



JÄTTASKOGEN

FJORDHAGEN

STRANDEN

SJØBADEI SAUNA

FJORDROMMET

LYSNINGEN

BRYGGE-TUNET

JÄTTÅYA

STRANDPARKEN

KARBON-KVARTALET

KARBON-PLASSEN

PARKEN

STRANDEN

BUSSTOPP NAUTHOLMEN

SJØTRAPPENE

KANALEN

JÄTTÅKVARTALET

SKRÅ-TÅRNET

HAVNE-ROMMET

BRYGGEN


SJØPARKEN

PYNTEN

ILLUSTRASJONSPLAN, 1:2500 A3  
MED FORMÅLSGRENSER FRA GJELDENDE REGULERING (STIPLET) OG PLANENDRING



ILLUSTRASJONSPLAN, 1:5000 A3

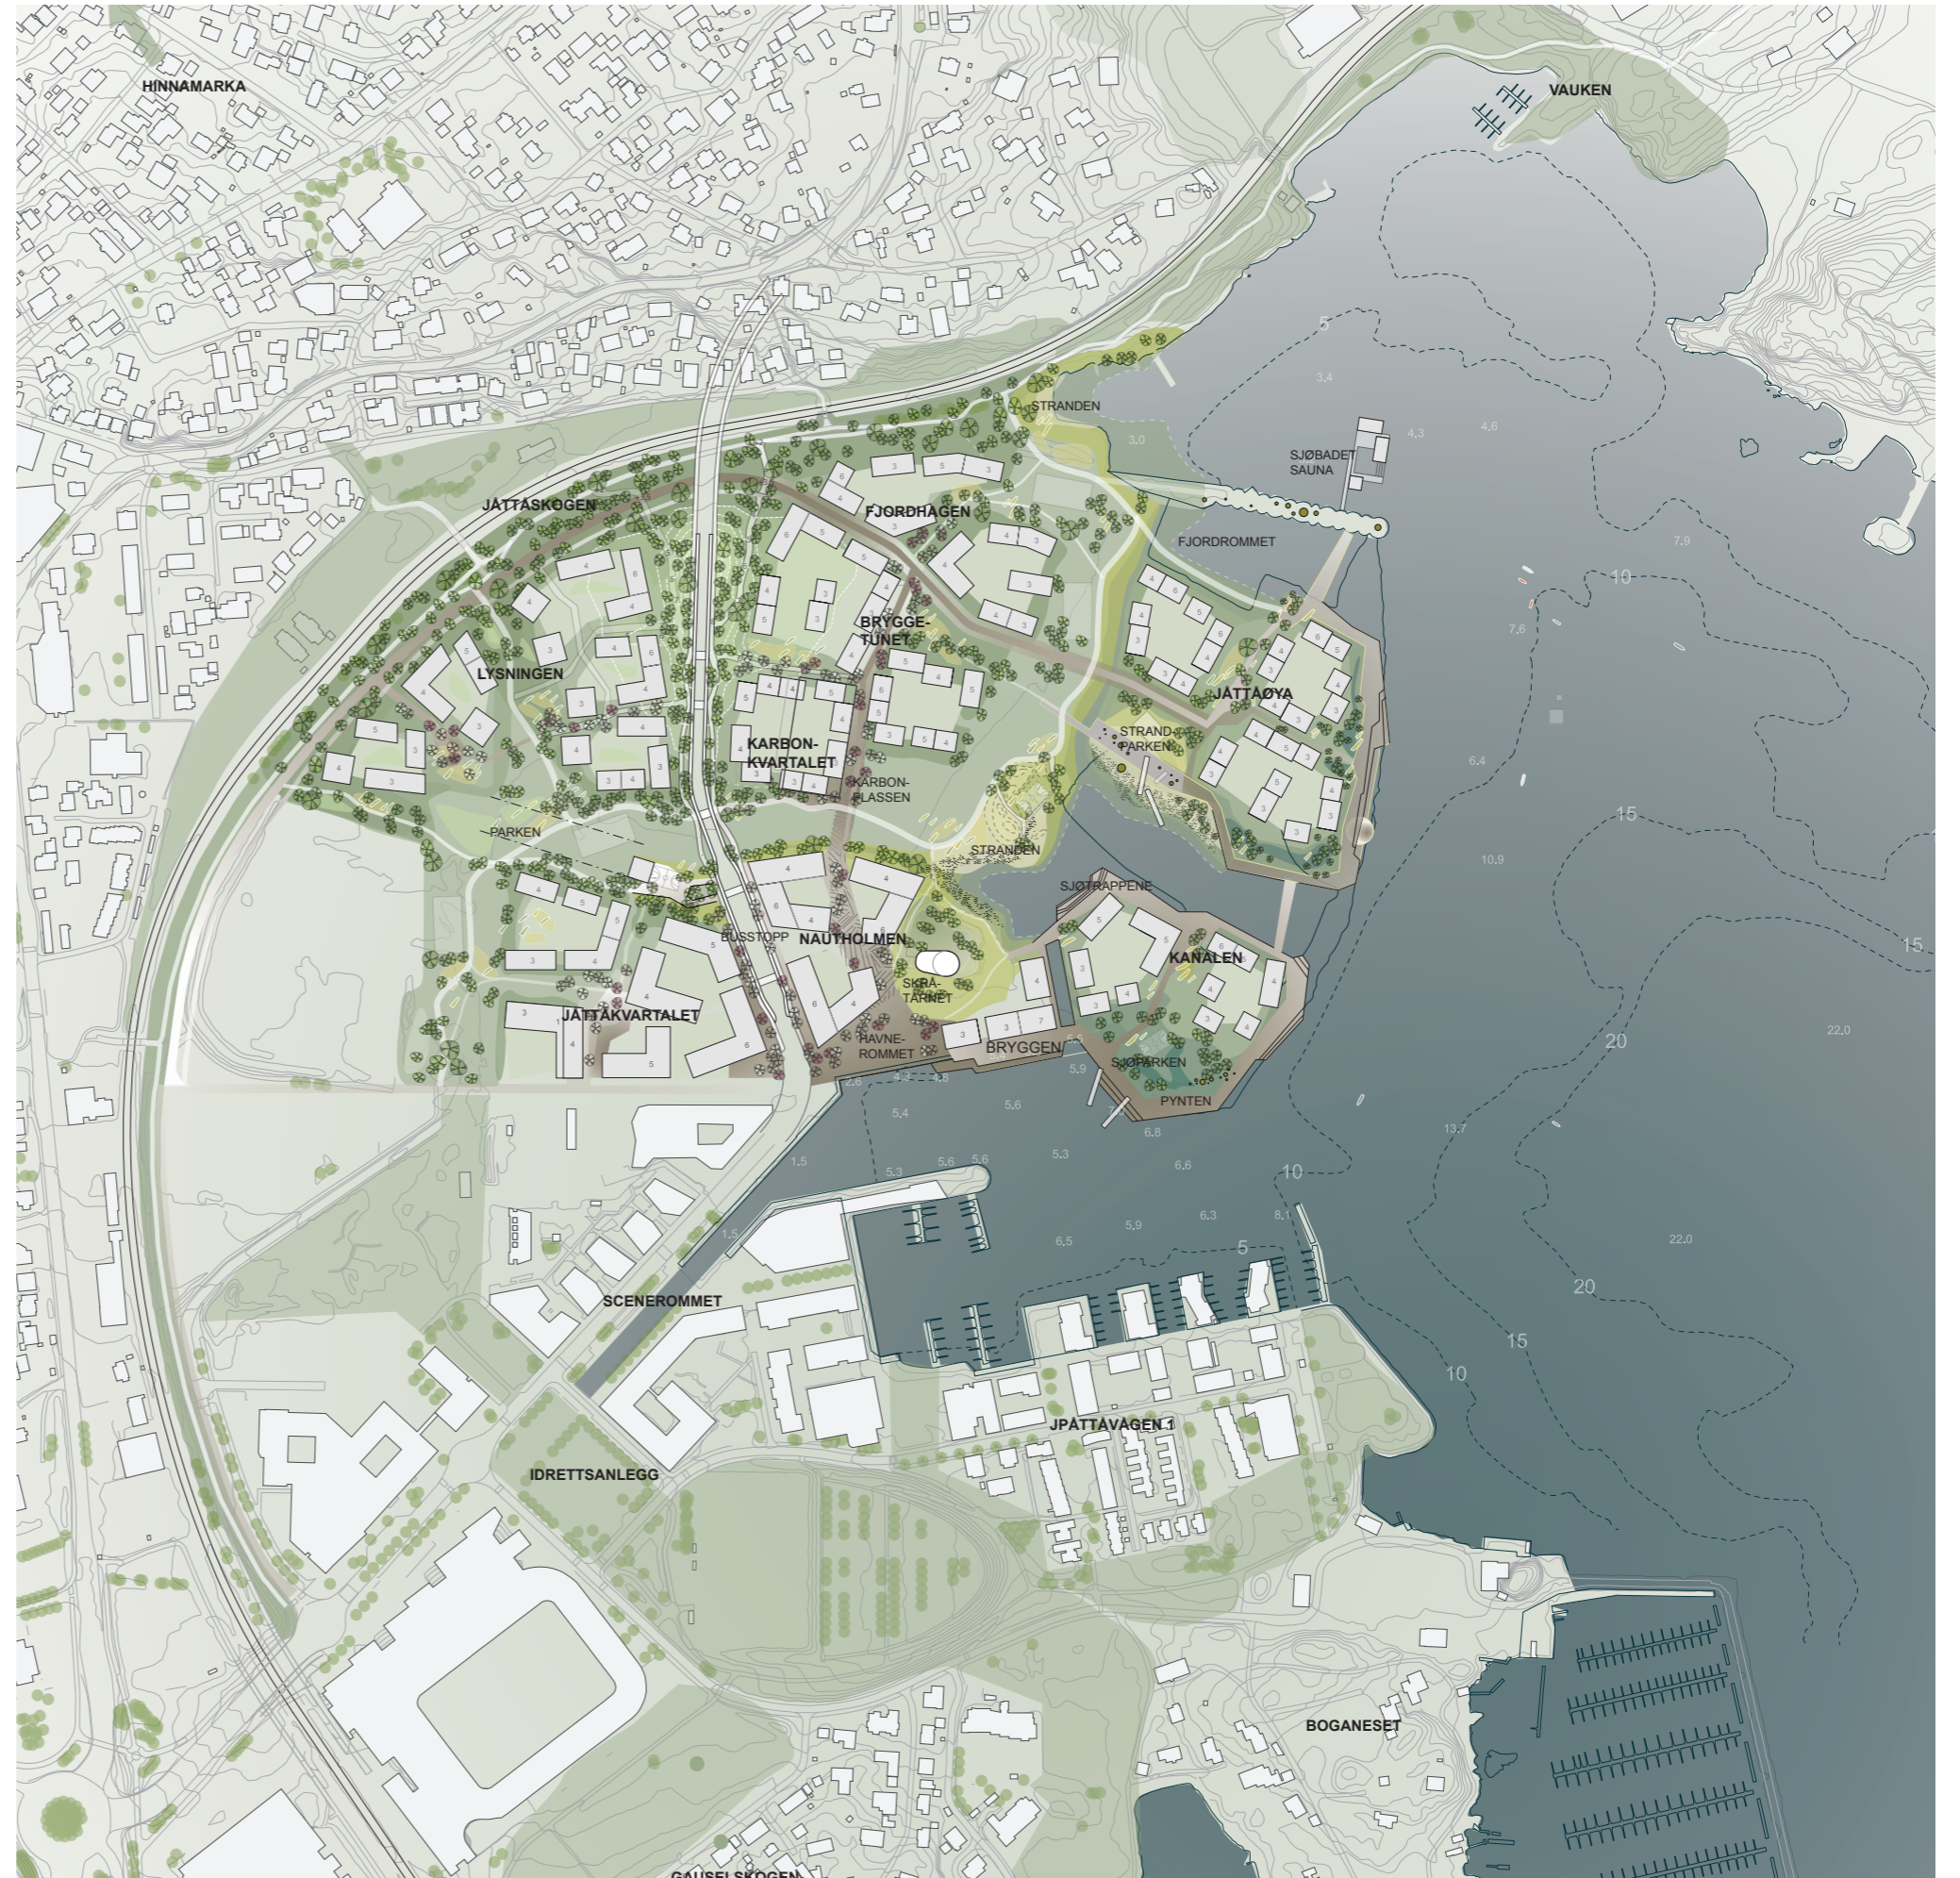

VEDLEGG TIL PLANENDRING PLAN NR. 2376, OMRÅDEREGULERINGSPLAN FOR JÄTTÅVÅGEN 2  
LUND HAGEM ARKITEKTER // ATSITE // STAVANGER UTVIKLING