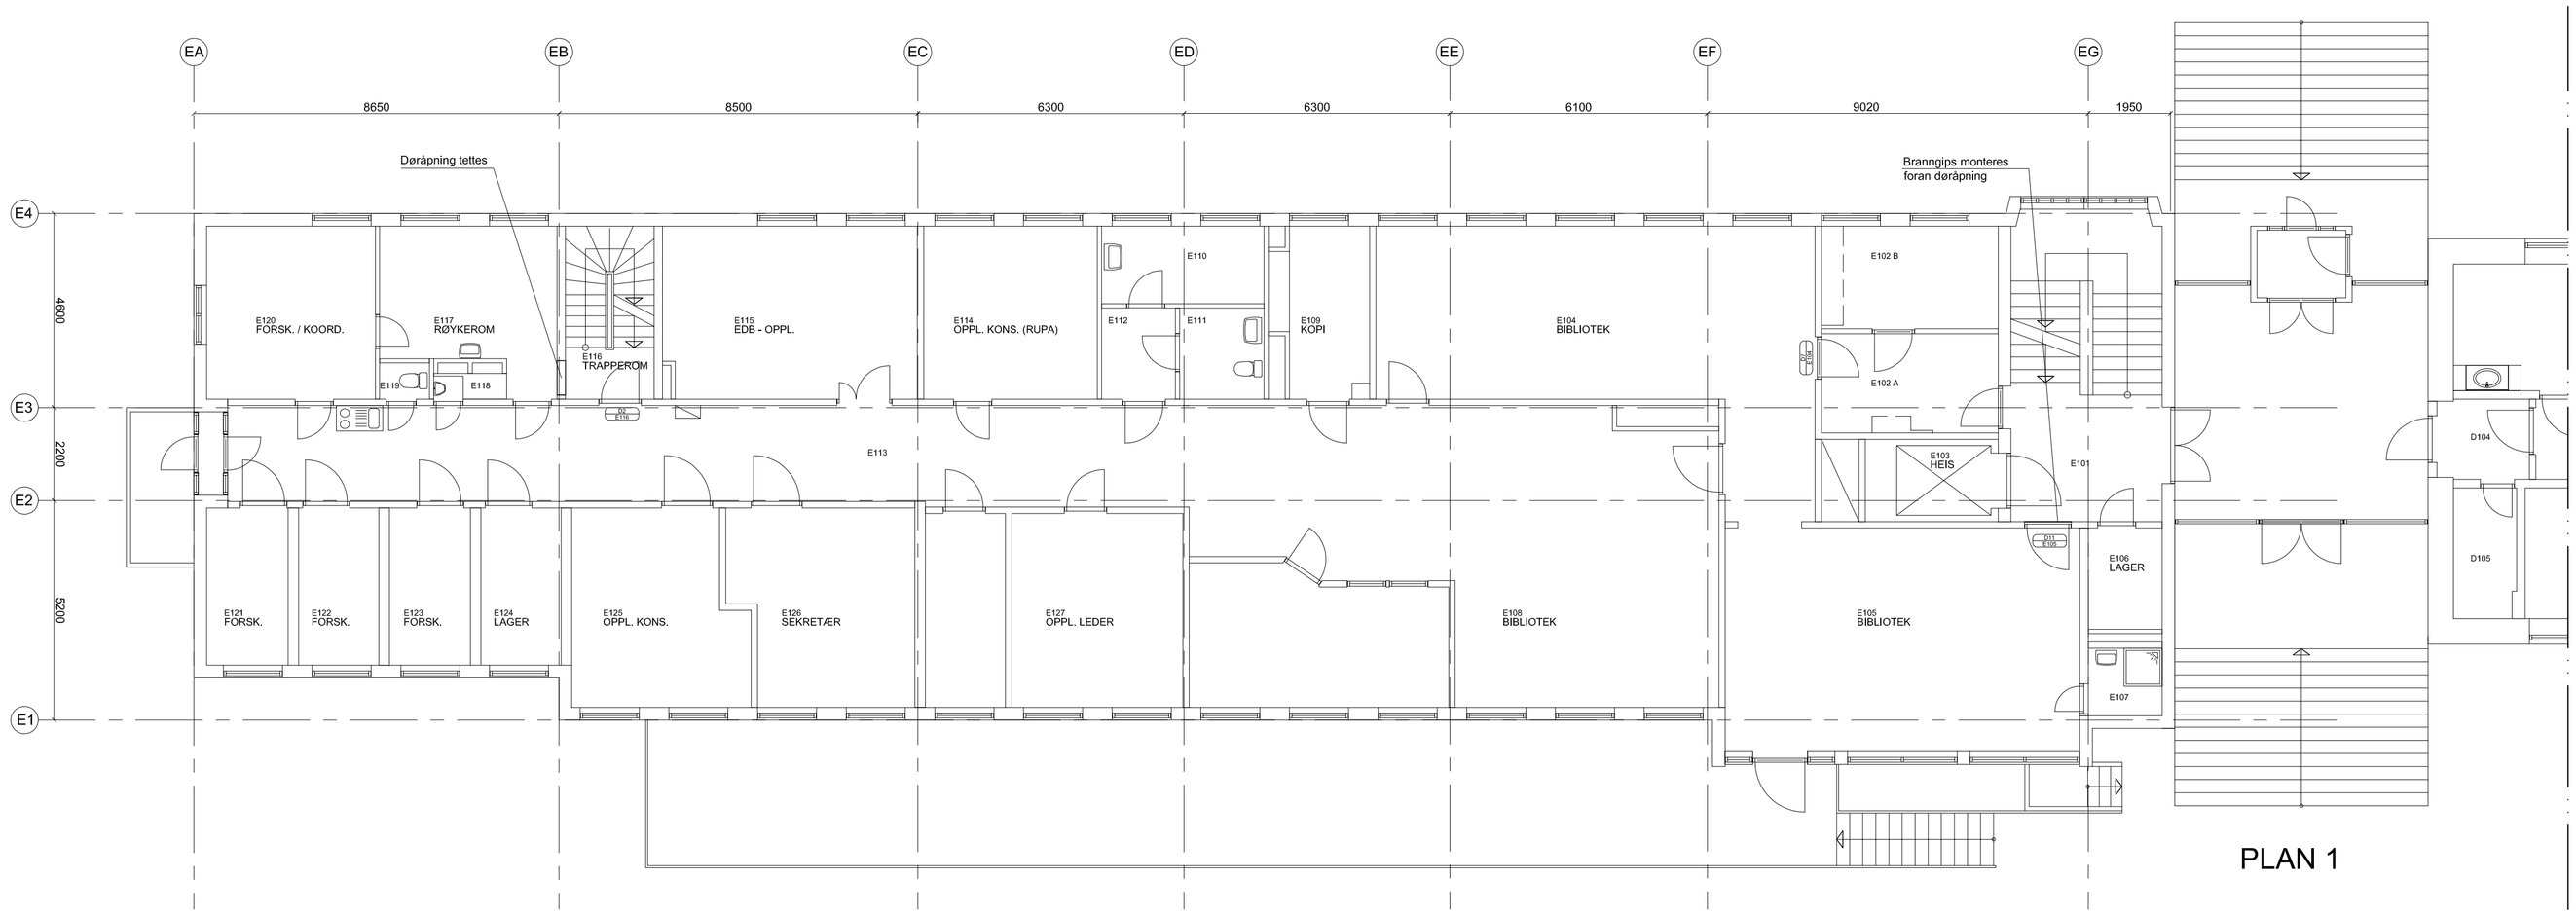

PLAN 1

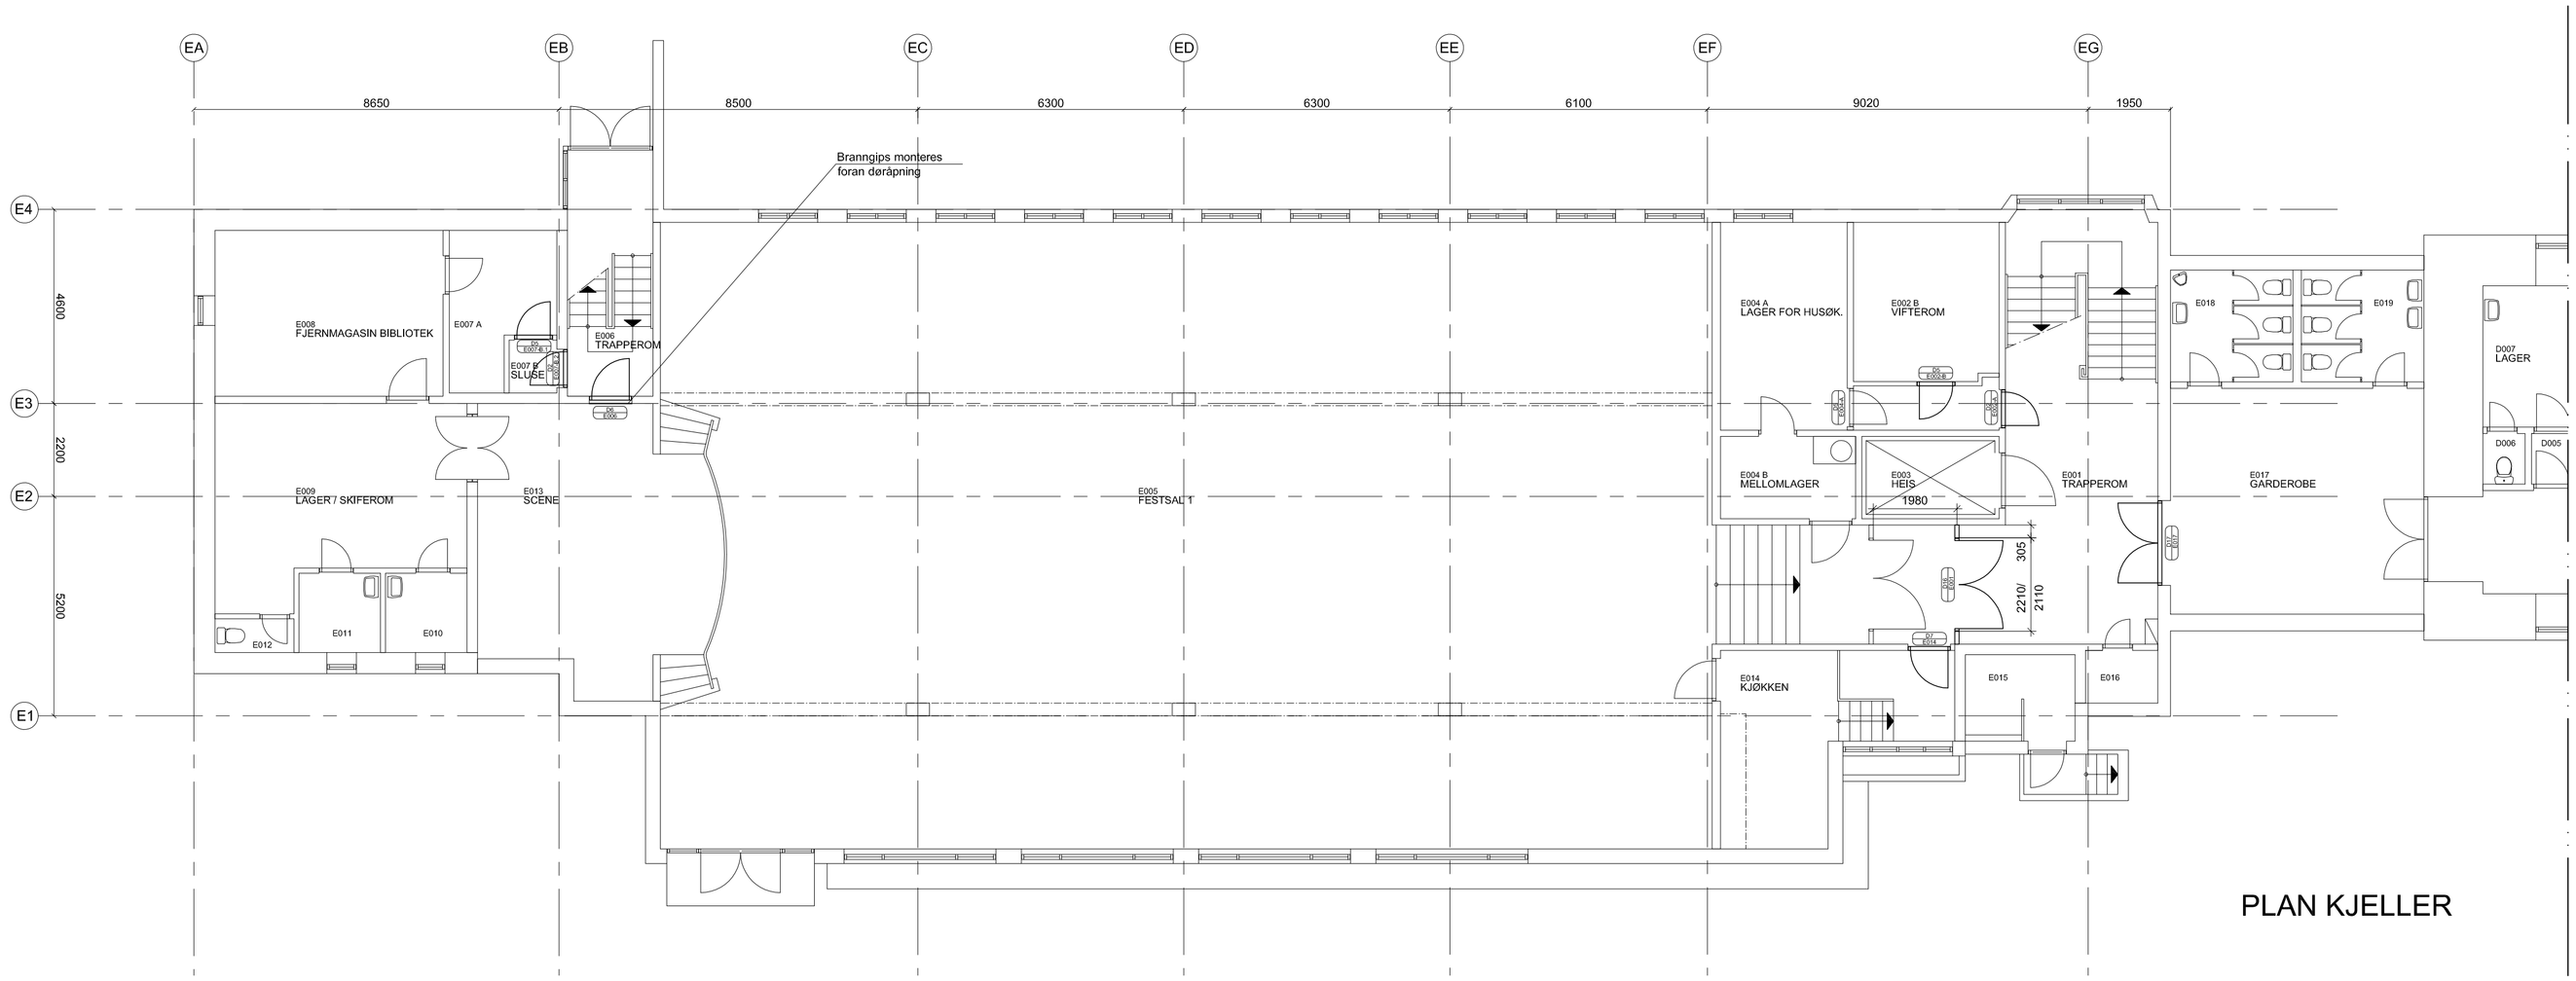

PLAN KJELLER

Rev	Dato	Beskrivelse	Sign
Z	01.07.08	SOM BYGGET	AAI

SOM BYGGET

Fag	Type	Tegn.nr	Fløy	Rev.
A	P	-100	-E	Z

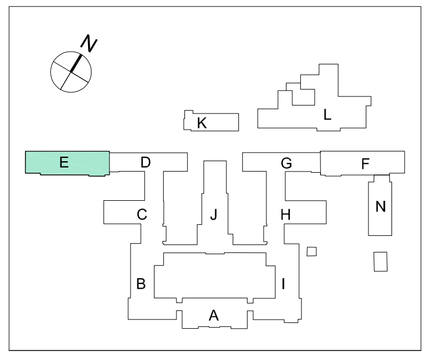

Prosjekt nr. 23217
UTBYGGING VOKSENPSYKIATRI - RØNVIK

PROSJEKTERENDE:

ARK
BOREALIS ARKITEKTER AS
STORGATA 124, POSTBOKS 1131, 9261 TROMSØ
TLF: 77 66 34 00, FAKS: 77 66 34 01,
E-post: tromsoe@borealisark.no

RIB
NORDCONSULT AS
ALSGÅRDEN, NORTVEIEN 17, 8013 BODØ
FLF: 75 56 58 00, FAKS: 75 56 58 01
E-post: ejs@norconsult.no

RIE
ELVITA AS
STRANDVEIEN 35. POSTBOKS 193, 1325 LYSAKER
TLF: 67 11 14 20, FAKS: 67 58 96 07
E-post: arne.l.mikkelsen@elvita.no

RIV
ÅF GEIR HØIEM AS
STORGATA 25, POSTBOKS 113, 8001 BODØ
TLF: 75 56 62 00, FAKS: 75 56 62 01
E-post: leif@holem.no

SOM BYGGET — Sign.

Tittel:

Fløy E
Oversiktsplan 1 og kjeller

Mål: A1 1:100/A3 1:200 Dato: 20.03.07 Tegn: AAI

Fag	Type	Tegn.nr	Fløy	Rev.
A	P	-100	-E	Z