

**Gulvbeleggsplan**

Oppdragsbeskrivelse på 01.08.2022  
 Vg av bygging og utstyr til gulvbeleggsplan  
 - 01.01.2022: utarbeidd av prosjektet  
 - 01.01.2022: utarbeidd av prosjektet  
- GU 101**  
 Indusstriemmer  
 Type: Indusstriemmer i ukledd B&K belegger eller Horebelegg  
 Overflate: 100% HD, grønnlakkert, skruer eller kiler i 50 mm  
 Underlag: Horebelegg / herdet EPU  
**GU 102**  


**Rev**

Rev	Data	Beskrivelse	Utf. av	Kontr. av	Godkj. av
01	08.06.2022	Fjernet felle merking	PPR	MPS	HAL
02	13.10.2022	Lagt til gulv i ET rom	PPR	MPS	HAL
03	21.06.2022	Endret fargete farge, og farge på type GU105	END	MPS	HAL
04	31.05.2022	Lagt til gulvbeleggsplan i energisentral ut, endret ventilasjon ut, endret legende	PPR	MPS	HAL
05	09.05.2022	Fjernet fargete farge i bokstave	PPR	MPS	HAL
06	08.04.2022	Lagt til ny type på badsson, endret farge på GU105	END	MPS	HAL
07	16.03.2022	Lagt til ny type på badsson, endret farge på GU105	END	MPS	HAL
08	28.02.2022	Gulvbeleggsplan nytt gjenstand	END	MPS	HAL
09	01.01.2021	Gulvbeleggsplan for gjenstand	END	EG	HAL
10	01.01.2021	Gulvbeleggsplan for gjenstand	UFF	av	Kontr. av / Godkj. av

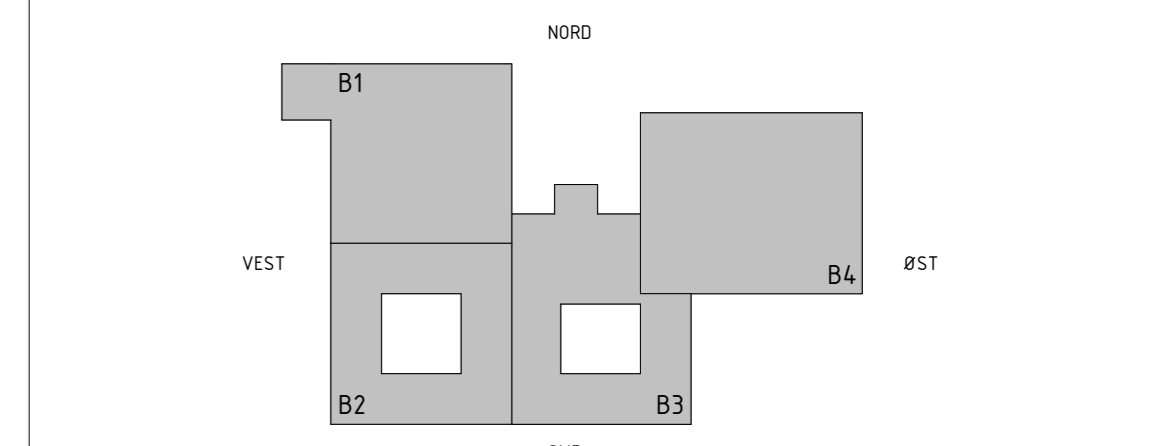

**NYE HAMMERFEST SYKEHUS**

BYGGHERRE: FINNMARKSSYKEHUSET HF  
 FINNMARKSSYKEHUSET  
 FINNMARKS BIRKEDALSHOLEN


TOTALENTREPRENR: CONSTO AS  
 CONSTO

ARK: LINK Arkitektur | Kirkegata 4, 0153 Oslo

FASE: Detaljprosjekt

PROJEKT-ID	NHS	TEKNOLOGI	01305-B0-01-I-255-30-001	REVISJON	09 G
UTVÆR	K2000	BYGG	BYGGKUNNSKAP	REVISJON	REV. DAT.


Gulvbeleggsplan 01 | 1:200

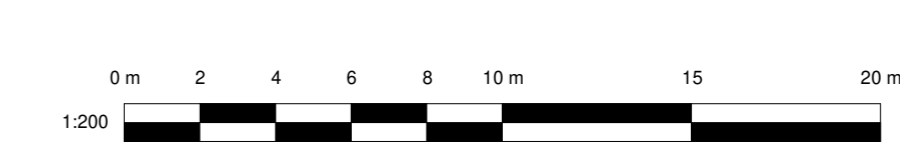







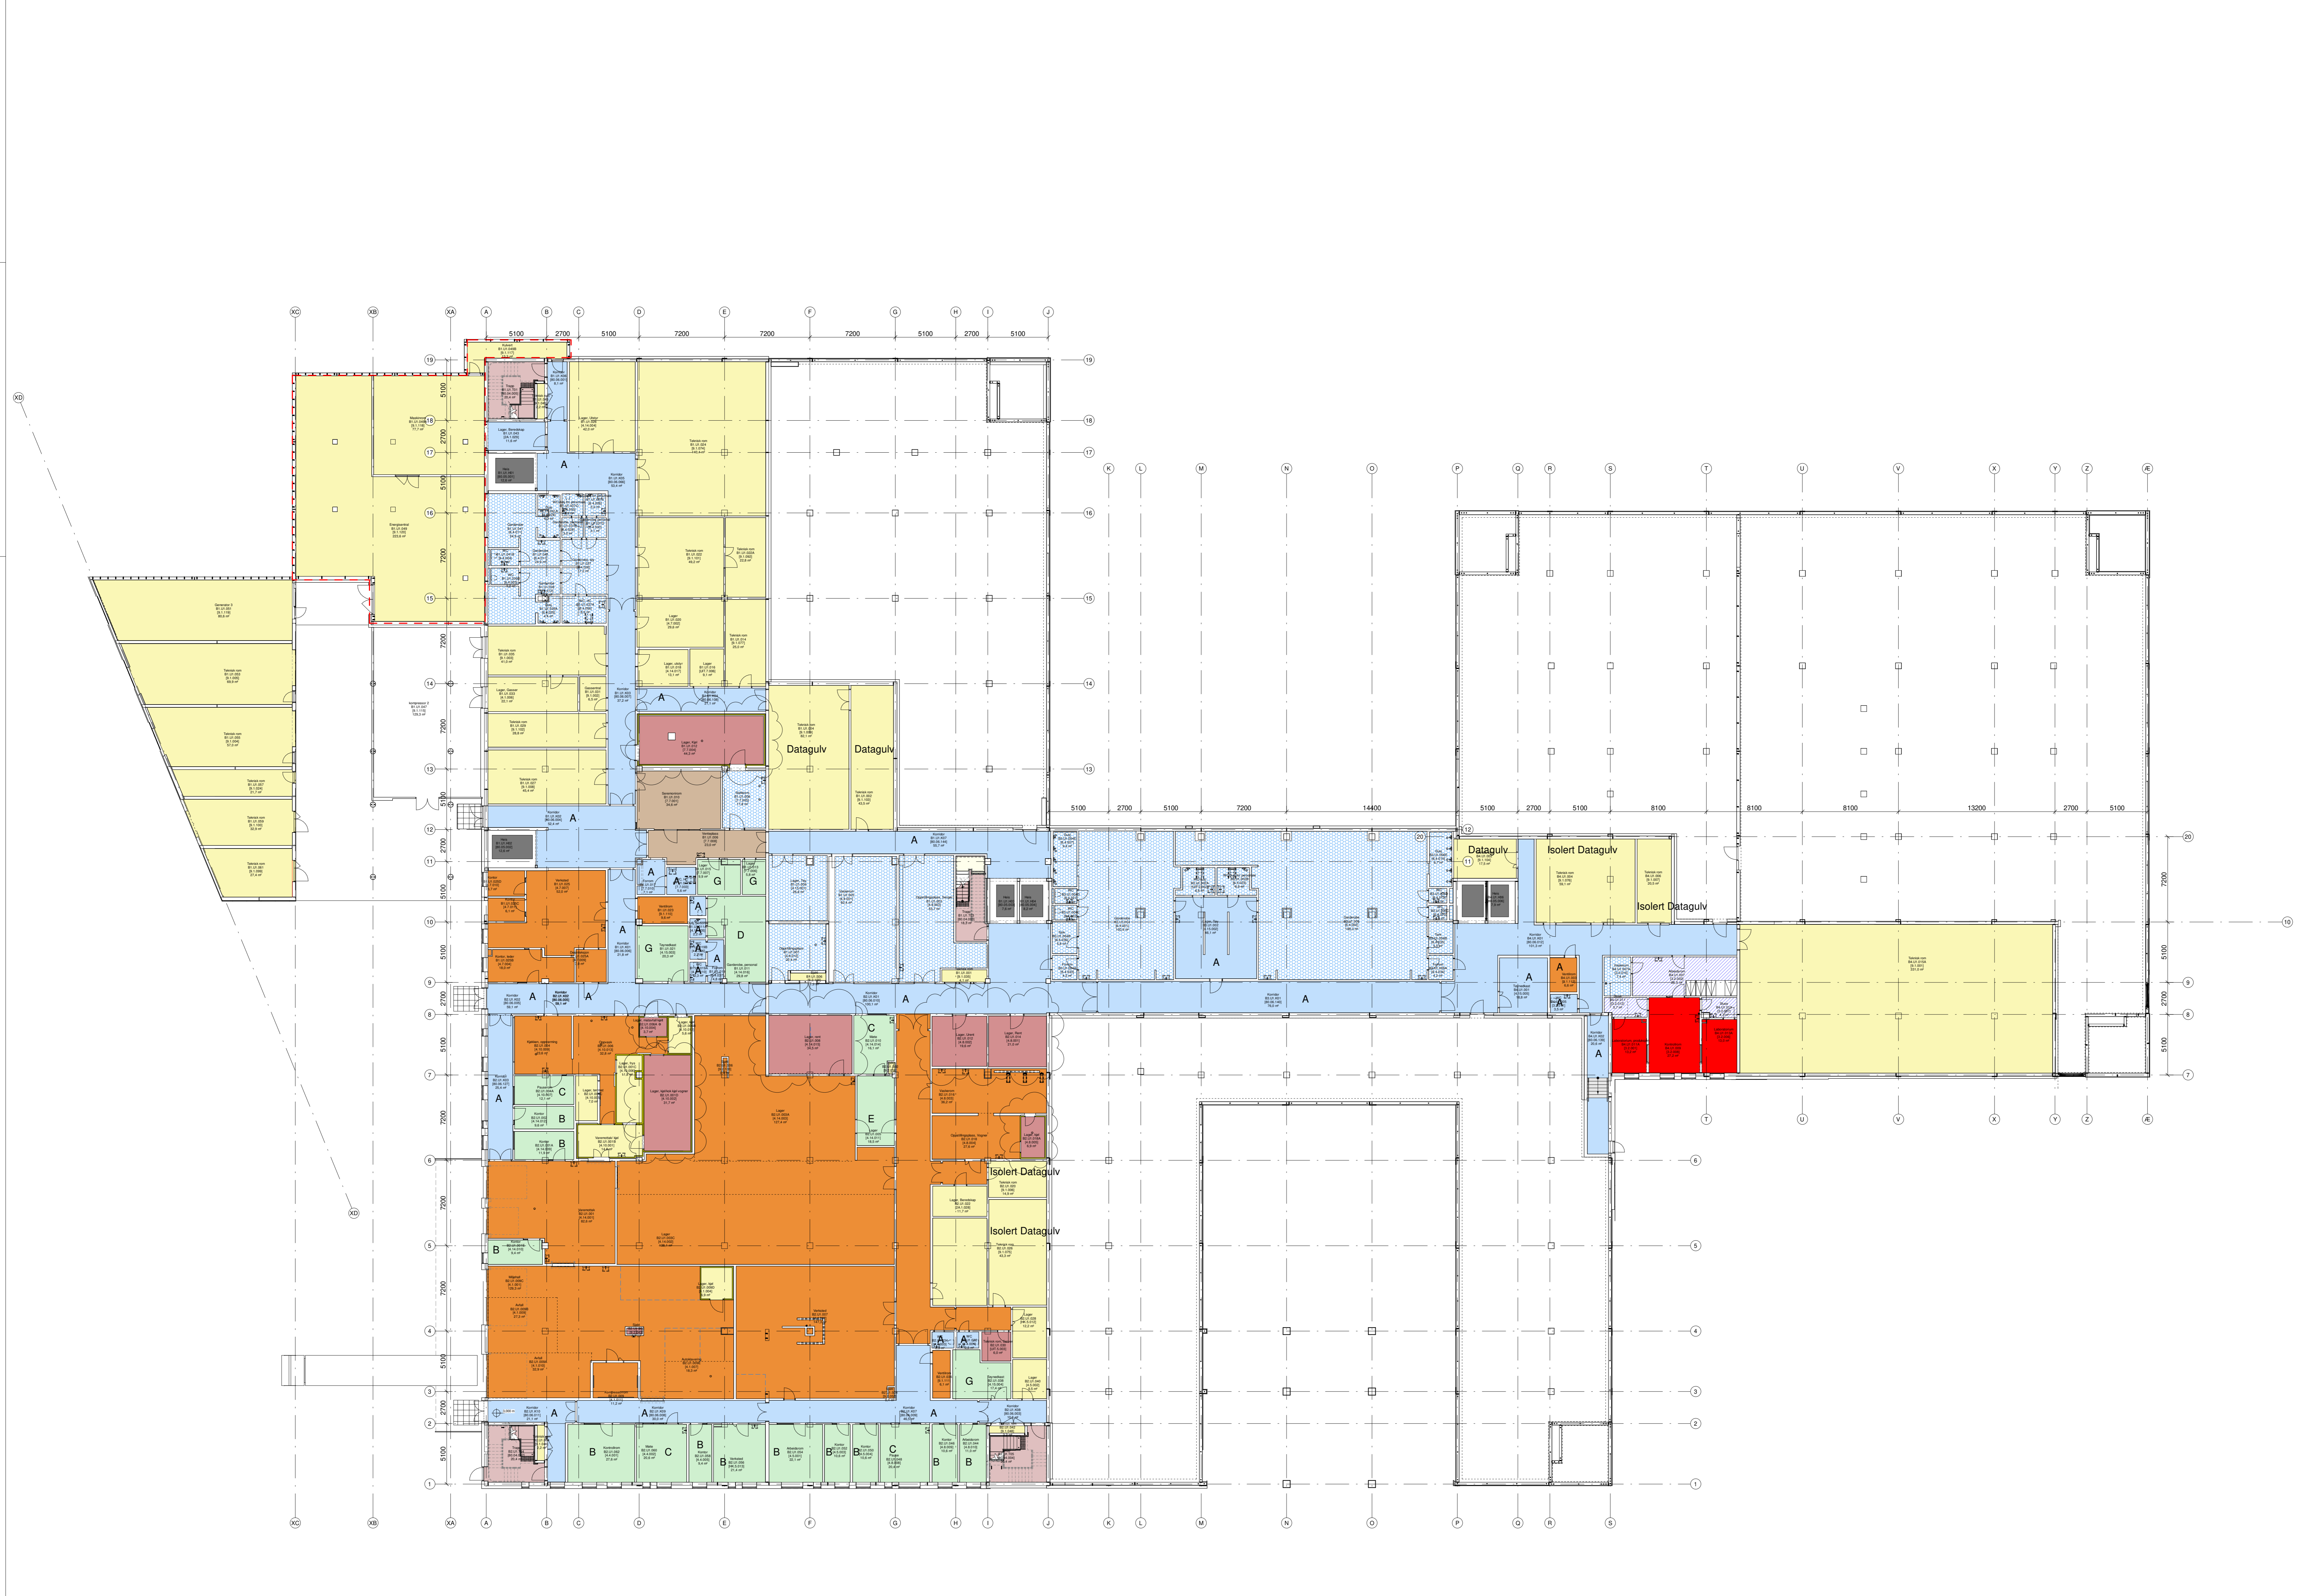

**Godkjent**  

gulvbeleggsplan U1 | 1:200

Dato	Endring	Utført	Rev.	Beskrivelse
15.06.2023	Endret gulvbelegg	MP	MPS	HAL
24.03.2023	Endret gulvbelegg	MP	MPS	HAL
21.02.2023	Endret type og farge	MP	MPS	HAL
16.11.2022	Endret bellegg	MP	MPS	HAL
27.06.2022	Endret lagfølge, tekst og farge på type GU95	END	MPS	HAL
13.03.2022	Lagt til gulvbehandlingsskilt	MP	MPS	HAL
31.05.2022	Lagt til gulvbehandling i energisentral ut, endret ventilasjon ut, endret lagfølge	MP	MPS	HAL
09.05.2022	Endret korridor til badekammer	MP	MPS	HAL
08.04.2022	Lagt til ny type på bodrom, endret farge på GU105	END	MPS	HAL
16.03.2022	Lagt til ny type på bodrom, endret farge på GU105	END	MPS	HAL
28.02.2022	Gulvbeleggsplan nytt gjenomsyn	END	MPS	HAL
01.03.2021	Gulvbeleggsplan for gjenomsyn	END	ES	HAL

GULVBELEGGSPLAN - ETASJE U1  
 PROJEKT-LEDER: NHS  
 TEGNER: 01305-B0-U1-I-255-30-001  
 Dato: 15.06.2023  
 Skala: 1:200  
 Form: A0  
 012 G  
 REV: 01  
