


RØMNINGSPLAN

Tannklinikken
Sunnal Kommune

- ↓ UTGANG
- ⇄ NØDUTGANG
- MANUELL BRANNMELDER
- TELEFON
- HUSBRANNSLANGE
- SLOKKEAPPARAT

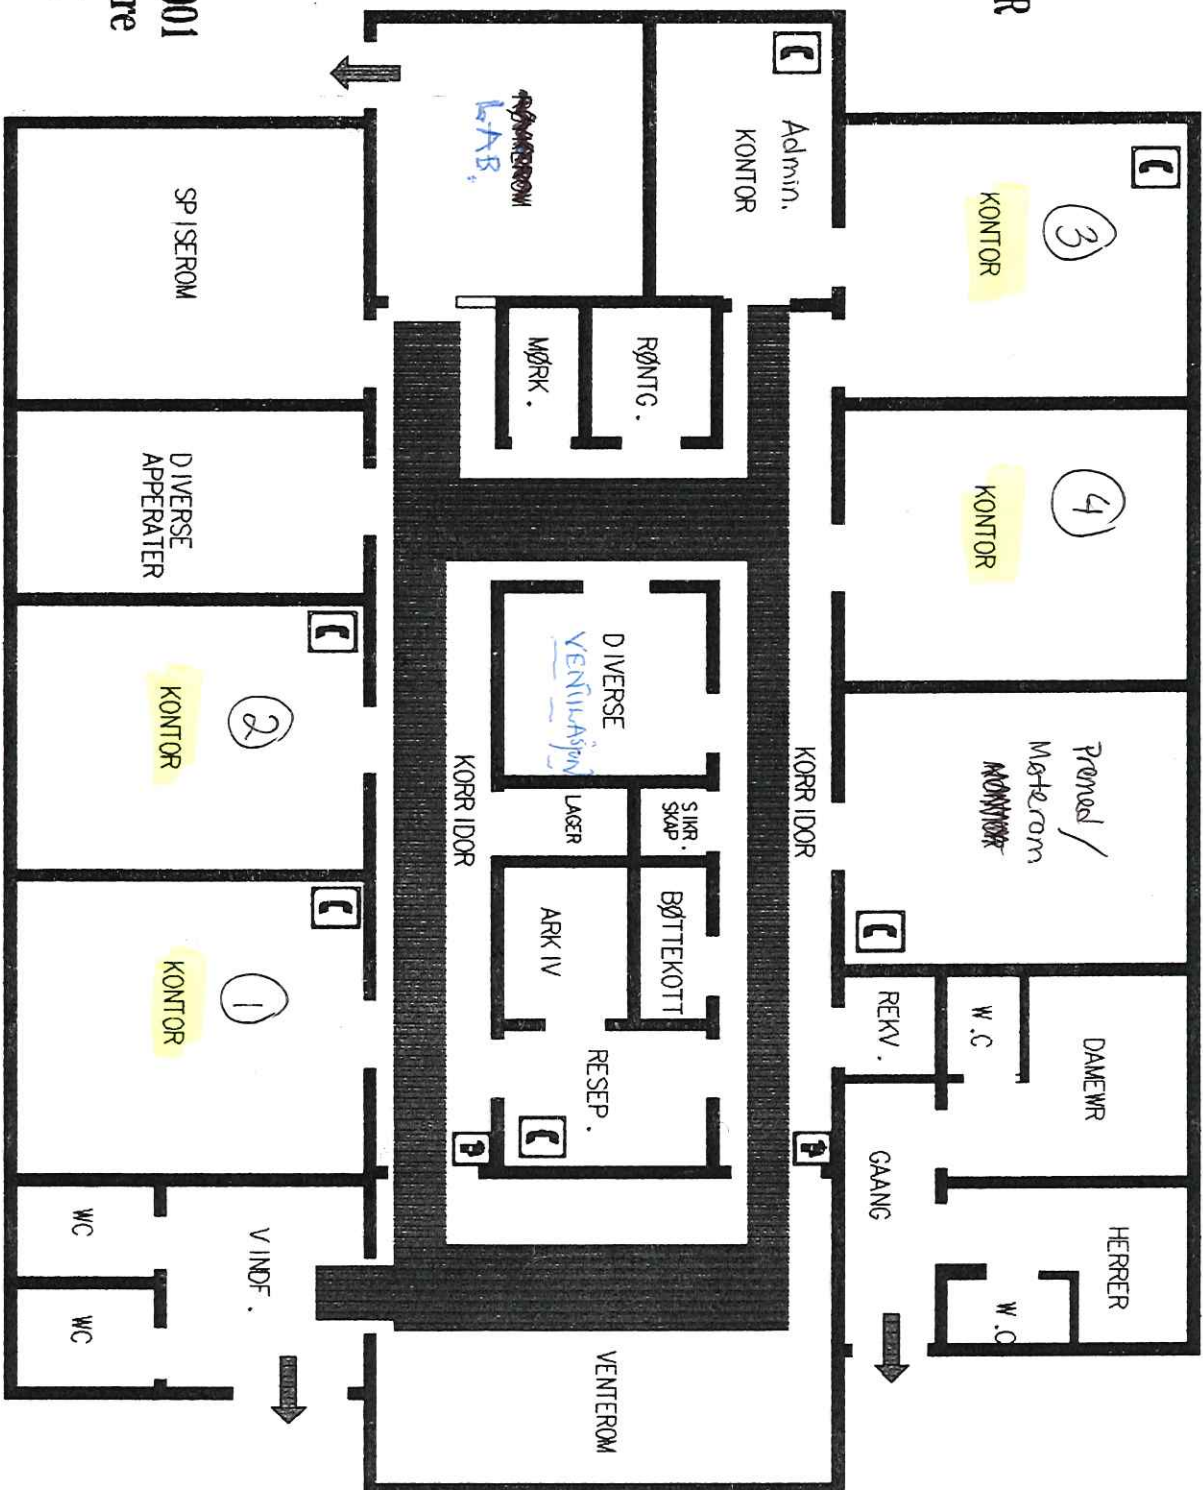

RØMNING SKAL PRIMÆRT SKJE
TIL SAMLINGSPLASS SOM ER
PARKERINGSPLASSEN

VED BRANN

REDDER de som er i fare
VARSLER brannvesenet tlf 001
ADVAR andre som er i fare
SLOKK brannen om mulig