


TEGNFORKLARING:

KODE FOR INDETIFISERING AV INSTRUMENTFUNSJON			
Bet Første bokstav	Bet Følgj bokstav		
D	Densitet	A	Alarm
F	Mengde/Vannstrøm	C	Kontinuerlig
G	Grense/Postisjon	I	styring
H	Håndoperert	p	Indikering
J	Tid	Q	-
L	Nivå	R	Summering
P	On/off ventil	R	Registrering
Q	Trykk, vakum	S	Switch
S	Analys, kvalitet	T	Transmitter
T	Hastighet, frekvens	Z	Nød-sikkerhetsfunksjon
	Temperatur		

- Håndventil
- Kuleventil
- Pneumatisk ventil
- Reguleringsventil
- Motorstyrtventill
- Skyvespjeldventill
- Håndluke
- Håndluke m/ retningsregulering
- Mengdemåler
- Pumpe
- Kompressor
- Blåsemaskin

- AVLØPSVANN
- SLAM
- FETT/SAND
- REJEKTVANN
- RENSET AVLØPSVANN
- BRUTT VANN
- TRYKKLUFT
- AVTREKK
- KJEMIKALIER
- GASS

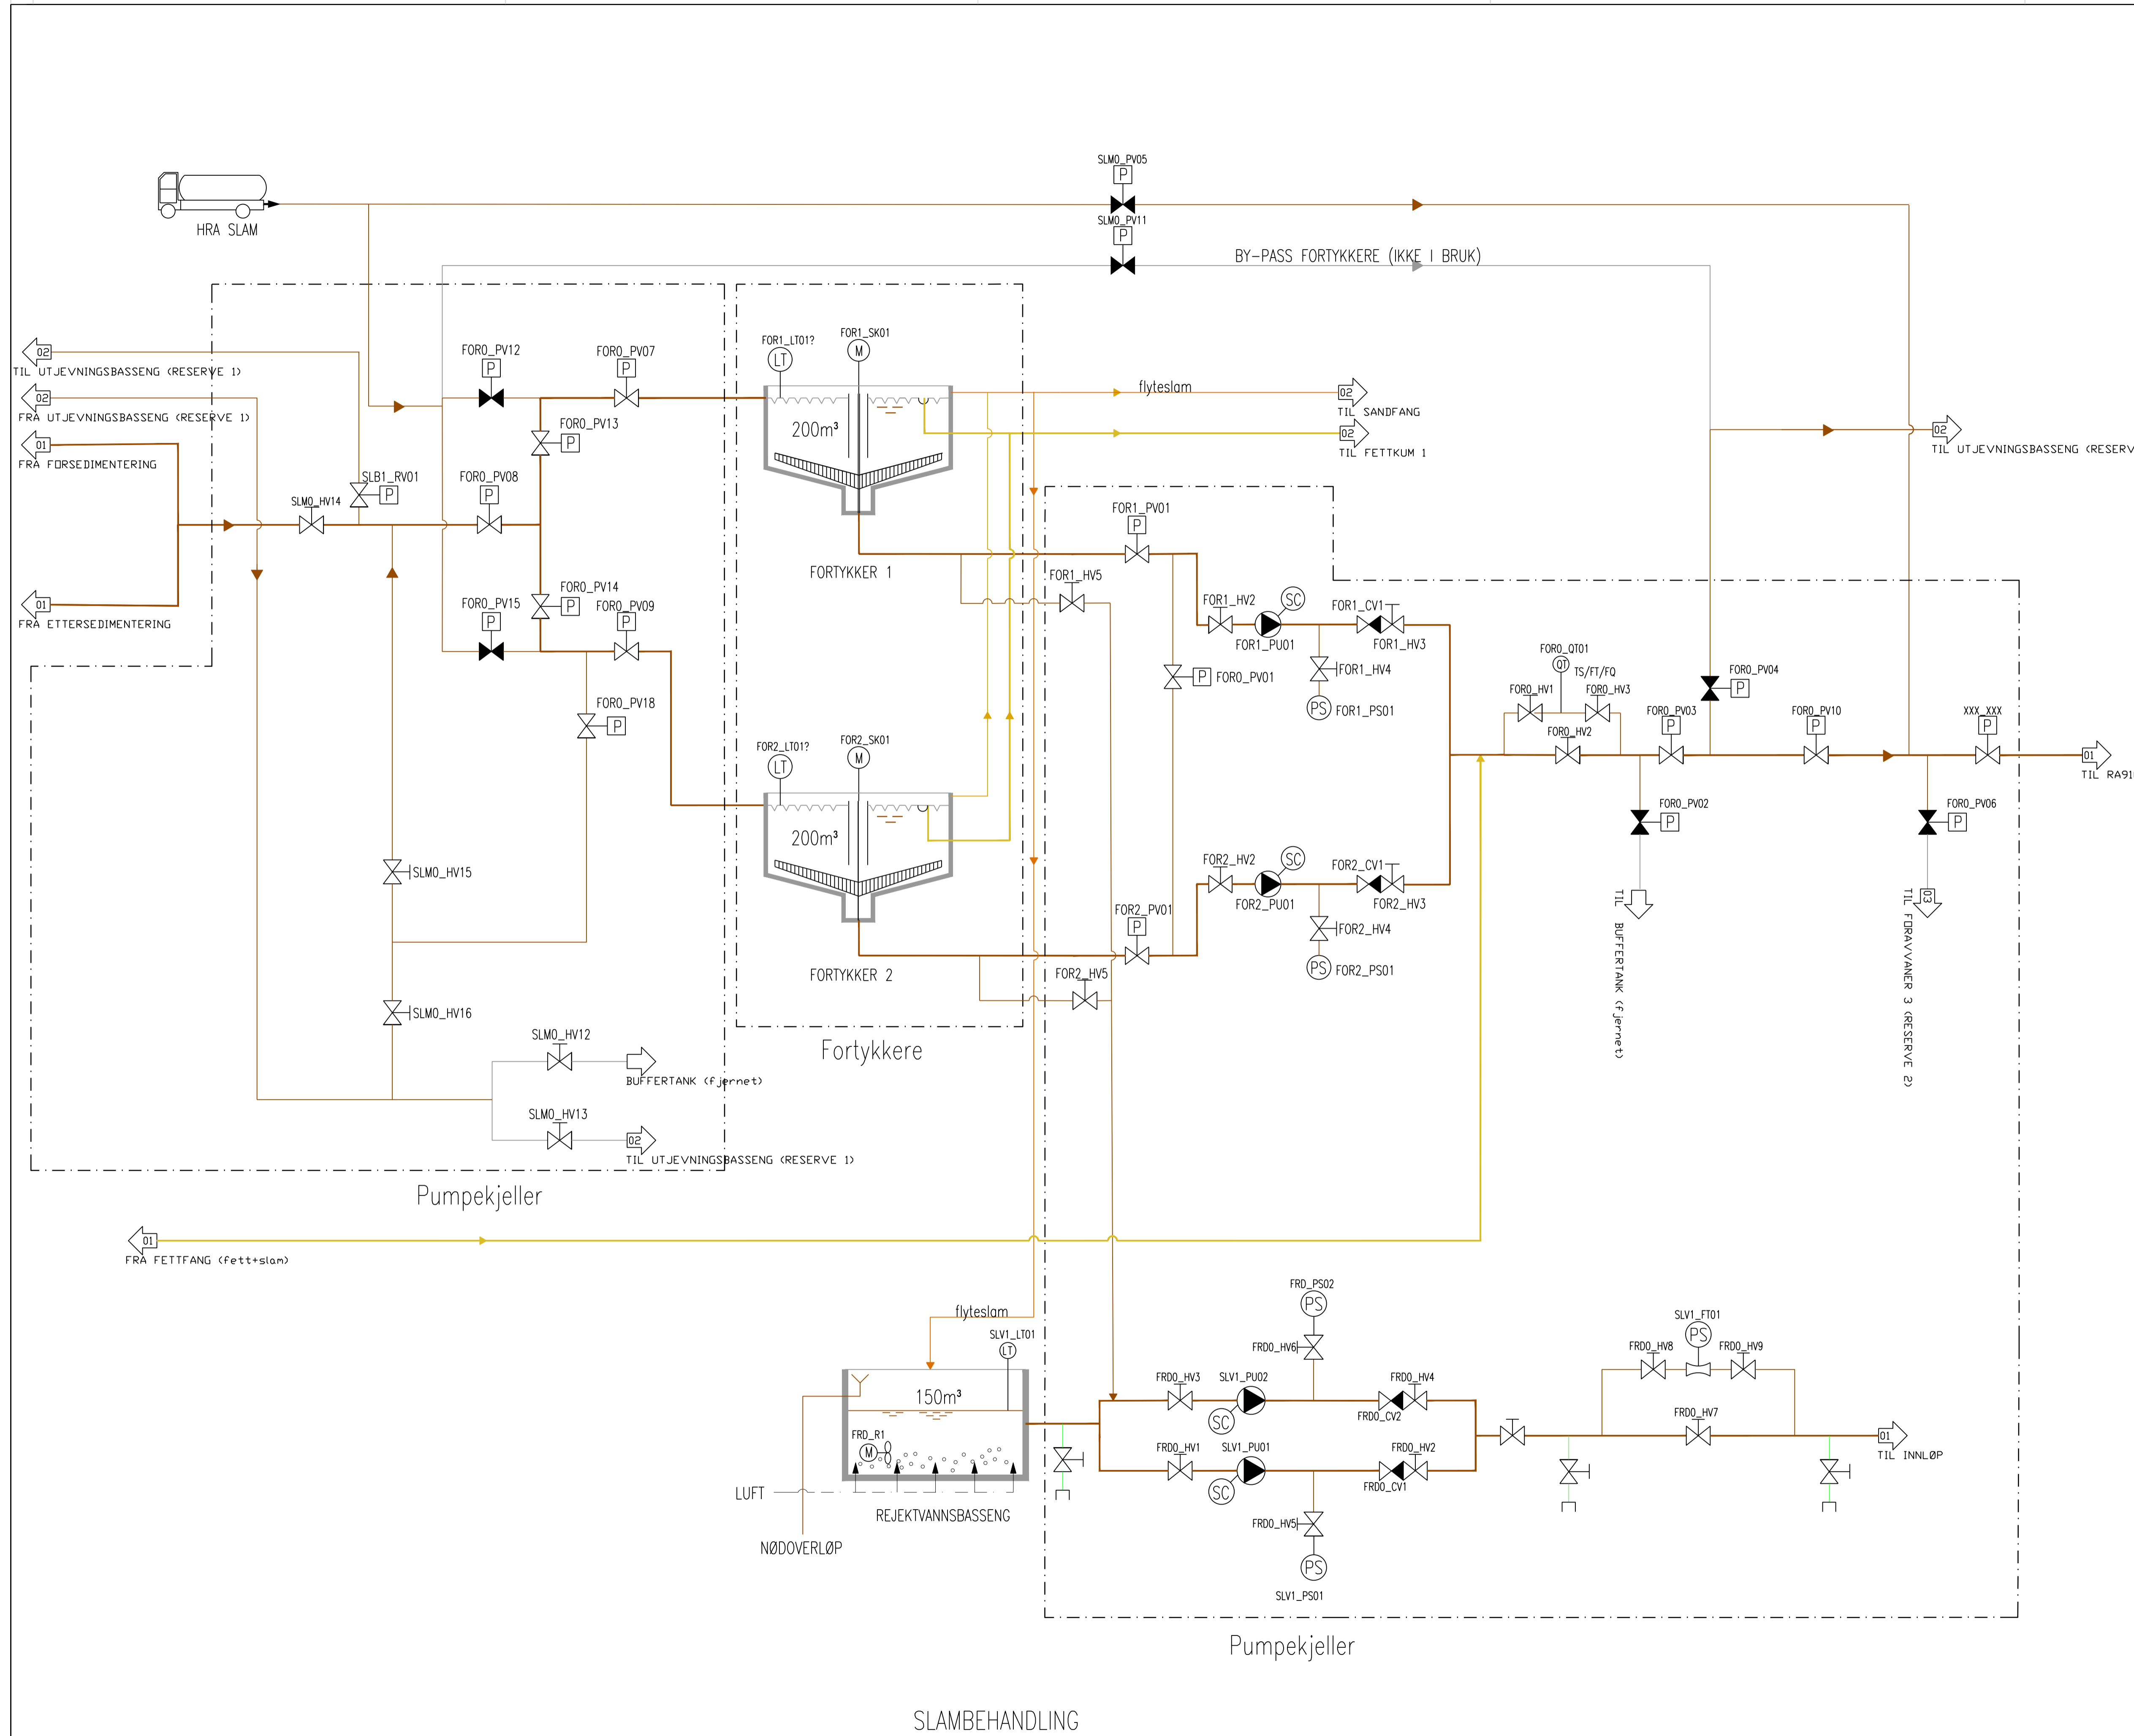

Rev	Endring	Utf	Kont:	Dato	
Oppdragsgiver	RINGERIKE KOMMUNE	Utført av	NOJUJU	Kontrollert av	NOHAMO
Dato	17.04.2023	Ansvarlig			NOHAMO
Titel	RA900	Målestokk			
Format					
SLAMBEHANDLING		Oppdragsnr.	10228598		
FLYTSKJEMA		Oppdragsleder			
RINGERIKE KOMMUNE		SWECO		Tegningsstatus	SOM BYGGET
Fagdisiplin	Tegningsnummer (bygg-et-fag-syst-type-åpenr)	Status	Rev.		
RIM	832	0	0		