

TEGNFORKLARING:


KODE FOR INDETIFISERING AV INSTRUMENTFUNSJON

Bet Første bokstav	Bet Følgj bokstav		
D	Densitet	A	Alarm
F	Mengde/Vannstrøm	C	Kontinuerlig
G	Grense/Postisjon	I	styring
H	Håndoperert	P	Indikering
J	Tid	Q	-
L	Nivå	R	Summering
Ø	Øn/off ventil	S	Registrering
P	Trykk, vakum	T	Switch
Q	Analyse, kvalitet	Z	Transmitter
S	Hastighet, frekvens	Z	Nød-sikkerhetsfunksjon
T	Temperatur		

- Håndventil
- Kuleventil
- Pneumatisk ventil
- Reguleringsventil
- Motorstyrtventill
- Skyvespjeldventill
- Håndluke
- Håndluke m/ retningsregulering
- Mengdemåler
- Pumpe
- Kompressor
- Blåsemaskin

AVLØPSVANN

- SLAM- RESERVE 1
- SLAM- RESERVE 2 (ikke i drift)
- FETT/SAND
- REJEKTVANN
- RENSET AVLØPSVANN
- BRUTT VANN
- TRYKKLUFT
- AVTREKK
- KJEMIKALIER
- GASS

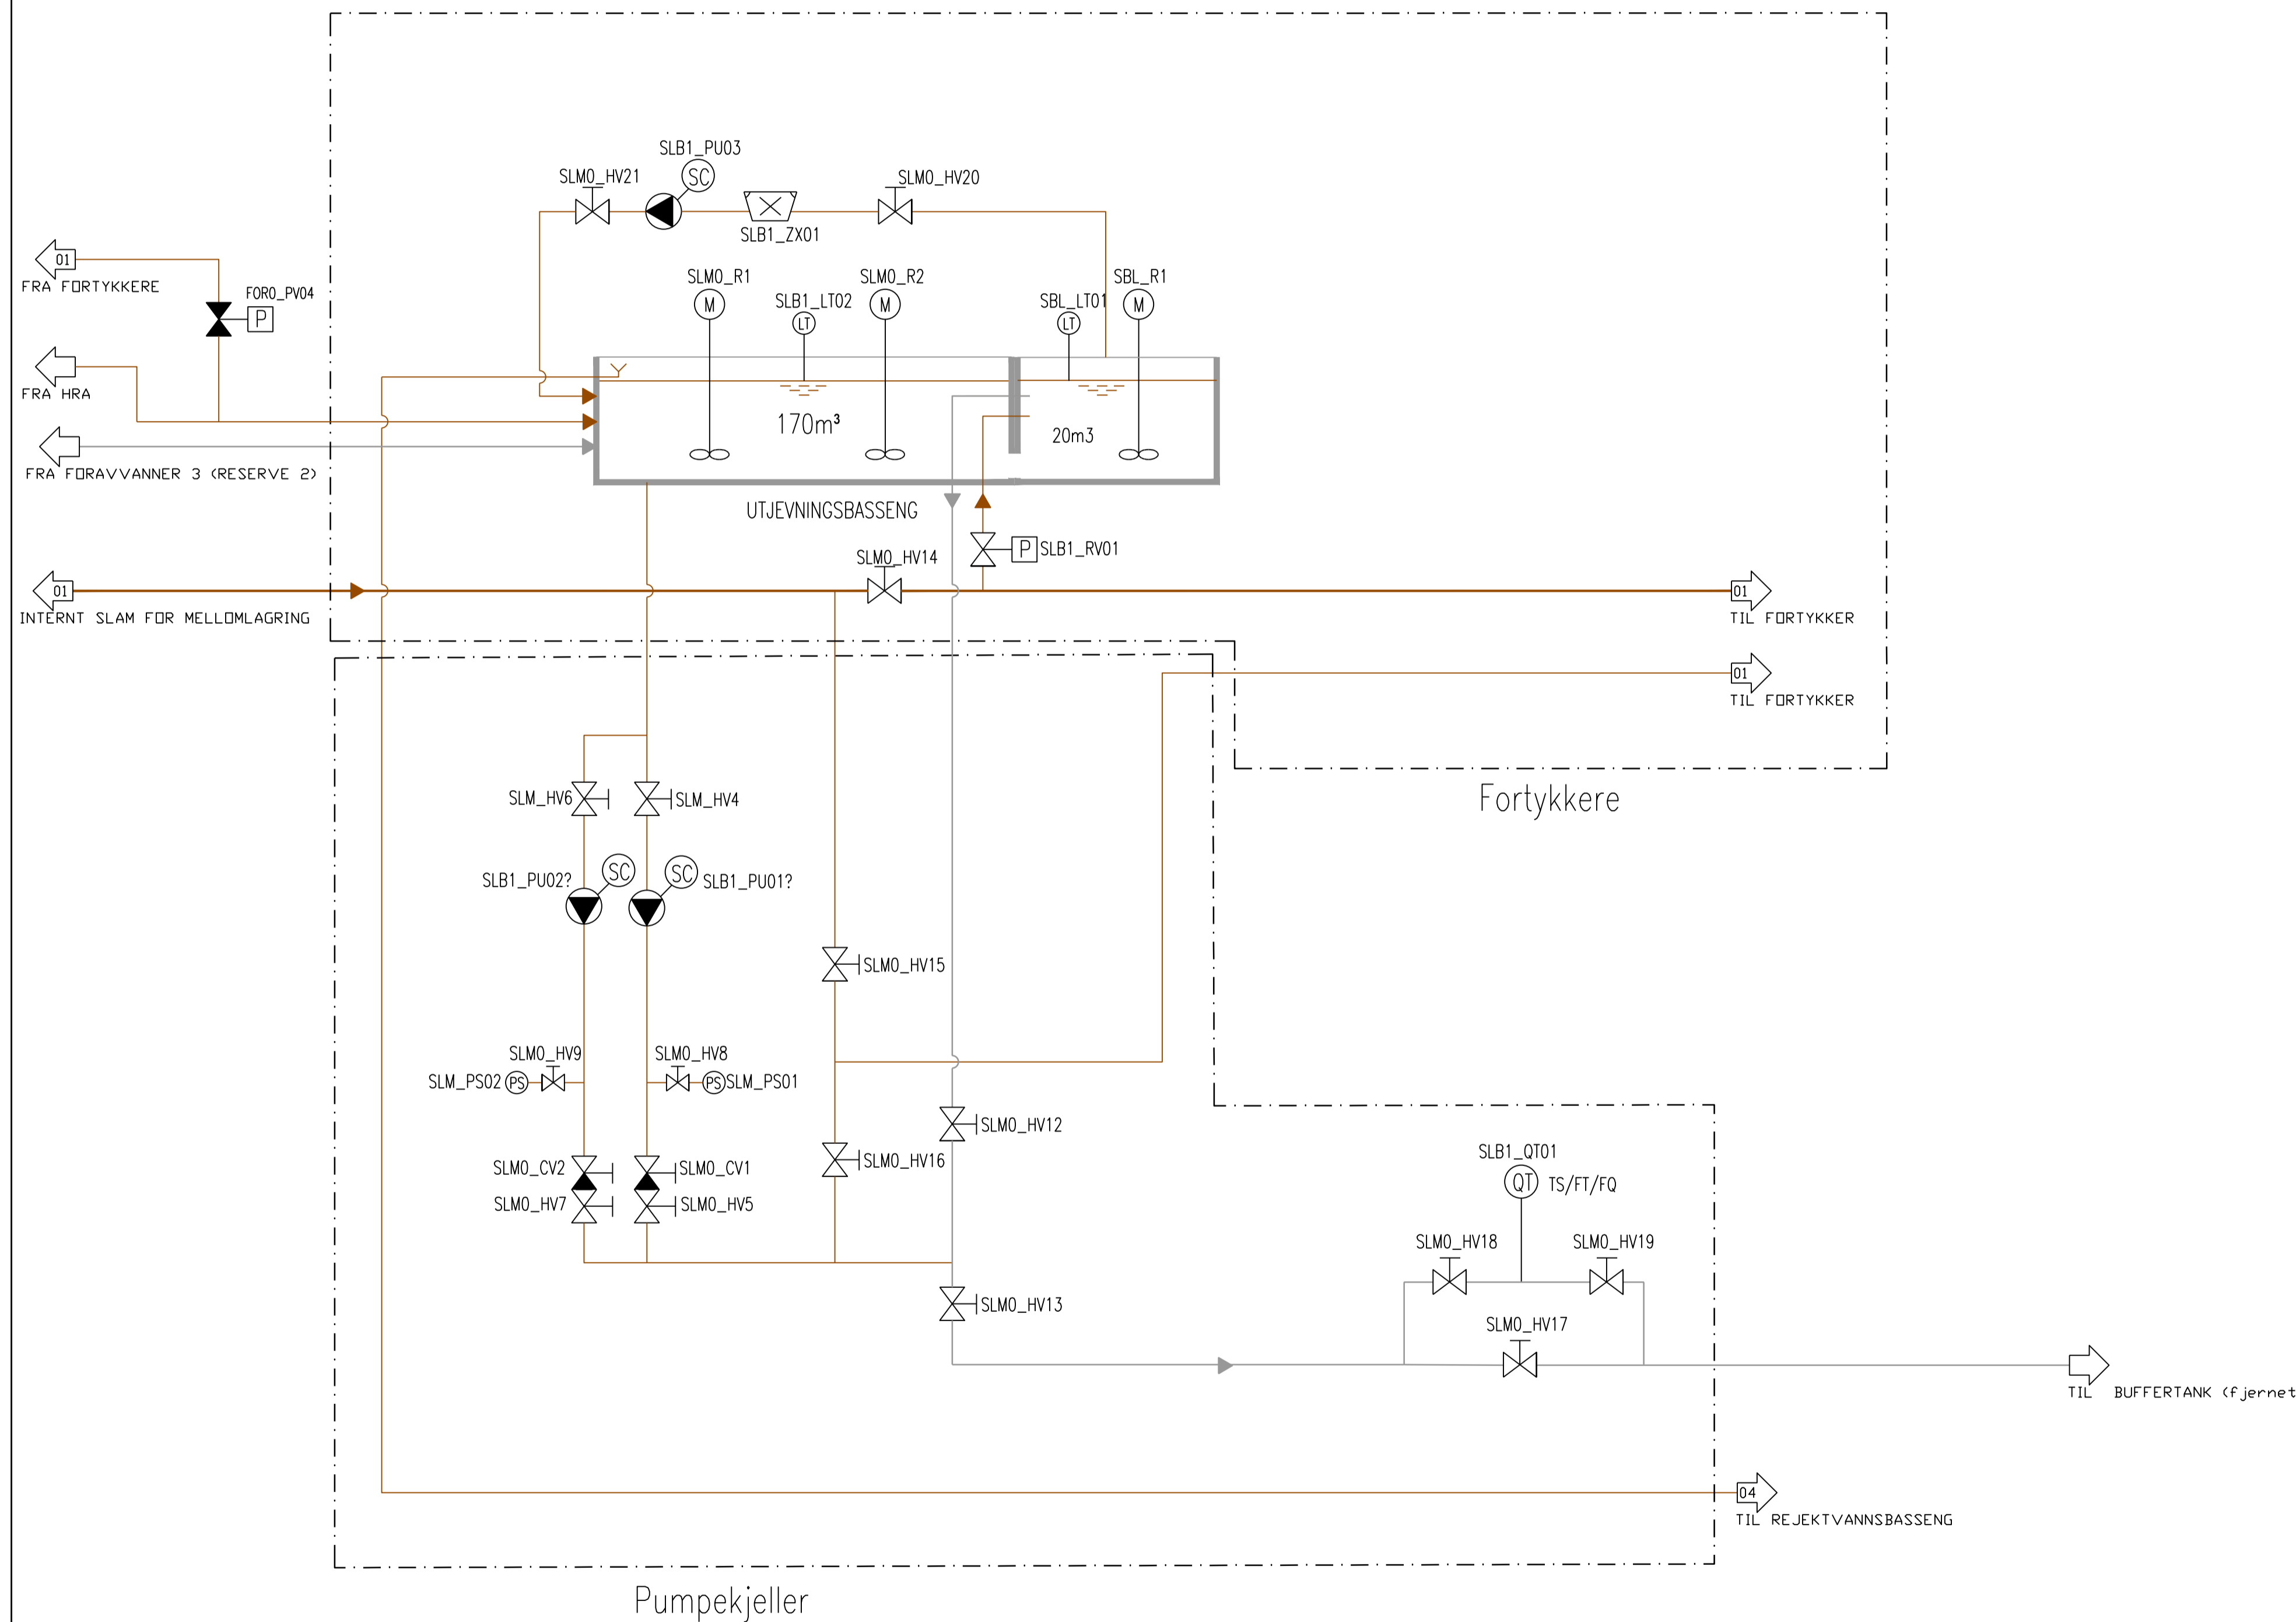

MELLOMLAGRING AV SLAM- RESERVELØSNING 1

Rev	Endring	Utf	Kont:	Dato	
Oppdragsgiver	RINGERIKE KOMMUNE	Utført av	NOJUJU	Kontrollert av	NOHAMO
Dato	17.04.2023	Ansvarlig			NOHAMO
Format		Målestokk			
Format		Oppdragsnr.	10228598		
Oppdragsleder					
RINGERIKE KOMMUNE		SWECO		Tegningsstatus	SOM BYGGET
Fagdisiplin	RIM	Tegningsnummer (bygg-et-fag-syst-type-åpenr)	833	Status	0
				Rev.	0