


MERKNADER:

- ① detaljert flytskjema, se JA426003.
- ② ukjent plassering/retning.

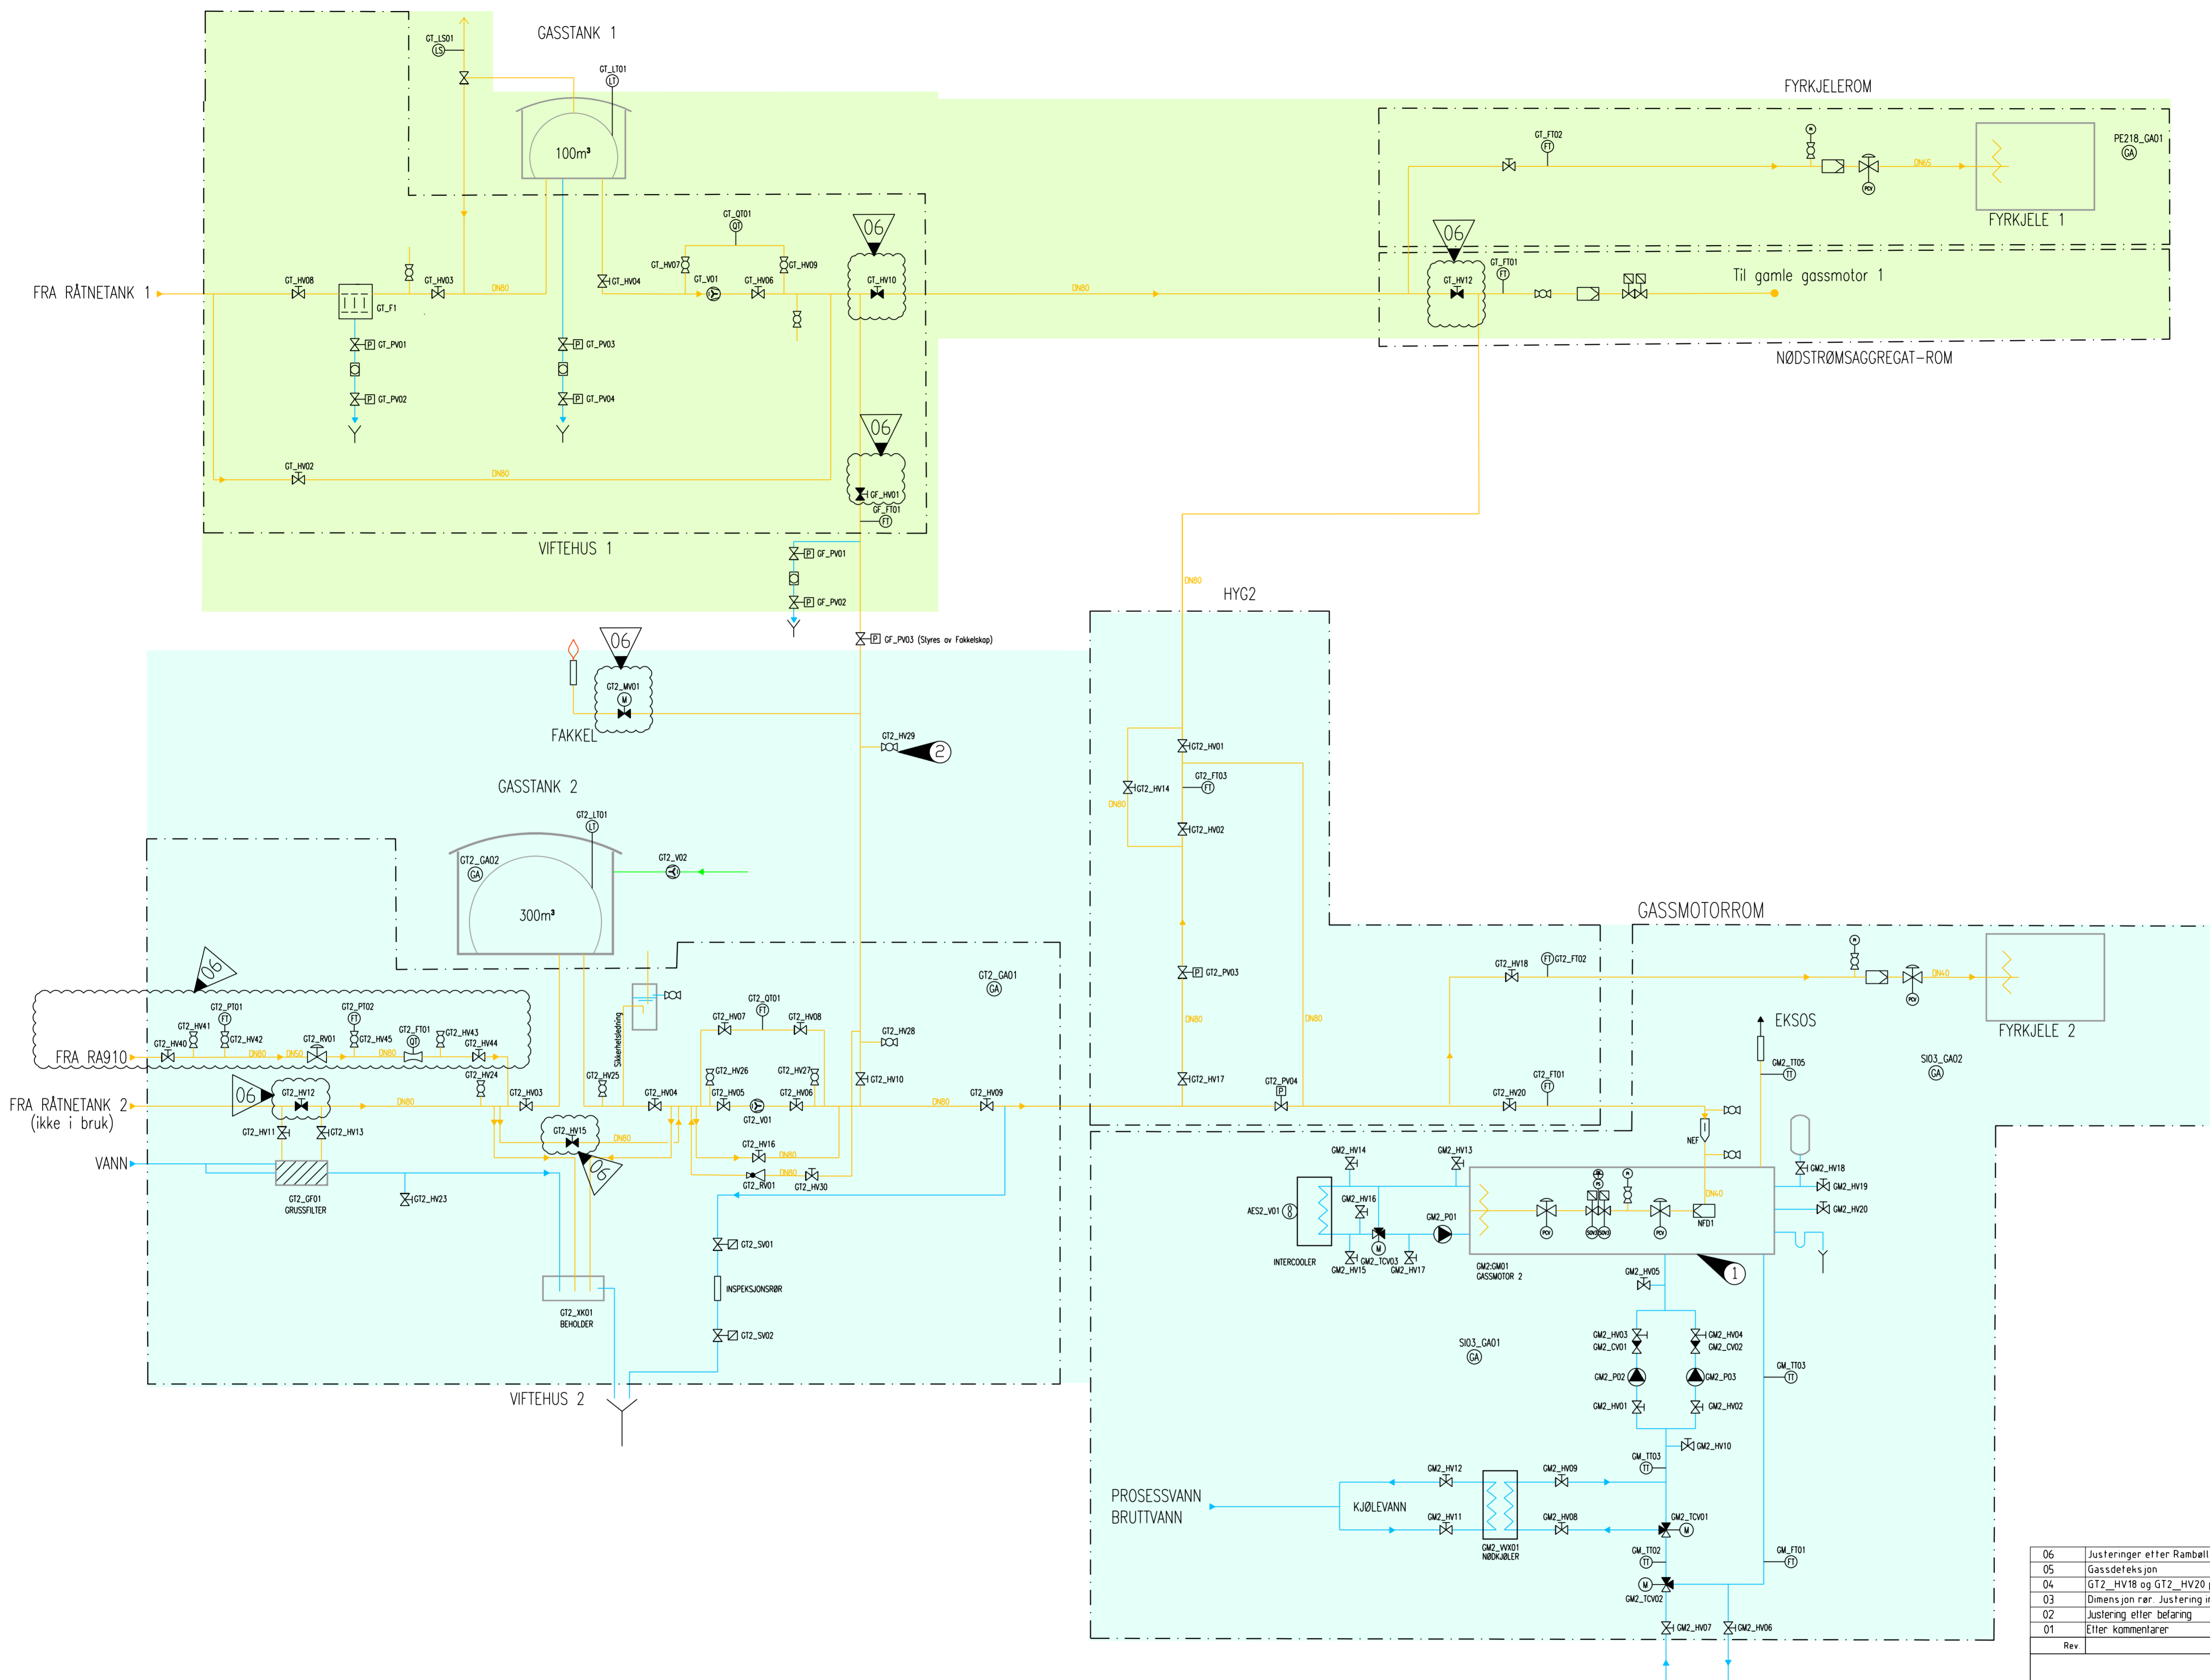

- AVLØPSVANN
- SPYLESLAM
- RENSSET AVLØPSVANN
- RENT VANN
- TRYKKLUFT
- KJEMIKALIER
- GASS
- ROM

06	Justeringer etter Rambøll sin tegning	NOJUJU	NHAMO	NHAMO	18.09.23
05	Gassdeteksjon	NOJUJU	NHAMO	NHAMO	31.08.23
04	GT2_HV18 og GT2_HV20 plassert i Hyg2	NOJUJU	NHAMO	NHAMO	16.01.23
03	Dimensjon rør. Justering inspeksjonsrør og sikkerhetsledning	NOJUJU	NHAMO	NHAMO	04.01.23
02	Justering etter beløring	NOJUJU	NHAMO	NHAMO	20.12.22
01	Etter kommentarer	NOJUJU	NHAMO	NHAMO	16.12.22

Rev	Endring	Utført	Kontr	Ansv	Dato
		NOJUJU	NHAMO	NHAMO	12.12.22

<b>Monserud RA</b>		Målestokk	Format
Gassbehandling Flytskjema		Oppdragsleder: Morten Haugen	A1
		Oppdragsnr.	<b>10228598</b>

<b>SWECO</b>	Sweco Norge AS FORRETSLEIEN 11, 1327 LYSAKER Tlf: 87 12 80 00 FAX: 87 12 88 40	Disiplin	Løpenummer	Status	Rev
		VA	834	A	06

- US\_P1\_1
- US\_P1\_2
- US\_P\_3
- US\_P\_4
- US\_PS\_1
- US\_S\_2
- US\_SN\_2
- US\_SM\_1

Format: A1 Filnavn: \n\proj\56001\Oppdrag\31332\10228598\_Monserud\_RA\_-\_rehabilitering\_-\_prosjektledelse\000\07 Modeller og Tegninger\00 gjeldende tegninger og Modeller\119756\_834.dwg Xref: