


BF19A

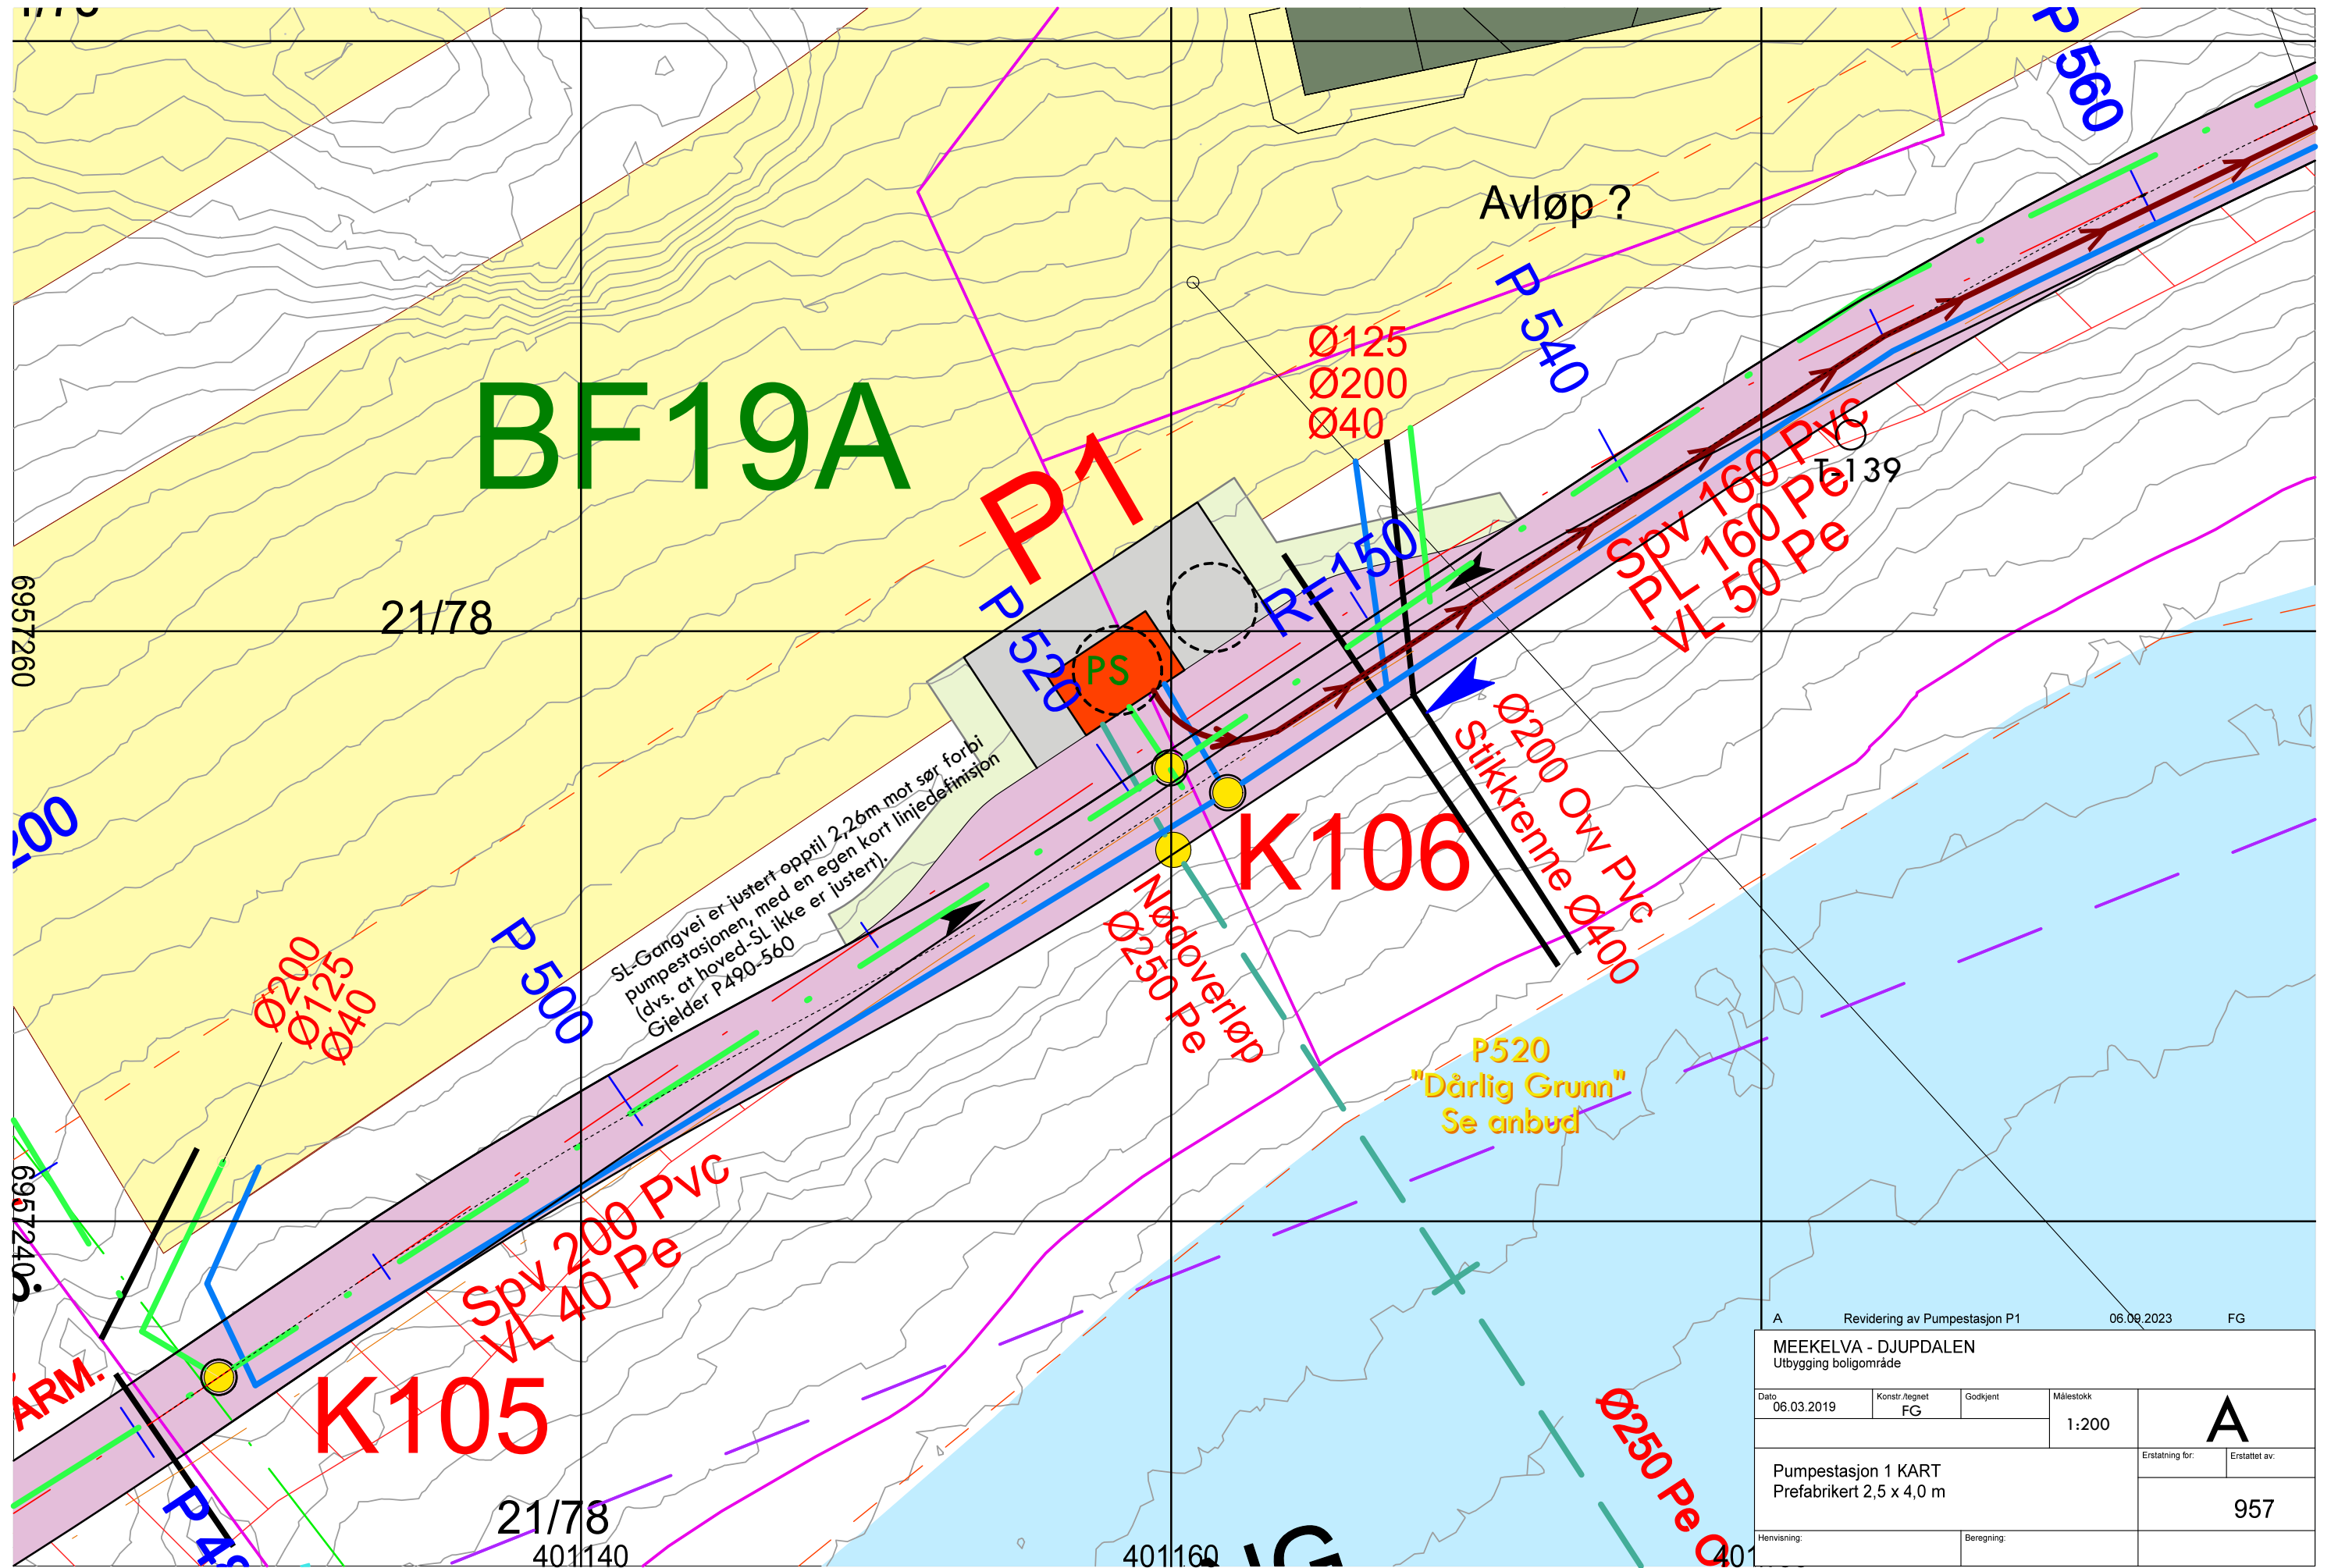

A		Revidering av Pumpestasjon P1		06.09.2023		FG	
MEEKELVA - DJUPDALEN							A
Utbygging boligområde							
Dato	Konstr./regnet	Godkjent	Målestokk	Erstatning for:			Erstattet av:
06.03.2019	FG		1:200				957
Pumpestasjon 1 KART				Erstatning for:			Erstattet av:
Prefabrikert 2,5 x 4,0 m							
Henvisning:		Beregning:					