

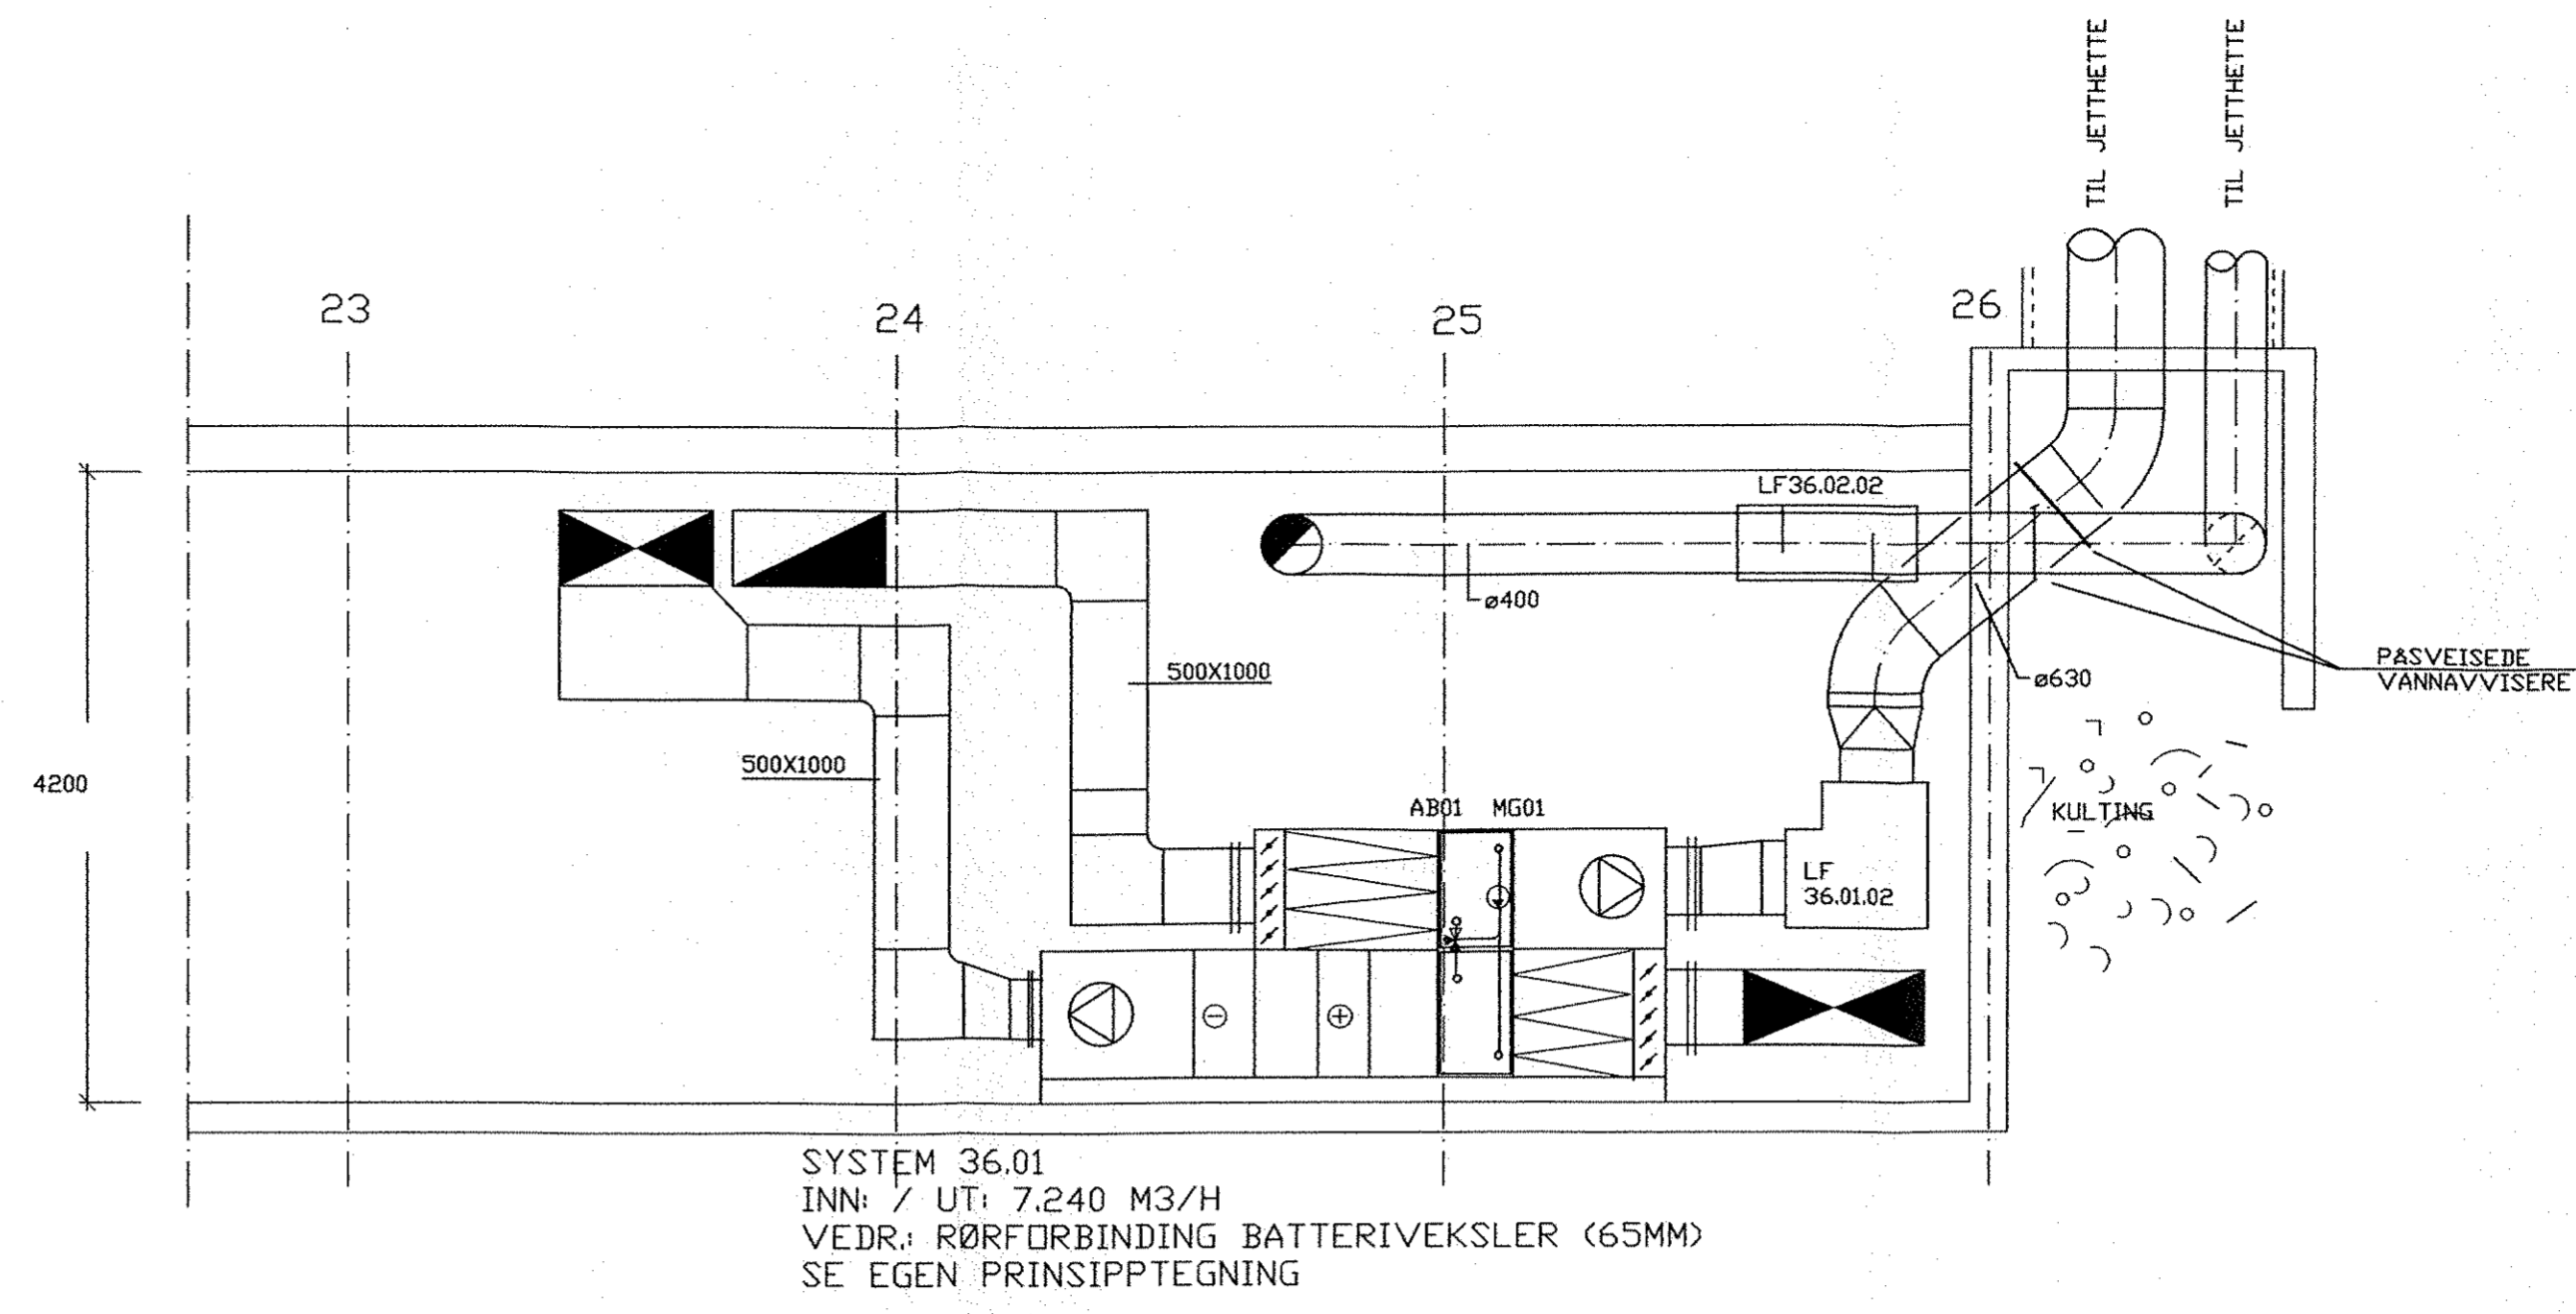



SHUNTARRANGEMENT - BATTERIVARMEGJENVINNER

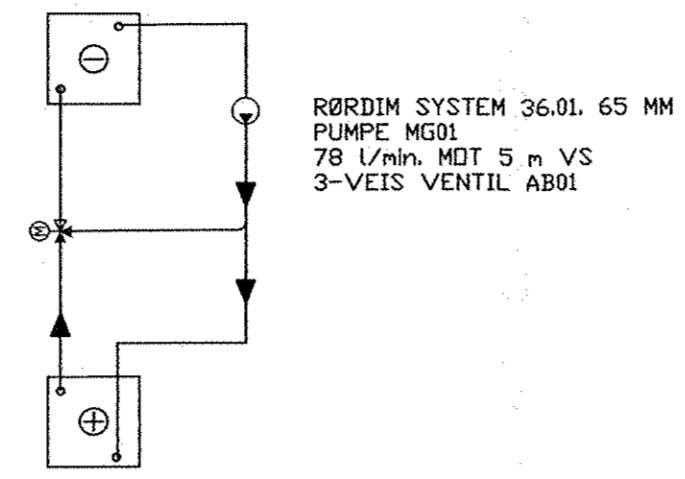


SNITT F - F

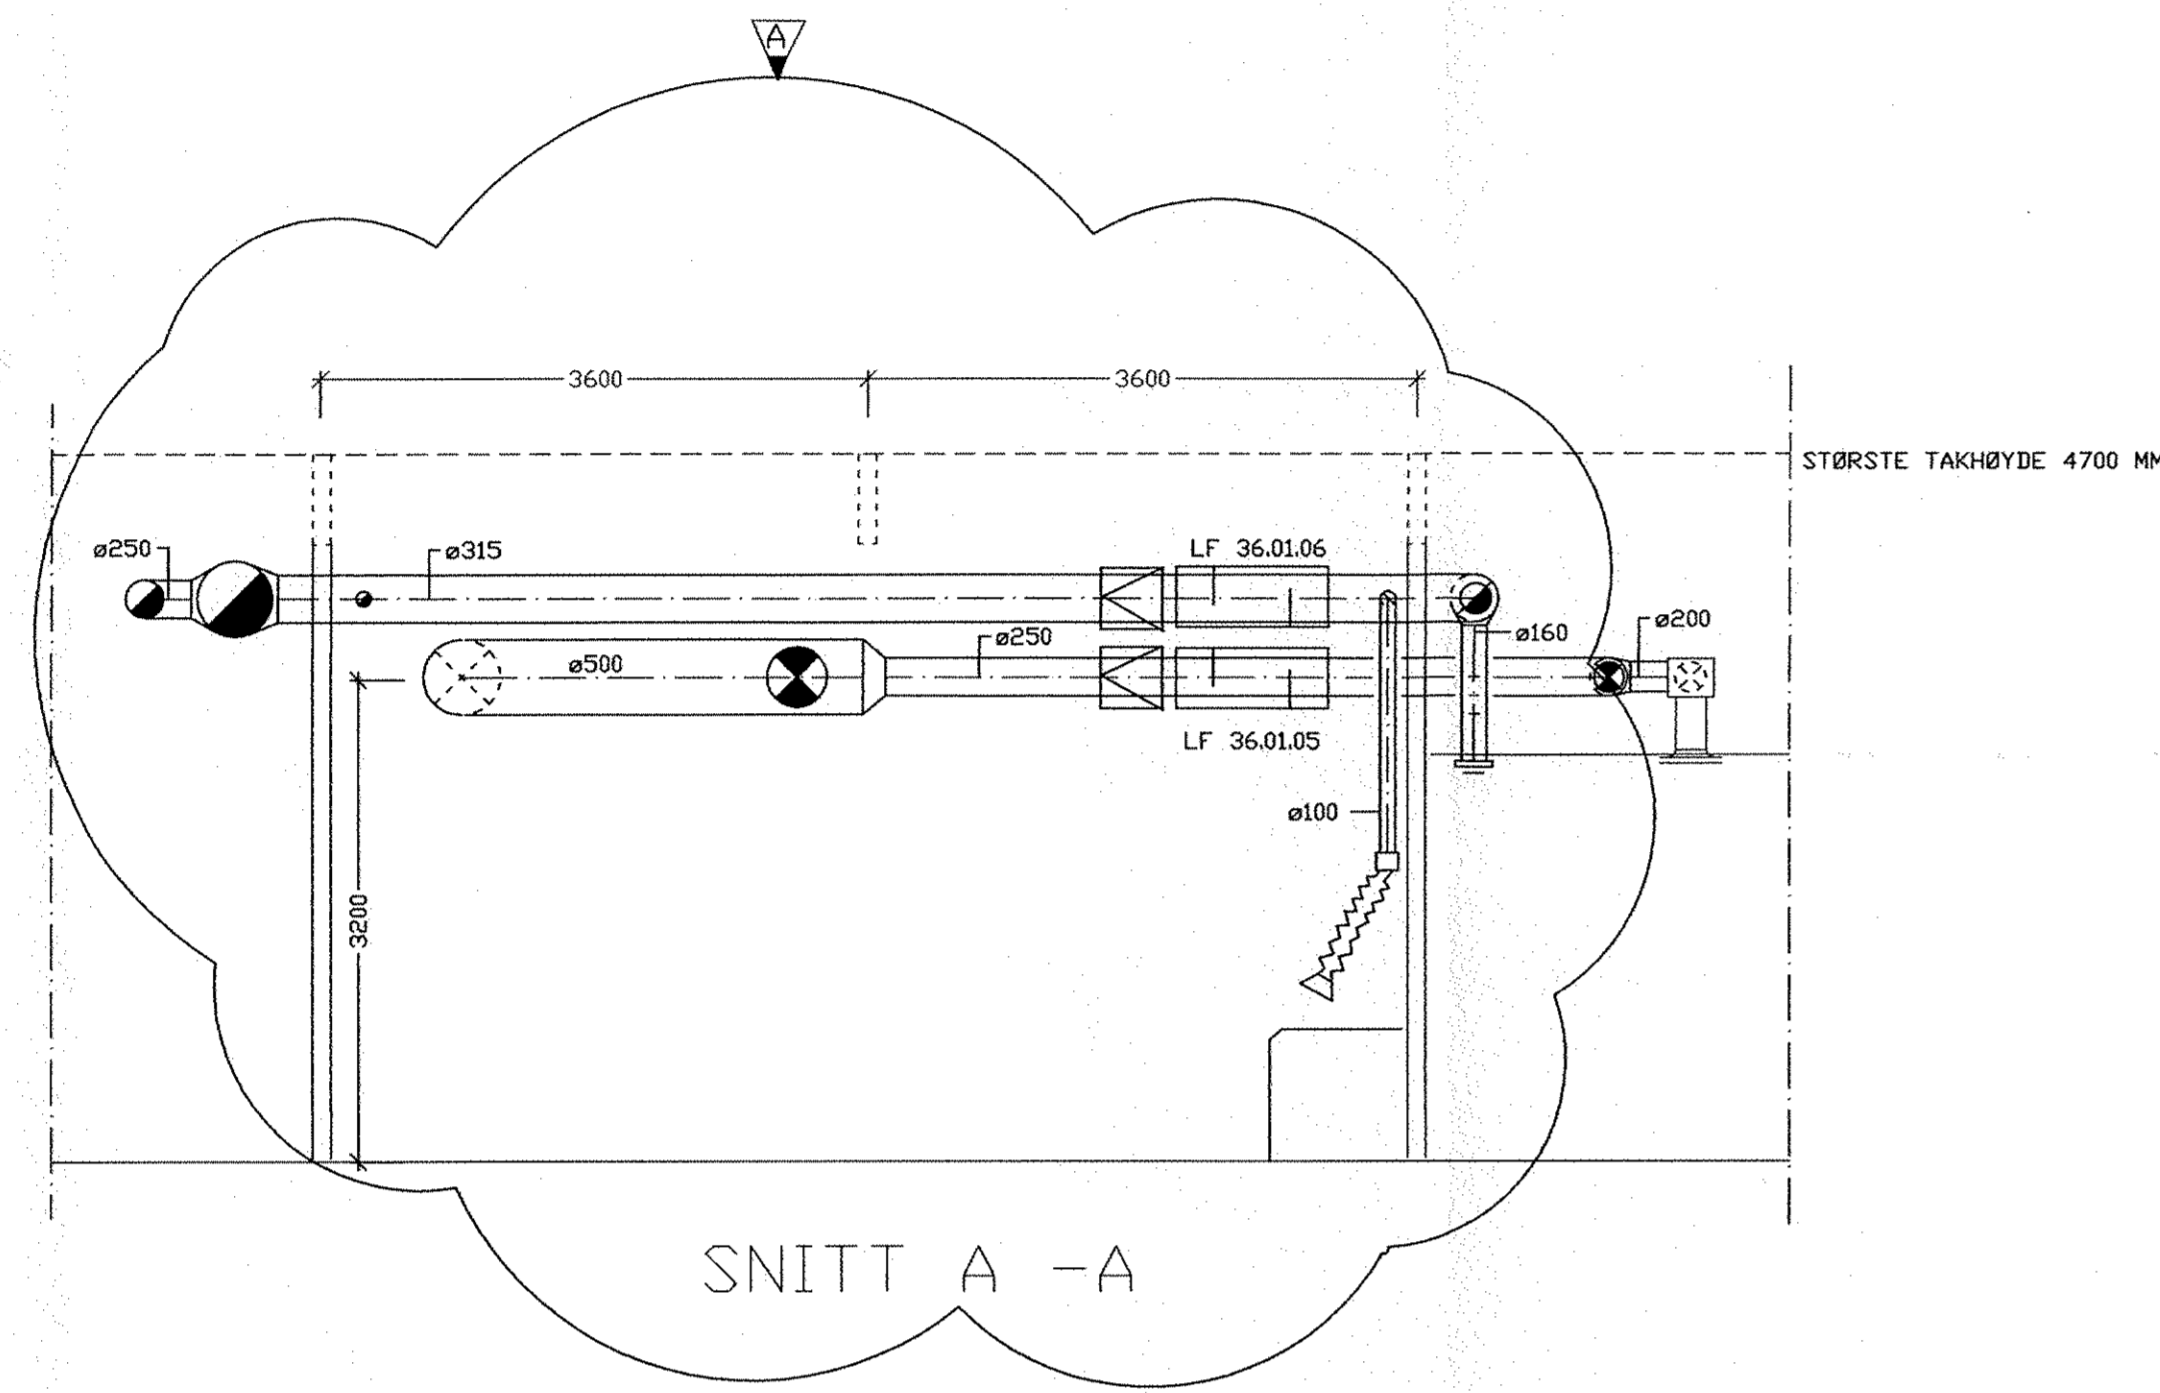


SNITT A - A

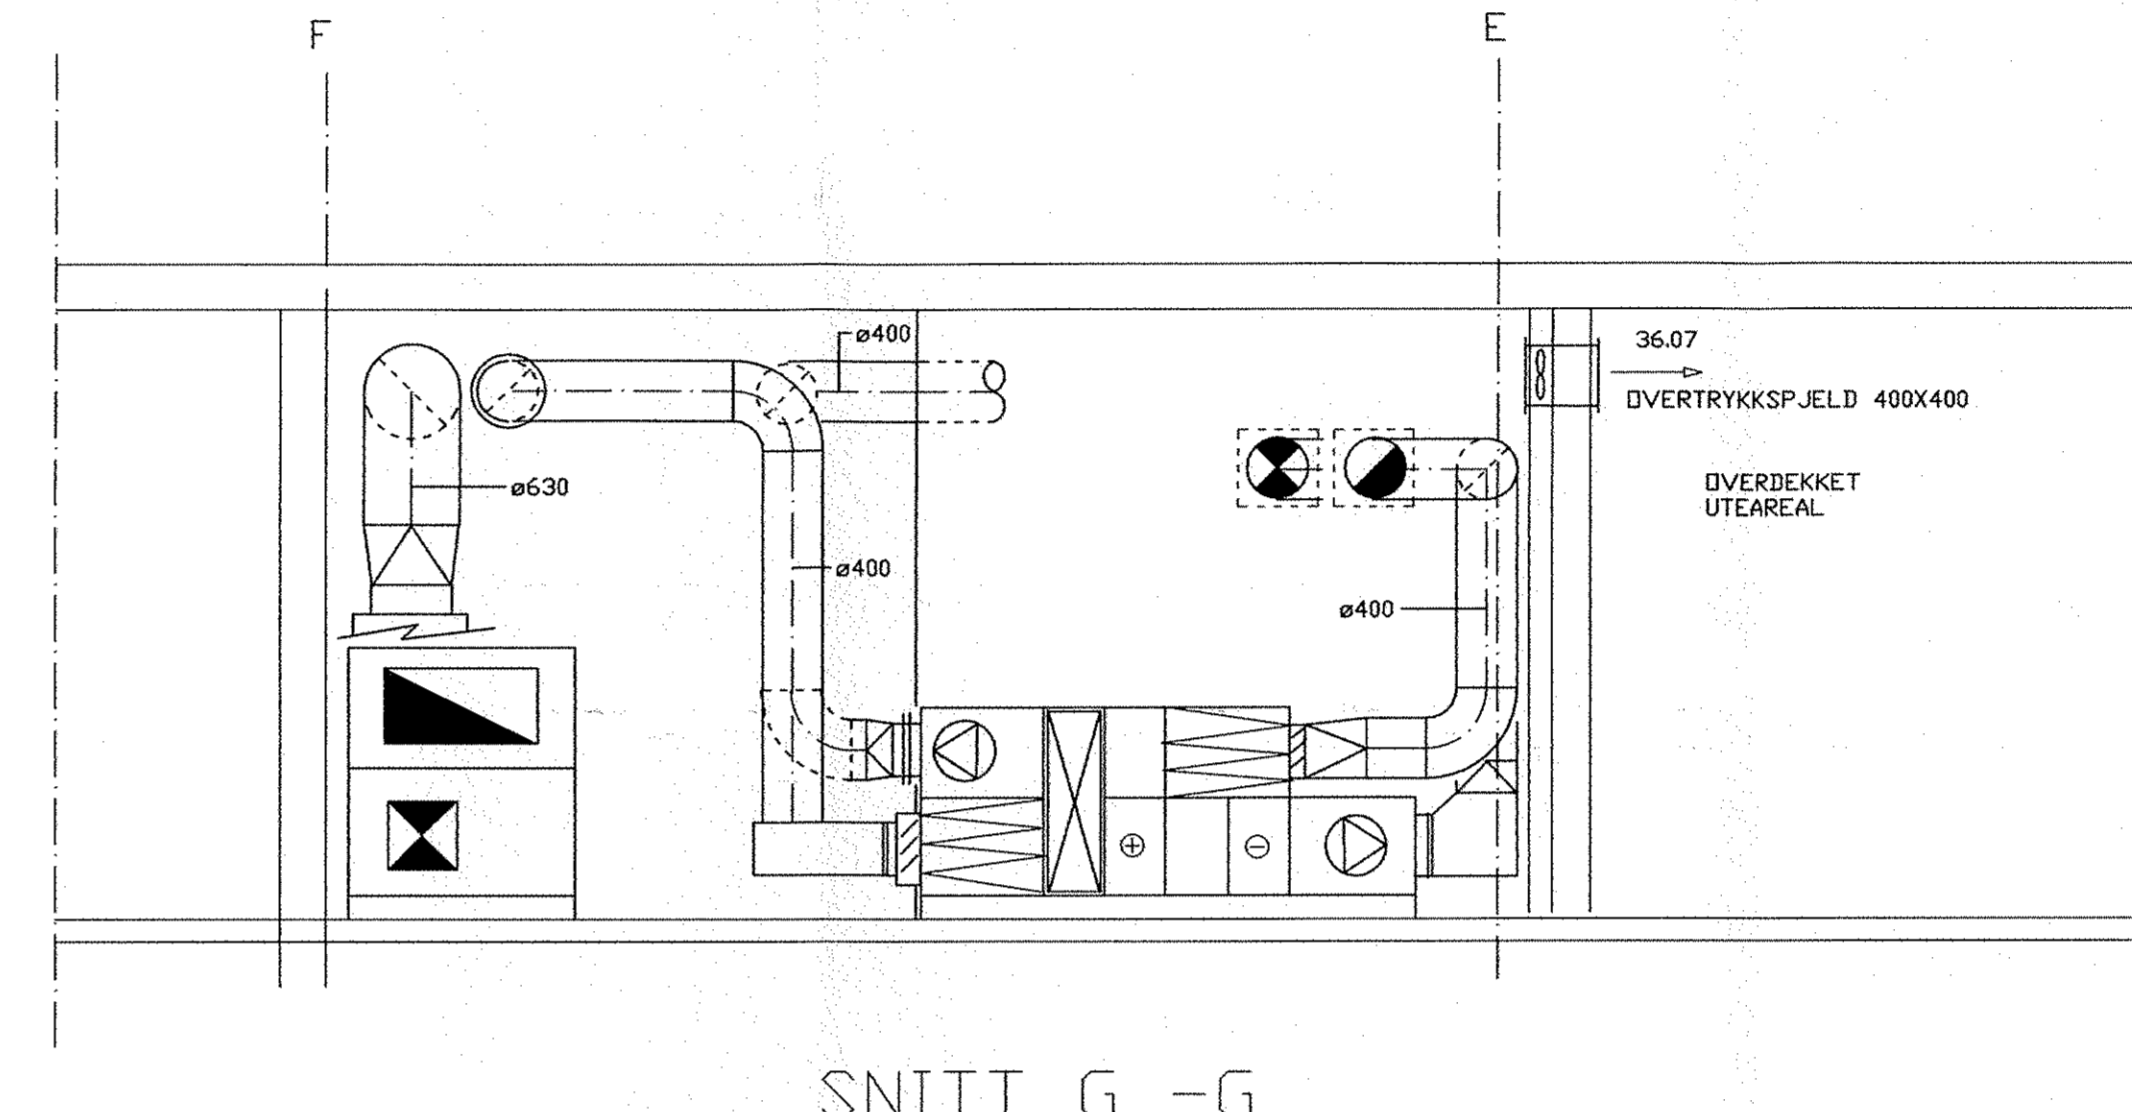

SNITT G - G

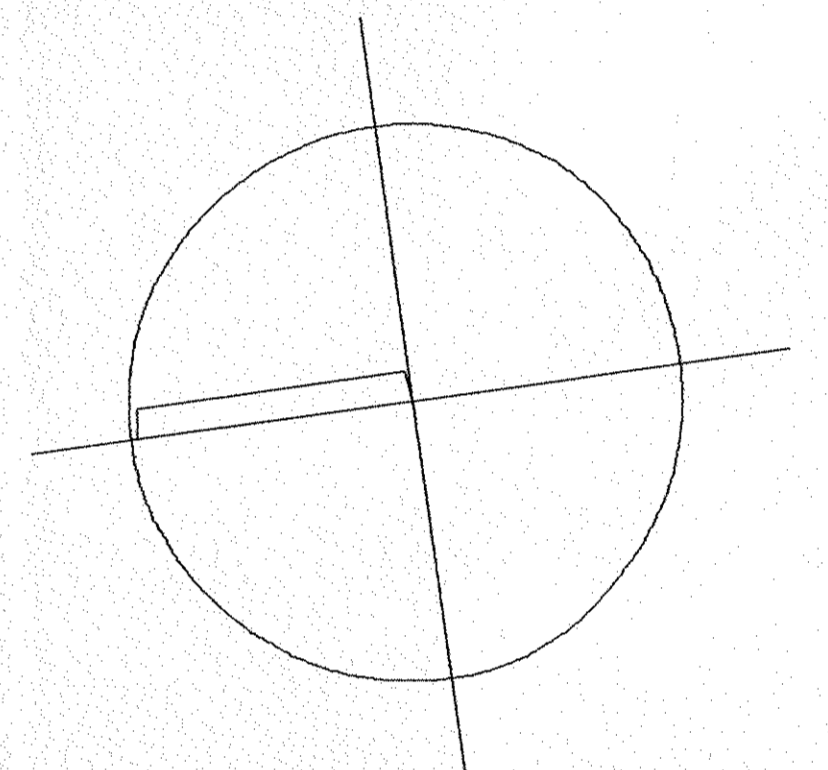

SNITT B - B

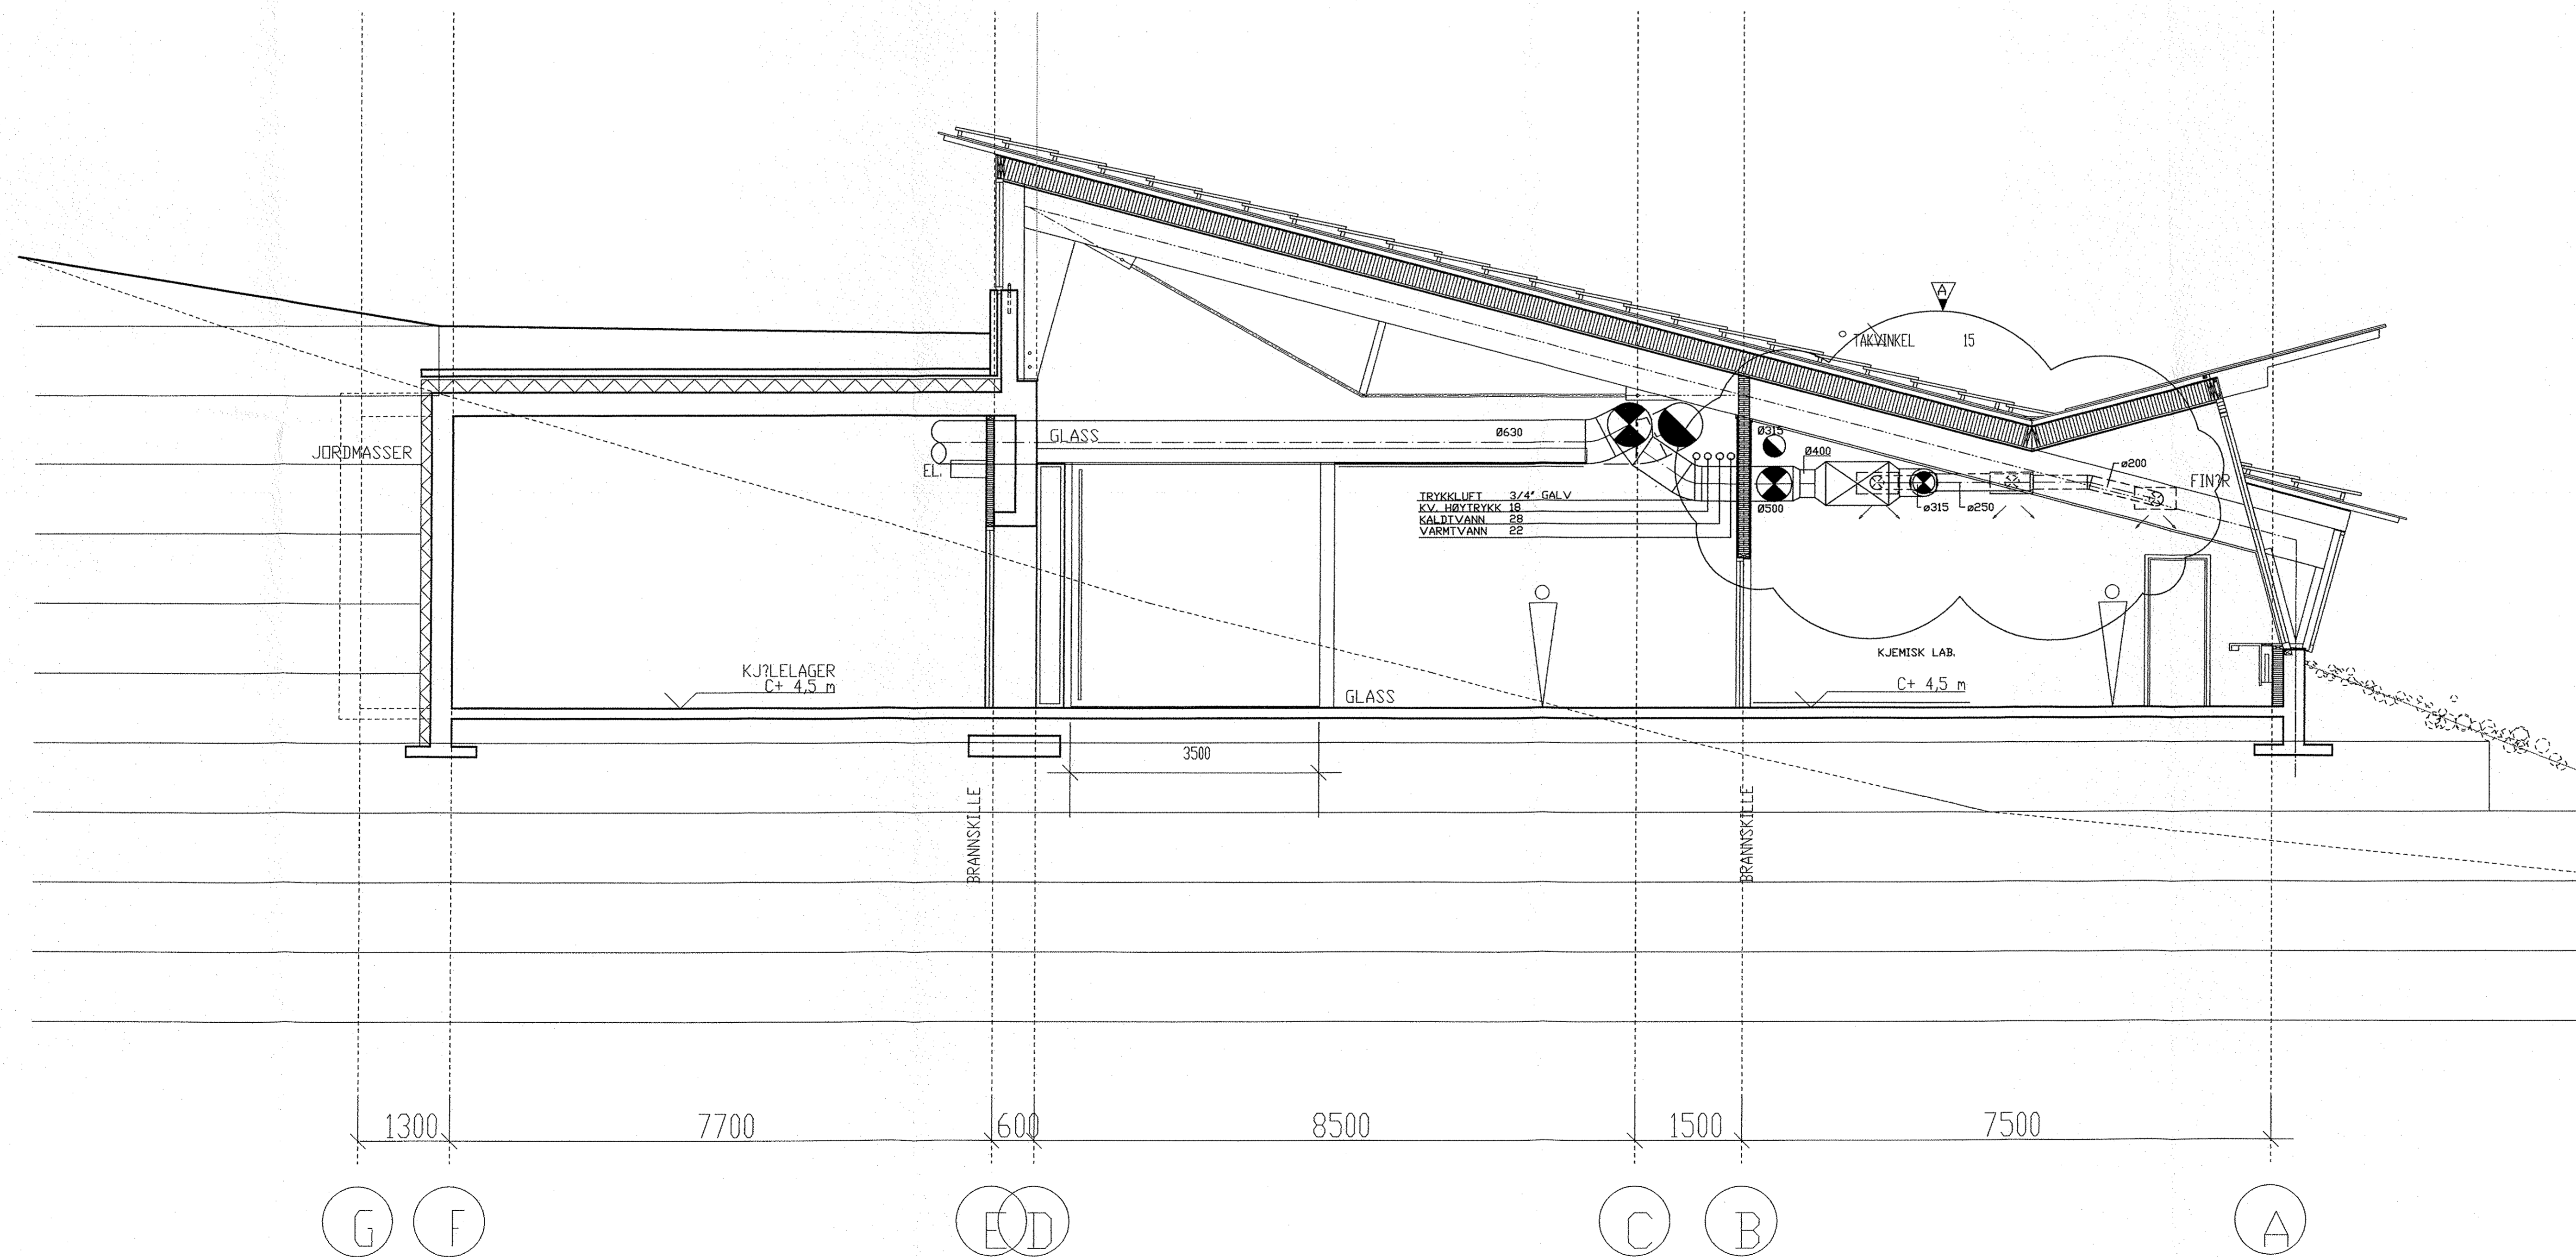

KØBR. SNITT A-A DG B-B	14.10.98	CB	BA
Arbeids-tegning	10.07.98	CB	BA
REVISJONER:	INDEX:	DATE:	TEGN:

Statsbygg

Prosjektnr. 96005
Ullensvang Forskningscenter
Planteforsk

PROSJEKTBELSE	Statsbygg	Publ. 4pp. B22 B26	02.03.98
ARK.	Lund Hagen Arkitektur AS	Vergelandsveien 25, 067 Oslo	02.03.98
REV.	Terje Grim AS	Festings gate 1, 0201 Oslo	02.03.98
REV.	Andersen og Johnson AS	Gardens gate 6, 0251 Oslo	02.03.98
REV.	Elvassliuten AS	Gjerdnesvei 12, 0666 Oslo	02.03.98
LAB.	Gullik Gulliksen AS Landskapsark.	P.O. Box 119, 2007 Sandefjord	02.03.98

SNITT A-A, B-B, F-F, G-G			DATE: 02.03.98
VENTILASJONSANLEGG			MAL: 1:50
TEGN. CB	KONT. BA	GODKJ. FAG	TEGN. 96005-V-200
INDEX: A			

ANDERSEN OG JOHNSON AS
Rådgivende Ingeniører i VVS-teknikk