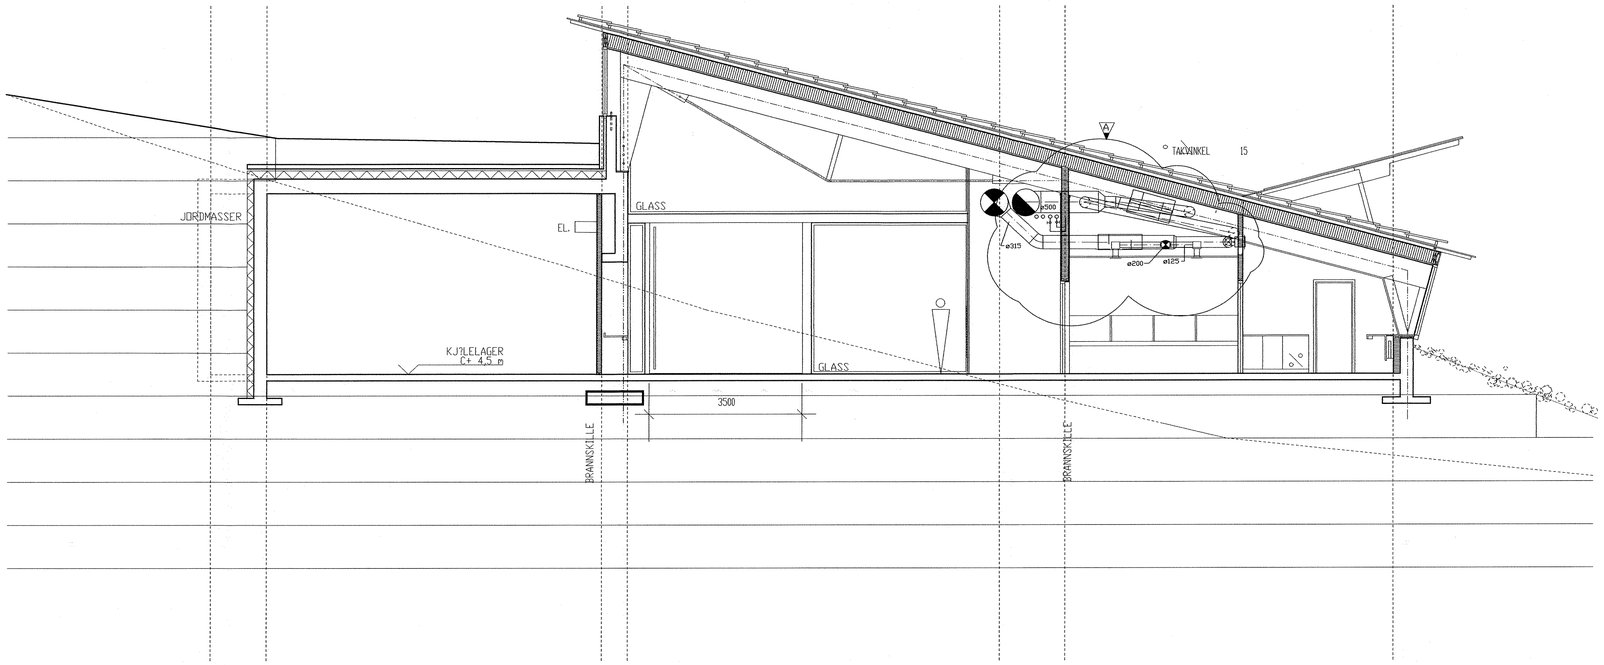

SNITT D -D

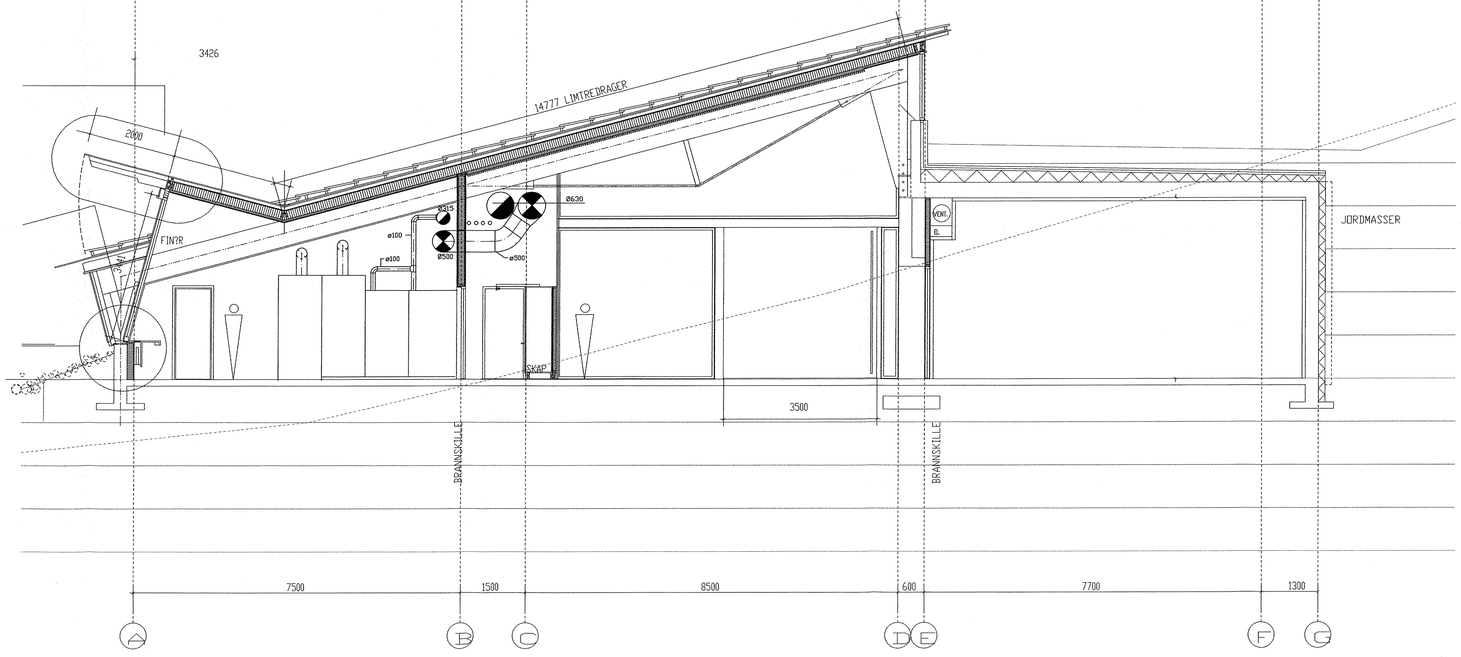

SNITT C -C

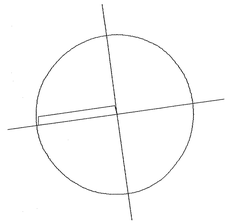

HEVET KANAL FOR PLASS TIL LYSARMATURER		14.10.98	CB	BA
Arbeidstegning		10.07.98	CB	BA
REVISJONER:	INDEX:	DATO:	TEGN:	KONT:

STATSBYGG

Prosjektnr. 96005
Ullensvang Forskningssenter
Planteforsk

PROSJEKTLEDELSE	Statsbygg	Pb.8106 dep, 0032 Oslo	tlf:22 24 28 00
ARK.	Lund Hagem Arkitekter AS	Vergelandsveien 25, 0167 Oslo	tlf:22 69 17 70
RIB.	Terje Orlien AS	Fastings gate 1, 0358 Oslo	tlf:22 69 37 55
RIV.	Andersen og Johnson AS	Gardeveien 6, 0363 Oslo	tlf:22 46 38 71
RIE.	Elconsulttean AS	Gjerdrumsvei 12 c 0486 Oslo	tlf:22 23 01 00
LARK.	Gullik Gulliksen AS Landskapsark	Pb.1511 Frønnes, 3206 Sandefjord	tlf:03 48 31 00

SNITT D-D, C-C
VENTILASJONSANLEGG

DATO: 02.03.98
MAL: 1:50

TEGN.	KONT.	GODKJ.	FAG	TEGN.NR.	INDEX:
CB	BA		V	96005-V-201	A

ANDERSEN og JOHNSON A/S
Rådgivende ingeniører i VVS-teknikk