


- Eksisterende
- Ny vegg
- Rivning
- Vindu som må byttes i følge av endringer i planløsning
- Dør som byttes til UU krav
Dør tagges med module mål høyde 21M

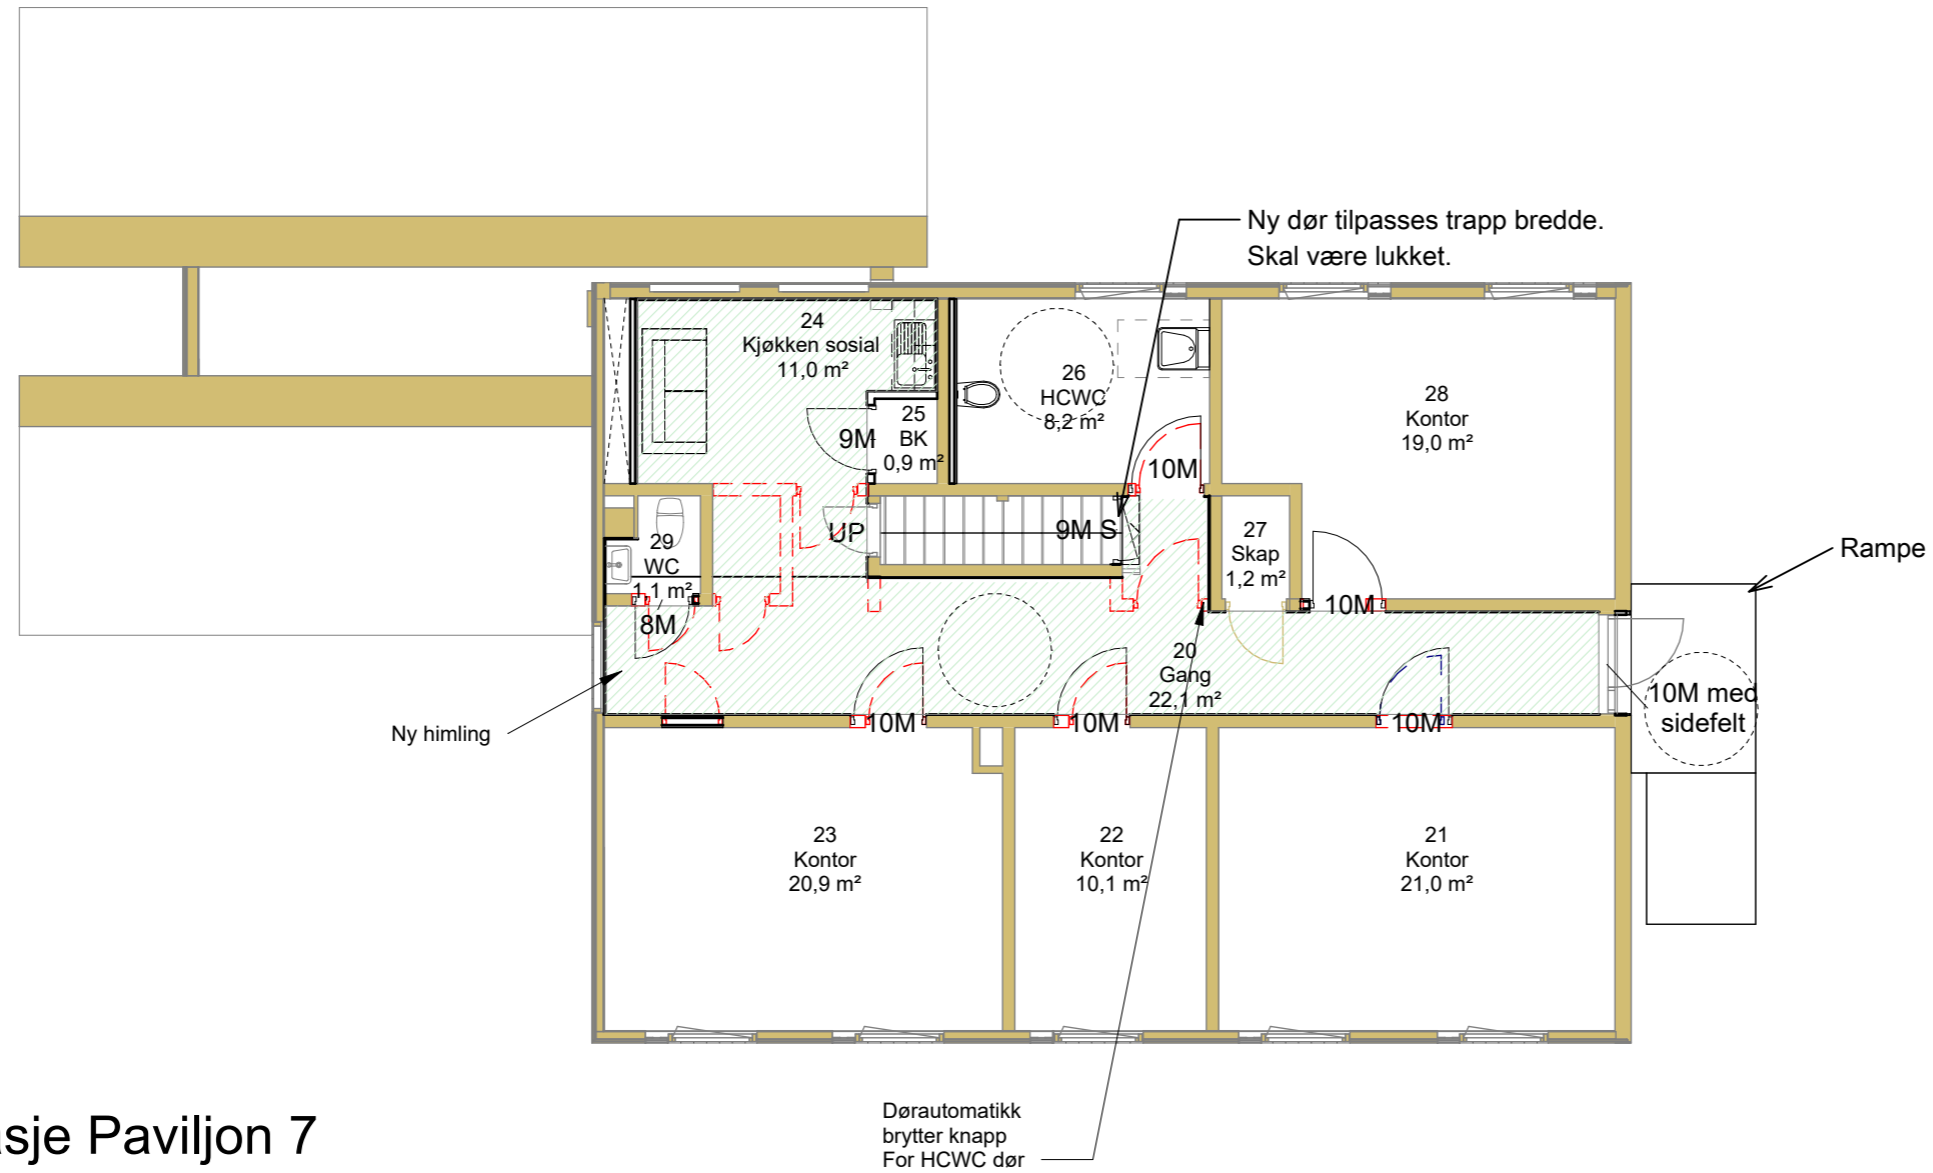

1 etasje Paviljon 7
1 : 100

Rev.	Dato	Beskrivelse	Utarbeidet	Fagkontroll	Godkjent
06	2023.08.17	Anbuds tegninger (til kommentar.)	JenMac		
05	2023.06.21	Tegninger til arbeidstilsynet	JenMac	CRIROD	
04	2023.06.15	Justert til møte med bruker 16.06.2023	JenMac		
03	2023.02.01	Til prising	JenMac		
02	2022.11.14	Revidert etter kommentar i møte	JenMac		
01	2022.10.16	Byggemeldingstegnigner- til søk for kommentar	JenMac	HeiLin	

Dette dokumentet er utarbeidet av Norconsult AS som del av det oppdraget som fremgår nedenfor. Opphavsretten tilhører Norconsult AS. Dokumentet må bare benyttes til det formål som oppdragsavtalen beskriver, og må ikke kopieres eller gjøres tilgjengelig på annen måte eller i større utstrekning enn formålet tilsier.

Statsbygg Målestokk (gjelder A3)
1 : 100

Røstad Paviljong 7
1 etasje P7