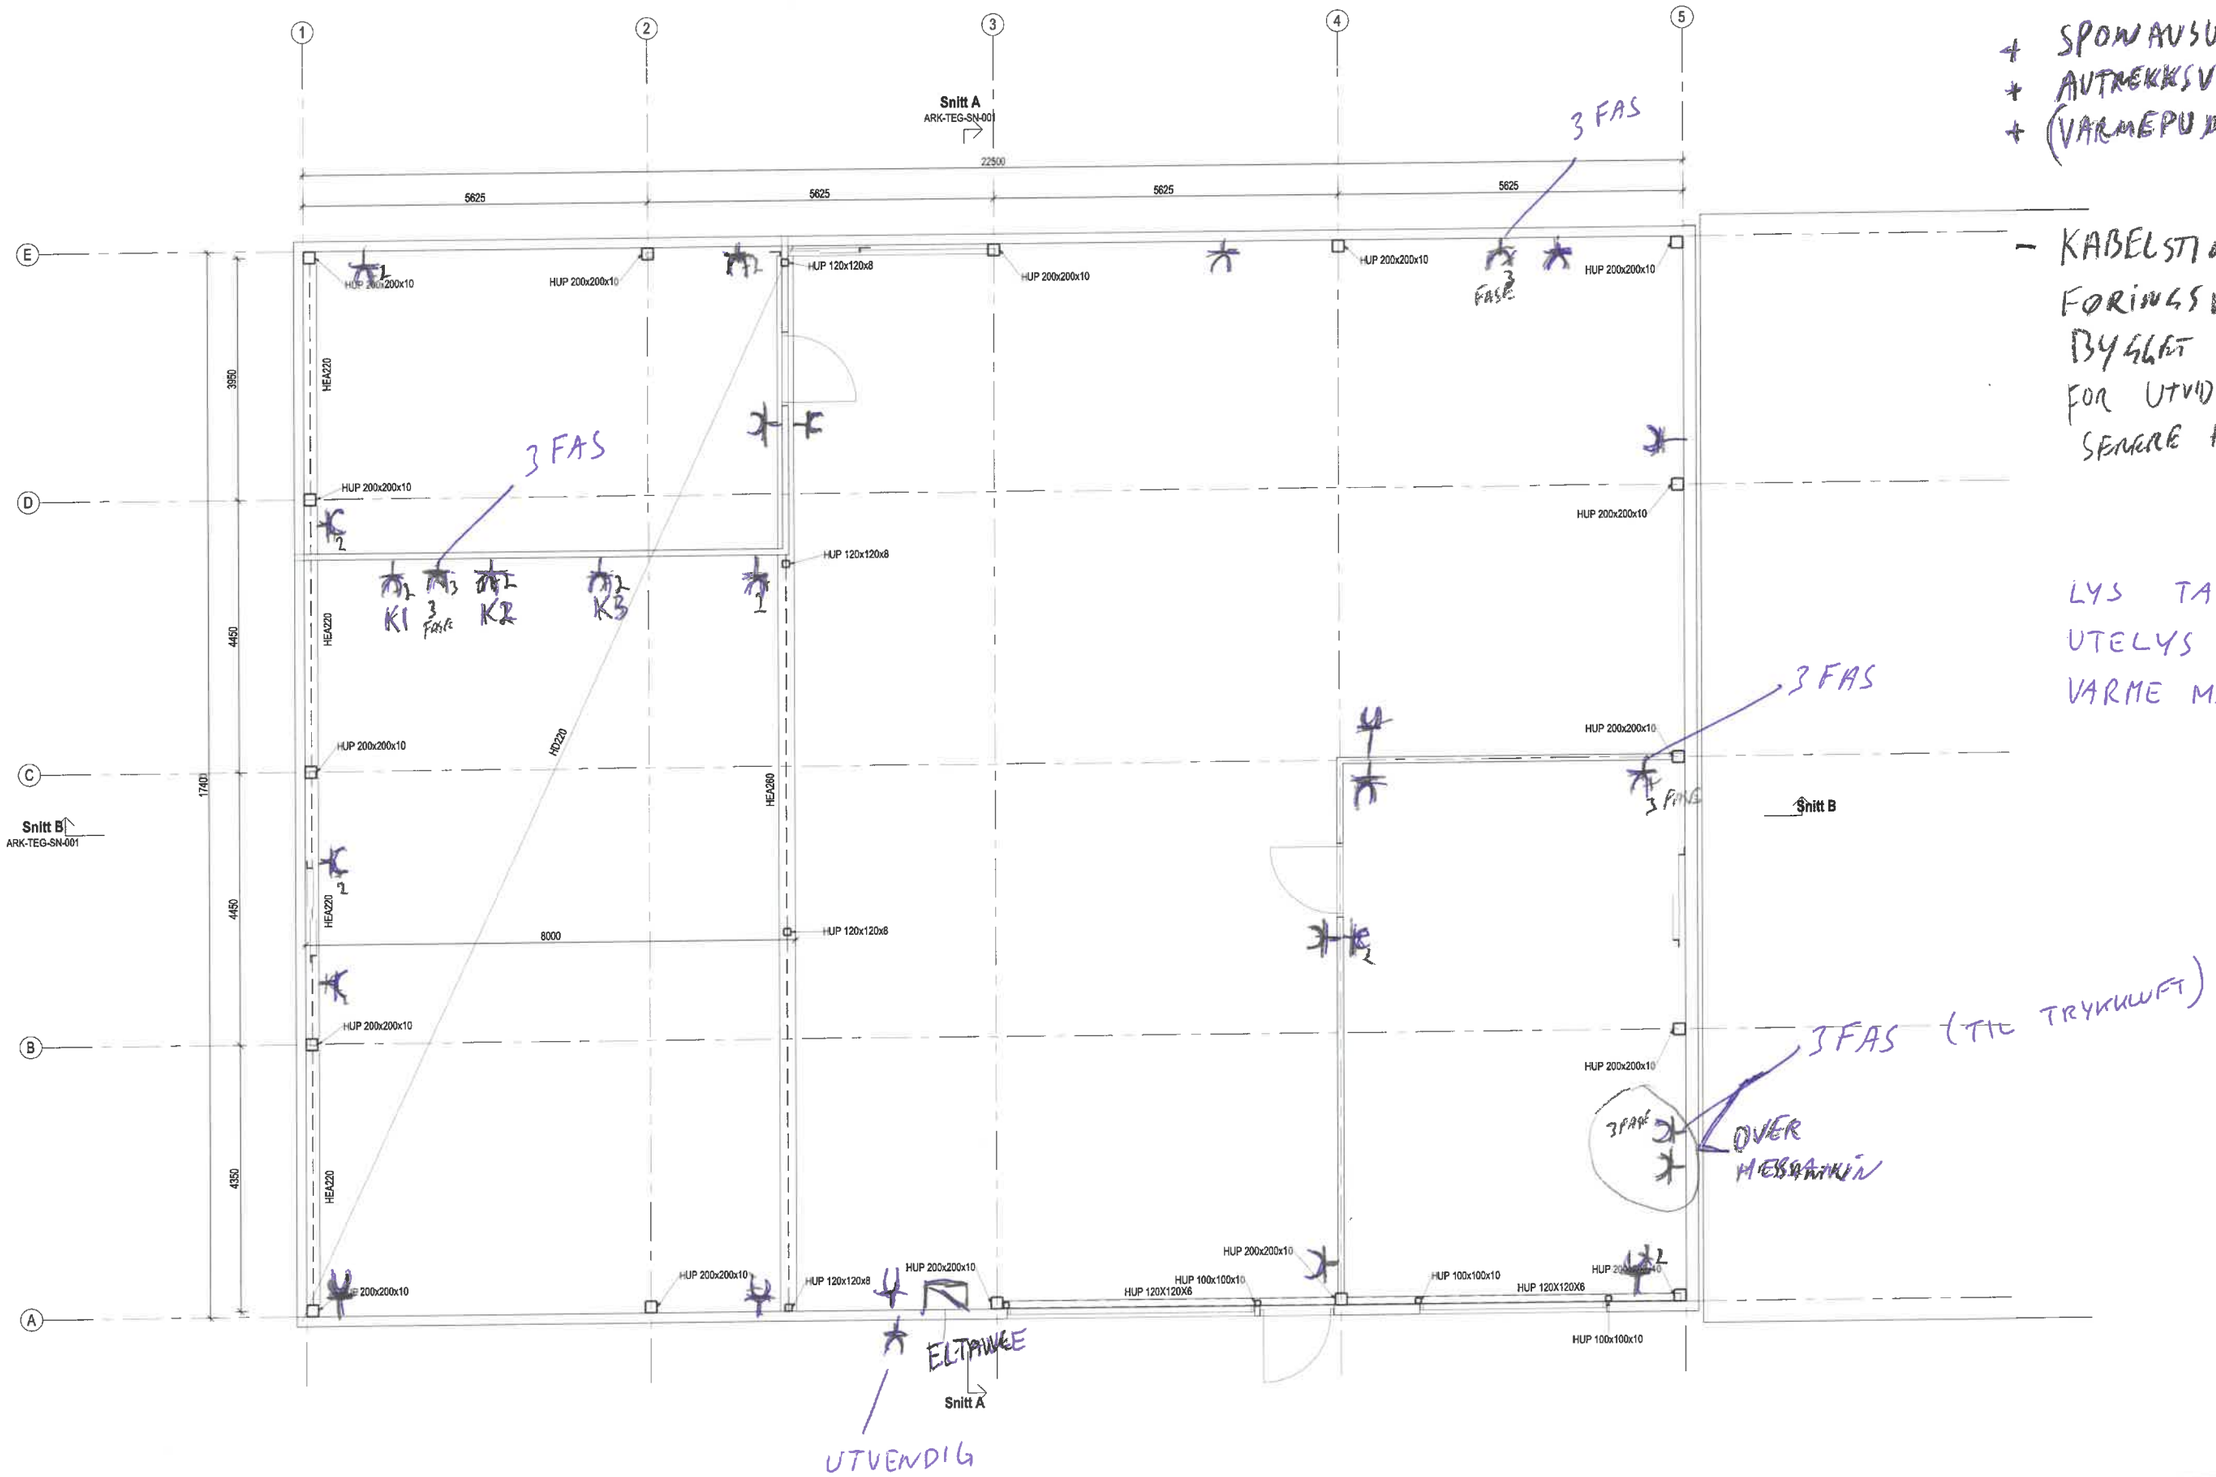

+ SPONAVSUG
+ AVTREKKSVIFTER
+ (VARMEPUMPE) EXISTR.

- KABELSTIGE SOM FØRINGSVEI RUNDT BYGGET FEKS 30cm FOR UTVIDELSE OG SENERE PLASSERING.

LYS TAK
UTELYS
VARME MALEROM

FORKLARING:

Rev.	Beskrivelse	Dato	Tegn.	Kontr.	Godkj.
			Tag	Format	
			RIB	A1	

Eigersund kommune
Driftbase Tengsareid - Tilbygg

Dato: 01.09.2023

Plan UK-Mesanin
Akse A-E / 1 - 5
Målteging

Format/Målestokk: 1:50

Multiconsult
www.multiconsult.no

Status: Foreløpig | Konstr./Tegnet: RT | Kontrollert: RBE | Godkjent: RP

Oppdragsnr.: 10228111-09 | Tegningsnr.: RIB-TEG-PL-002