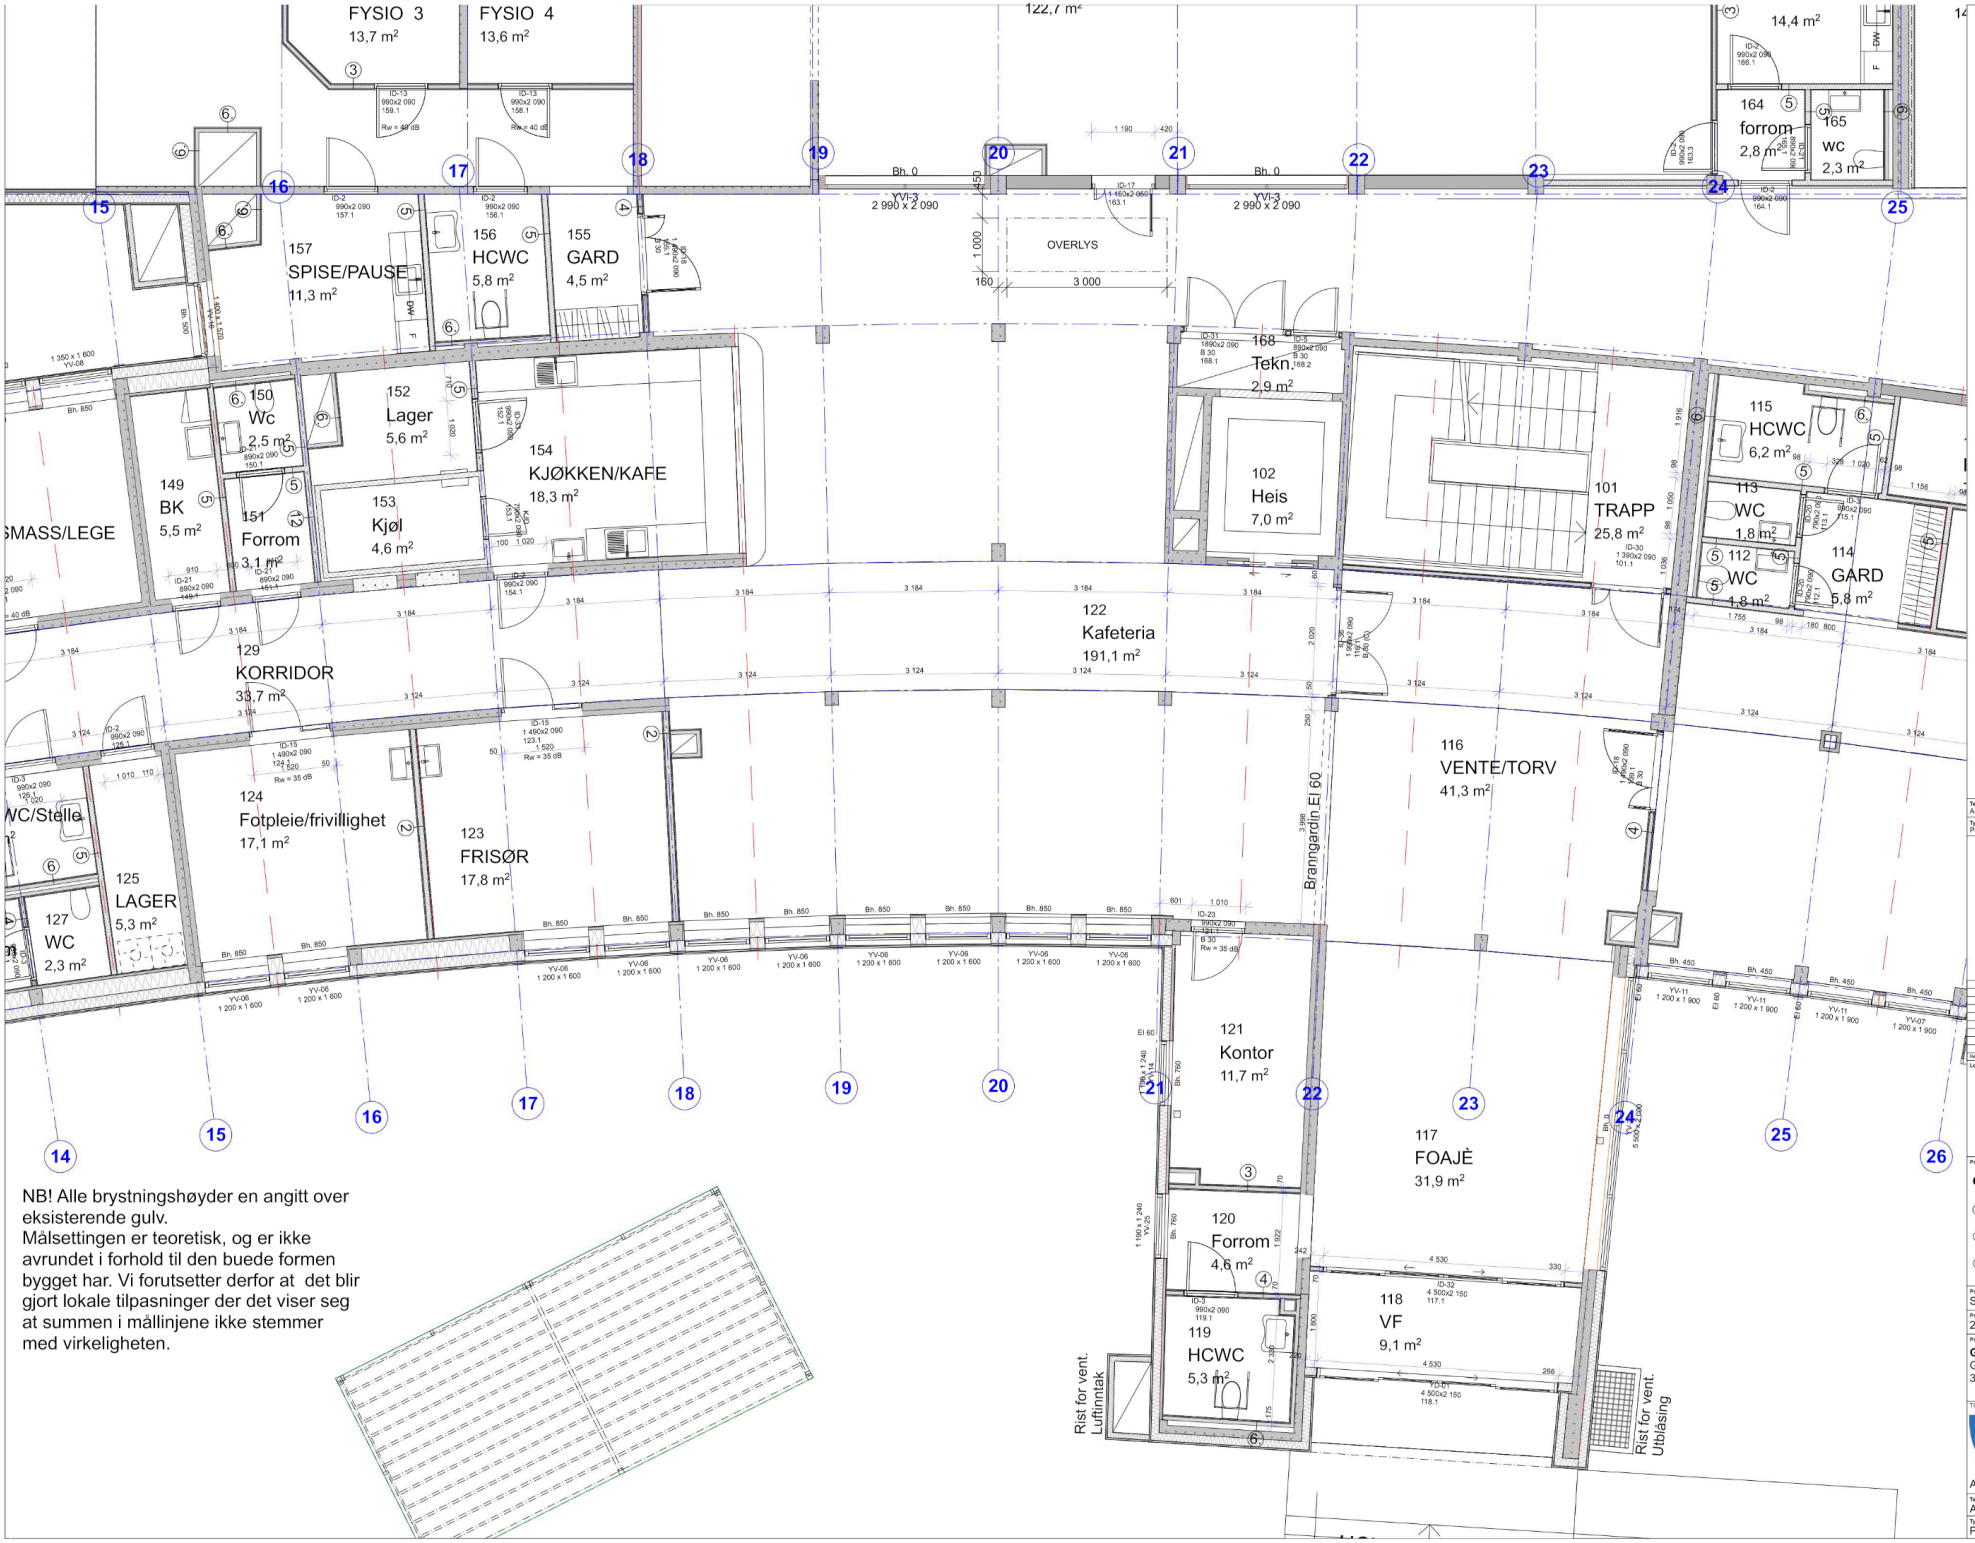

NB! Alle brystningshøyder en angitt over eksisterende gulv.
Målsettingen er teoretisk, og er ikke avrundet i forhold til den buede formen bygget har. Vi forutsetter derfor at det blir gjort lokale tilpasninger der det viser seg at summen i målinjene ikke stemmer med virkeligheten.

VEGGTYPER:

- I-vegg type 1: Rw = 55 dB; EI 60; 2 x 13 mm gipsplate; 70 mm stenderverk; 70 mm min.ull; min. 20 mm spalte; 70 mm min.ull; 70 mm Stenderverk; 2 x 13 mm gipsplate (Skal lag med baderomsplate mot bad og dusj)
- I-vegg type 2: Rw = 48 dB; 2 x 13 mm gipsplate; 98 mm stenderverk; 100 mm min.ull; 2 x 13 mm gipsplate
- I-vegg type 3: Rw = 44 dB; 2 x 13 mm gipsplate; 70 mm stenderverk; 70 mm min.ull; 2 x 13 mm gipsplate
- I-vegg type 4: EI 60; 2 x 13 mm gipsplate; 70 mm stenderverk; 70 mm min.ull; 2 x 13 mm gipsplate
- I-vegg type 5: 13 mm gipsplate; 98 mm stenderverk; 70 mm min.ull; 13 mm gipsplate
- I-vegg type 6: Rw = 40 dB; 2 x 13 mm gipsplate; 70 mm stenderverk; 70 mm min.ull
- I-vegg type 7: Påforing; 13 mm gips + baderomsplate; 98 mm stenderverk; 100 mm min.ull
- I-vegg type 8: Påforing; 13 mm Gipsplate; 48 mm stenderverk; 50 mm min.ull
- I-vegg type 9: 13 mm Baderomsplate; 30 mm leiter c. 30 cm; 68 mm stenderverk; 70 mm min.ull; 13 mm gipsplate
- I-vegg type 10: Påforing; 13 mm Baderomsplate; 48 mm stenderverk; 50 mm min.ull
- I-vegg type 11: EI 90 (EI 60); 2 x13 mm Gipspl.; 98 mm stenderverk; 2 x13 mm Gipspl.
- I-vegg type 12: 13 mm Gipspl.; 98 mm stenderverk; 13 mm Våtromsplate

Tegningsnr.: A-101-2
Revisjon nr.:
Type tegning: Plan 1. etasje-midt

Rev	Nr	Beskrivelse	Dato	Sign	Kontr

Lokaliseringsfigur:

Prosjekteringsgruppen:

- ARK: Spir Arkitekter AS — Ringbergveien 1, 3118 Tønsberg, tlf. 33 38 18 80, post@spir.no
- RIB: Rådg. ing. Bygg — Tlf.: ..., mail@....no
- RIE: Rådg. ing. Elektro — Tlf.: ..., mail@....no
- RIV: Rådg. ing. VVS — Tlf.: ..., mail@....no

Prosjektfase: SOM BYGGET
Prosjektnr.: 21320
Ansvarlig: SPIR

Prosjekt:
GIPØ Vestfløy
Gipø Vest
3140 Nøtterøy

Tiltakshaver: FÆRDER KOMMUNE – med vind i seilene
ATLANT ENTREPRENØR AS

Kontrollprosjekt: Sign: SA; Kontroll: TT
Filnavn: 21320 Gipø_Vestfløy.pln
Dato: 05.04.22
Målestokk: 1:50, 1:17,50, 1:200
Tegningsnr.: A-101-2
Revisjon nr.:
Type tegning: Plan 1. etasje-midt