TEGNINGSTATUS:	FAG	TEGN. NR:	REV.
ARBEIDSTEGNING	ARK	A5.011	G

INDEKS / VEGGTYPER OG OVERFLATEBEHANDLING

		Rw=
1	GIPSPLATEVEGG I MØTEROM,DIREKTØRKONTOR,TRIMROM 114mm (13+75+2X13) m/75mm min.ull	44db
2	GIPSPLATEVEGG I TOALETTER M/FLIS 114mm (13+75+2X13) m/75mm min.ull	44db
3	GIPSPLATEVEGG I KONTORER 101mm (13+75+13) m/50mm min.ull	37db
4	GIPSPLATEVEGG 101mm (13+75+13)	
5	SYSTEMSKILLEVEGG TYPE NORDIA /m V FUGE 100mm I CELLEKONTORER OG STILLEROM	37db
6	GLASSVEGGER I CELLEKONTORER OG STILLEROM. 100mm m/dørforbindelse	24db
7	GLASSVEGGER I MØTEROM,DIREKTØRKONTOR,FORTROLIGHETSSONE 100mm m/dørforbindelse	34db
8	GIPSPLATEVEGG I TOALETTER M/FLIS 127mm (2X13+75+2X13)	37db
9	GLASSVEGGER M/ TETTE FELTER I 1200 mm HØYDE m/dørforbindelse	24db
10	GLASSVEGGER M/ TETTE FELTER I 1200 mm HØYDE m/dørforbindelse	34db
11	GLASSVEGGER I MØTEROM,KOPIROM 100mm m/dørforbindelse h=2100	34db
12	UTFORINGSVEGG FOR INNEBYGD TOALETT	
13	GJENMURT OG PUSSET ÅPNING	
14	GJENTETTINGT AV DØRÅPNING I LETTVEGG	
15	FOLDEVEGG	
16	LECA VEGG 150mm	
17	PREFABRIKERTE VEGGER FOR STILLEROM	
18	EKSISTERENDE VEGG	
19	SKYVEDØR I GLASS	
20	SJAKTVEGG/NY UTFORINGSVEGG	
V5	VEGGSKJØRT 101mm (13+75+13) m/50mm min.ull u.k. skjørt+2550	37db
V52	VEGGSKJØRT 114mm (13+75+2X13) m/75mm min.ull u.k. skjørt+2550	44db

A	MALERBEHANDLING PÅ NYE GIPSPLATEVEGGER
B	MALERBEHANDLING PÅ NYE GIPSPLATESKJØRT
C	MALERBEHANDLING PÅ EKSIST.GIPSPLATER
D	MALERBEHANDLING PÅ EKSIST.MALT STRIE
E	VEGG FLISER
F	MALERBEHANDLING AV EKSIST.DØRER (KARMER,FORINGER OG GERIKTER)

INDEKS GULV

G1	TEPPEGULV
G2	PARKETT
G3	LINOLEUM
G4	VINYL
G5	SPORTSGULV I TRIMROM
G6	DATAGULV ANTISTATISK
G7	EKSISTERENDE TERRASSO
G8	EKSISTERENDE LINOLEUM
G10	FLISER I TØRRE ROM PÅ EKSIST.GULV
G11	FLISER I TØRRE ROM PÅ EKSIST.FLISER
G12	SKLISIKKER FLISER I VÅTROM (DUSJER)
G13	FLISER I KANTINE KJØKKEN OVER VINYLBANEBELEGG SKLISIKKERHET R12V4
G14	FLISER I KANTINE KJØKKEN OVER VINYLBANEBELEGG SKLISIKKERHET R11

ALLE MÅL PÅ VEGGER OG SKJØRT ER OPPGITT TIL STENDERVERK

REV.	ENDRING	DATO	TEGNET	KONTR.	GODKJ.
G	FARGET DØRTYPE OG DØRNR TIL EL.SJAKT DØRER 01.026.1, 01.051 og 01.071.1	05.03.09	OPD.	MH	MH
F	FARGET DØRTYPE OG FARGE KODE M/KONTRASTFARGE PÅ VEGGENE, REVIDERT ETASJEPLAN, KOPIROM, DØR TIL SKJØRSTEIN OG KORRIGERT DØRÅPNINGER	16.02.09	OPD.	MH	MH
E	ETTRINN DATA ROM 01.060 OG 01.088	15.01.09	OPD.	MH	MH
D	REVIDERT ROMNUMMER OG FARGET DØRNUMMER	16.12.08	OPD.	MH	MH
C	REVIDERT DG FARGET INDEKS OG LY REVIDERTE DØRÅPNINGER I TRIMROM, 140 OG DATAROM 088	04.12.08	OPD.	MH	MH
B	KOTERT AKSER E-F, G OG H MM TIL RIB TEGNING OG KVALITET REVIDERT ETASJEPLAN, DØRNR OG NY PLANLØSNING DATAROM, IT LAGER MM TIL BRUKERE INCL.TOALETT SYKLVENT	26.11.08	OPD.	MH	MH
A	FARGET VEGGTYPER OG LYDKRAV PÅ NYE VEGGER	22.09.08	OPD.	MH	MH

ILLUSTRASJONSFIGUR:

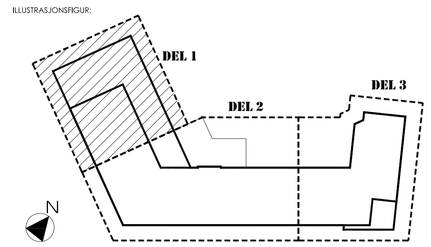

TILTAKSHAVER

BERTEL O. STEEN
OSLOEIENDOMMER ANS

PROSJEKTLEDER

optimo
Optimo Prosjekt AS

ARKITEKT

SCALA
ARKITEKTER AS

FILNAVN
L:/Prosjekter/Sandakerveien 64/Tegninger/Arbeidstegninger

PROSJEKT NR.	PROSJEKT		TEGNER
2008025	**SANDAKERVEIEN 64** OMBYGGING 2008	223/36	OPD KONTROLL MH

TEGNINGSNAVN:

PLAN 1. ETASJE- DEL 1

ANSVARLIG
MH
DATO
09.09.08
MÅLESTOKK
1:50

TEGNINGSTATUS	FAG	TEGN. NR.	REV.
ARBEIDSTEGNING	ARK	A5.011	G