



1:100 Fasade 01

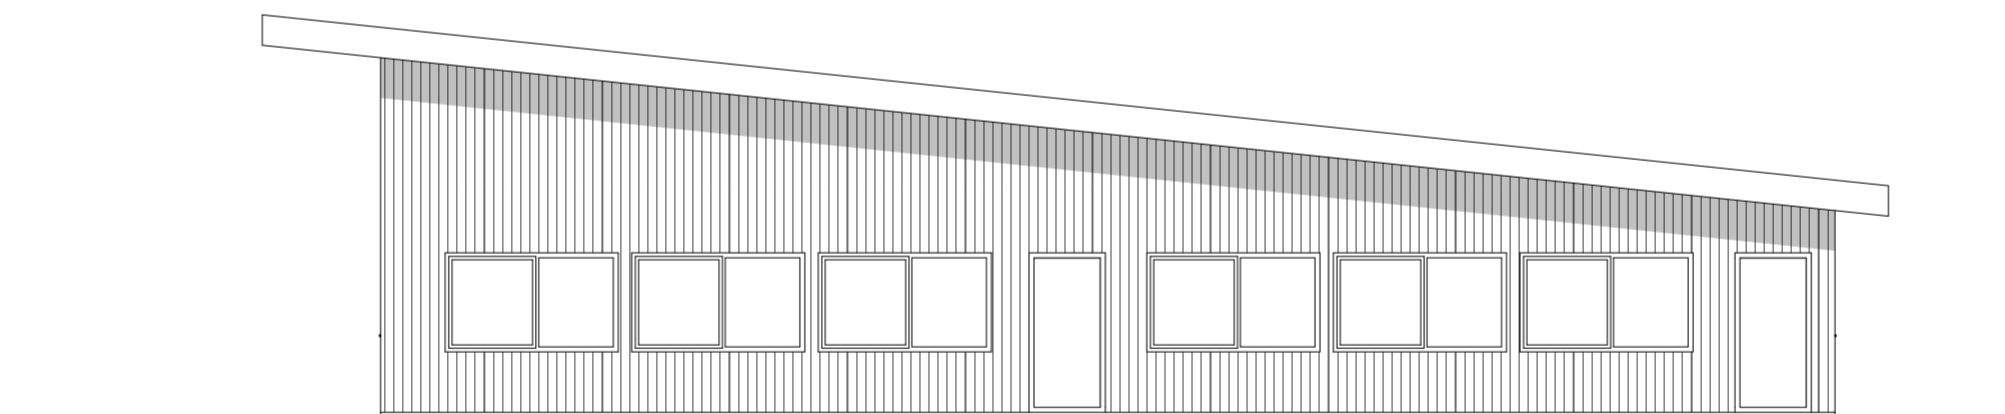

1:100 Fasade 02



1:100 Fasade 03

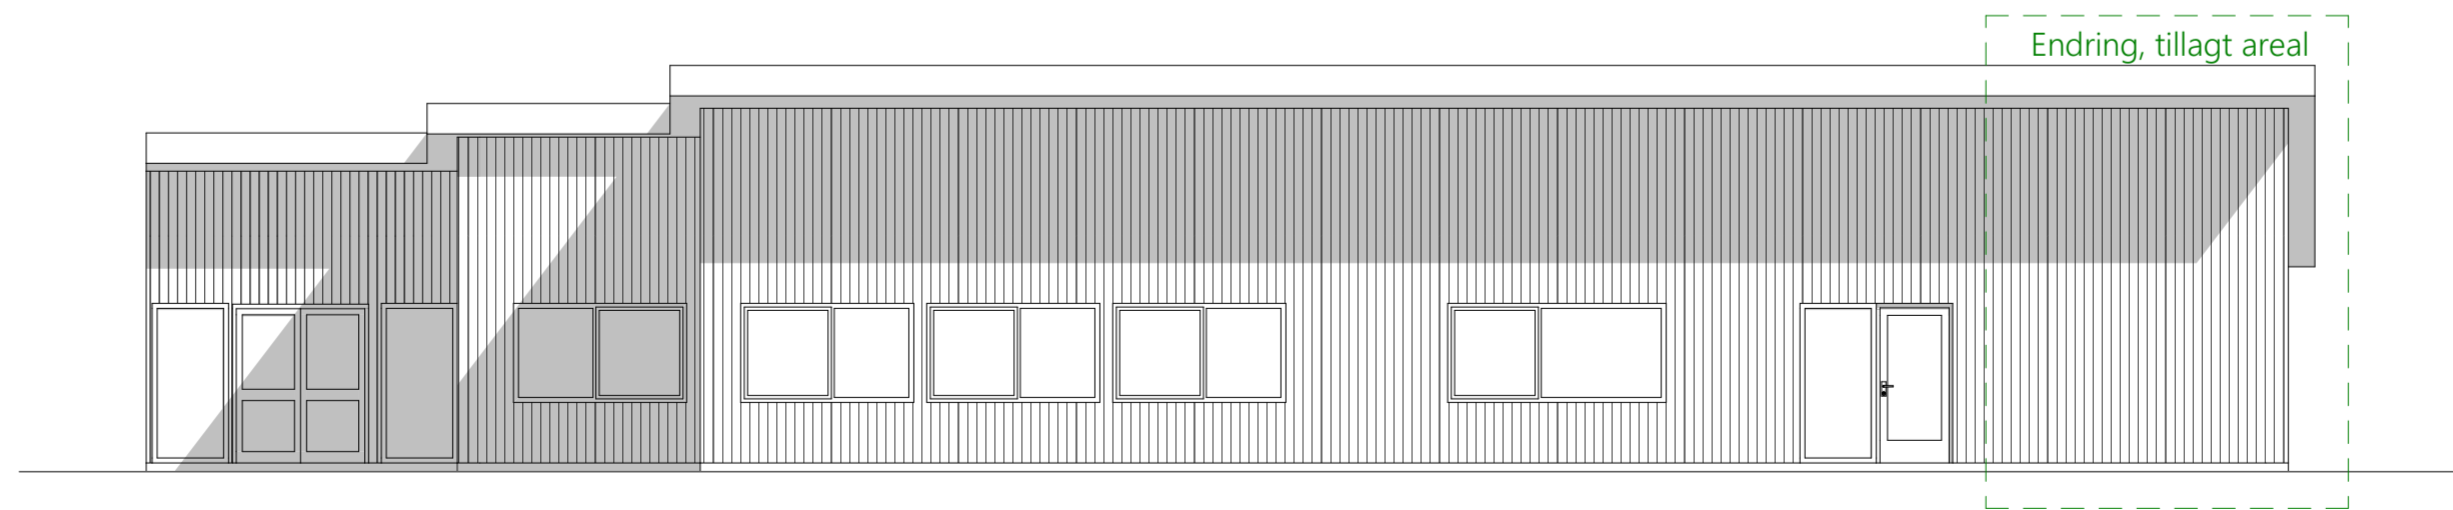

1:100 Fasade 04

Rev	Nr	Beskrivelse	Dato	Sign	Kontr



Fase.	Dato opprettet	Gnr./Bnr./Festnr.	Mål:	Tegningsnr.
Anbudstegninger	30.01.2024	-	1:100	A40-1
Størrelse:	Prosjektnr.	Sign.	Kontroll	Godkjent
A2	22 115	IJF		
				Rev. ID