

Pipe i vestfasade dokumenteres før utbedring og skadet stein vurderes erstattet med ny, fra samme steinbrudd om mulig. Alternativt brukes stein med likt utseende og kvalitet. Ny stein hugges som kopi av eksisterende. Mures opp som kopi av eksisterende.  
Piper med murte pipehatter kles med beslag - se detalj C.  
Pipe over alteret kles i sin helhet med beslag.


Skadede takrenner og nedløpene skiftes. Erstattes med tilsvarende utforming som eksisterende, og i kobber. Rennenes diameter økes. Se detalj B.

Skadede beslag i form av skottrenner, kilrenner og overganger skiftes ut. Erstattes i tilsvarende utforming og i kobber. Nytt undertak og underlagsblikk legges under alle nye renner. Pap på kilrenner skal føres ned i renne under spillblikk. Se detalj A


Gesimser kles med beslag av kobber som føres helt ned i kilrennen på taksiden og avsluttes med vulst på fasadesiden. Se detalj A

Tak over koret rehabiliteres.

Skadede fuger i fasadene rehabiliteres.

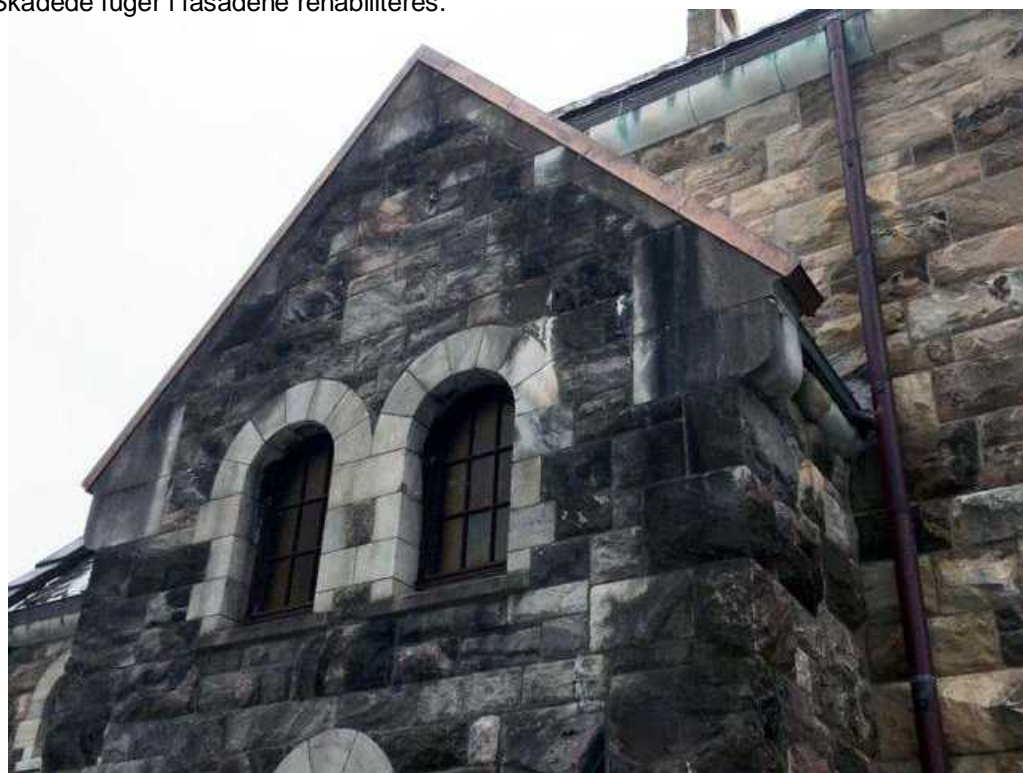

UTFØRT PRØVEBSLAG PÅ NORD FASADE

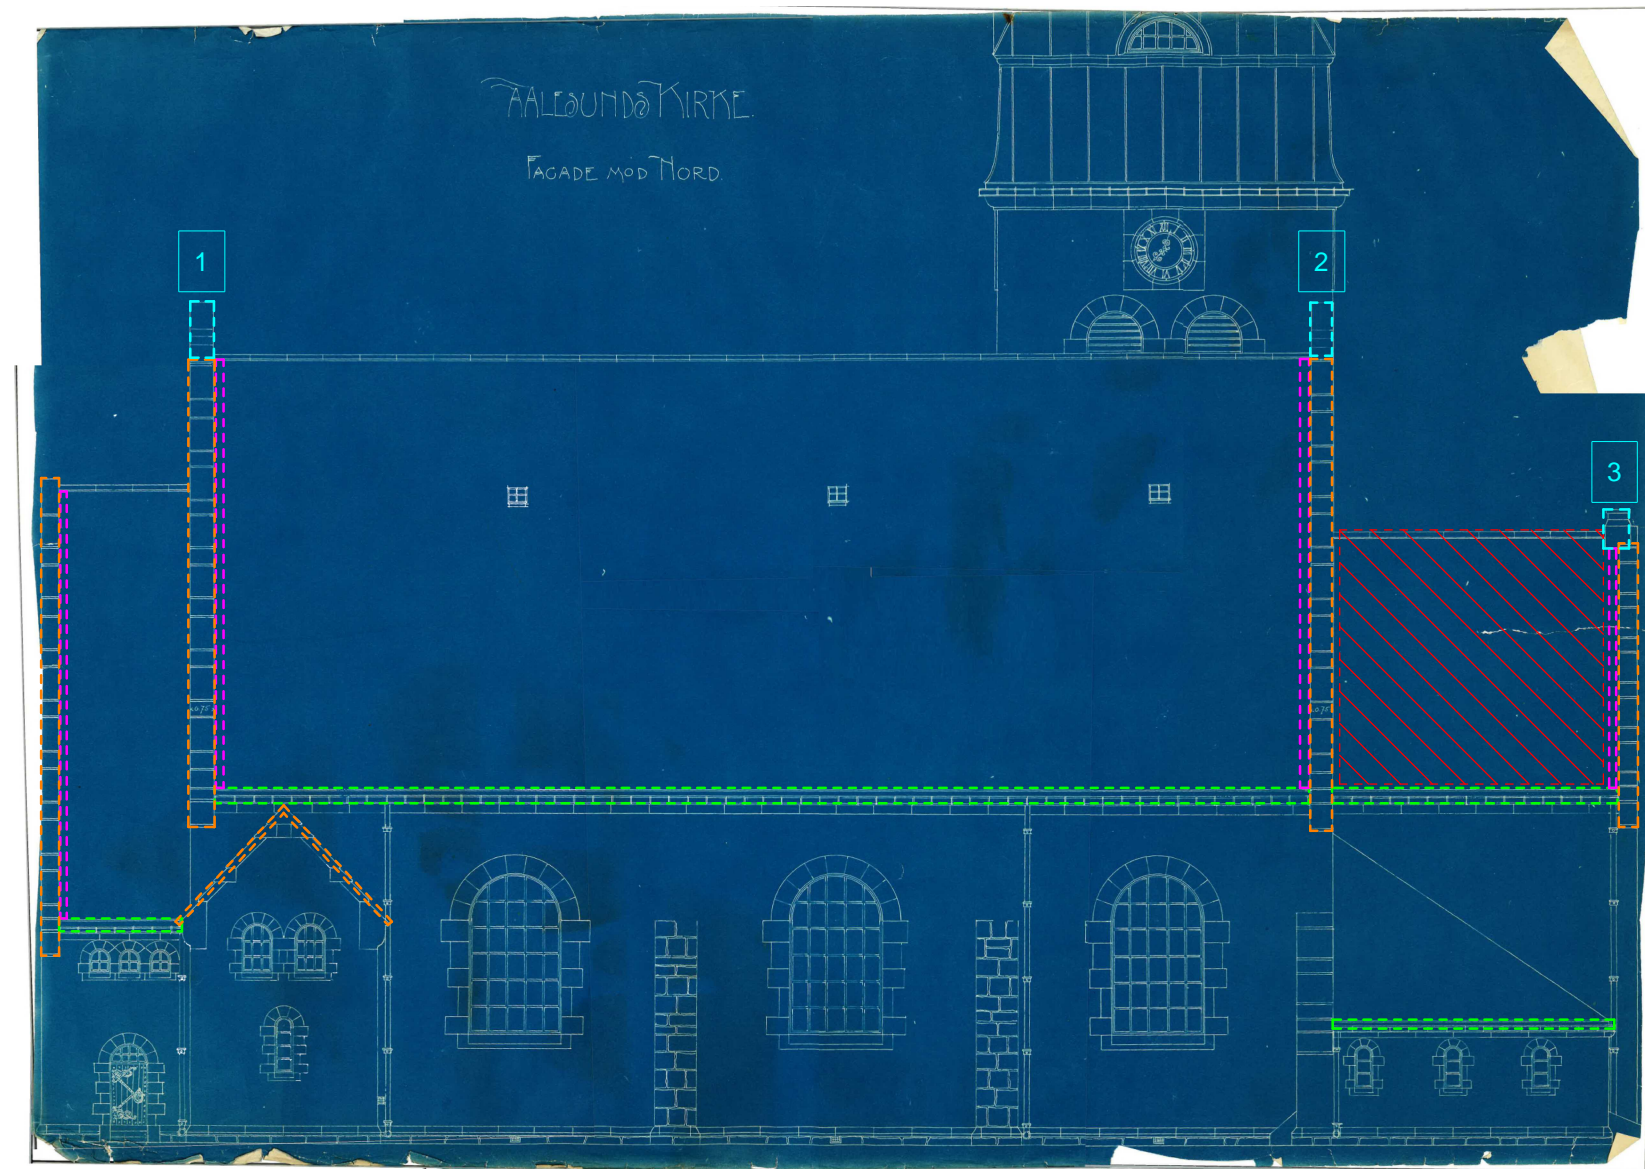

## FASADE NORD

720 Ålesund Kirke - Rehabilitering av tak og fasader

1 : 200  
A3

olset  
ARKITEKTUR BYGGETEKNIKK PROSJEKTADMINISTRASJON

18.01.2024 13:30:26