

E 01	2023-11-09	Anbudgrunnlag / Anskaffelse	SIAMU	HAHOPE	HAHOPE
Rev.	Dato	Beskrivelse	Utarbeidet	Fagkontroll	Godkjent
<small>Dette dokumentet er utarbeidet av Norconsult AS som del av det oppdraget som fremgår nedenfor. Opphavsretten tilhører Norconsult AS. Dokumentet må bare benyttes til det formål som oppdragsavtalen beskriver, og må ikke kopieres eller gjøres tilgjengelig på annen måte eller i større utstrekning enn formålet tilsier.</small>			Målestokk (gjelder A2) <b>1 : 100</b>		
<b>Bergen Kommune</b>			Svartediksvegen Bygg C og D 3. etasje		
<b>Norconsult</b>		Oppdragsnummer 52208316	Tegningsnummer A-20-00-01	Revisjon E 01	

Takutstikk

Fjernet 3 etasje

Fjernet deler av 3 etasje

Bergen Kommune

1 : 100



Svartediksvegen  
Bygg C og D 3. etasje

Norconsult

Oppdragsnummer  
52208316

Tegningsnummer  
A-20-00-01

Revisjon  
E 01

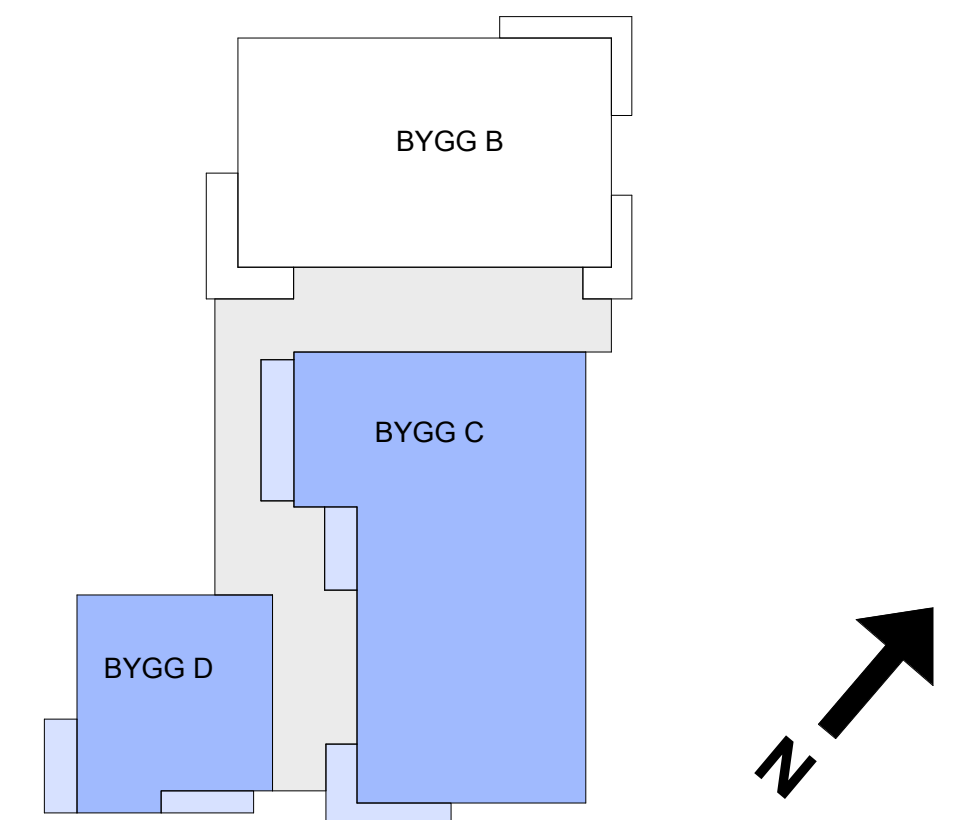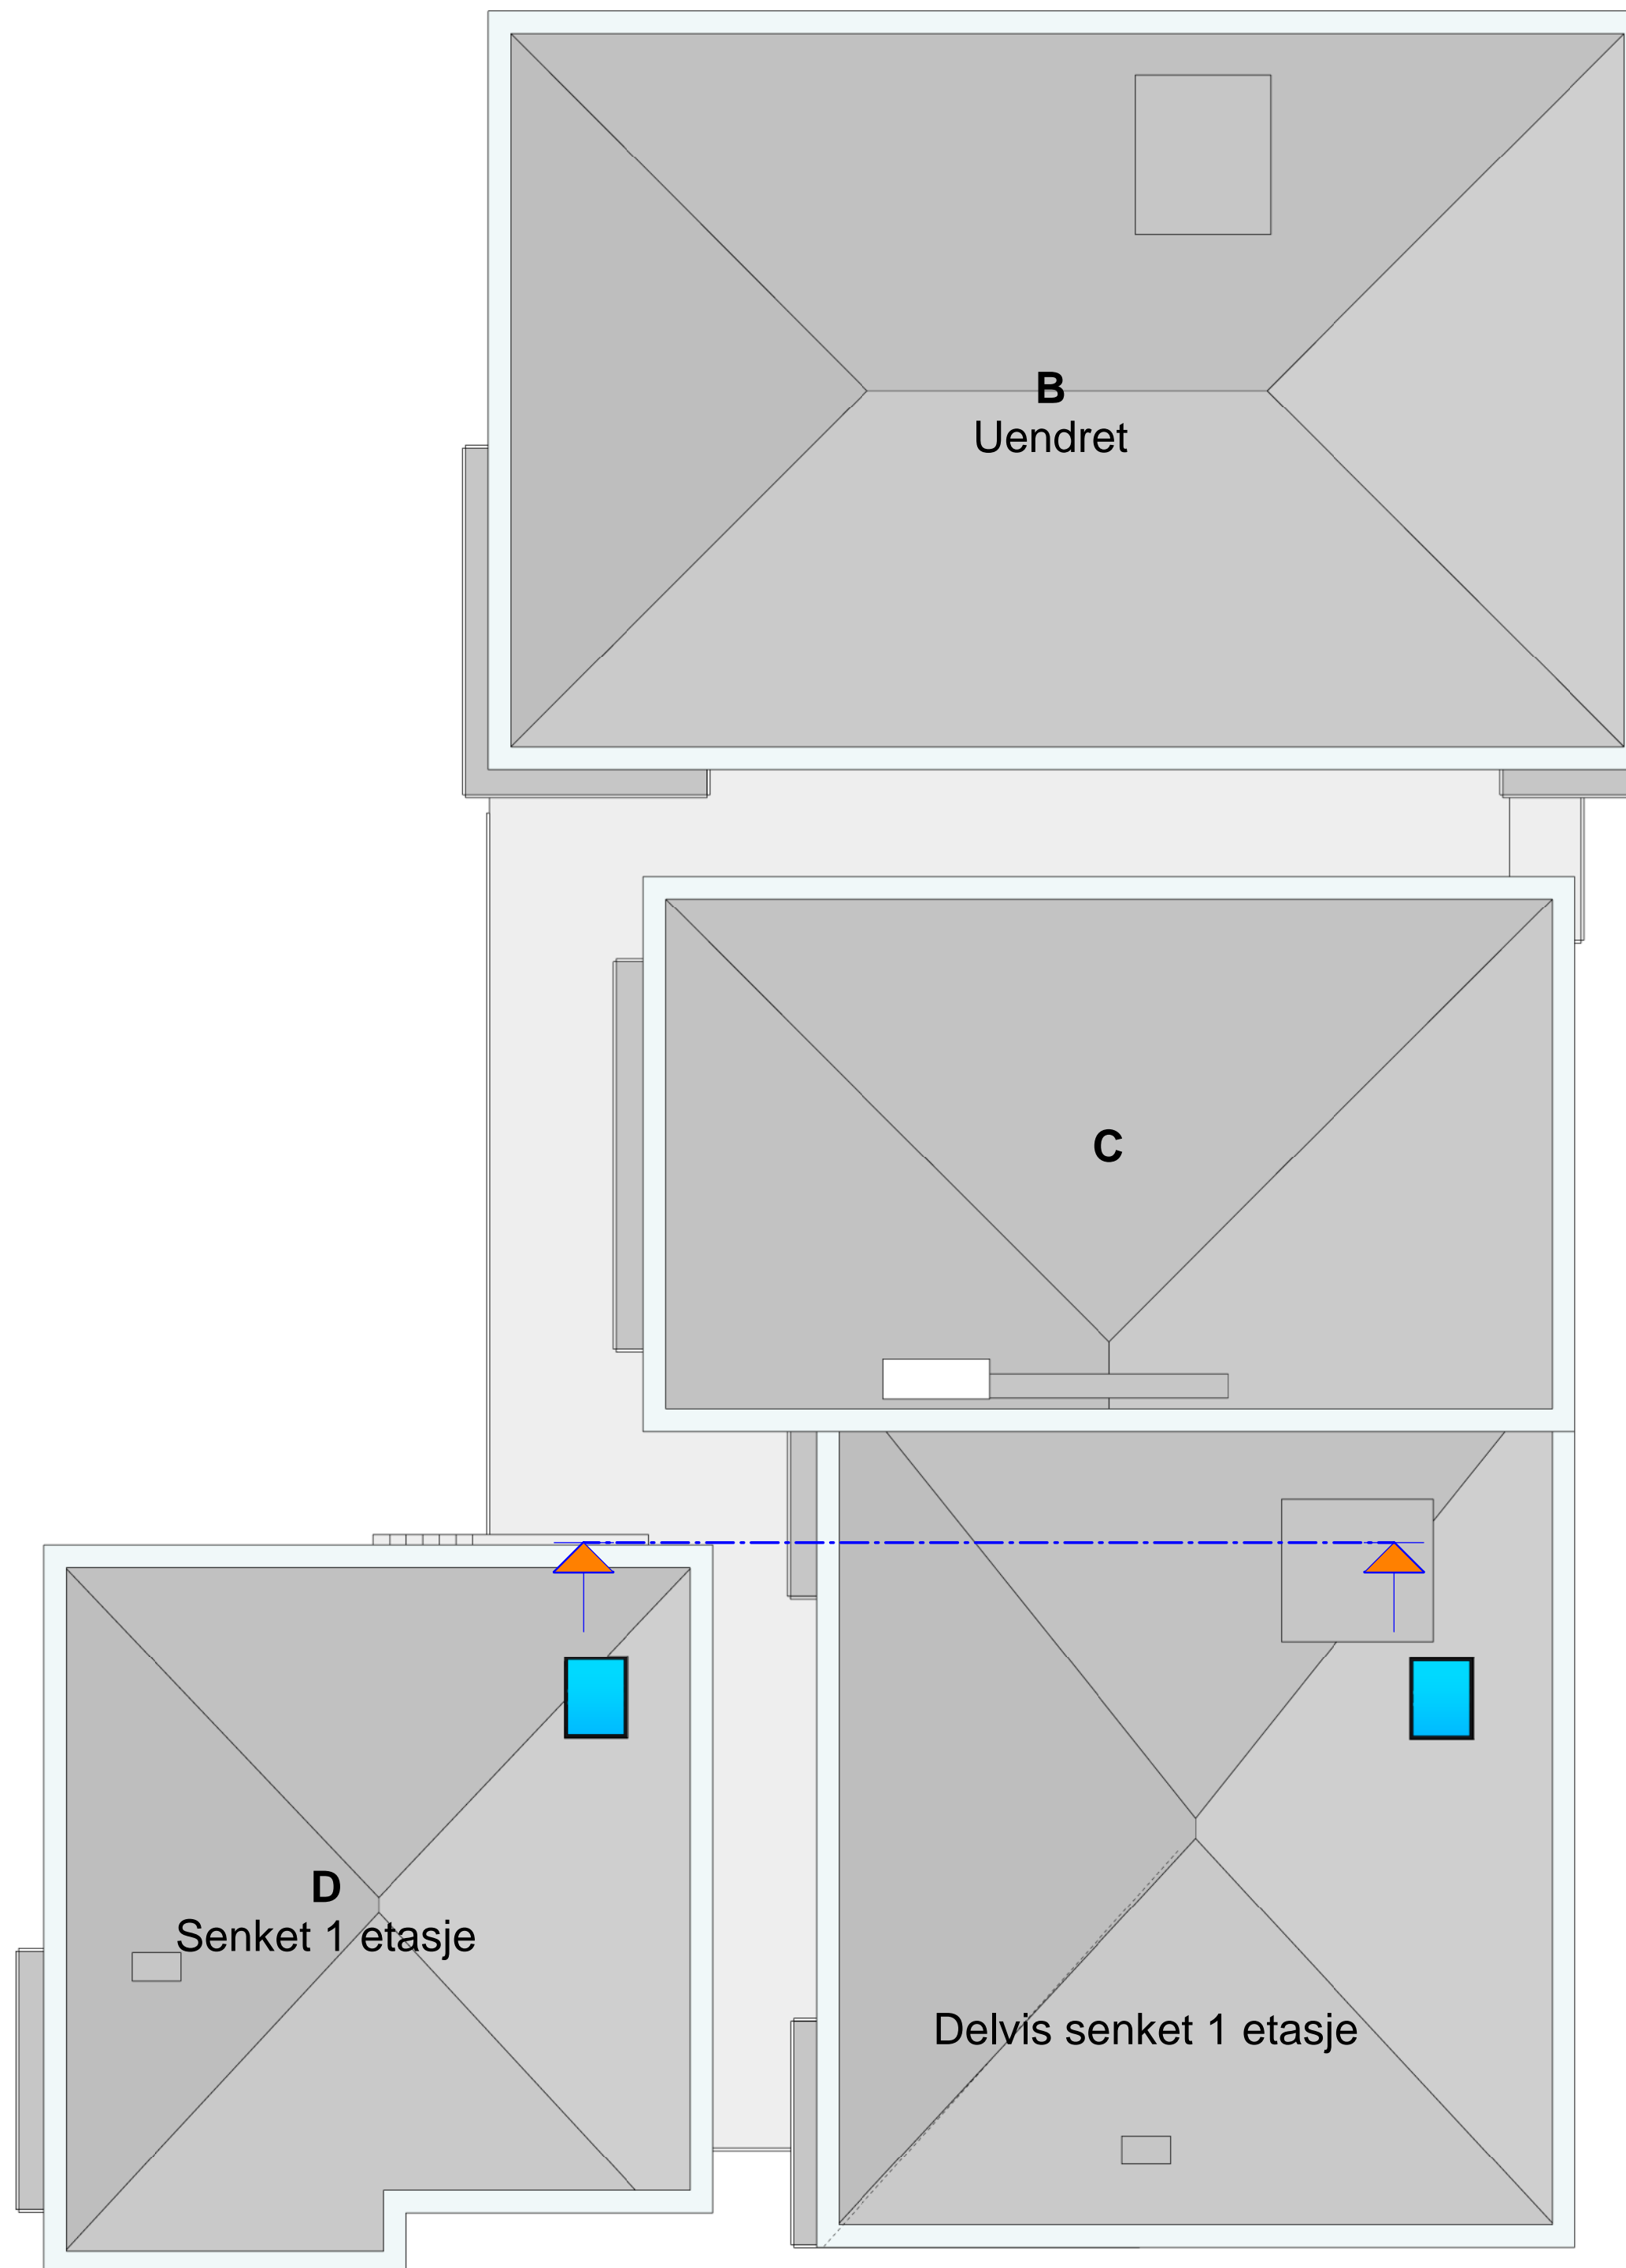

E 01	2023-11-09	Anbudsgrunnlag / Anskaffelse	SIAMU	HAHOPE	HAHOPE
Rev.	Dato	Beskrivelse	Utarbeidet	Fagkontroll	Godkjent
<small>           Dette dokumentet er utarbeidet av Norconsult AS som del av det oppdraget som fremgår nedenfor. Opphavsretten tilhører Norconsult AS. Dokumentet må bare benyttes til det formål som oppdragsavtalen beskriver, og må ikke kopieres eller gjøres tilgjengelig på annen måte eller i større utstrekning enn formålet tilsier.         </small>					
Bergen Kommune				Målestokk (gjelder A2)	1 : 100
Svartediksvegen					
Takplan					
		Oppdragsnummer	Tegningsnummer	Revisjon	
		52208316	A-20-00-02	E 01	