

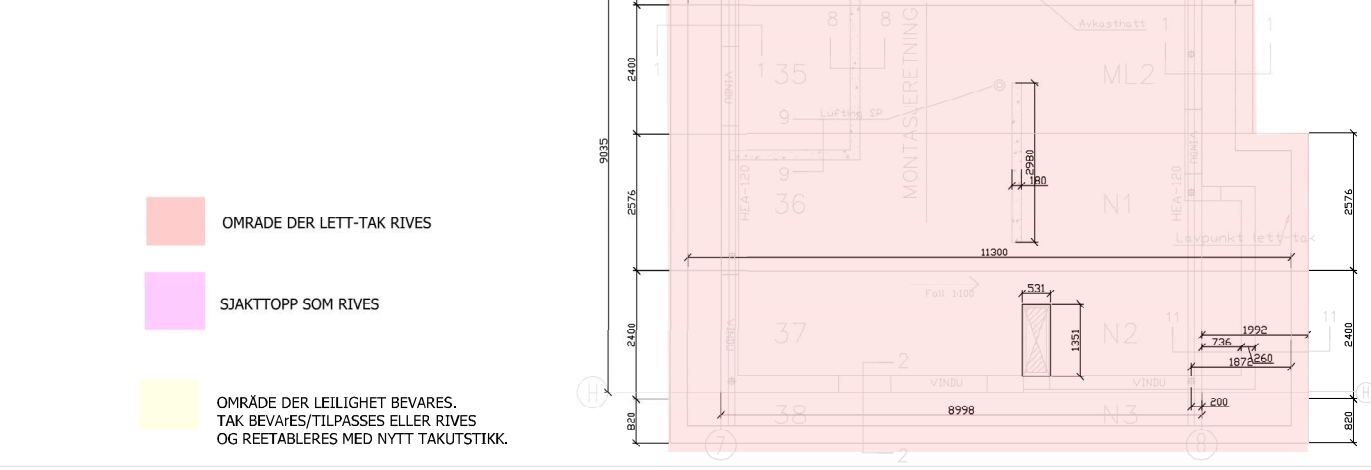


MATERIALVALG			
Tekkemateriale: TEKKEMATERIALE			
Profil:	PROFIL		
Himling:	HIMLING1 HIMLING2 HIMLING3		
Utspæringer:	UTSPÆRINGER UTSPÆRINGER UTSPÆRINGER UTSPÆRINGER UTSPÆRINGER		
Infesting:	INFESTING		
Finerakjeter:	FINERSKJØTER		
RELEVANSLEDERE	DATO	SIGNATUR	
RELEVANSLEDERE	DATA	SIGNATURA	
Rev:	Date	Stem	
Konstr./Tegn. KONSTR	Projek:	Date	DATO
PROSJEKTNAVN PROSNAVN2 TAMPLAN		Målestokk:	MALESTOKK
A/S LTT-TAK OG SYSTEMER		Tegner:	TEGNR
www.ltt-tak.no		Rev:	REVBASE
Tlf: 30 22800		Faks: 30 22899	
E-post: ltt@litt-tak.no		Prosjekt nr.: PROSNR	

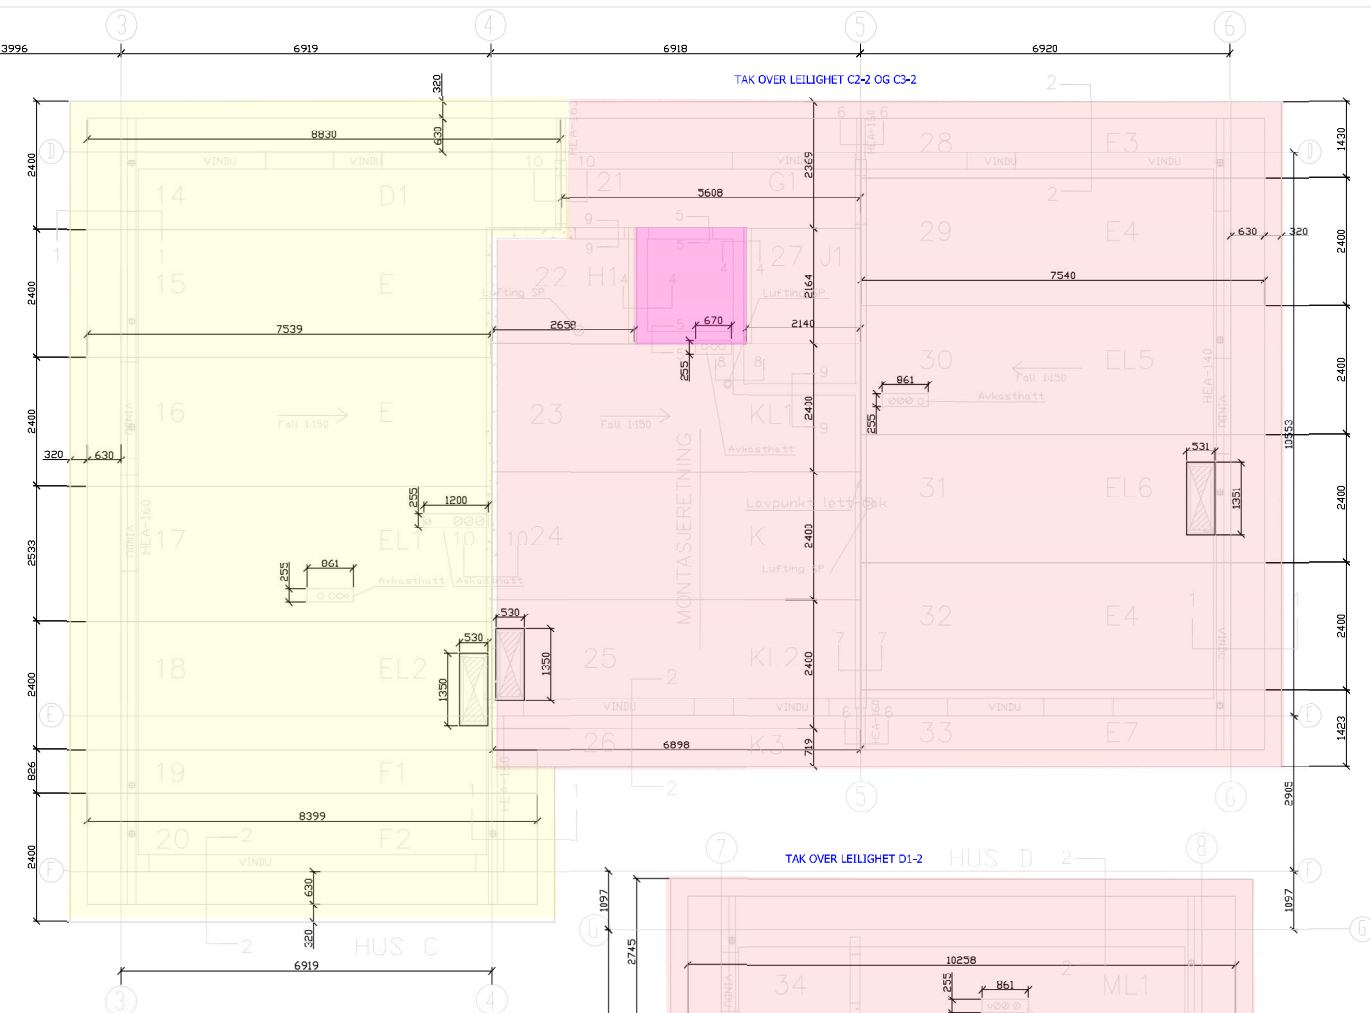

- OMRÅDE DER LETT-TAK RIVES
- SJAKTTOPP SOM RIVES
- OMRÅDE DER LEILIGHET BEVARER. TAK BEVARER/TILPASSER ELLER RIVES OG REETABLERES MED NYTT TAKUTSTIKK.

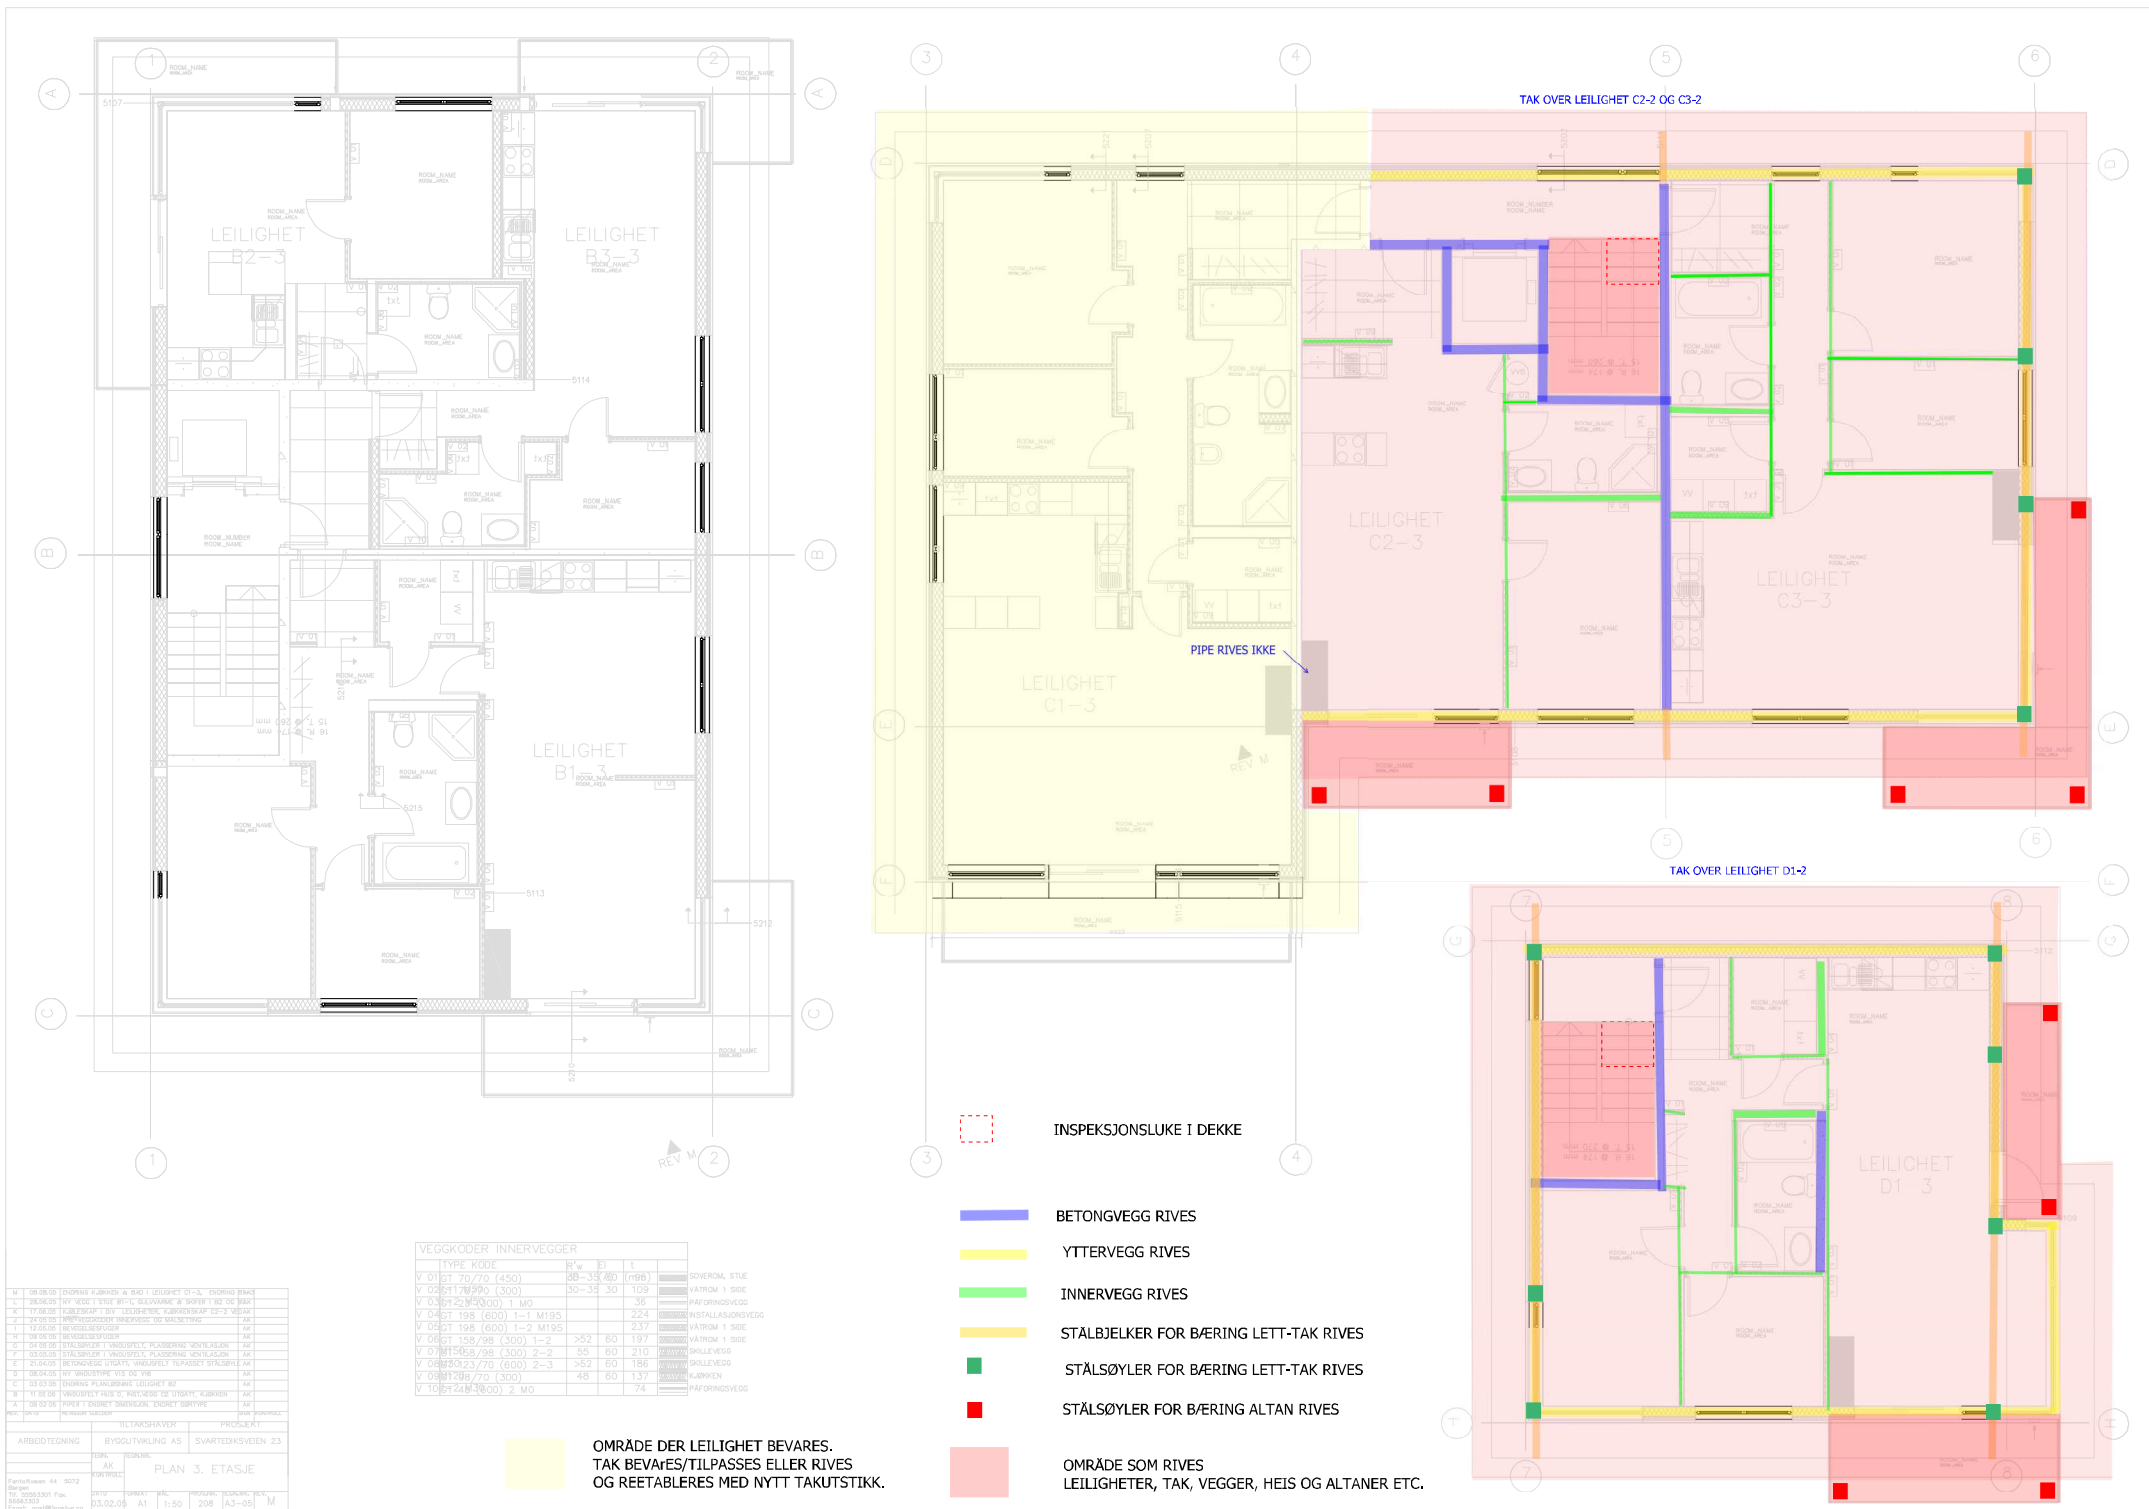


M	08.06.10	DRØING	KARINGS	8	8	LEILIGHET D1-3	DRØING	BRUK

VEGGKODER INNERVEGGER			
TYPE	KODE	R ² /W	l

OMRÅDE DER LEILIGHET BEVARES.
TAK BEVARES/TILPASSES ELLER RIVES
OG REETABLERES MED NYTT TAKUTSTIKK.

- INSPEKSJONSLUKE I DEKKE
- BETONGVEGG RIVES
- YTTERVEGG RIVES
- INNERVEGG RIVES
- STÅLBELKER FOR BÆRING LETT-TAK RIVES
- STÅLSØYLER FOR BÆRING LETT-TAK RIVES
- STÅLSØYLER FOR BÆRING ALTAN RIVES
- OMRÅDE SOM RIVES
LEILIGHETER, TAK, VEGGER, HEIS OG ALTANER ETC.

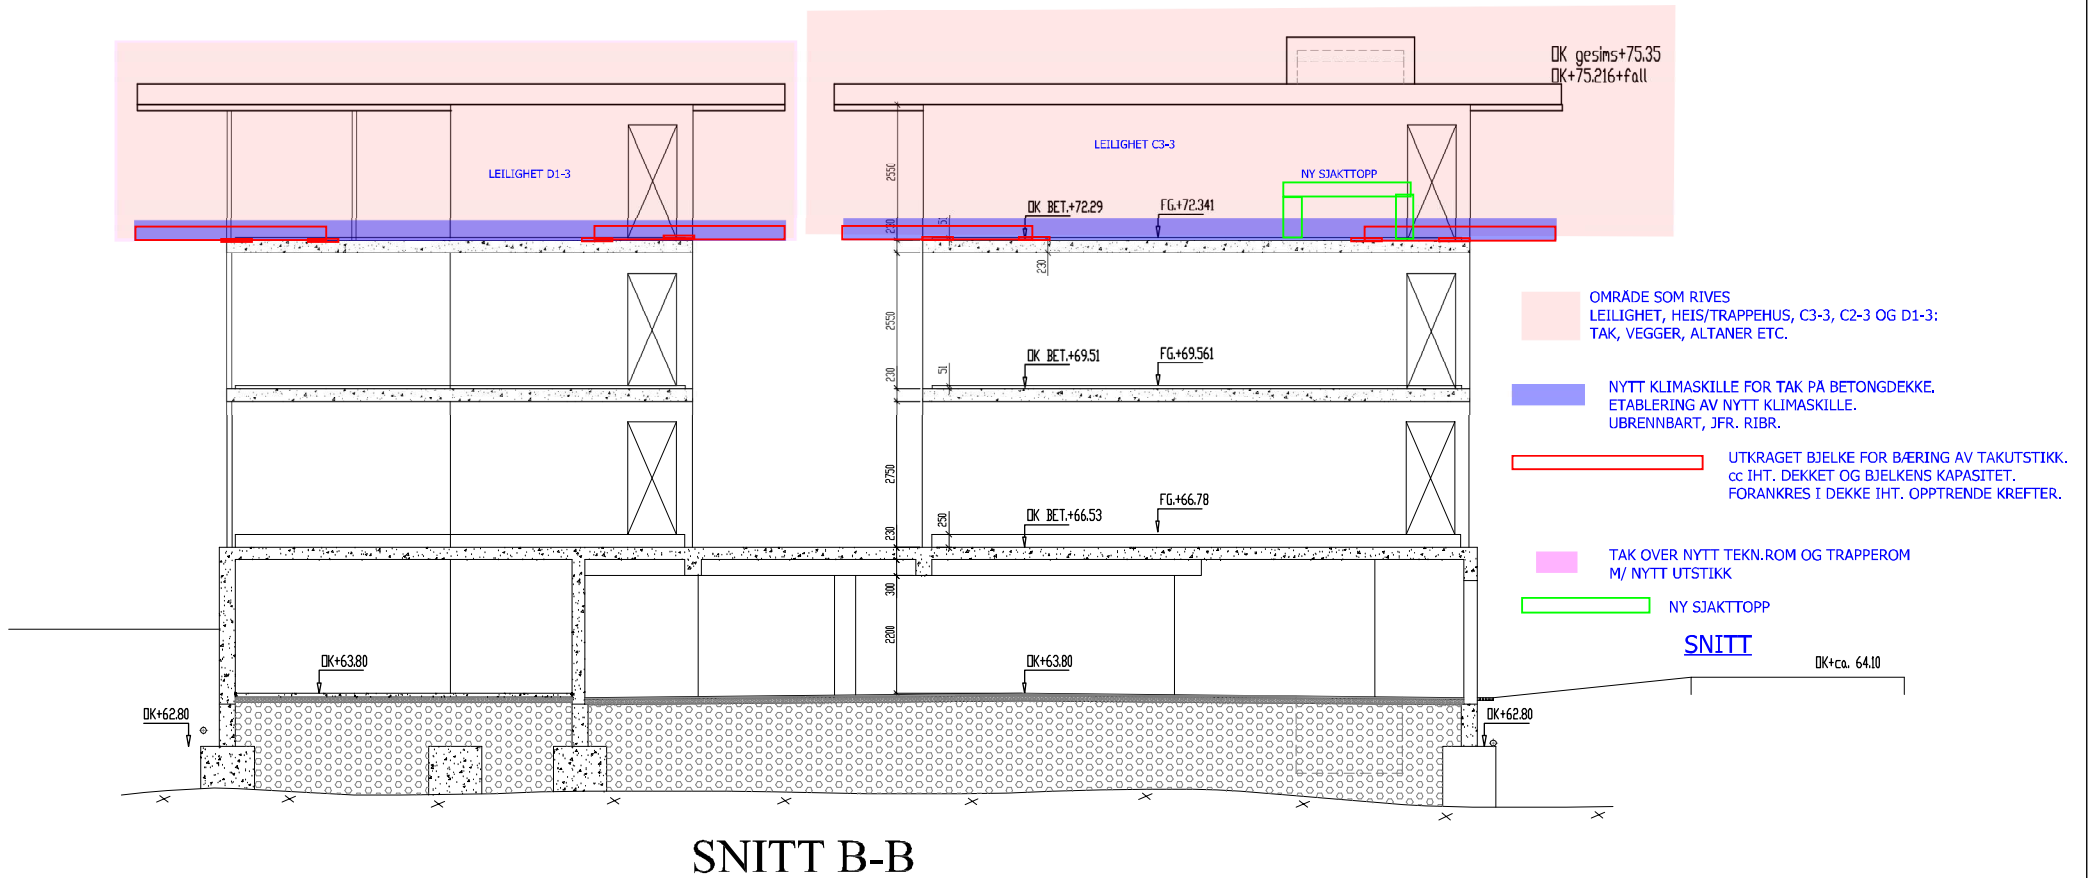

- OMRÅDE SOM RIVES
LEILIGHET, HEIS/TRAPPEHUS, C3-3, C2-3 OG D1-3:
TAK, VEGGER, ALTANER ETC.
- NYTT KLIMASKILLE FOR TAK PÅ BETONGDEKKE.
ETABLERING AV NYTT KLIMASKILLE.
UBRENNBART, JFR. RIBR.
- UTKRAGET BJELKE FOR BÆRING AV TAKUTSTIKK.
cc IHT. DEKKET OG BJELKENS KAPASITET.
FORANKRES I DEKKE IHT. OPPTRENDE KREFTER.
- TAK OVER NYTT TEKN.ROM OG TRAPPEROM
M/ NYTT UTSTIKK
- NY SJAKTTOPP

SNITT

UTG.	DATO	REV.	SIGN.
OPPERAS FØR: BYGGUTVIKLING AS			
PROSJEKT:	SVARTEIKSVIEEN 23	TEGNER:	RK
TEGNING:	SNITT B-B	KONSTR:	RK
		MÅL:	1:50
		DATO:	30.11.04
RIV.ING. RAKNERAS RÅDGIVENDE INGENIØRER PROSJEKTADMINISTRASJON-BYGGTEKNIKK <small>FAKSTELV. 44-2072 NERØYEN-ILF. 2056880 - FAX 2056880 - E-MAIL: Prosjekt@rakneras.no</small>			PRNR: 726 - 401 TEGNERNR:

