
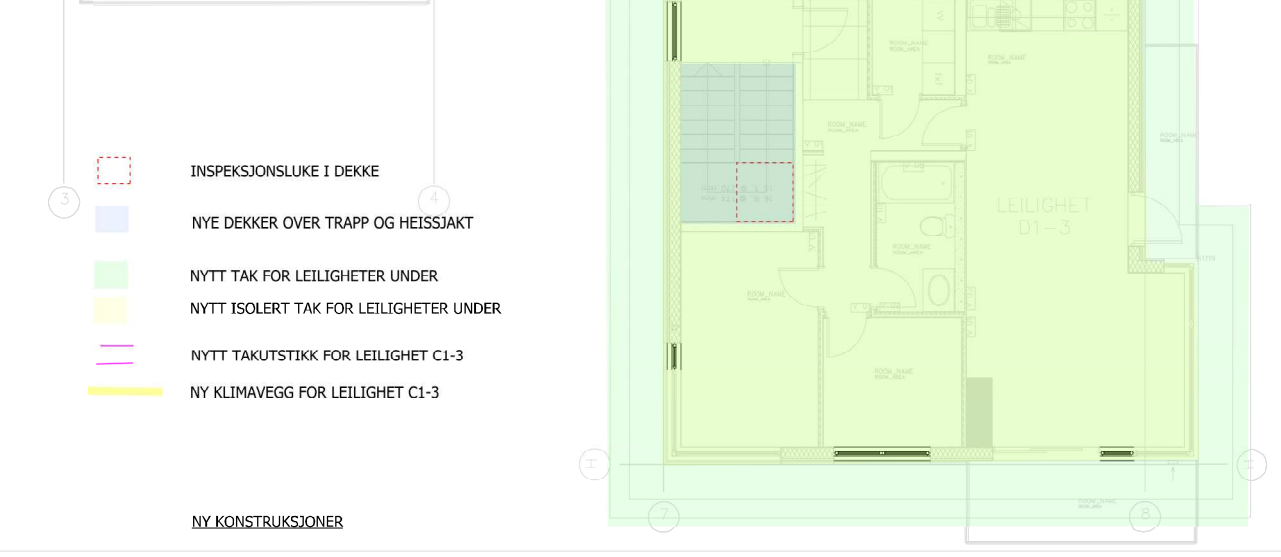



VEGGKODER INNERVEGGER				
TYPE	KODE	R ² /w	l	t
V	01	ST 70/70 (450)	38-35	60 (n98)
V	02	ST 178/90 (300)	30-35	30 (109)
V	03	ST 230/200 (1 MC)		30
V	04	ST 198 (600) 1-2 M195		224
V	05	ST 198 (600) 1-2 M195		237
V	06	ST 158/98 (300) 1-2	>52	60 (197)
V	07	ST 158/98 (300) 2-2	55	60 (210)
V	08	ST 237/70 (600) 2-3	>52	60 (186)
V	09	ST 237/70 (300)	48	60 (137)
V	10	ST 248/1800 (2 MO)		74

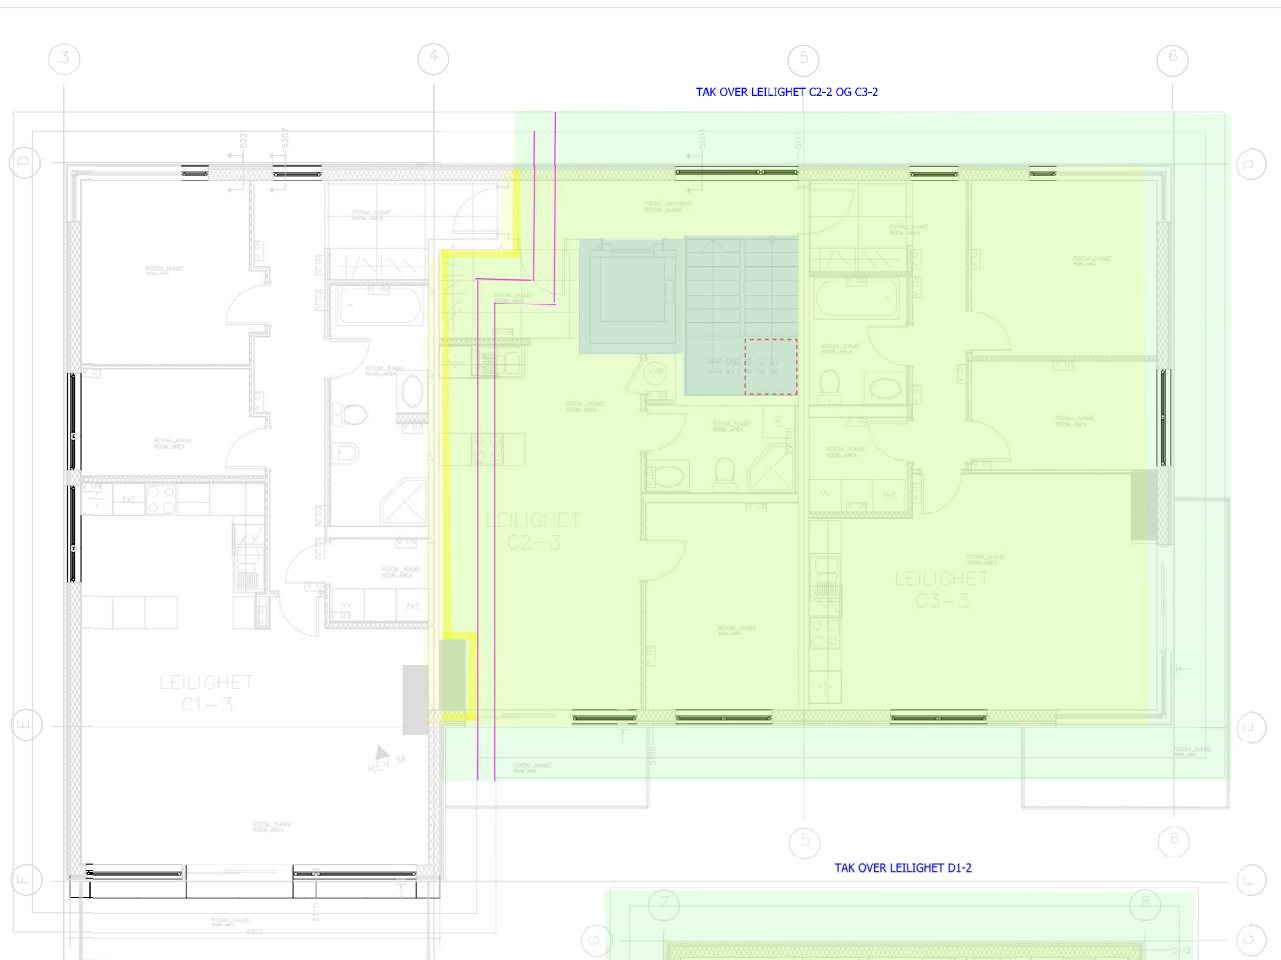


- INSPEKSJONSLUKE I DEKKE
- NYE DEKKER OVER TRAPP OG HEISSJAKT
- NYTT TAK FOR LEILIGHETER UNDER
- NYTT ISOLERT TAK FOR LEILIGHETER UNDER
- NYTT TAKUTSTIKK FOR LEILIGHET C1-3
- NY KLIMAVEGG FOR LEILIGHET C1-3

NY KONSTRUKSJONER


ARBEIDTEGNING	BYGGUTVILKING AS	SVARTEKSVIEN 23
AK	AK	PLAN 3. ETASJE
PROSJEKT	PROSJEKT	
PLAN	PLAN	
03.02.05	A1	1:50 208 A3-05 M

TAKUTSTIKK OG BJELKALAG FORANKRES
FOR TRYKK/LØFT FRA
SNØLAST OG VINDLAST

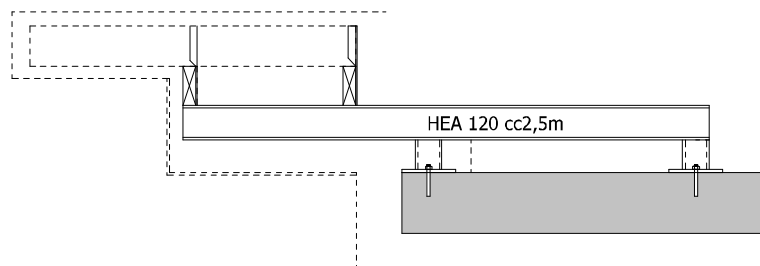

PRINSIPSNITT - TAKUTSTIKK

KJEMISK ANKER ELLER TILSVARENDE
INNBORRES OG GYSES FAST

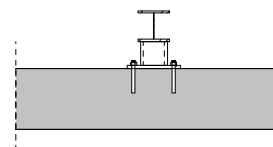


PRINSIPSNITT - TAKUTSTIKK

TAKUTSTIKK PÅ DEKKE

1 : 20

KRYSSFINER FORANKRES I LETT-TAK OG
TAKUTSTIKK MED SKRUER/SPIKER.
LETT-TAK KONTROLLERES MHT. RÅTE,
KAPASITET, ETC. FØR UTFØRELSE.

BJELKELAG cc600 48x248 + 48x148
KOBLES MOT SPIKERPLATE ELLER TILSVARENDE.

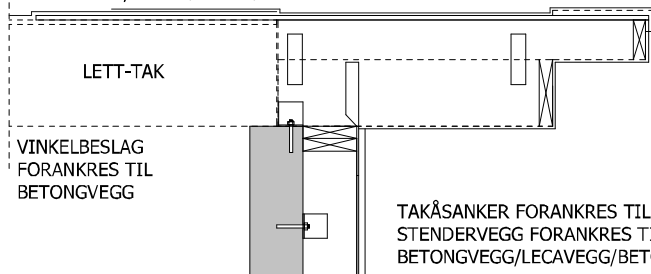

STENDERVEGG
ELLER TILSVARENDE

TAKUTSTIKK PÅ VEGG

1 : 20