

AVSTIVNING OG BÆRING FOR TAK



- d1) NY AVSTIVNING MED EKSTRA FORANKRING I BETONGVEGG VED TRAPESJAKT VURDERES.
- d2) STIV SKIVE FOR LETT-TAK FORSTERKES MED NY KRYSSFINER SKRUDD FAST I EKISTERENDE LETT-TAK OG KRYSSFINER, OG NY TEKKING VURDERES.
- d3) MOMENTKAPASITET I BETONGVEGG AKSE 4 VURDERES MOT DIMENSJONERENDE HORIZONTALLE LASTER.
- d4) LETT-TAK OVER LEILIGHET C1-3, RIVES OG REETABLERES MED NYTT TAKUTSTIKK.

a) FORSTERKNING AV VEGG FOR AVSTIVNING VURDERES


b) NY AVSTIVNING VURDERES KNUTEPUNKT/KAPASITET/FORSTERKNING KONSTRUKSJONE VURDERES

a), b) , c) og/eller d) - ALTERNATIVER FOR AVSTIVNING OG TILTAK SUM KAN VURDERES, MHT. RIVNING AV TAK OVER LEILIGHETER OG ENDRING AV SKIVESYSTEM/BÆRESYSTEM FOR GJENNSTÅENDE KONSTRUKSJONER. DERESOM LETT-TAK ELLER ANDRE AVSTIVNENDE OG BÆRENDE KONSTRUKSJONER HAR BEHOV FOR EKSTRA AVSTIVNING ELLER MANGLENDE KAPASITET

VINDUSFELT UTEN AVSTIVNENDE EFFEKT MHT. VINDAVSTIVNING VURDERES.

ØSTIV RAMME VURDERES KNUTEPUNKT/KAPASITET/FORSTERKNING KONSTRUKSJONE VURDERES

SNØFØNNING - ØKT LAST PÅ DEKKE VED NY SITUASJON

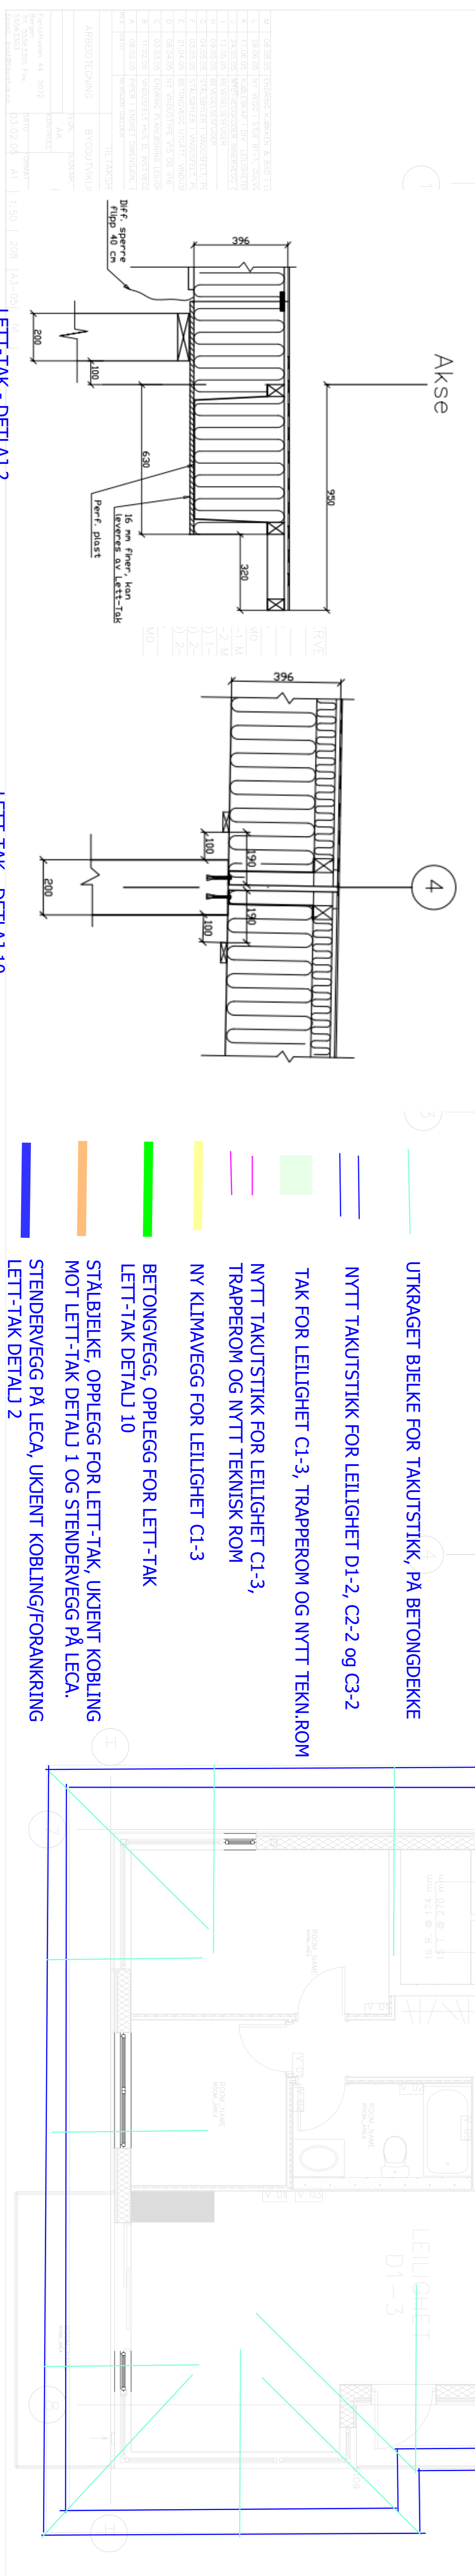

- UTKRAGET BJEKE FOR TAKUTSTIKK, PÅ BETONGDEKKE
- NYTT TAKUTSTIKK FOR LEILIGHET D1-2, C2-2 og C3-2
- TAK FOR LEILIGHET C1-3, TRAPPEROM OG NYTT TEKN.ROM
- NYTT TAKUTSTIKK FOR LEILIGHET C1-3, TRAPPEROM OG NYTT TEKNISK ROM
- NY KLIMAVEGG FOR LEILIGHET C1-3
- BETONGVEGG, OPLEGG FOR LETT-TAK
- LETT-TAK DETALJ 10
- STÅLBJELKE, OPLEGG FOR LETT-TAK, UKJENT KOBLING MOT LETT-TAK DETALJ 1 OG STENDERVEGG PÅ LECA.
- STENDERVEGG PÅ LECA, UKJENT KOBLING/FORANKRING
- LETT-TAK DETALJ 2


LETT-TAK - DETALJ 2

LETT-TAK - DETALJ 10

LETT-TAK - DETALJ 1