


Eksisterende oljekjeler skal rives

Oppsjon: Riving av nedgravde oljetanker

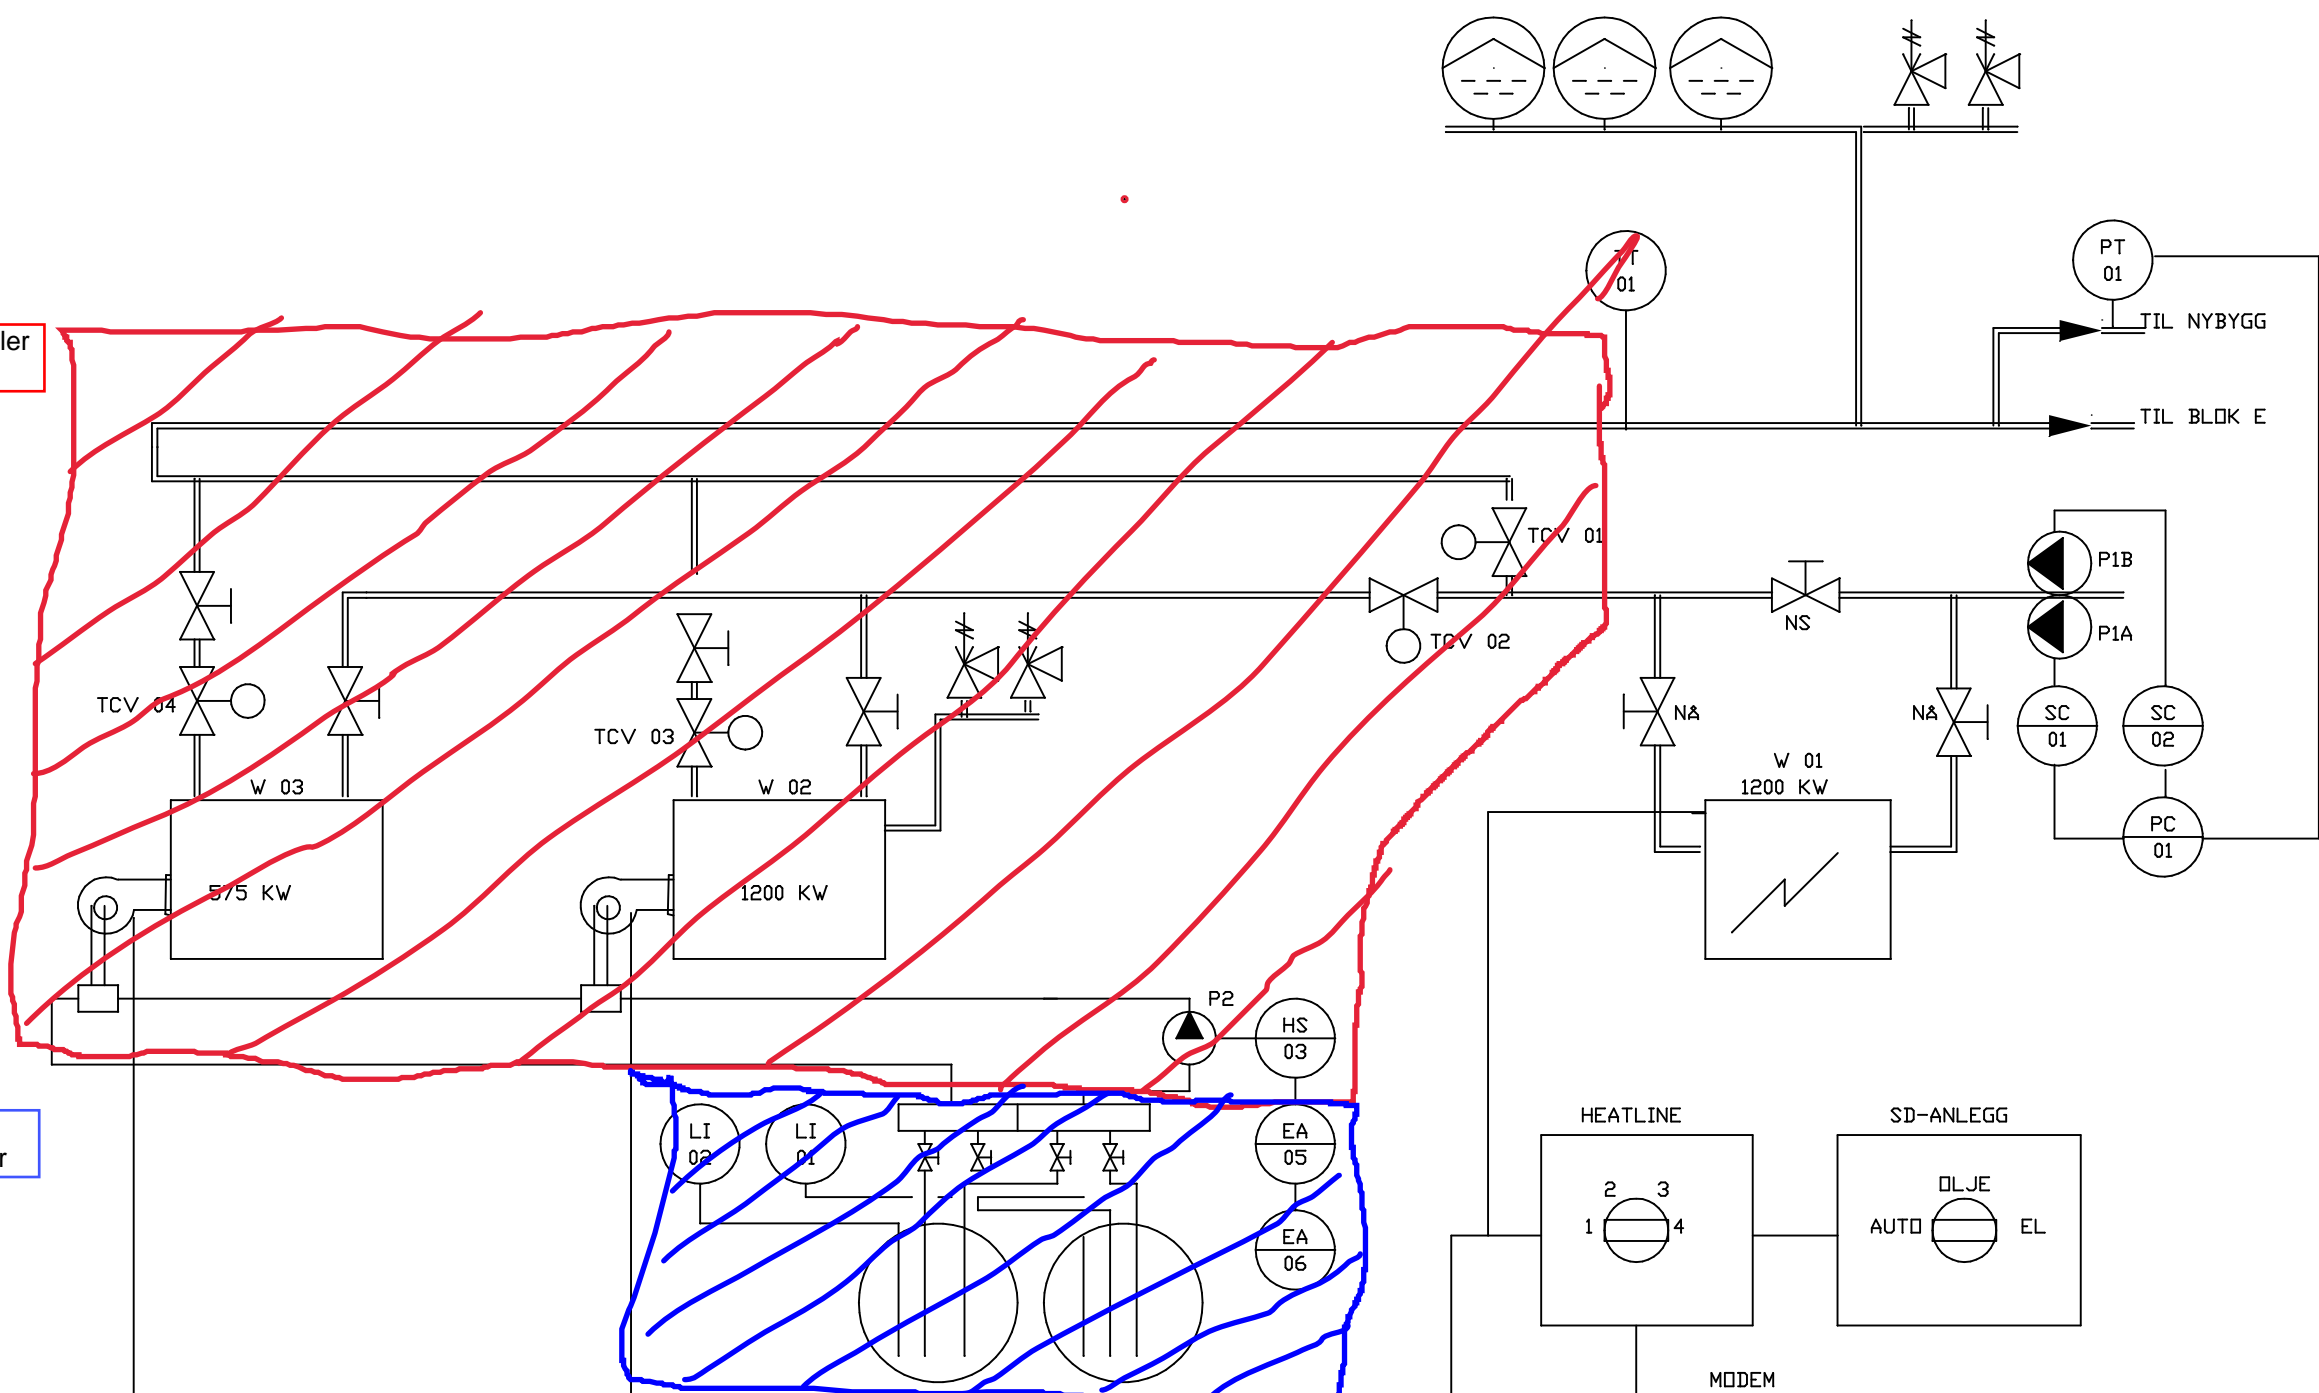

STATSBYGG NORD  
HØGSKOLENI NARVIK

VARMEANLEGG  
SYSTEM 32.01



PROSJ.ANSVARLIG	PROSJ.NR	TEGNET	DATO
EF	93080	EF	08.10.03
SAKSBEH.	MÅLESTOKK	MÅL I MM	KONTROLL
			---

TEGN. NR.	REF.	TYPE	TEGNING	REVISJON	REV
	V	P	32.01		—