

Kopi.

O V E R E N S K O M S T .

Mellom Laurits Giverhaug f.8/10 1896 og A/L Vinstra Vassverk v/formannen er det inngått følgende overenskomst:

1. Laurits Giverhaug som eier gnr.246, bnr.25, Odden Øvre i Fron avstår 1,5 -ettogetthalvt dekar til grunnvannsområde og pumpe-stasjon på øya ved Vinstra elv. Arealet av parsellen fastslås ved kart og oppmålingsforretning.
I tilfelle pålegg fra Helsedirektoratet forbeholder kjøperen seg rett til å sette opp gjærde for beskyttelse av brønnene.
2. A/L Vinstra Vassverk får rett til å anlegge og bruke ny veg, fra eksisterende adkomstveg til øya, fram til grunnvannsområdet langs ledningstrace mot gammelt elveleie. Likeledes gis kjøper rett til å bruke eksisterende adkomstveg over eiendommen for utbygging, tilsyn og vedlikehold av anleggene.
3. I overenskomsten inngår rett til graving,legging og framtidig vedlikehold av vann og spillvannsledning over selgerens eiendom i en lengde av ca. 450 meter. Gravearbeide,gjenfylling og opprydding langs dyrket mark skal være avsluttet innen 1.mai 1976. Trevirke som må hugges i ledningstrace tilfaller grunneieren.
4. A/L Vinstra Vassverk betaler kr. 6,-kroner-seks pr. m² avstått grunn til grunnvannsområde. Fra kjøpesummen går kr. 300,- som er utbetalt for rett til bygging og drift av en 22 kV linje med transformatormast på avstått område.
5. Som vederlag for skader og ulemper ved rydding av grøftetrace, graving og gjenfylling av grøft betales en engangserstatning på kr. 3.300,- tretusentrehundre.
Vassverket bekoster graving, legging og tilknytting av en 1" vannledning fram til brønn ved våningshuset. Giverhaug får utstedt andelsbrev i Vinstra Vassverk uten utgifter for ham.
6. Som erstatning for ulemper med varierende vannstand i brønn til eieren, som ble registrert under prøvepumping, og bruk av privat veg fram til grunnvannsområdet får eieren av gnr. 246, bnr. 25, vederlagsfritt bruke vann til bygningene på bruket. Tilknytting til vatningsanlegg omfattes ikke av overenskomst.

7. Parsellen selges fri for heftelser som kan hindre utnyttelse av området til anleggelse og drift av grunnvannsbrønner med pumpestasjon.
Grunneieren plikter å ta hensyn til ledninger og kummer ved disponering av grunnen slik at disse ikke utsettes for skader.
8. A/L Vinstra Vassverk dekker omkostninger ved overdragelse, så som omkostninger ved skylddeling, stempel og tinglysningsgebyr.
9. Skjer det skader på eiendommen som ikke omfattes av denne overenskomst plikter A/L Vinstra Vassverk å erstatte skadene. I mangel av mindelig overenskomst om erstatningsoppgjør skal erstatningen fastsettes ved voldgiftsskjønn. Skjønnen holdes hvortil partene oppnevner en mann hver, og sorenskriveren oppnevner oppmannen.

Vinstra, den 29/11 1975


Selger/grunneier

Ravviks Eievergang
Olav Sivshavn

A/L Vinstra Vassverk

Bjarne Myrnes
p.t. form.

Runnvannsområde

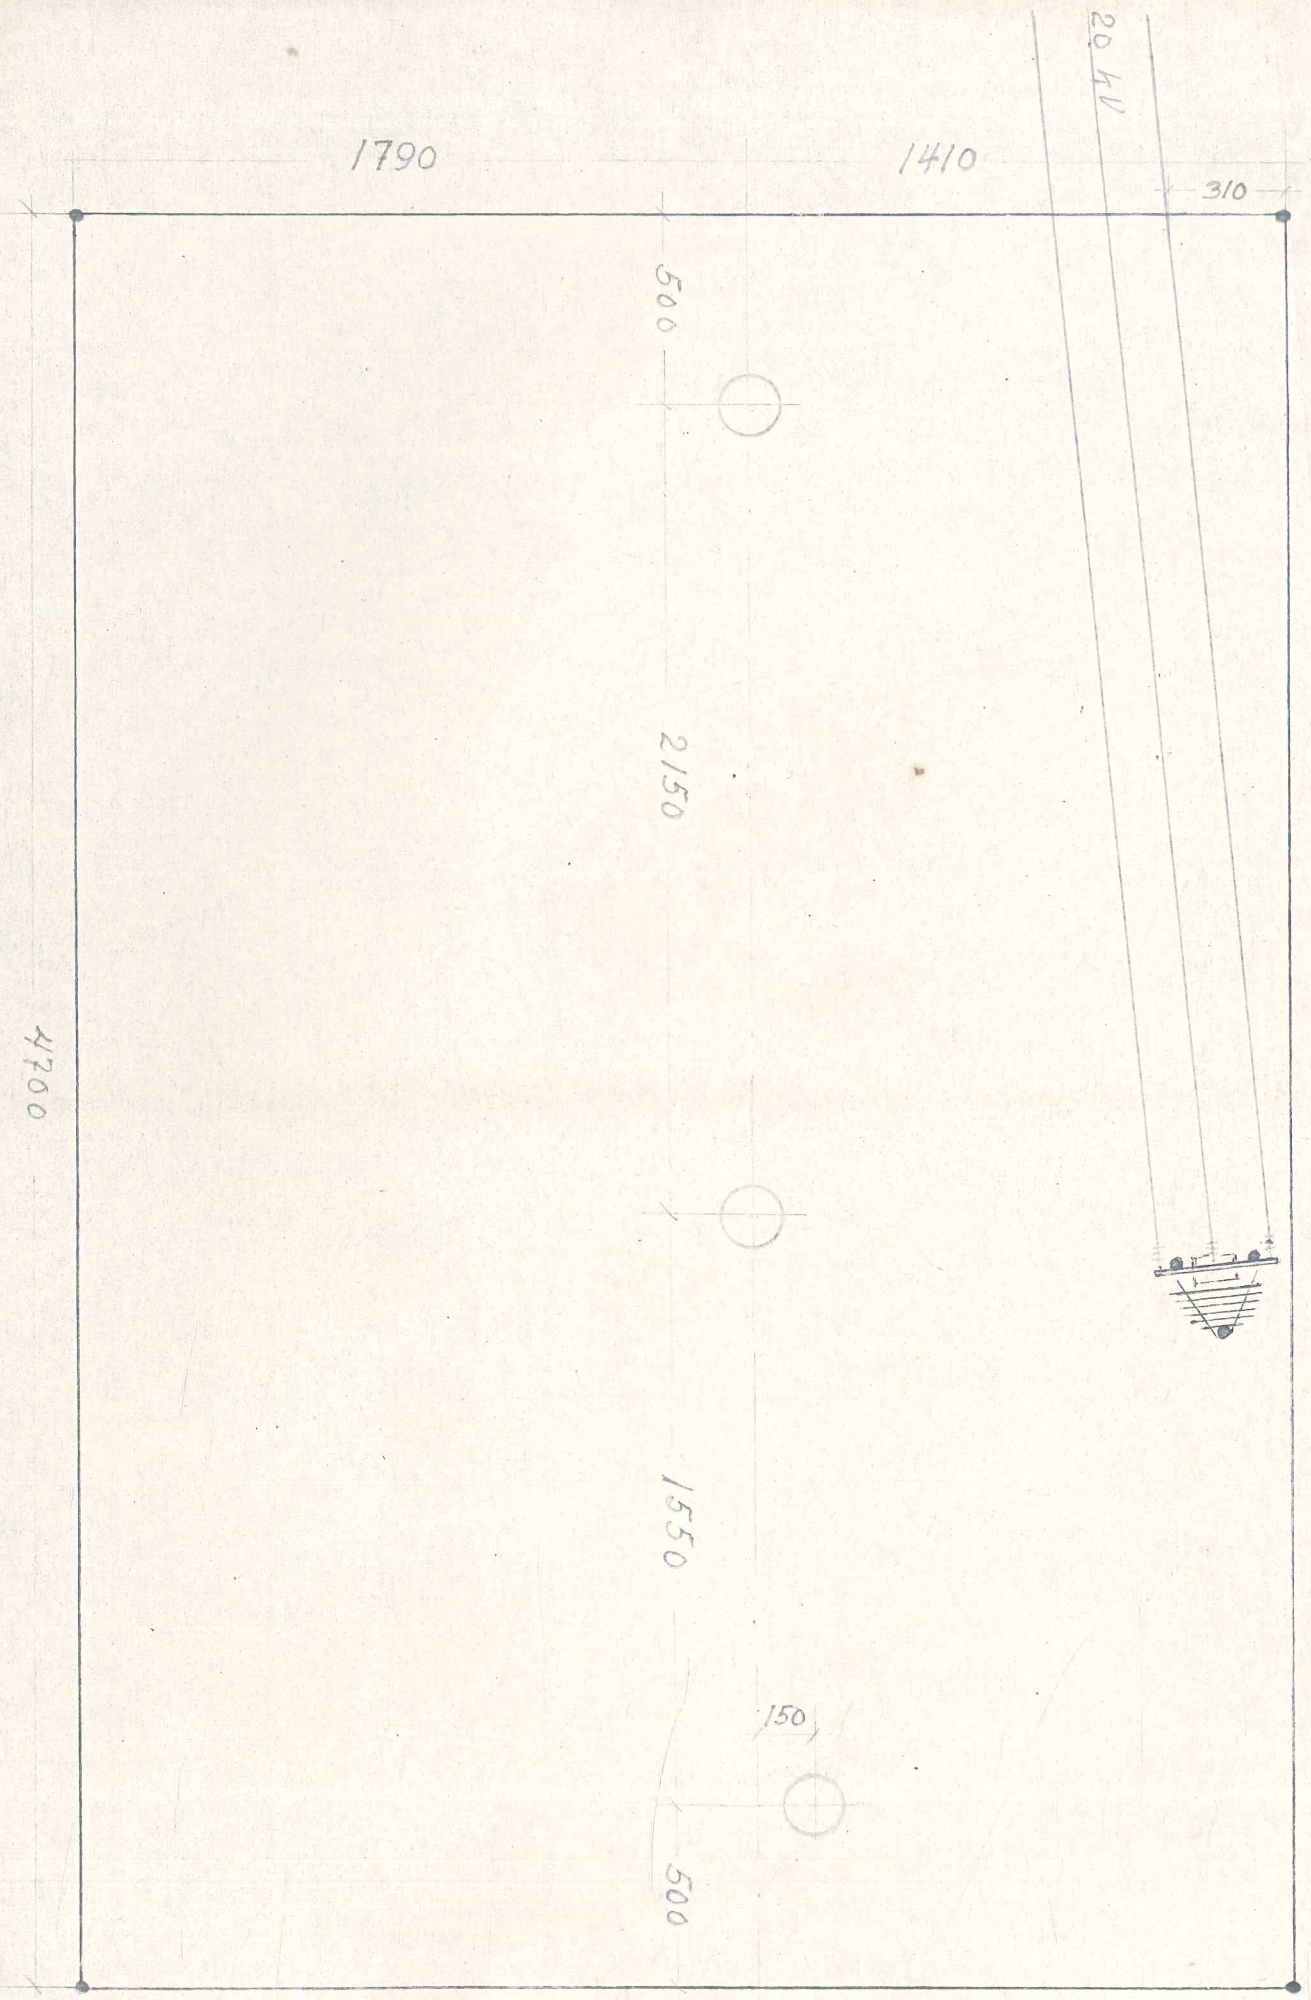

1790

1410

310


500

2150

1550

150

500

4700

1:20