


# Moelv skole og Moelvhallen

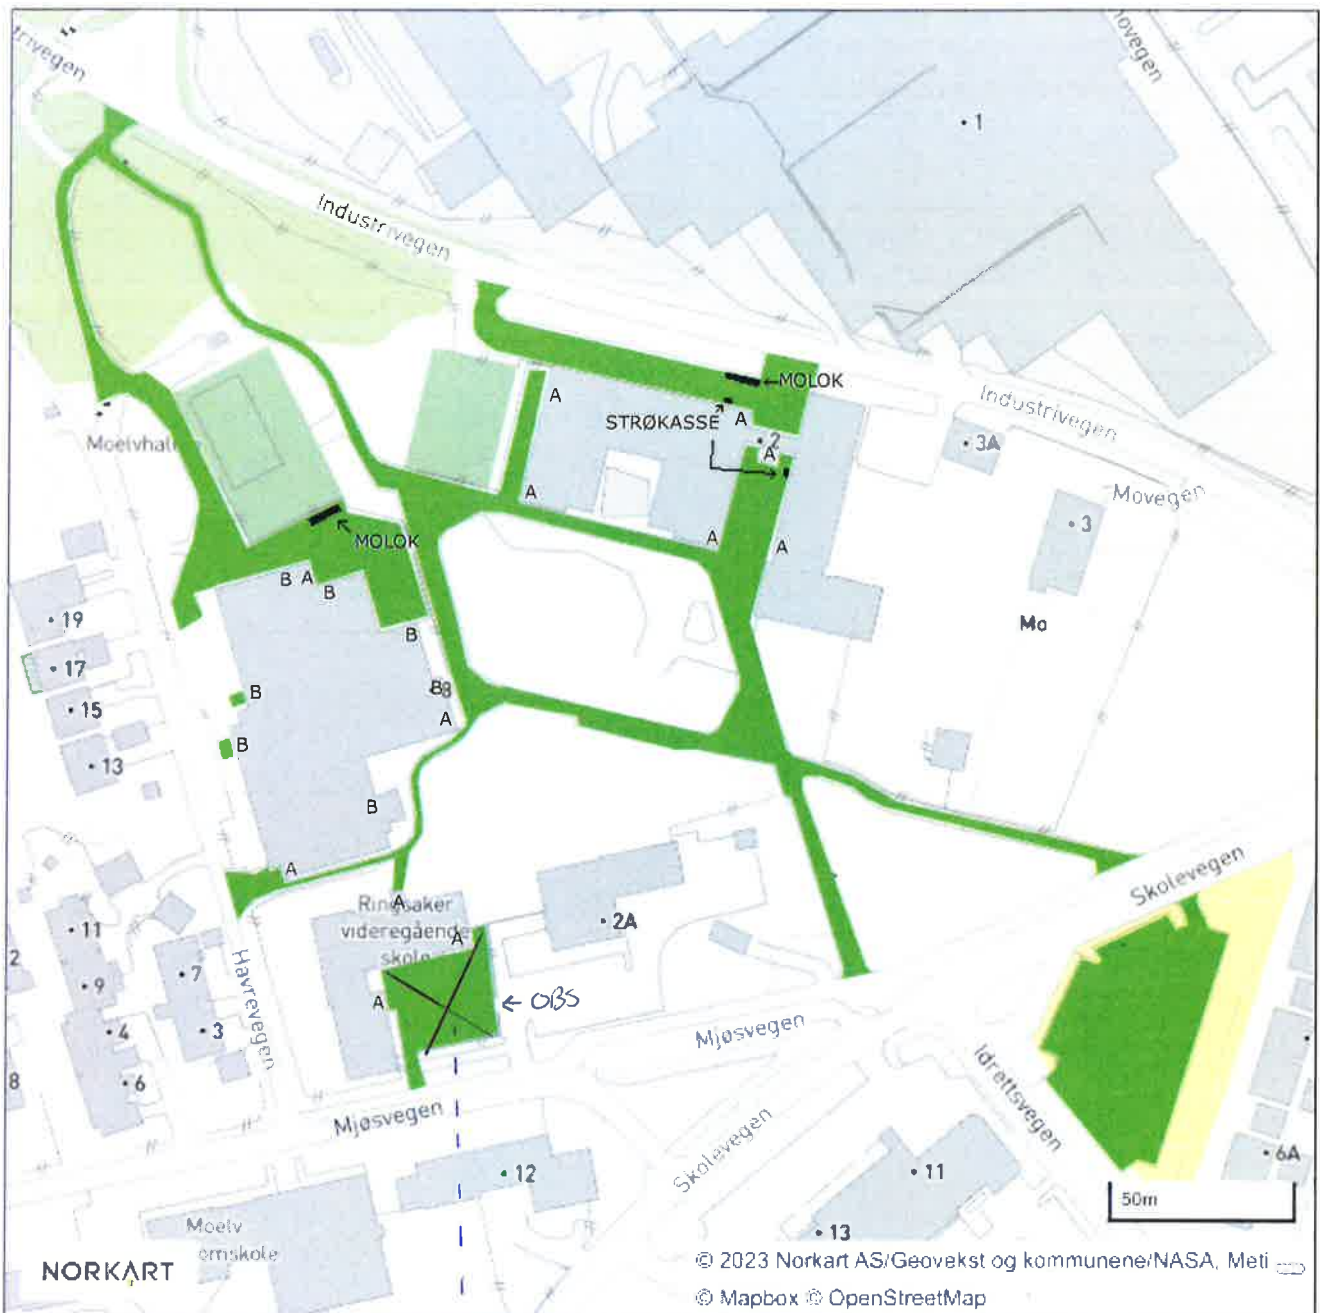

UTGÅR EGET KART FOR MOELV B.HG