



SNITT C-C

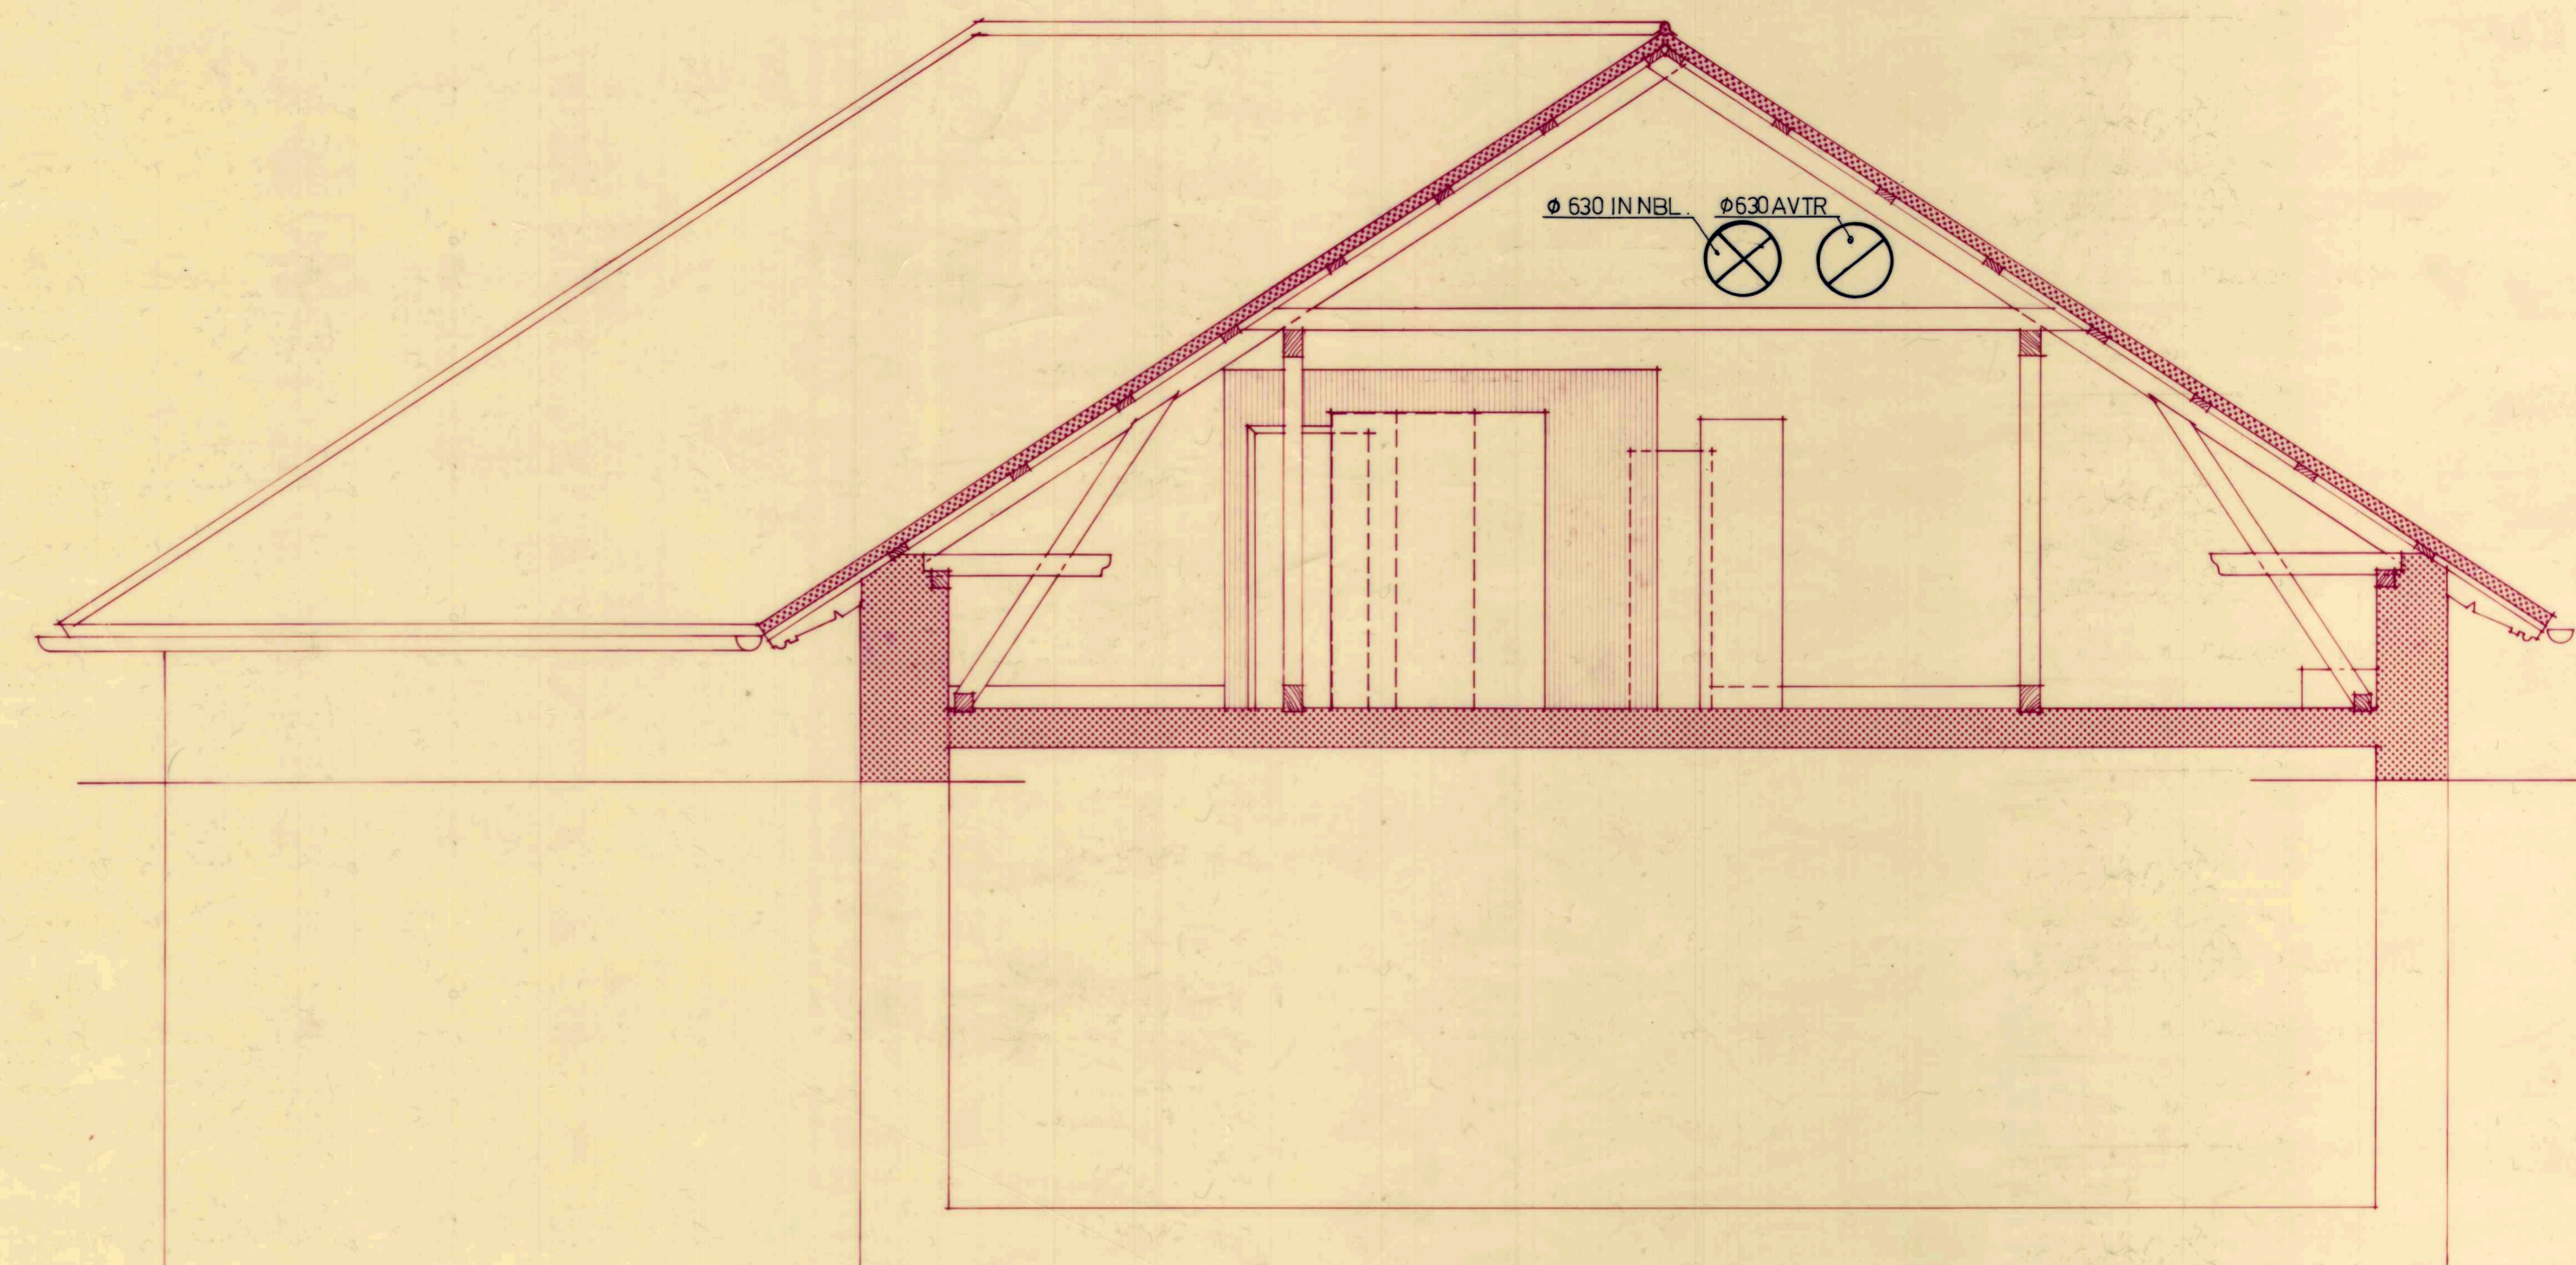

SNITT F-F

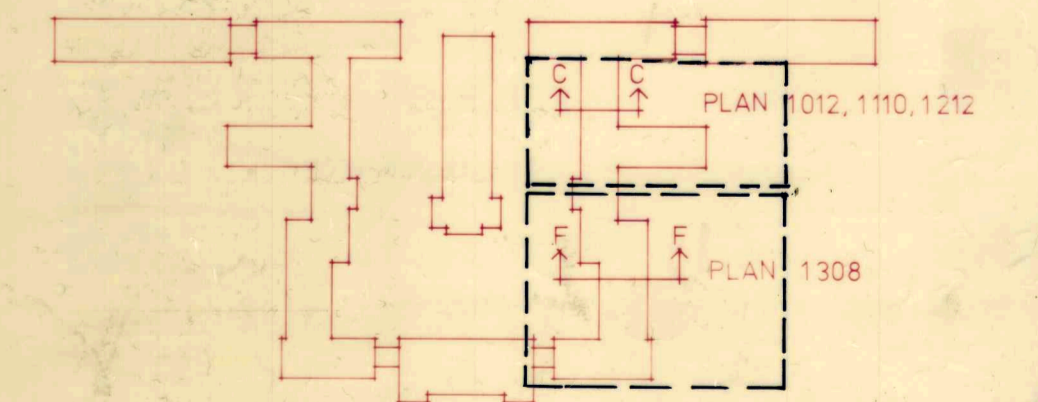

	NYE VENTILER - GIPSPLATE ME. ØSL. STØNDEVERK
	NYE MEKANISKE KONDENSLEDNINGSAPPAR

RØNVIK SYKEHUS

VVS-ANLEGG