



10 m

1151837
Andøy Rådhus
1. Etg.

- 14 Prøvenummer / -plassering
- Asbestholdig materiale
- Internittplater i vegg
- Tungmetaller / PCB, lettere forurenset
- Klorparafiner, farlig avfall
- Ftalater, farlig avfall
- Gulvbelegg med ftalater, farlig avfall
- Rikettfliser med asbest, farlig avfall
- Jutebelegg med klorparafiner, farlig avfall

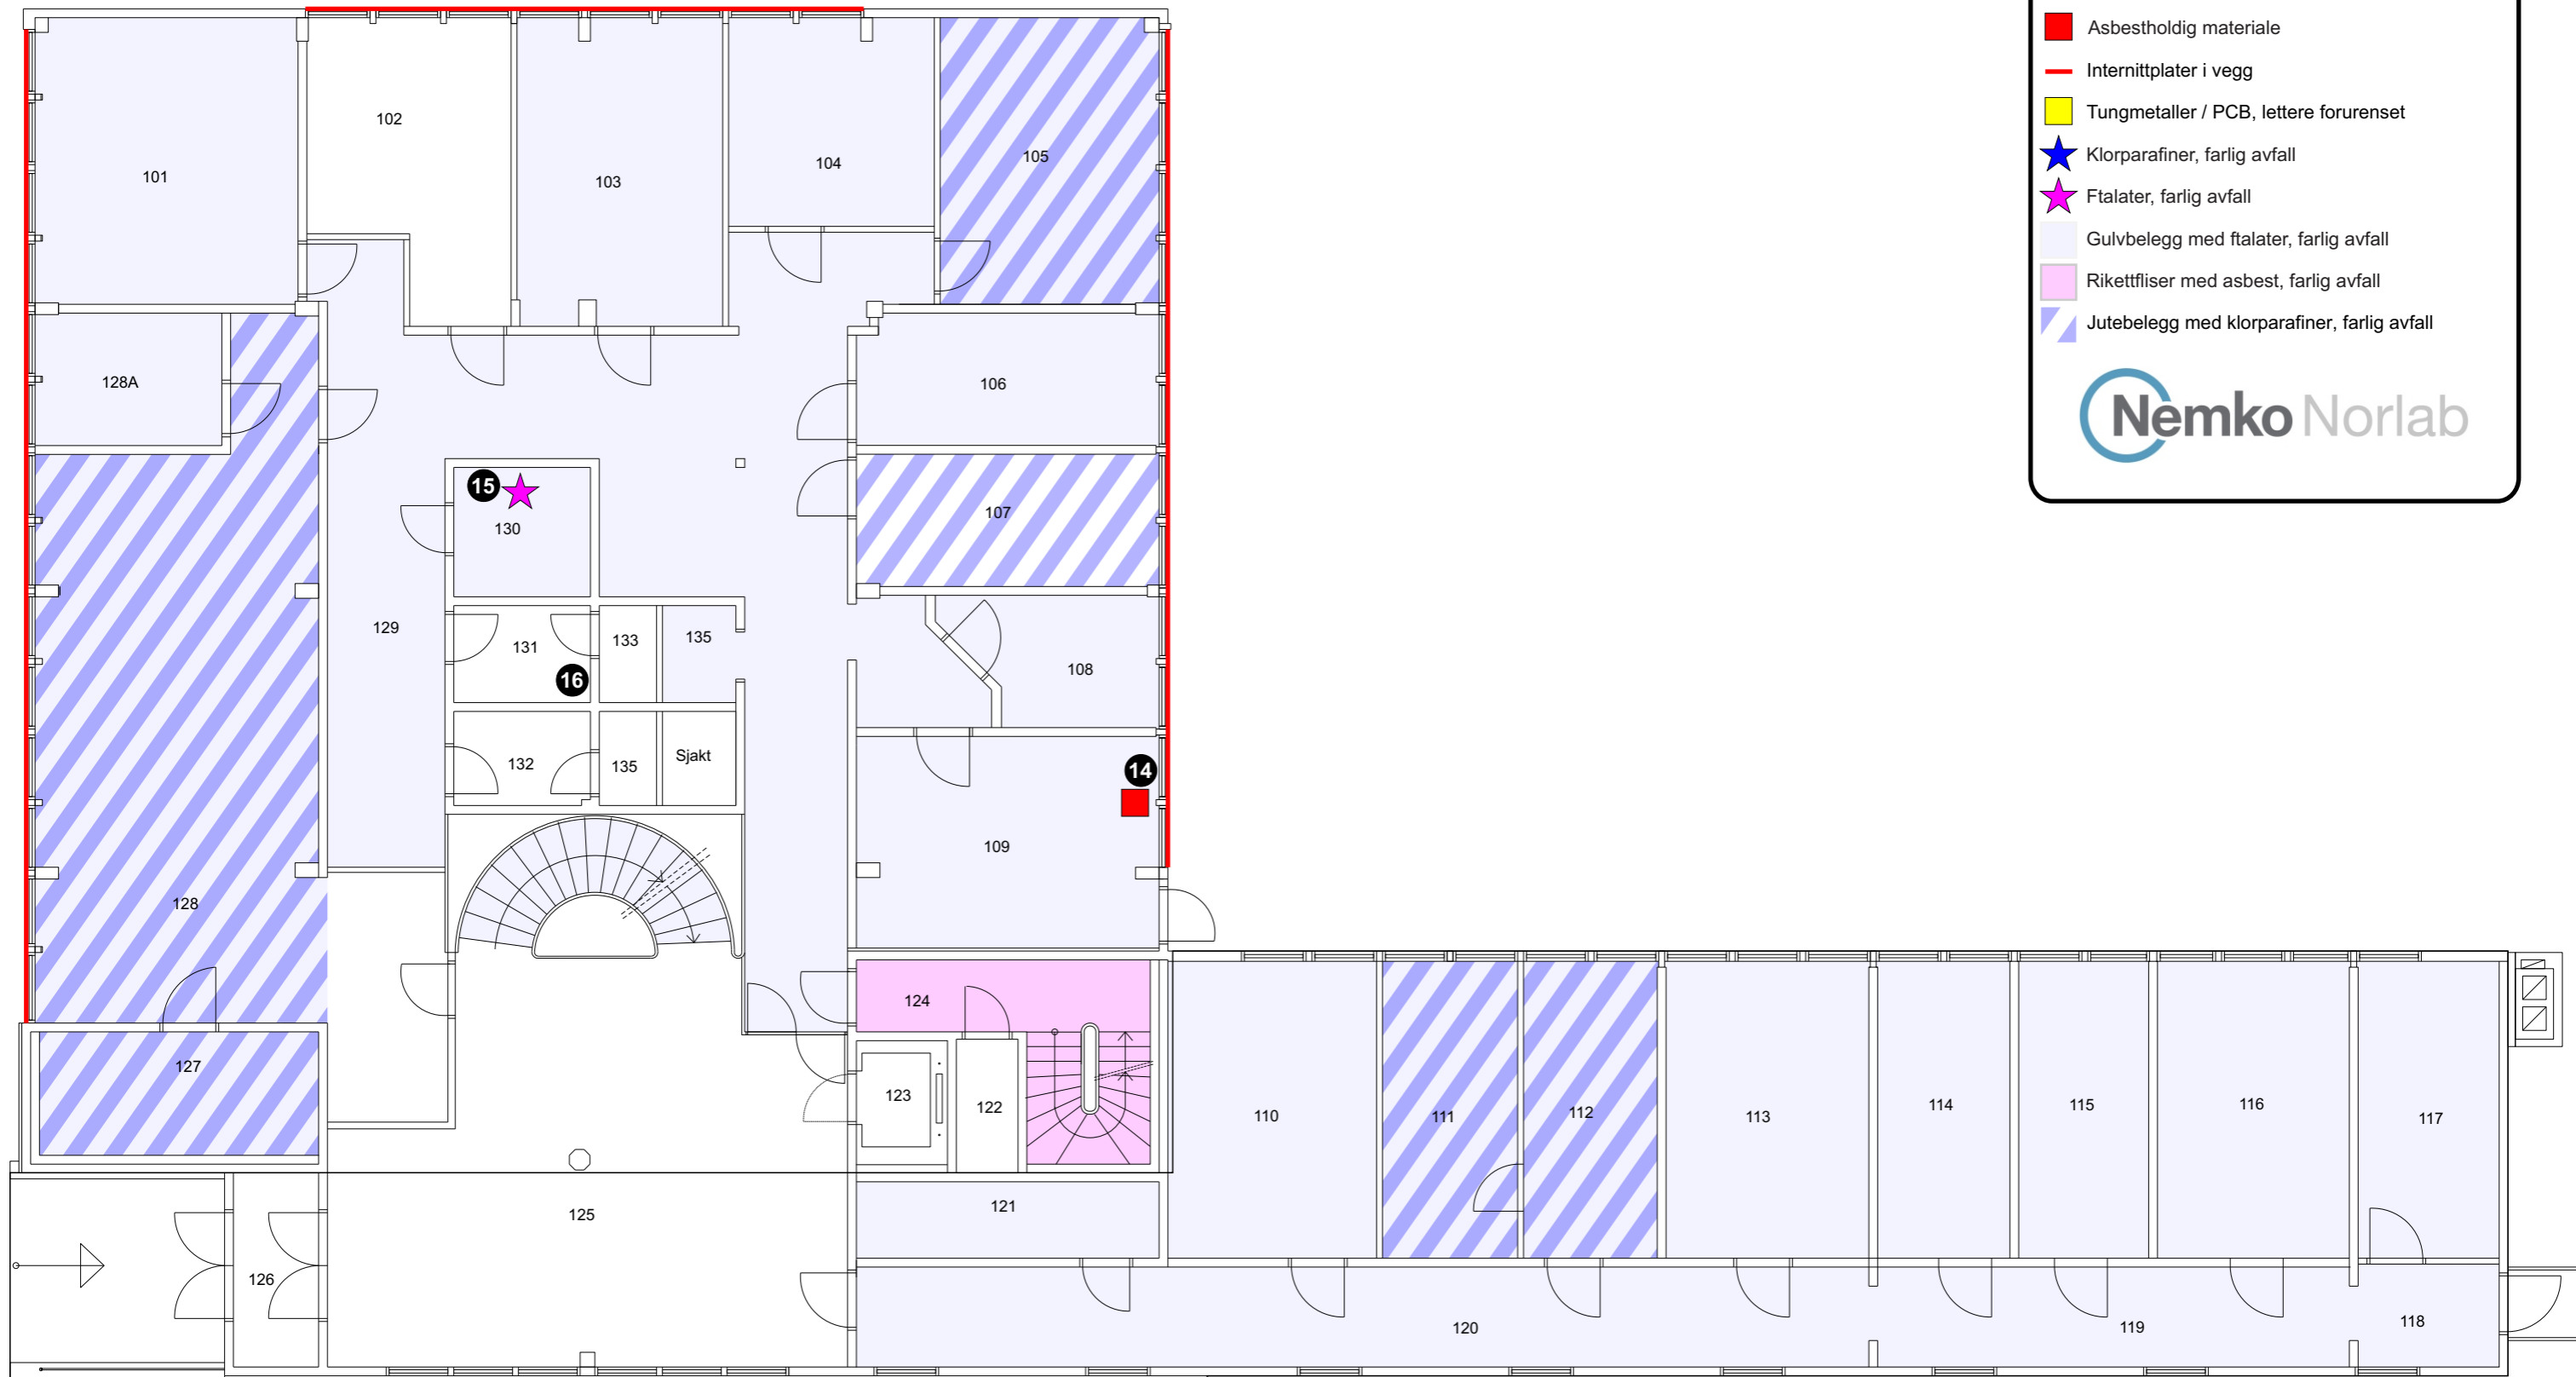


10 m

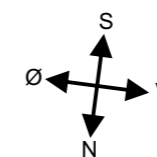


1151837
Andøy Rådhus
2. Etg.

- 14 Prøvenummer / -plassering
- Asbestholdig materiale
- Internittplater i vegg
- Tungmetaller / PCB, lettere forurenset
- Klorparafiner, farlig avfall
- Ftalater, farlig avfall
- Gulvbelegg med ftalater, farlig avfall
- Rikettfliser med asbest, farlig avfall
- Jutebelegg med klorparafiner, farlig avfall



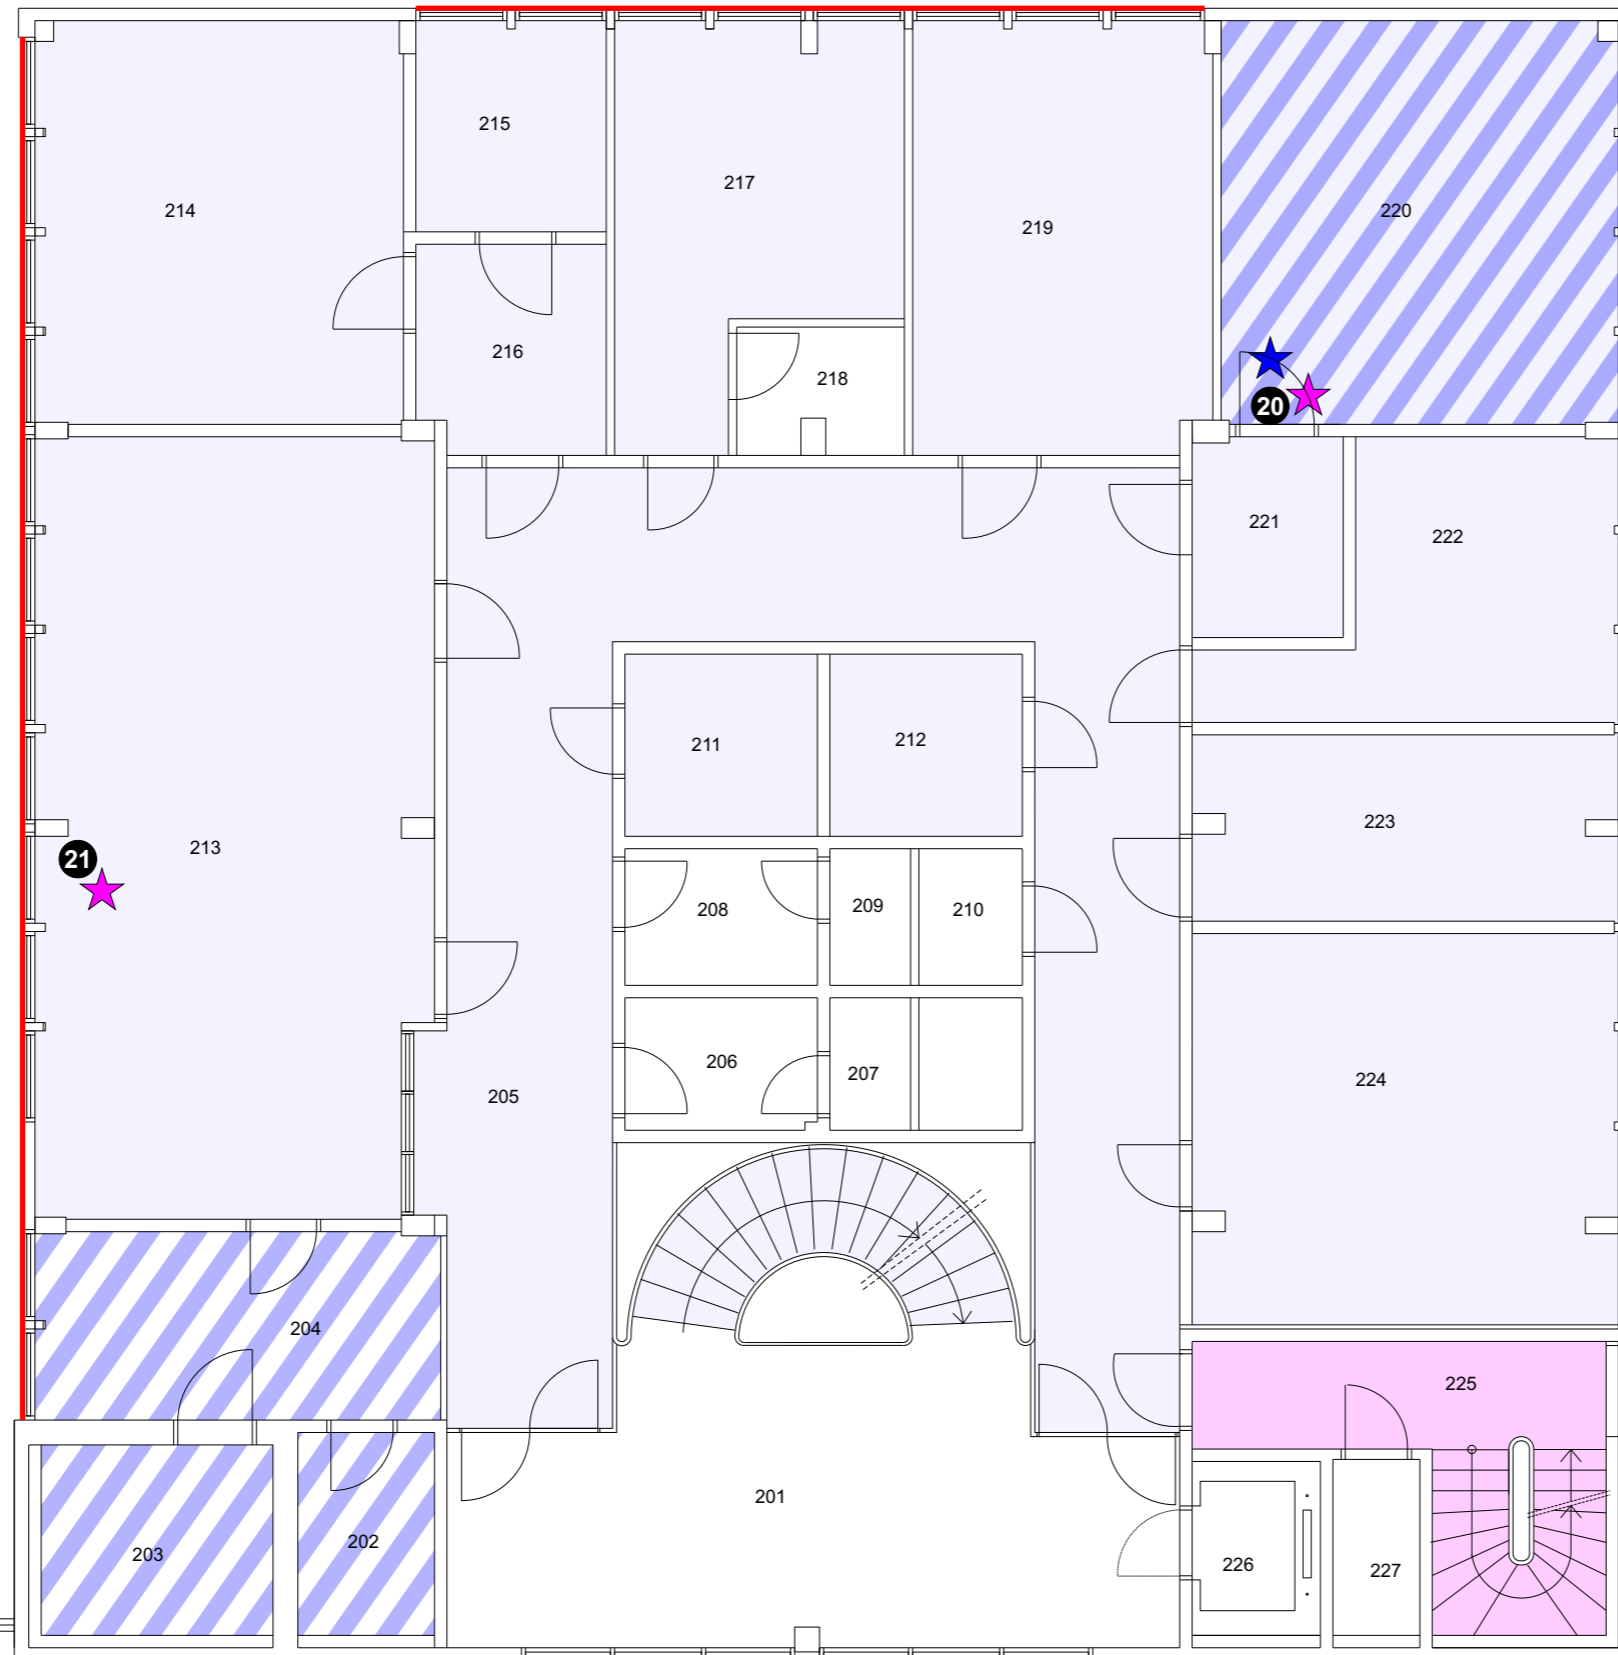


10 m

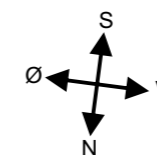



1151837
Andøy Rådhus
3. Etg.

- 14** Prøvenummer / -plassering
- Asbestholdig materiale
- Internittplater i vegg
- Tungmetaller / PCB, lettere forurenset
- ★ Klorparafiner, farlig avfall
- ★ Ftalater, farlig avfall
- Gulvbelegg med ftalater, farlig avfall
- Rikettfliser med asbest, farlig avfall
- Jutebelegg med klorparafiner, farlig avfall

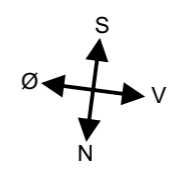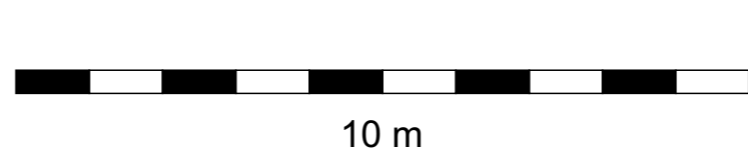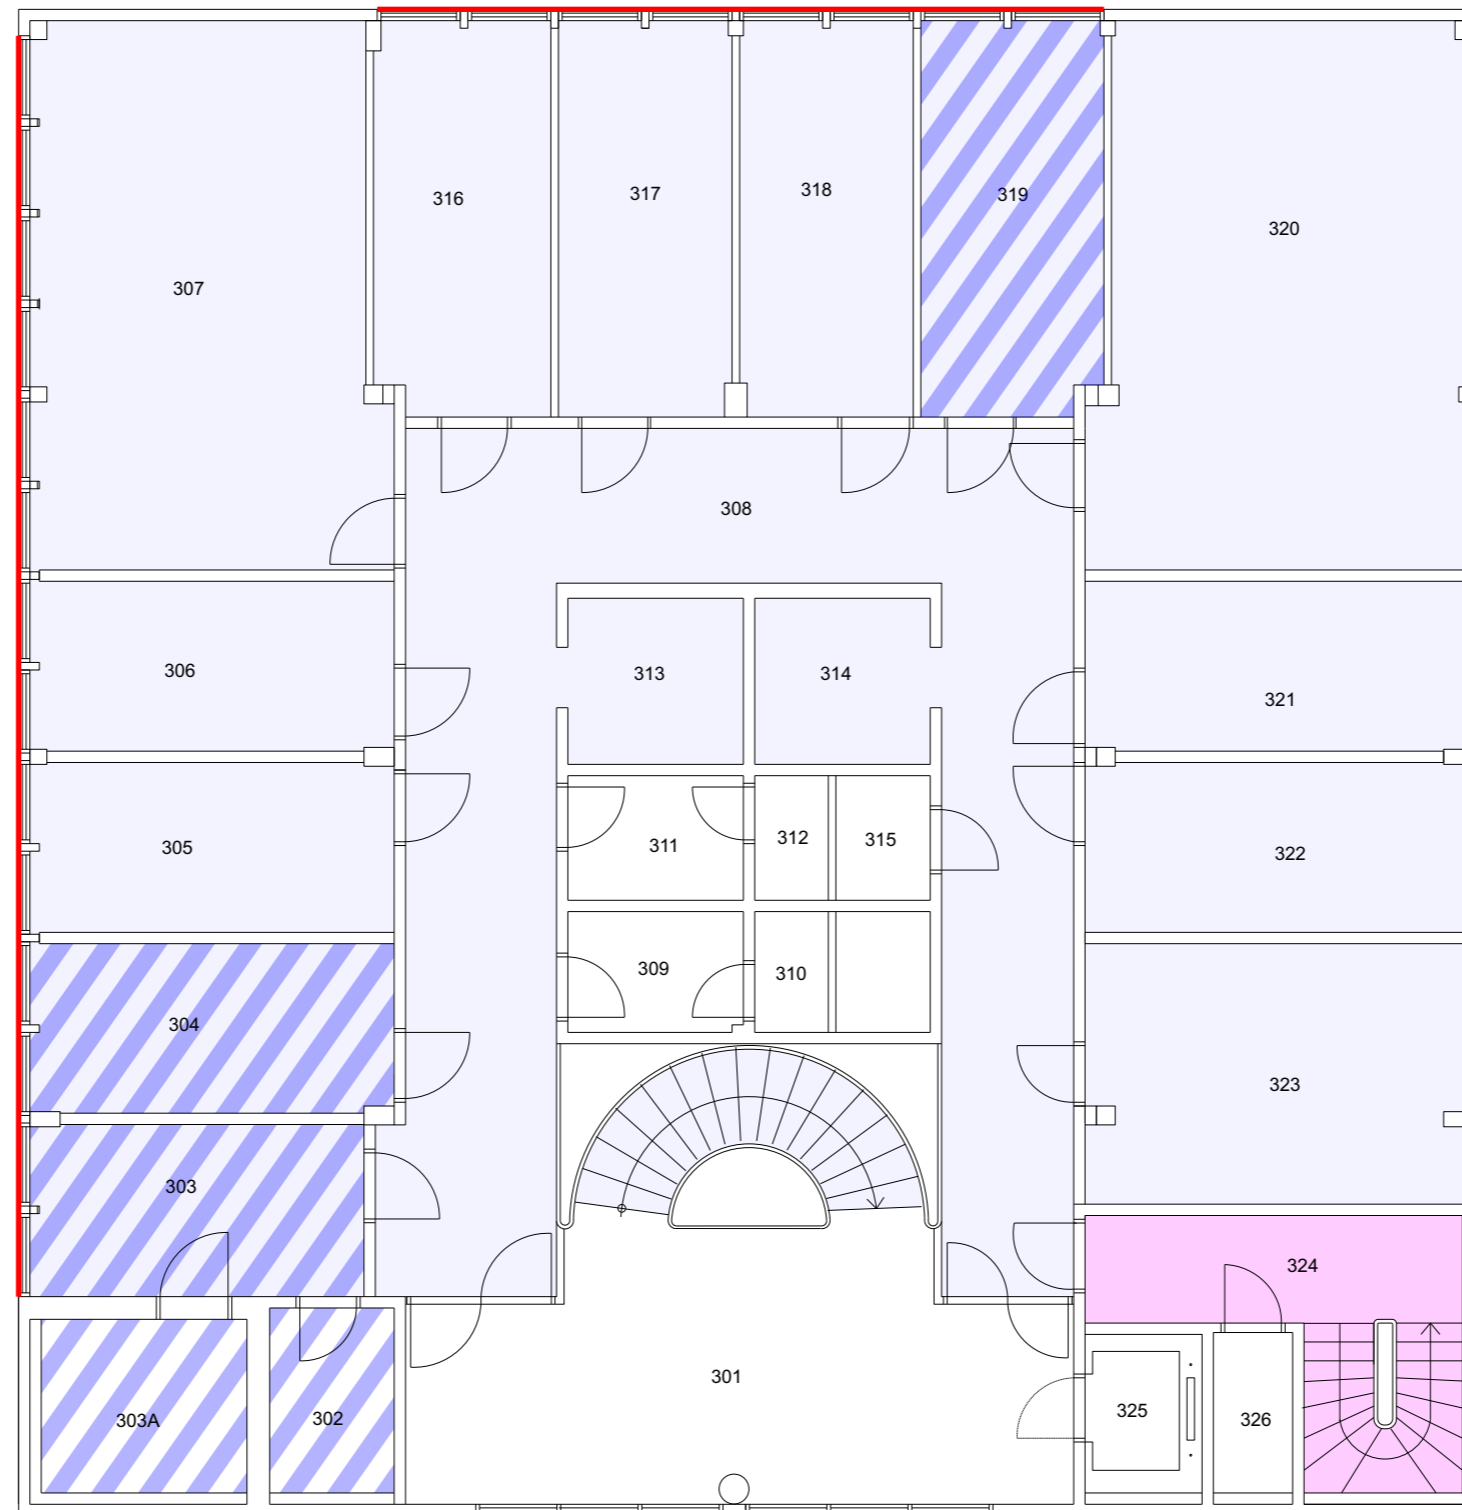

1151837
Andøy Rådhus
4. Etg.

- 14 Prøvenummer / -plassering
- Asbestholdig materiale
- Internittplater i vegg
- Tungmetaller / PCB, lettere forurenset
- Klorparafiner, farlig avfall
- Ftalater, farlig avfall
- Gulvbelegg med ftalater, farlig avfall
- Rikettfliser med asbest, farlig avfall
- Jutebelegg med klorparafiner, farlig avfall

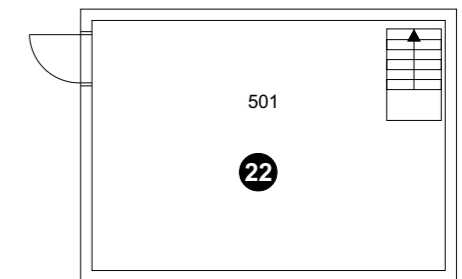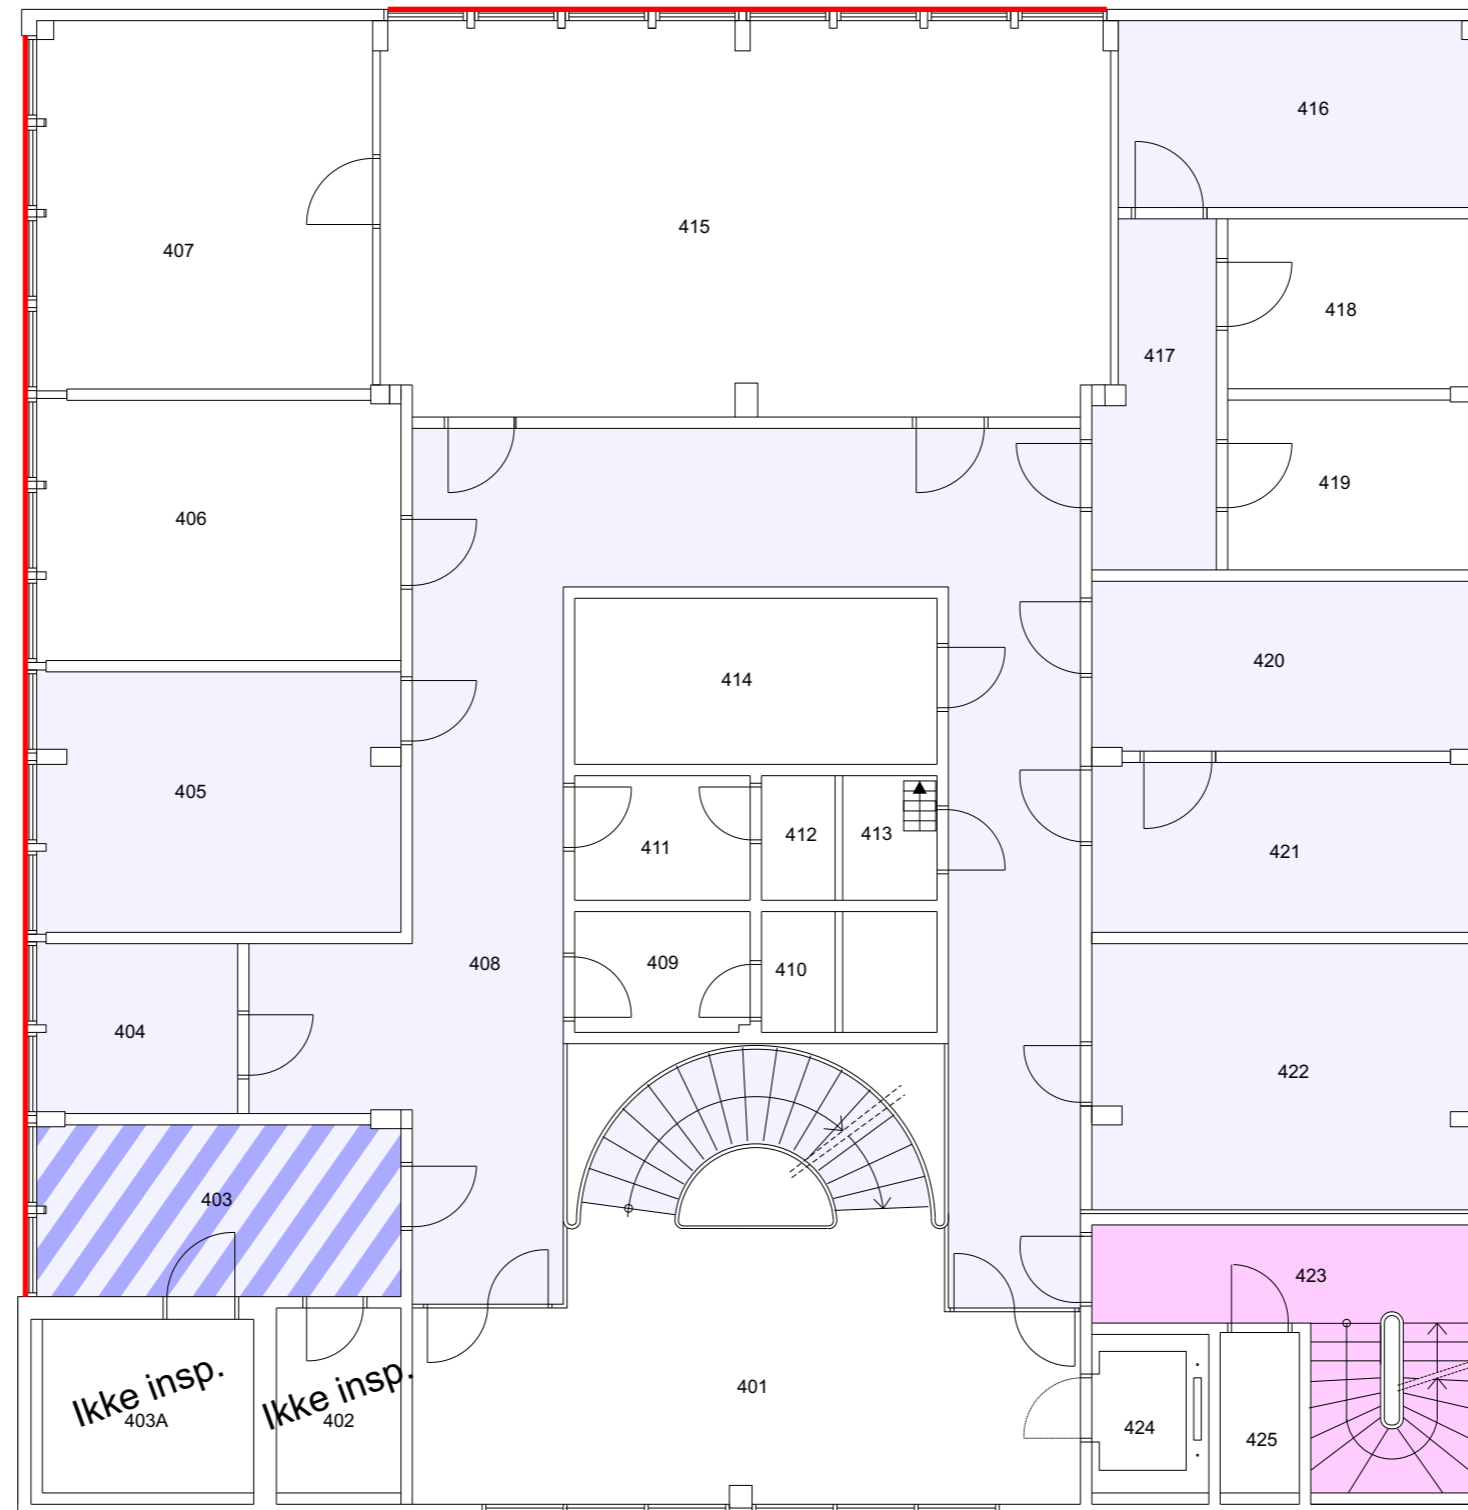

Teknisk rom over 413



10 m

