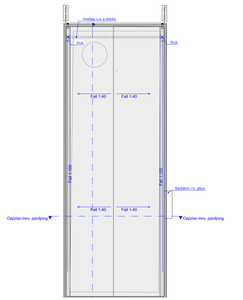

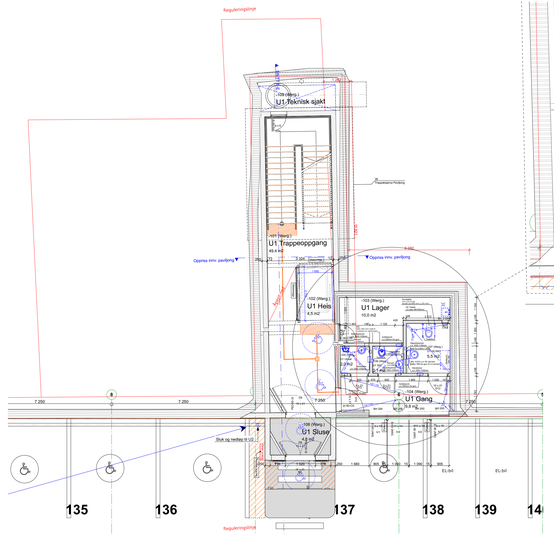

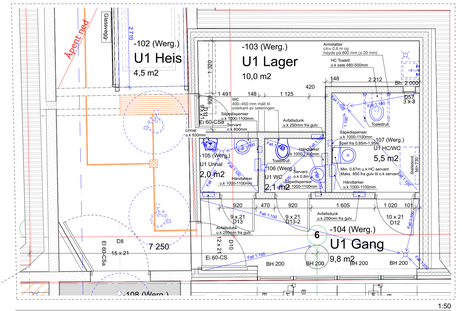

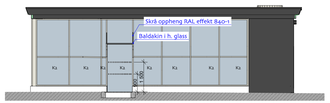

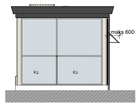

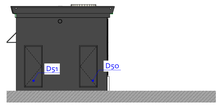

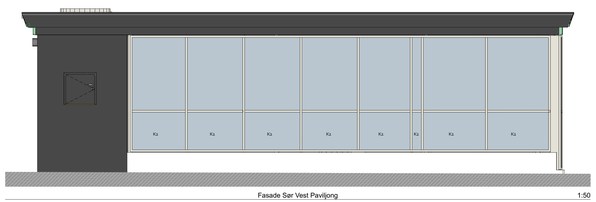

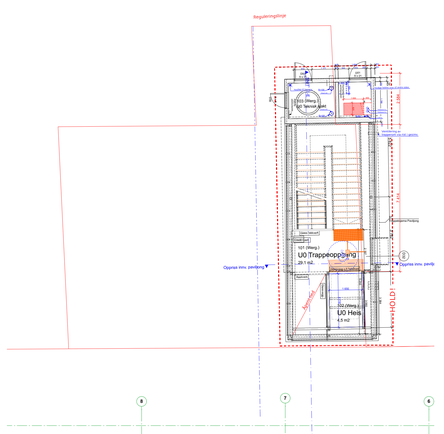

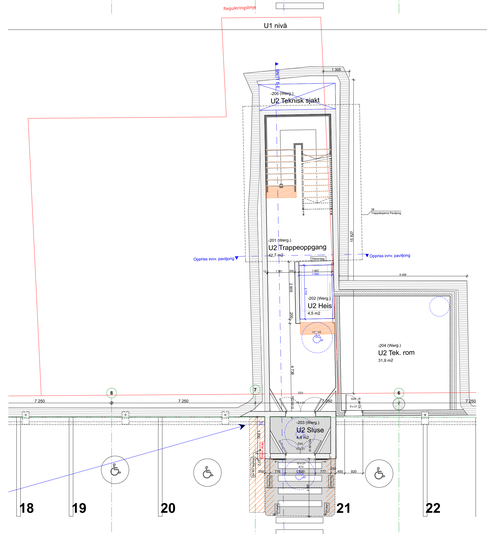

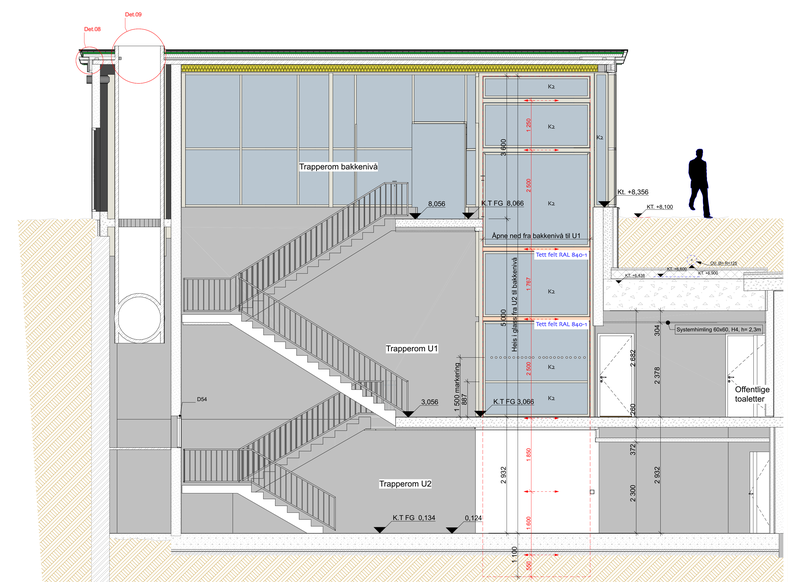

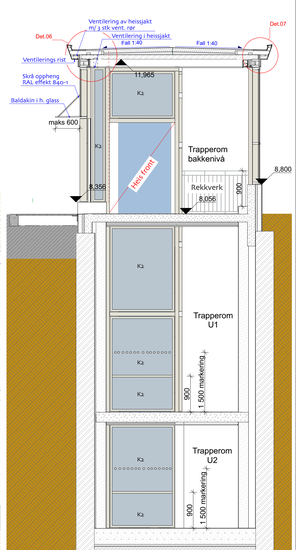

Farger:

-Teknisk sjakt
Puss utvendig og sjaktvegg fra himling til dekke i bakkeplan RAL klassisk 7024

-Gesimsbeslag med stangfals. RAL klassisk 7024

-Stålsøyle og aluminium fasade inkludert stål og aluminium for heissjakt i sin helhet RAL effekt 840-1. Alle kobling/ avstivere til stål skal være RAL effekt 840-1

-Aluminiums skyvedør (bakkeplan) RAL klassisk 7024

-Puss og beslag u.k aluminium (gjelder også innvendig fra himling i etg bakkeplan). RAL effekt 840-1, NCS S 7502-B

-Sikkerhetsglass K2

-U-verdi på alum. fasade og glass, se energirapport fra Multiconsult AS

-Alle puss fra bakkeplan til u2 hvit (NCS S 0500-N)

REV:	Dato:	SIGN: