


BERØRT AREAL - STIPLET

- VEGGTYPER:**
- A1 BRANNKRAV: -- - LYDKRAV: 40dB - 100mm
 - A2 BRANNKRAV: E80 - LYDKRAV: 40dB - 100mm
 - A3 BRANNKRAV: E80 - LYDKRAV: 40dB - 100mm
 - A4 TILLEGGSISOLERING YTTERVEGG - 100mm
 - A5 BRANNKRAV: E80 - LYDKRAV: 40dB - 200mm
 - NB VEGGTYPEN MED X - KRYSFERNER INNEFOR GPS

Ryk/Bærermåte	Dato:
AB AS BILT	01/07/14
A ARBEIDSTEGNING	20/11/13

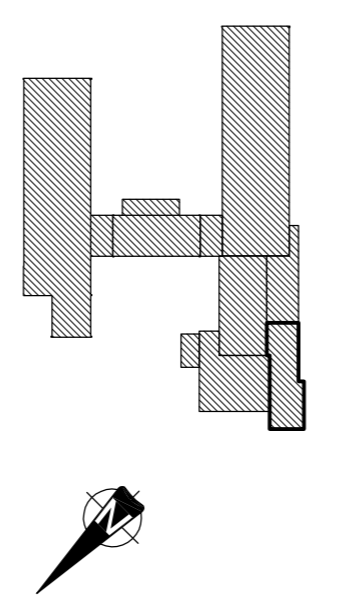

ARBEIDSTEGNING
 ANNEDELSESTEGNING
 FORPROSJEKT

ARKITEKTONISKT ATLETTKONTOR
 ATLETTKONTOR AS
 Postboks 104
 0403 SANDNES
 Tlf: 6125 47 00
 post@atletter.no

A ARKITEKT

B BYGGETEKNIKK

E ELEKTRO

V VVS-TEKNIKK

Bygherre:
 RINGEBU KOMMUNE, Bolig- og Eldoms
 2630 Ringebu
Totalentrepriser:
 OM Bakken Bygg AS
 2640 VINSTRA
 Tlf: 61216000 Fax: 61716001

Prosjekt:
 RINGEBU KOMMUNE
 RINGEBU UNGDOMSSKOLE
 OMBYGGING GARDEBEANLEGG

Tegningstype: **PLAN 1**

Gen./Bnr.	Kont.	Sgn.
	SVØ	SVØ

Prosjekt nr.	Etasje	Fag	Type	Rev.
587-01-A-PL-510-AB	1.50			10.10.13