


NBI GASSANLEGG ER VIST PÅ EGET FLYTSKJEMA

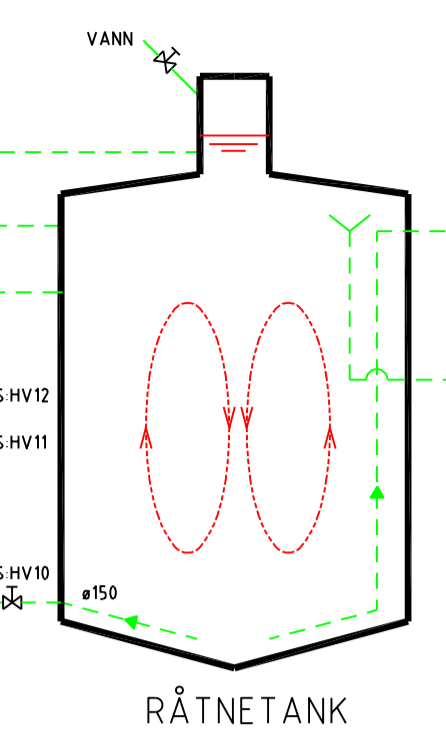

**LARVIK KOMMUNE**  
LILLEVIK RENSEANLEGG

ENTREPRISE M4

MERKNAD:  
TEGNENGEN ARKIVERT UNDER  
PROJ. NR. 105619

NO	REV	ENNING	DATE	BYTT
M	ML AR 2024 LILLA FARGE	22.11.23	OKHA	JDRH
L	DIV. ENDRINGER	22.11.01	E Ø	
K	VENTILER RÅTNETANK	22.03.01	K.S.	
J	REV. TAG. NR.	22.08.04	F.P.	
I	EVALUERER GASS VED RÅTNETANK	21.06.09	E Ø	
H	DIV. ENDR.	07.04.04	E Ø	
G	REV. TAG. NR.	21.03.04	R.E.	
F	REV. FORAVVANNING, SLAMAVVANNING	15.02.04	E Ø	
E	NY LAY-OUT FLYTSKJEMA	21.01.04	R.E.	
D	REV. TS-MÅLERE -DIV. ENDRINGER	14.05.99	R.E.	
C	FJERNET KVERN, NY SLAM-SL	18.03.95	R.E.	
B	DIV. ENDR.	08.12.94	R.E.	
A	DIV. ENDR.	06.11.94	R.E.	

Larvik Kommune  
 Sludge Treatment Plant  
 Lillevik Renseanlegg  
 Flytskjema i eksisterende anlegg  
 10/2024

**COWI**

SEA-M-690-00-001 M