




Utenfor trappehus

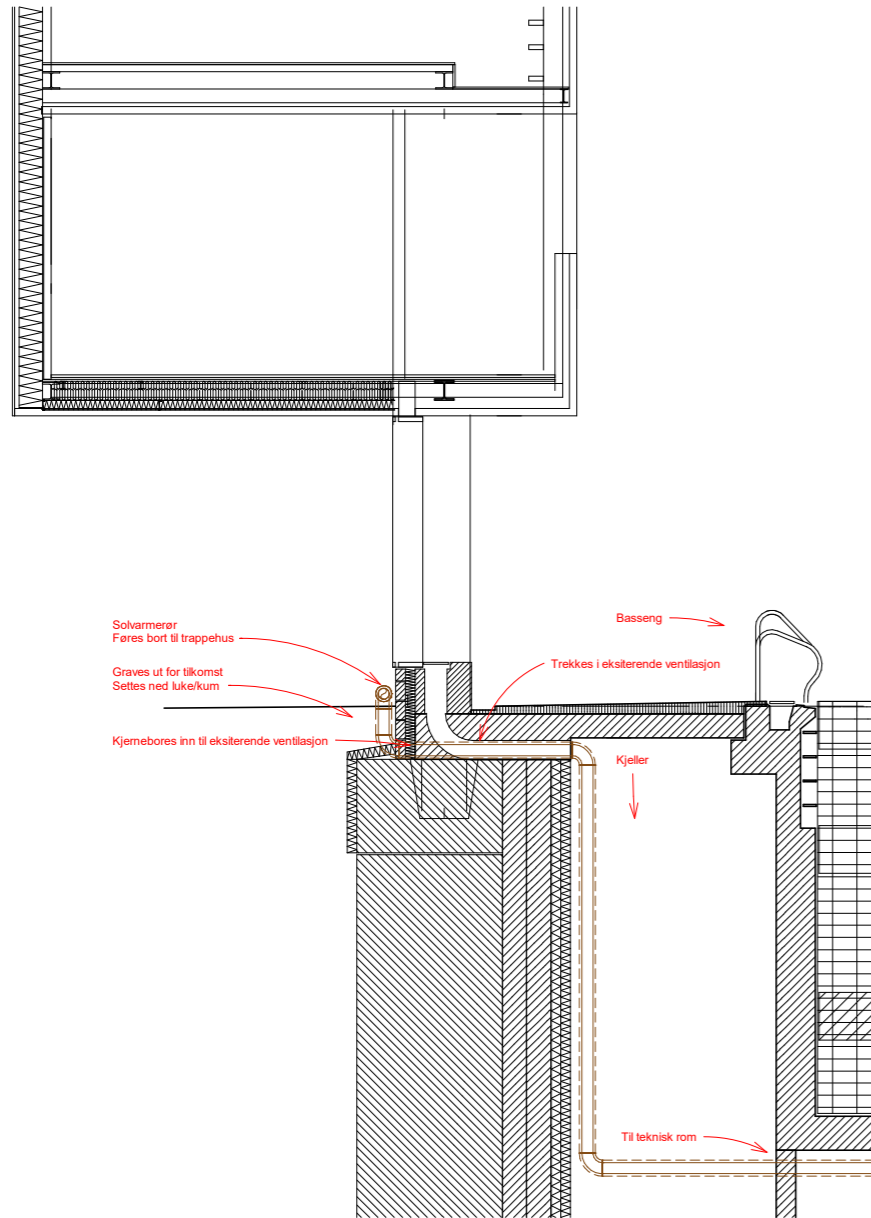

Ved trappehus

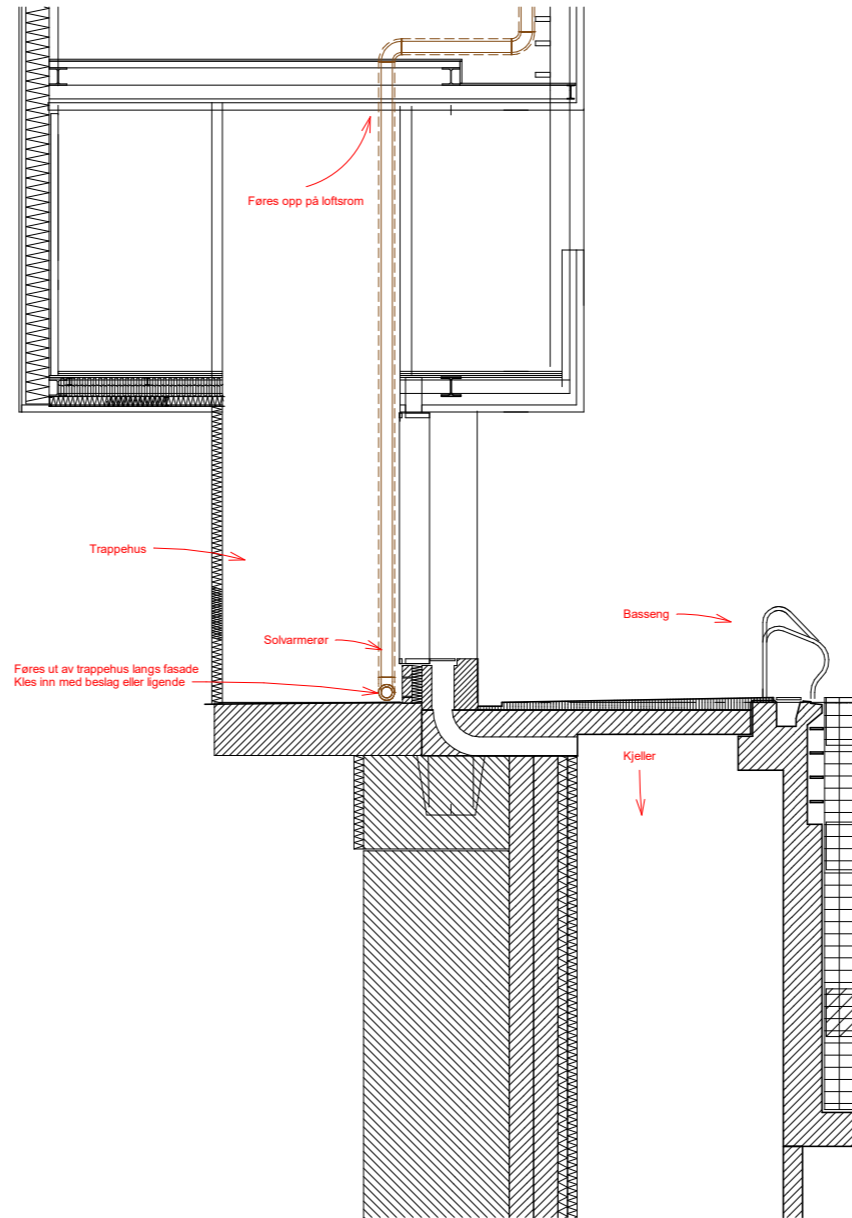

Aktuelt område

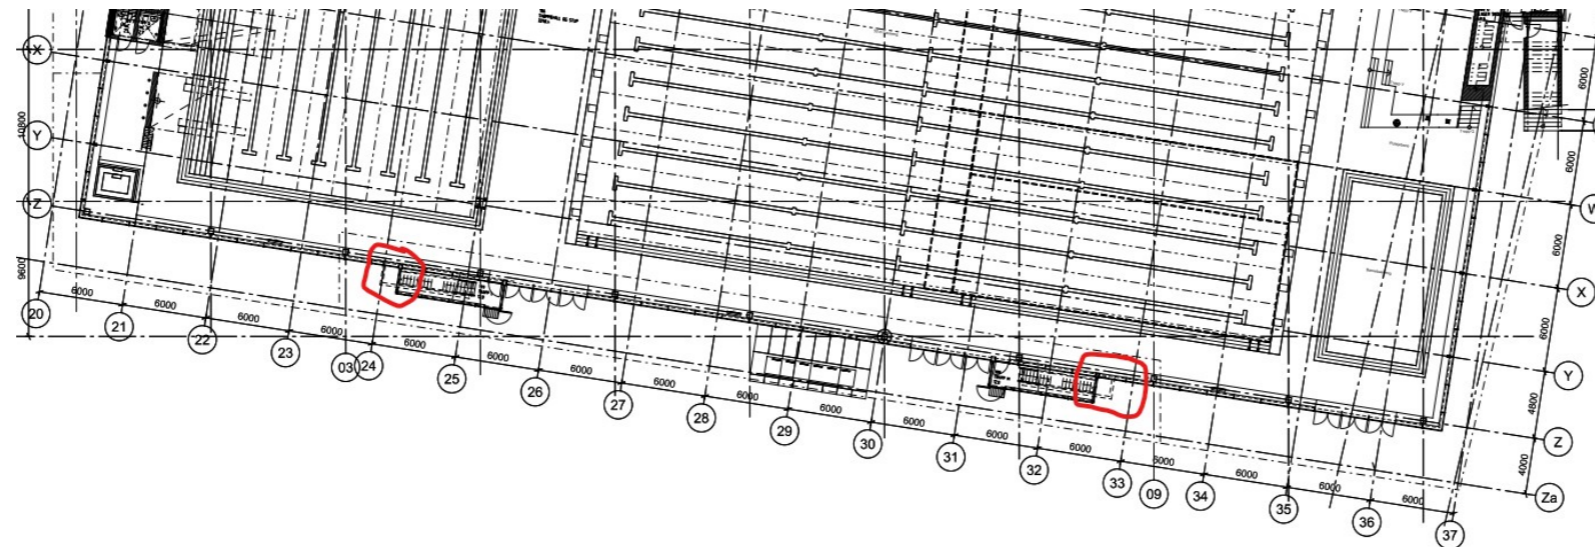

Tegningstittel: **Skisse, forslag** Tegningsnummer: **101**

Rev	Endring	Utf.	Kontr.	Dato	
Oppdragsgiver	Bergen kommune	Disiplin	VVS	Utført av	HL
Tittel	Ado Arena solfangeranlegg	Kontr. av	MS	Godkj. av	HL
Dato	29.09.23	Målestokk	NA	Format	A3
Oppdragsnr.	1357	Oppdragsleder	HL	Status	---
Tegningsnummer (bygg-et-fag-syst-type-løpenr)	101	Rev.			

MILJØCONSULT AS

TEKNISK RÅDGIVNING FOR VVS, INNEKLIMA OG SANITASJON