

Tegn. ID **A-PL-02** Revisjon **A**

Tittel **PLAN 2**

Prosjekt **Hanstad modulbygg**

Byggherre **Elverum kommune**

**ARK**  
**RIB**  
**RIV**  
**RIE**

Tegningsstatus

- Forprosjekt
- Rammesøknad
- Prosjektert
- Arbeidstegning
- Bygget


Ind.	Dato	Revisjon	Sign	Godkj.
<b>A</b>	29.11	Heissjakt, tek.rom	IK	

Tegnet av IK Ansvarlig AW

Format A3 Malestokk 1:100 [mm]

**CONTROL**



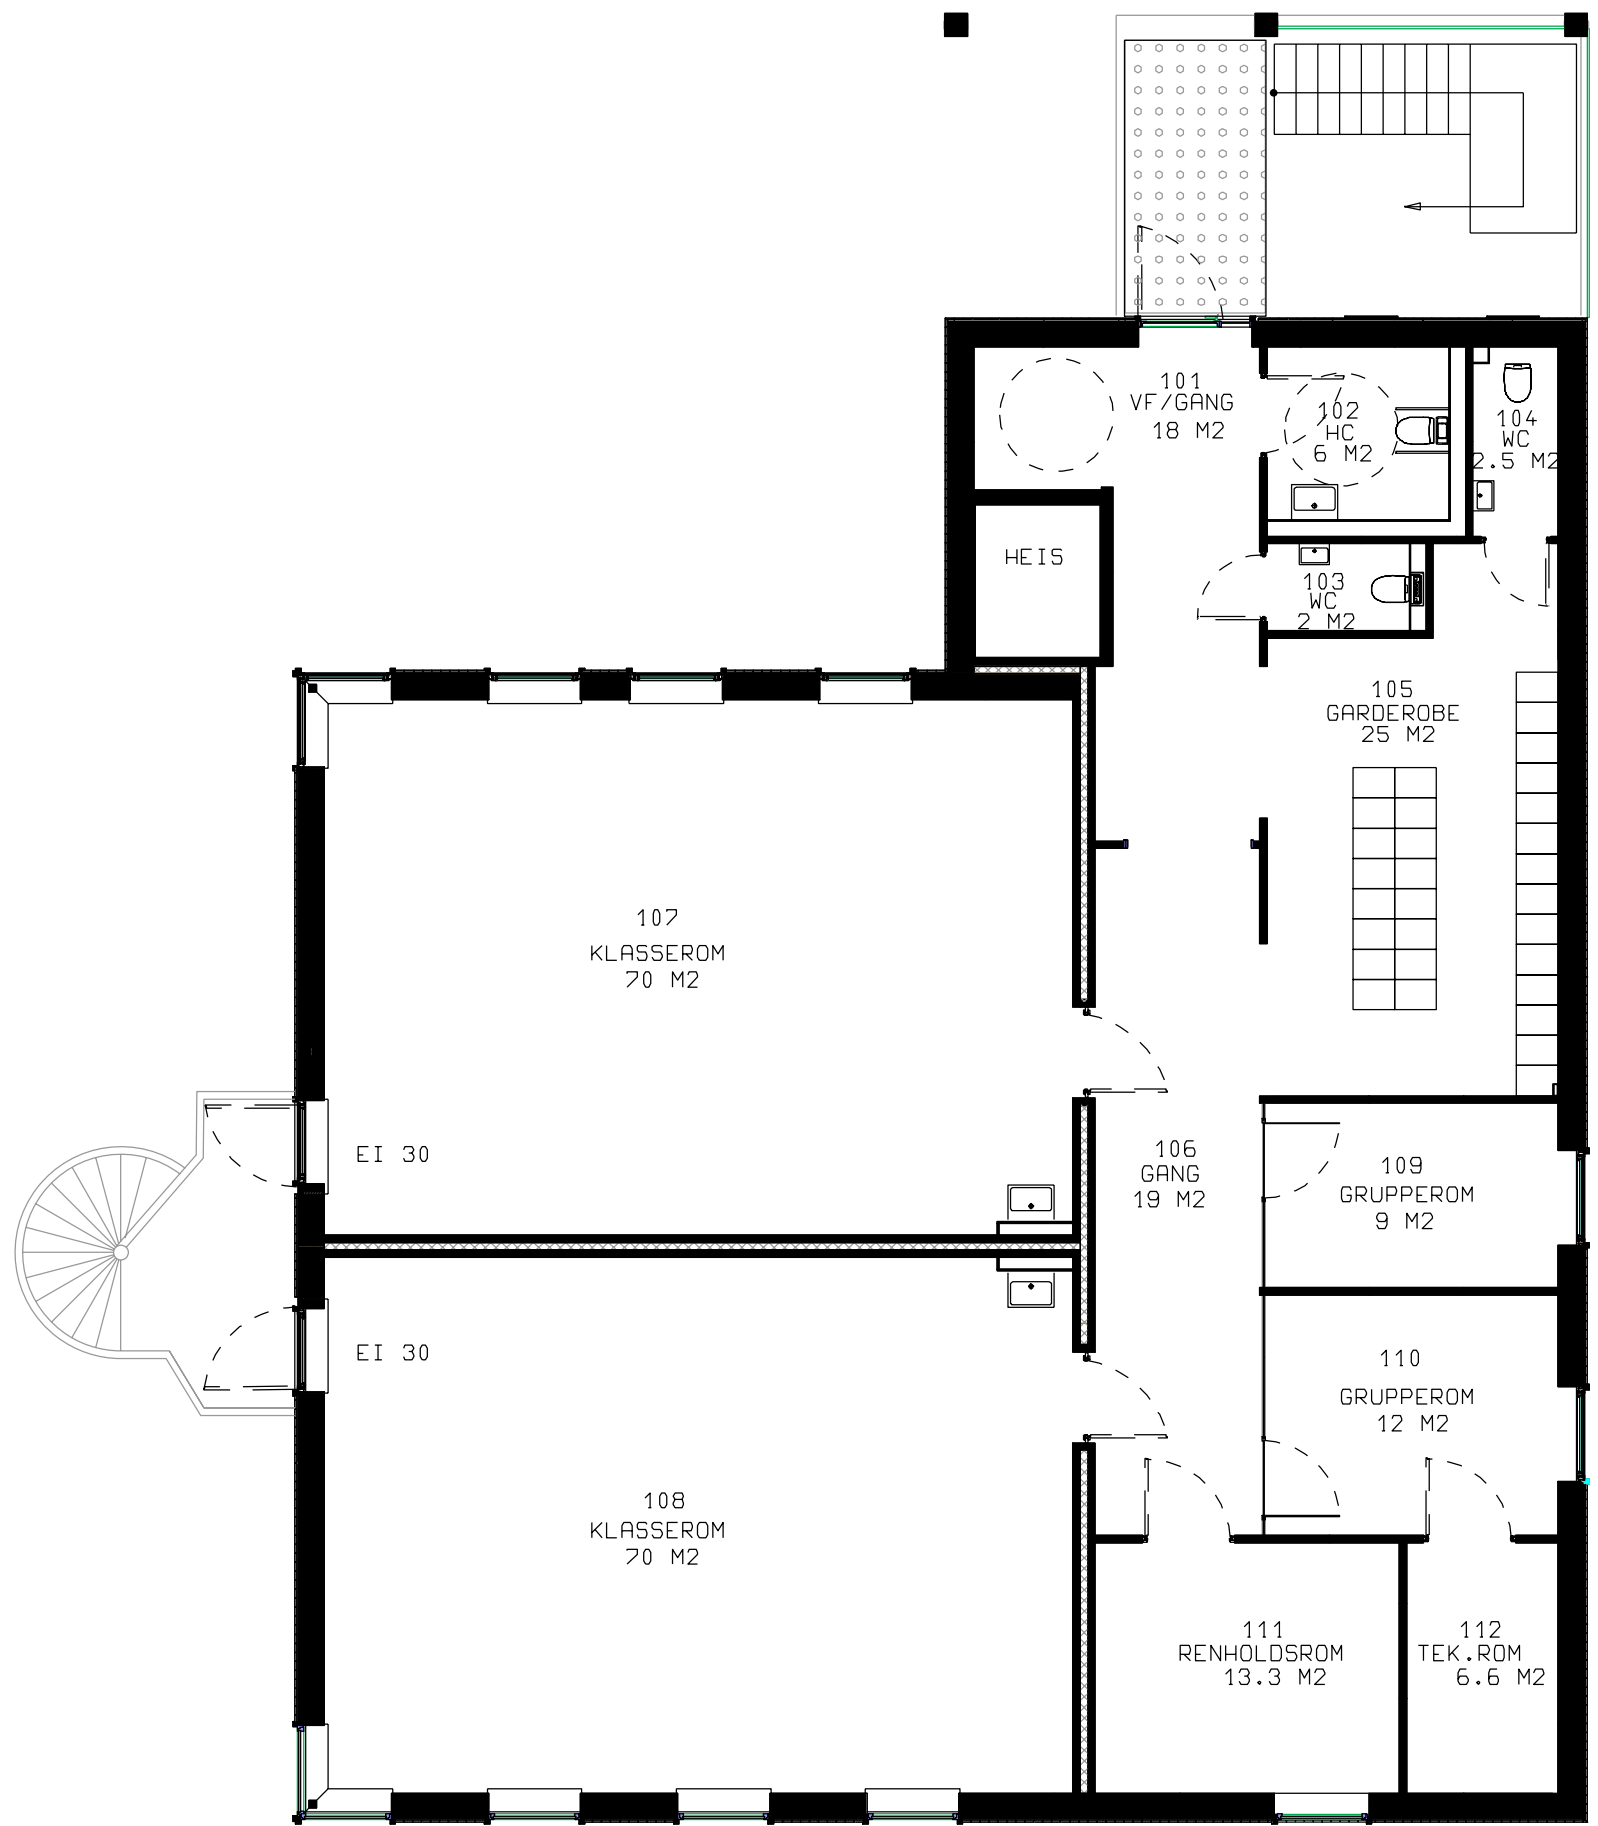

Tegn. ID **A-PL-01** Revisjon **A**

Tittel **PLAN 1**

Prosjekt **Hanstad modulbygg**

Byggherre **Elverum kommune**

**ARK**  
**RIB**  
**RIV**  
**RIE**

Tegningsstatus


- Forprosjekt
- Rammesøknad
- Prosjektert
- Arbeidstegning
- Bygget**


Ind.	Dato	Revisjon	Sign	Godkj.
<b>A</b>	29.11	Heissjakt, tek.rom	IK	

Tegnet av **IK** Ansvarlig **AW**

Format **A3** Malestokk **1:100 [mm]**



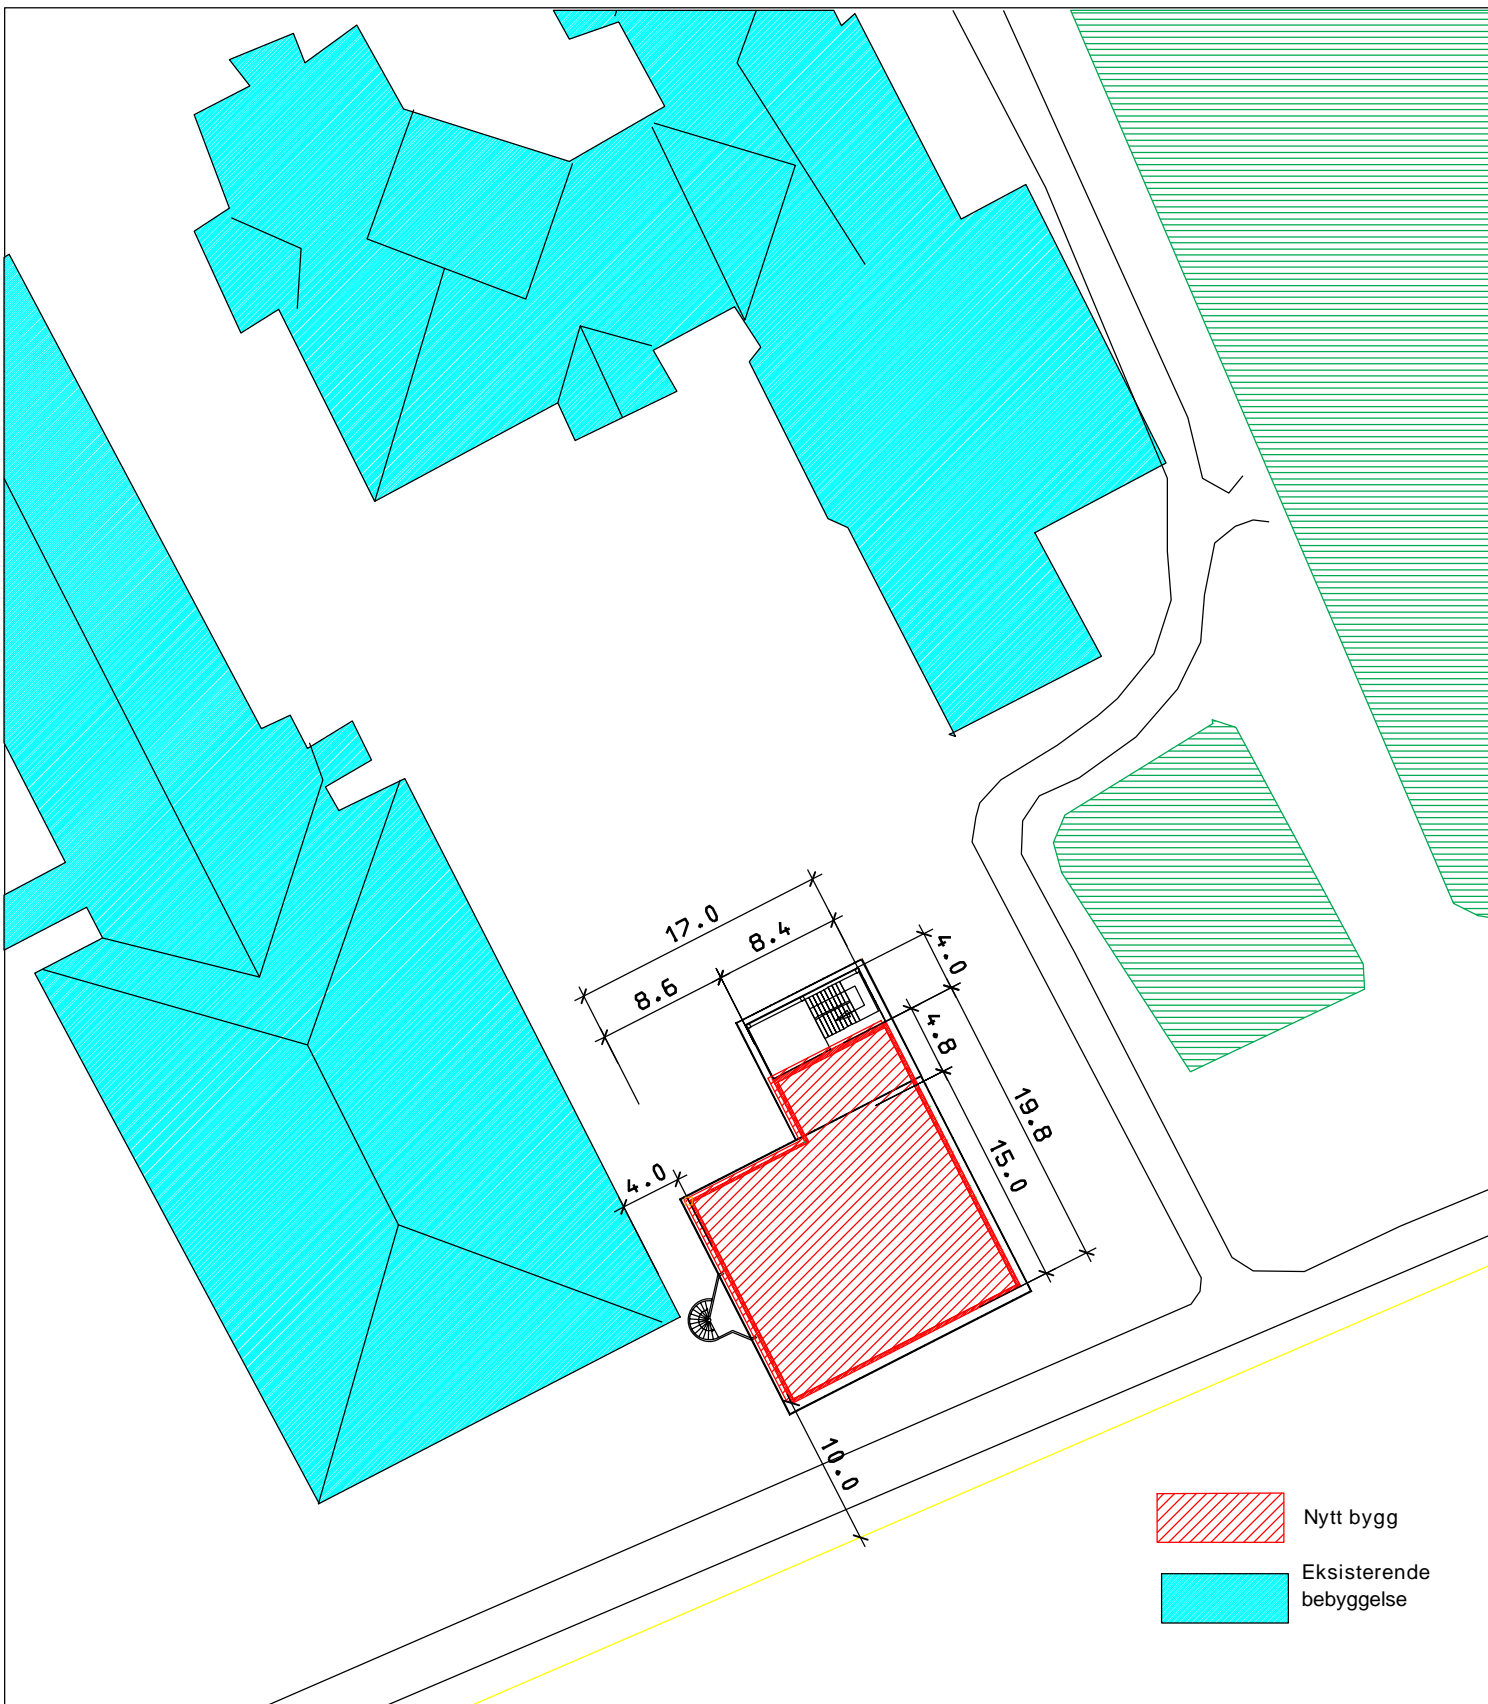

	Tegnet av IK	Tegn. ID <b>A-PL-00</b>	Tittel <b>SITUASJONSPLAN</b>
	Ansvarlig AW	Malestokk 1:500 [mm]	Prosjekt <b>Hanstad modulbygg</b>
	17.08.2018	Format A4	Byggherre <b>Elverum kommune</b>

Tittel  
**SNITT A-A**

Prosjekt  
**Hanstad modulbygg**

Byggherre  
**Elverum kommune**

**ARK**  
**RIB**  
**RIV**  
**RIE**

Tegningsstatus


- Forprosjekt
- Rammesøknad
- Prosjektert
- Arbeidstegning
- Bygget**

Ind.	Dato	Revisjon	Sign	Godkj.

Tegnet av IK      Ansvarlig AW

Format A3      Malestokk 1:100 [mm]

**CONTROL**

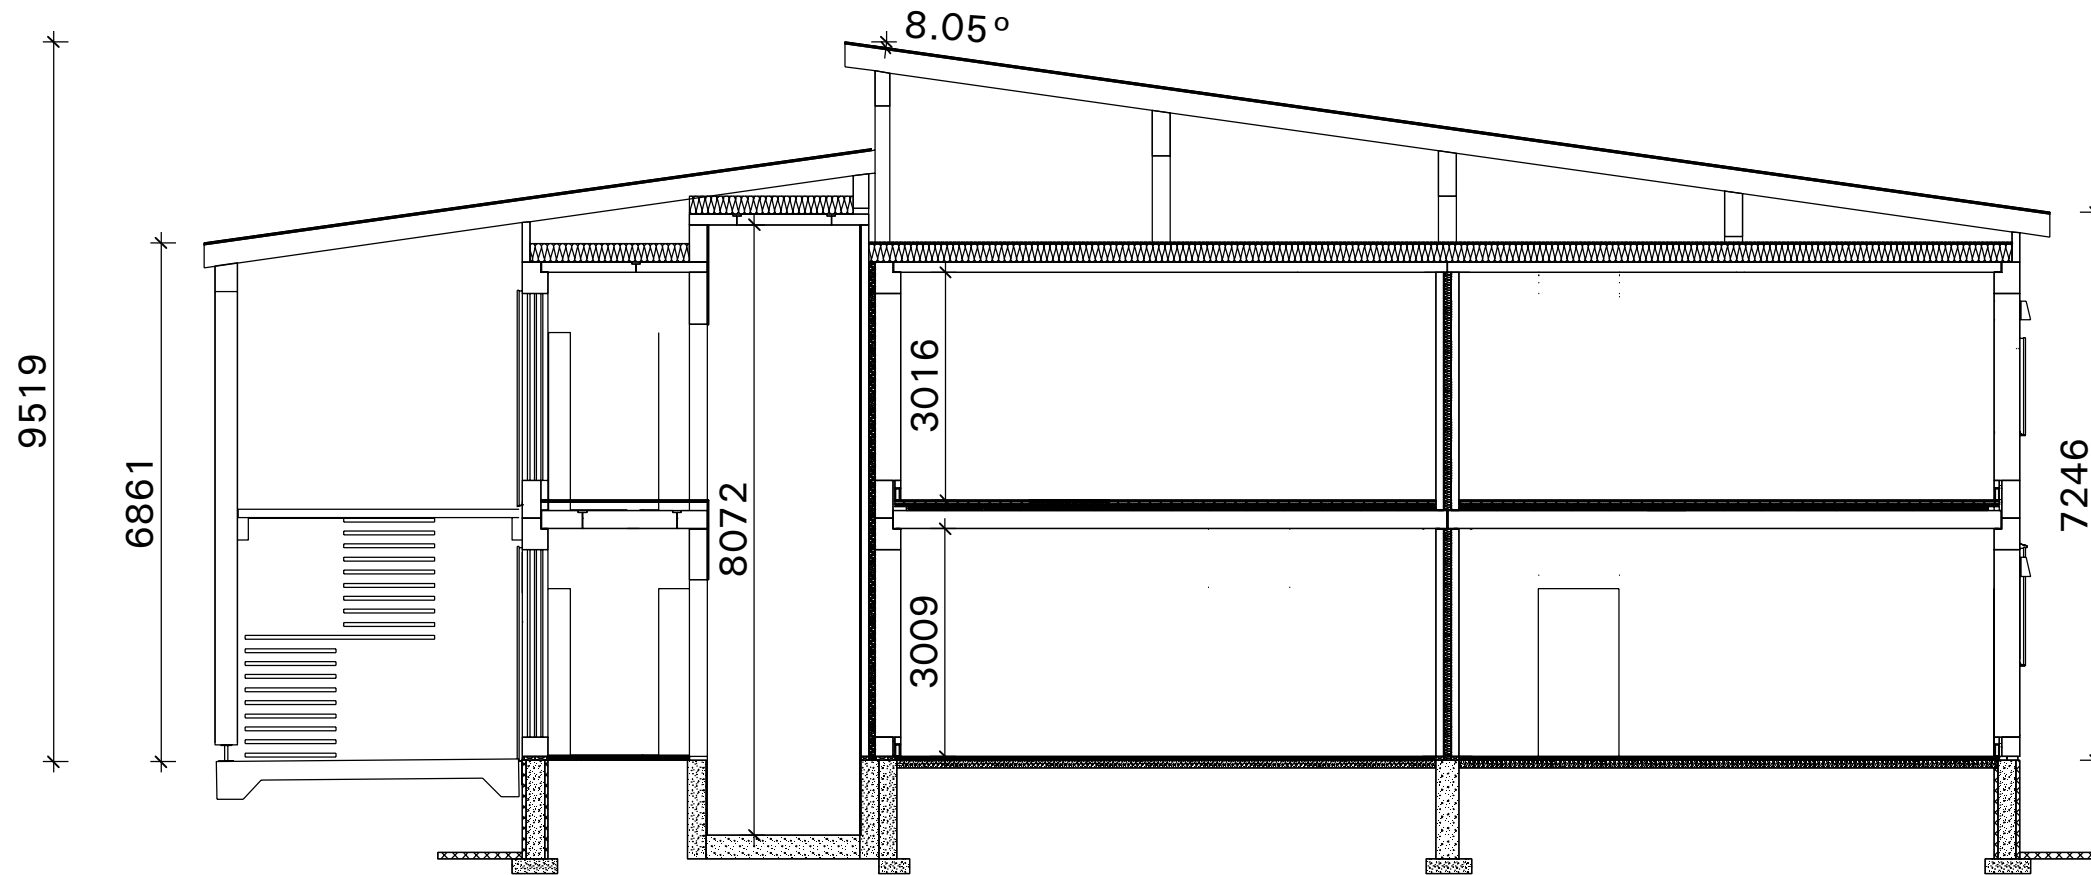

Tittel  
**Fasade Vest og Nord**

Prosjekt  
**Hanstad modulbygg**

Byggherre  
**Elverum kommune**

**ARK**  
**RIB**  
**RIV**  
**RIE**

Tegningsstatus


- Forprosjekt
- Rammesøknad
- Prosjektert
- Arbeidstegning
- Bygget**

Ind.	Dato	Revisjon	Sign	Godkj.


Tegnet av IK      Ansvarlig AW

Format A3      Malestokk 1:100 [mm]

**CONTROL**

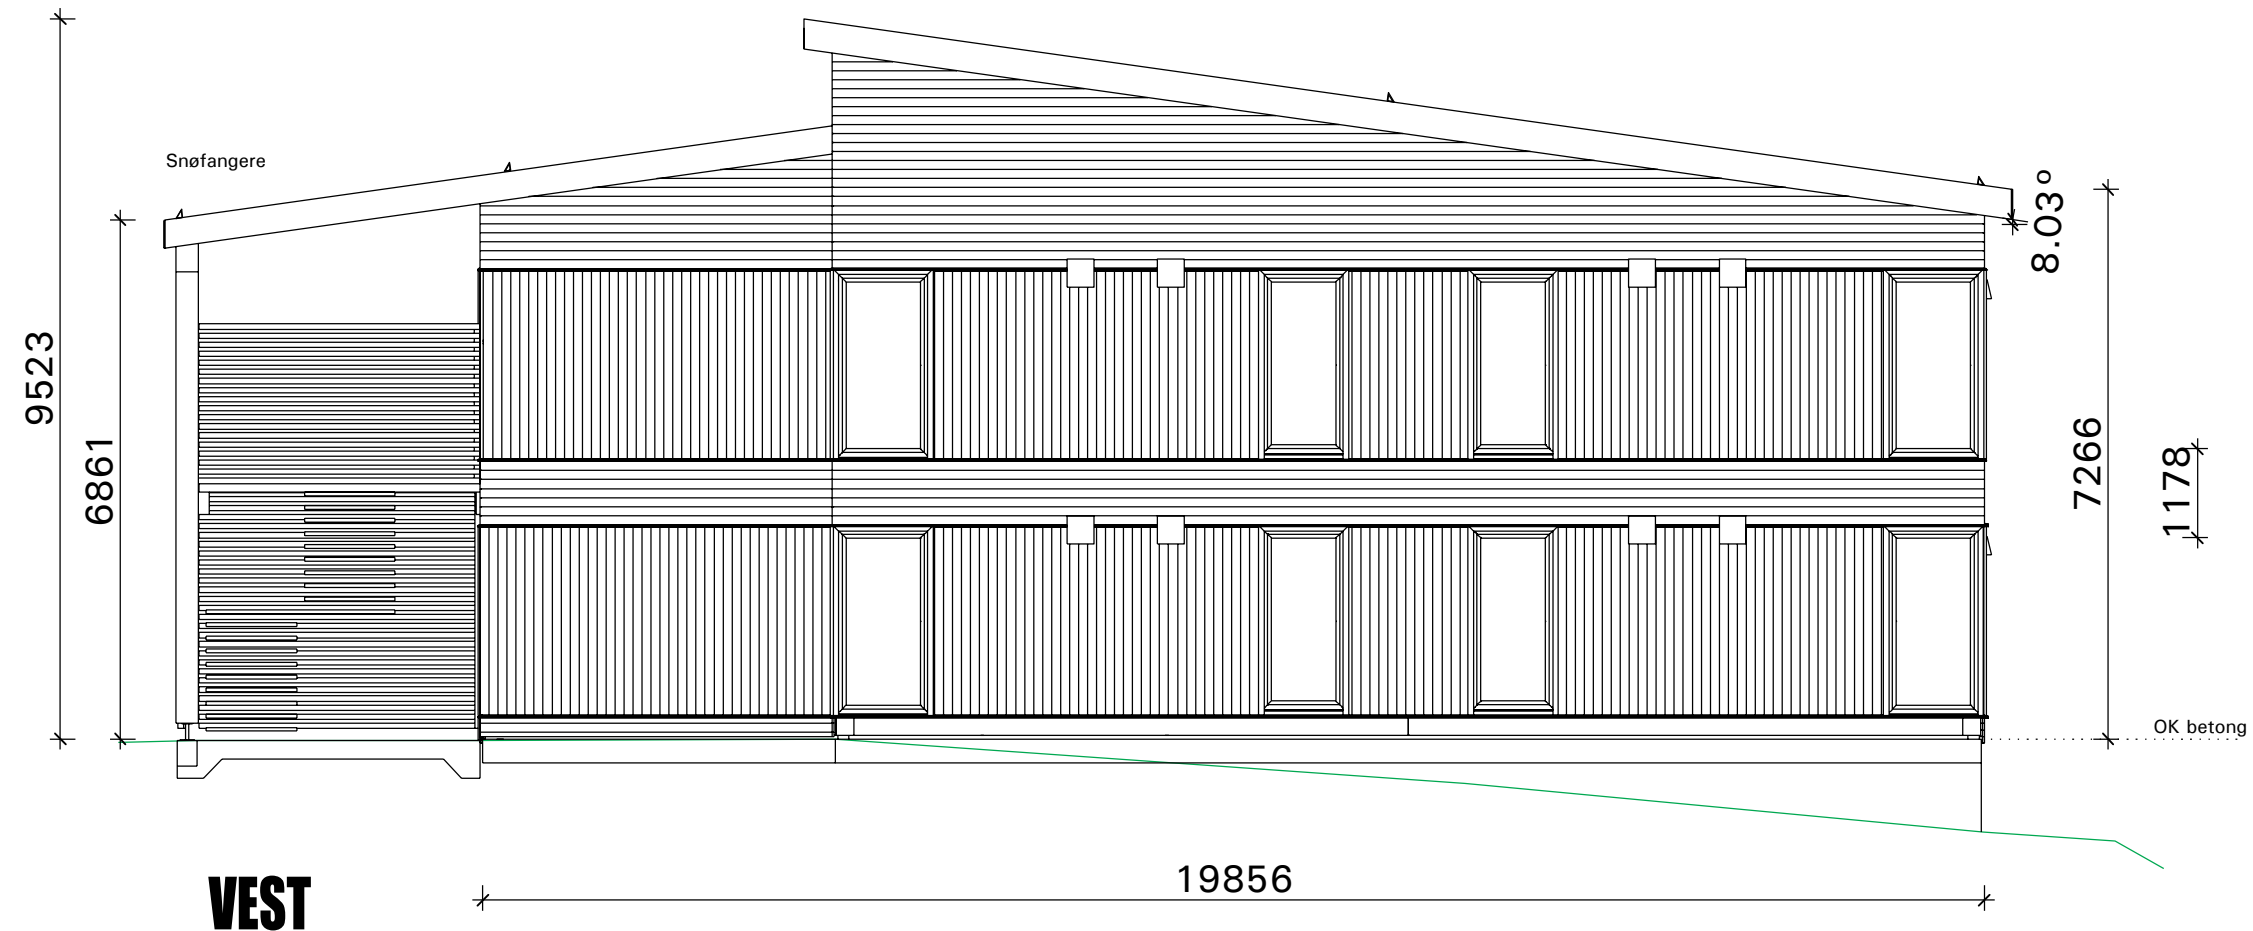

**VEST**

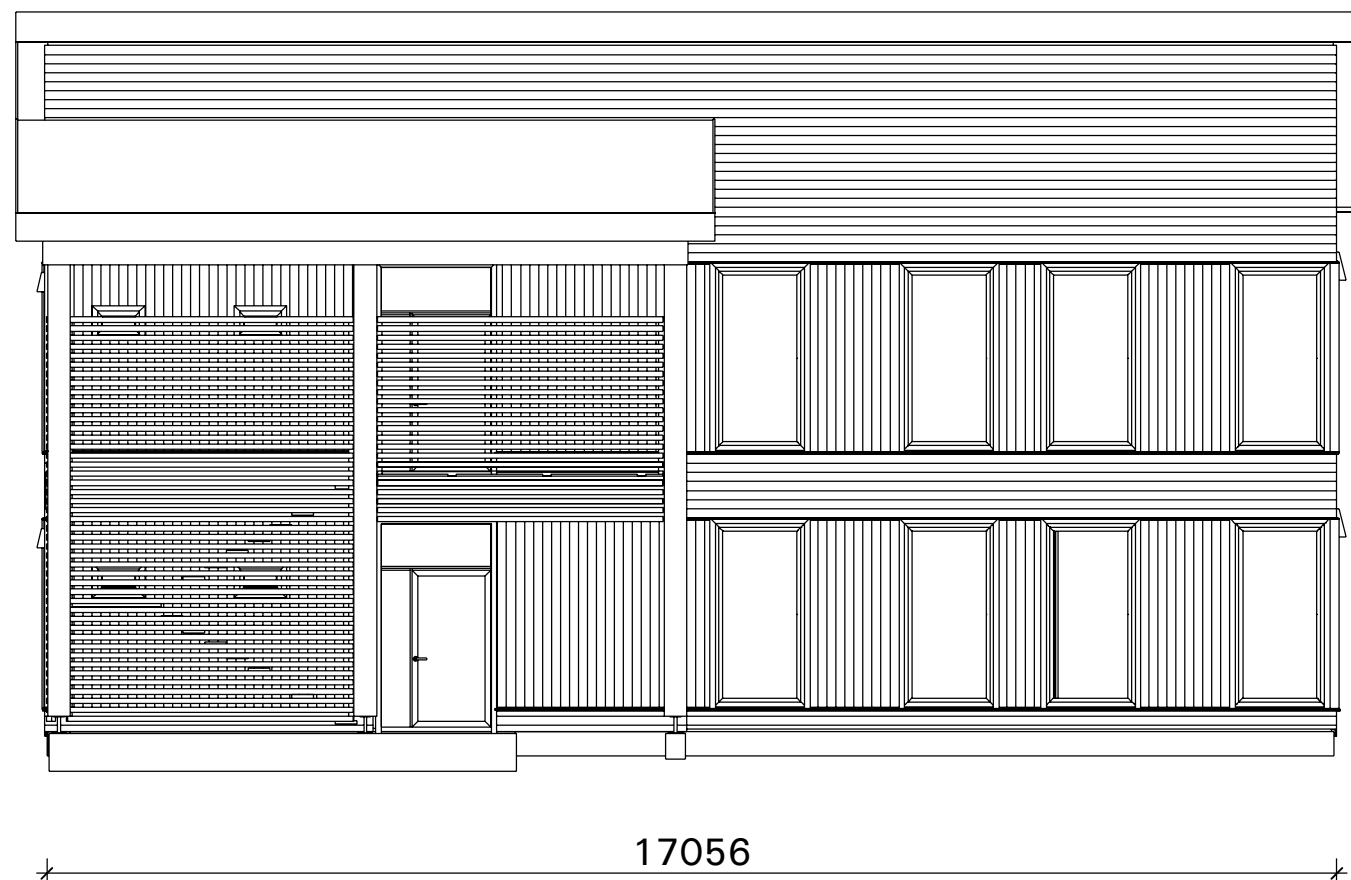

**NORD**

Tittel  
**Fasade Øst Sør**

Prosjekt  
**Hanstad modulbygg**

Byggherre  
**Elverum kommune**

**ARK**  
**RIB**  
**RIV**  
**RIE**

Tegningsstatus


- Forprosjekt
- Rammesøknad
- Prosjektert
- Arbeidstegning
- Bygget**

Ind.	Dato	Revisjon	Sign	Godkj.


Tegnet av IK      Ansvarlig AW

Format A3      Malestokk 1:100 [mm]

**CONTROL**

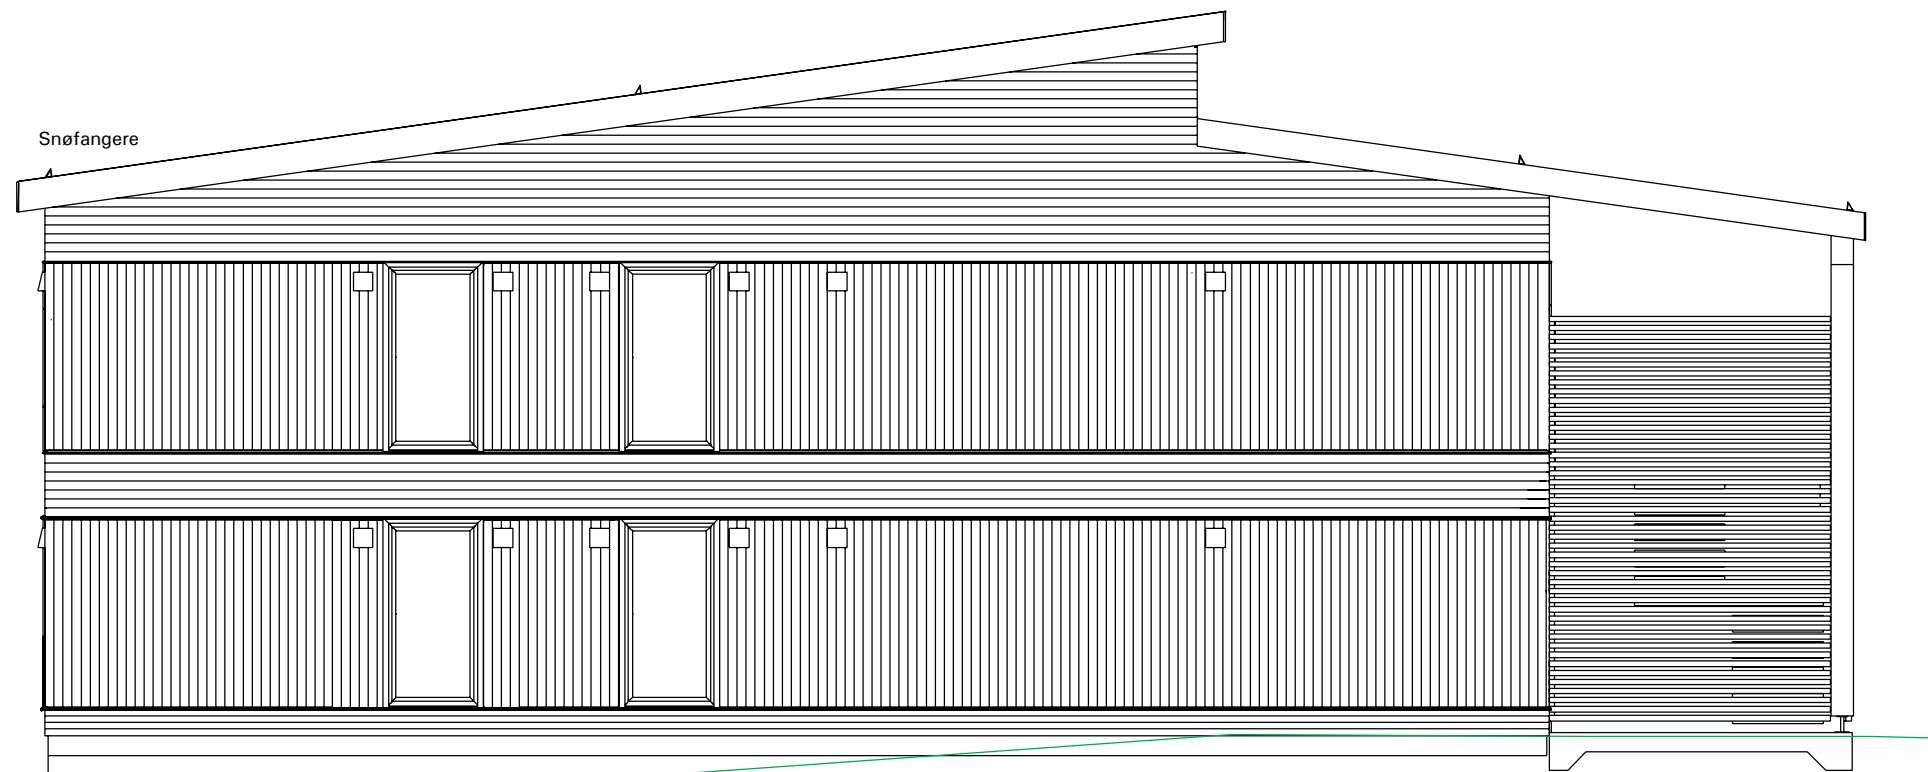

**ØST**

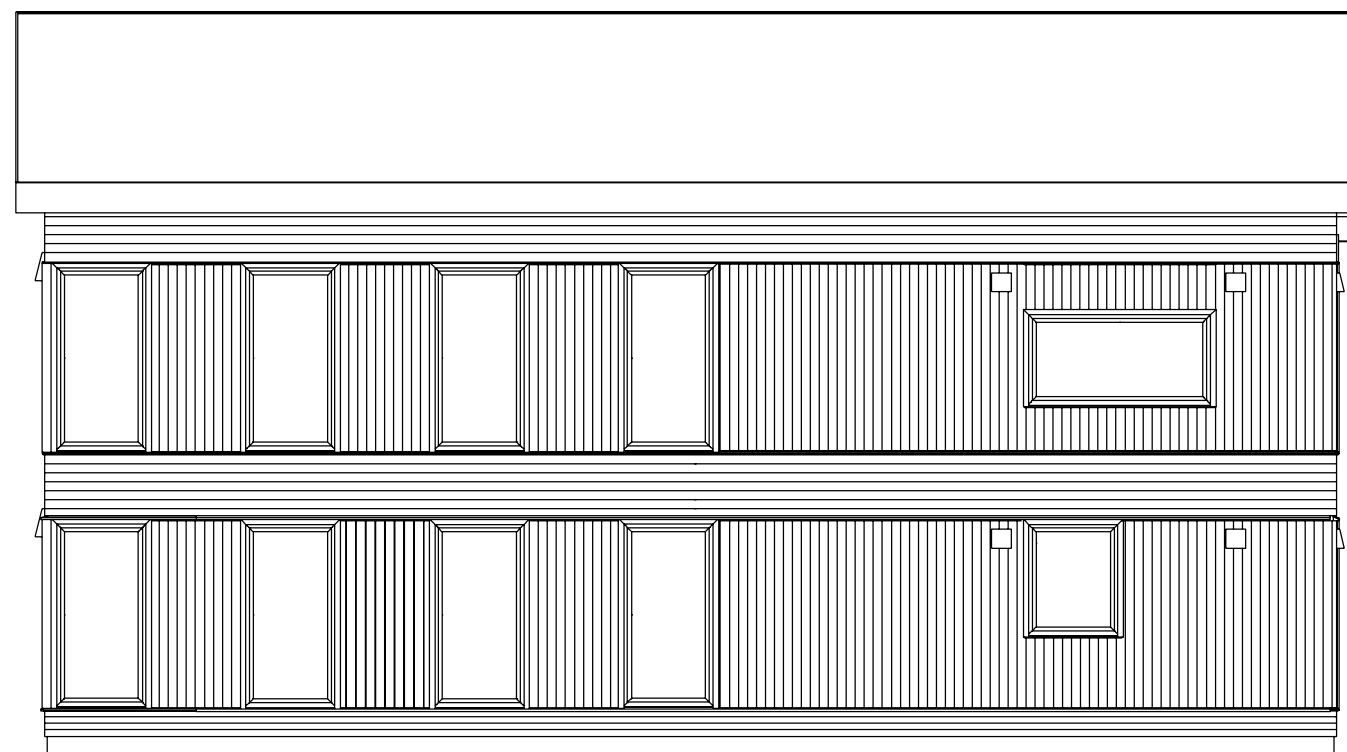

**SØR**

Tittel  
**Fasade Vest og Nord**

Prosjekt  
**Hanstad modulbygg**

Byggherre  
**Elverum kommune**

**ARK**  
**RIB**  
**RIV**  
**RIE**

Tegningsstatus


- Forprosjekt
- Rammesøknad
- Prosjektert
- Arbeidstegning
- Bygget**

Ind.	Dato	Revisjon	Sign	Godkj.


Tegnet av IK      Ansvarlig AW

Format A3      Malestokk 1:100 [mm]

**CONTROL**

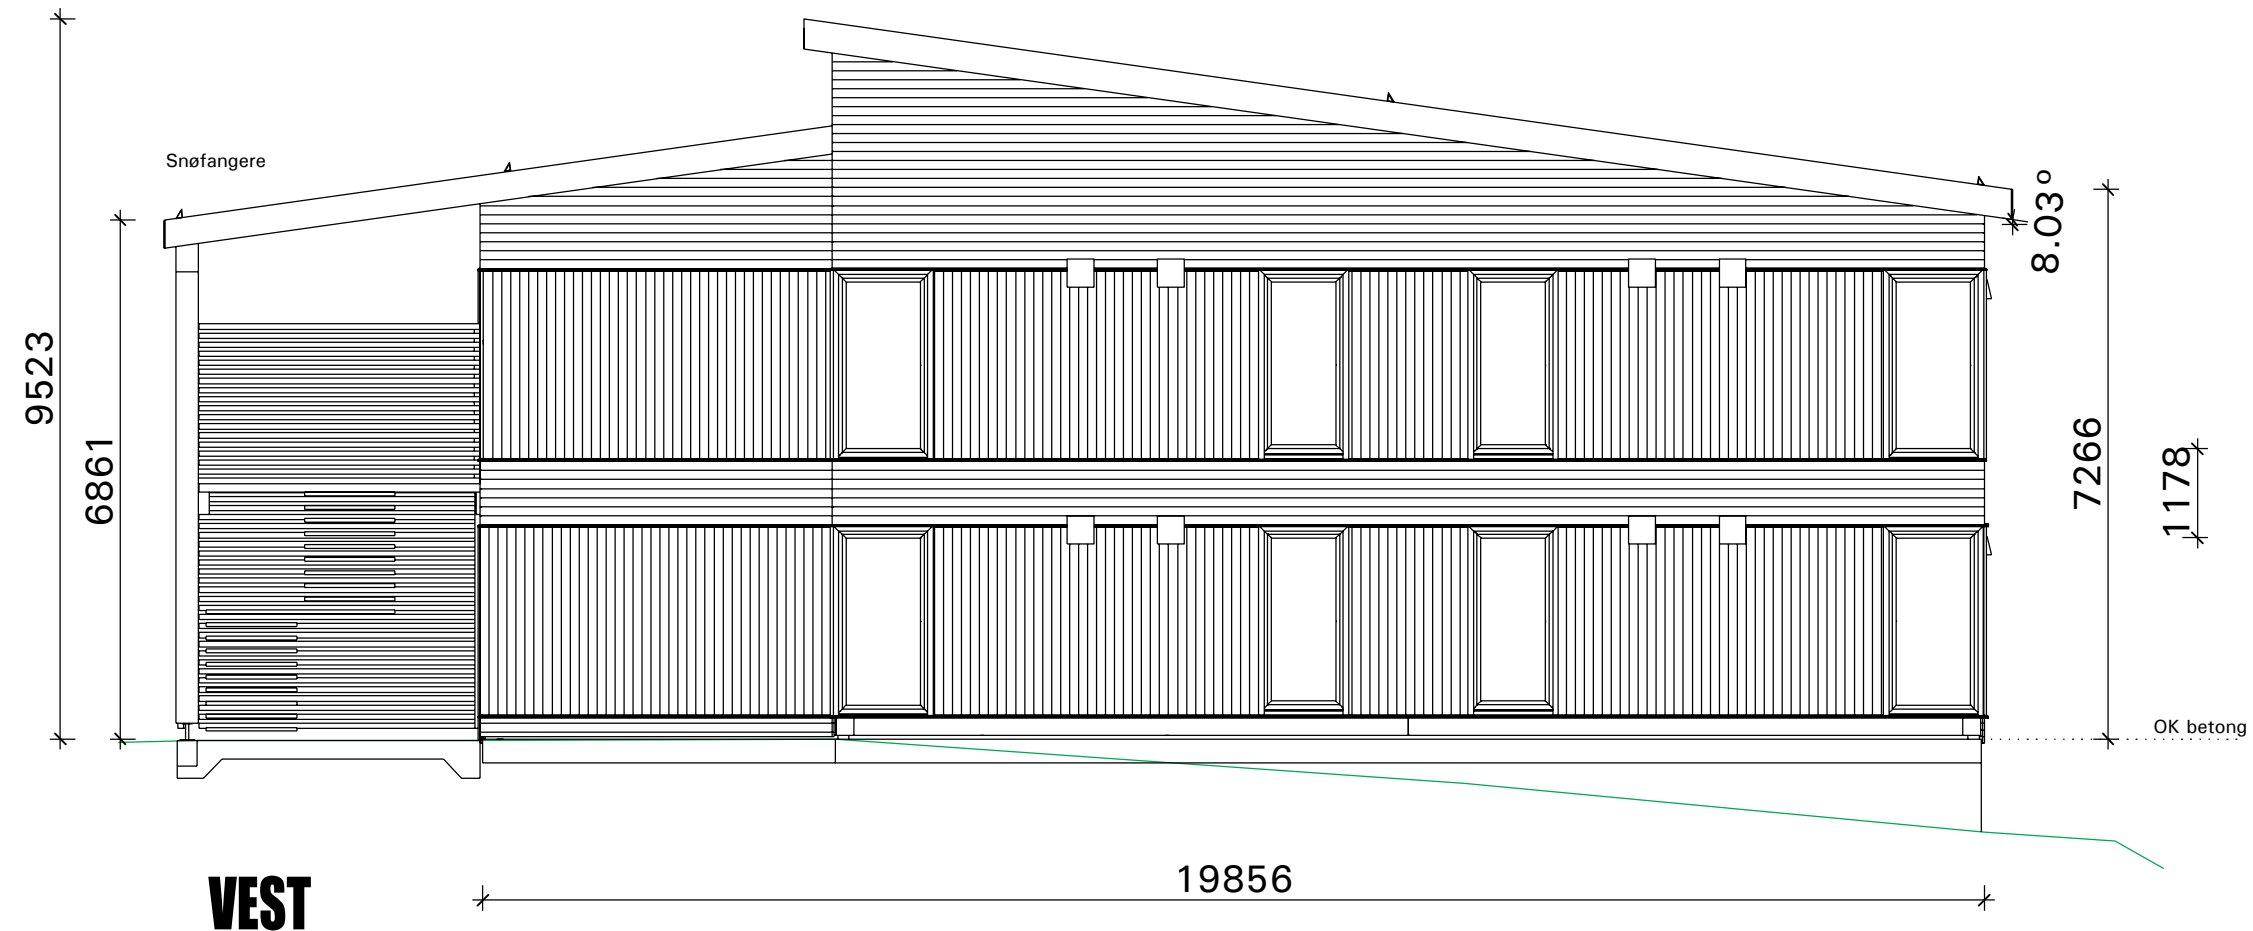

**NORD**

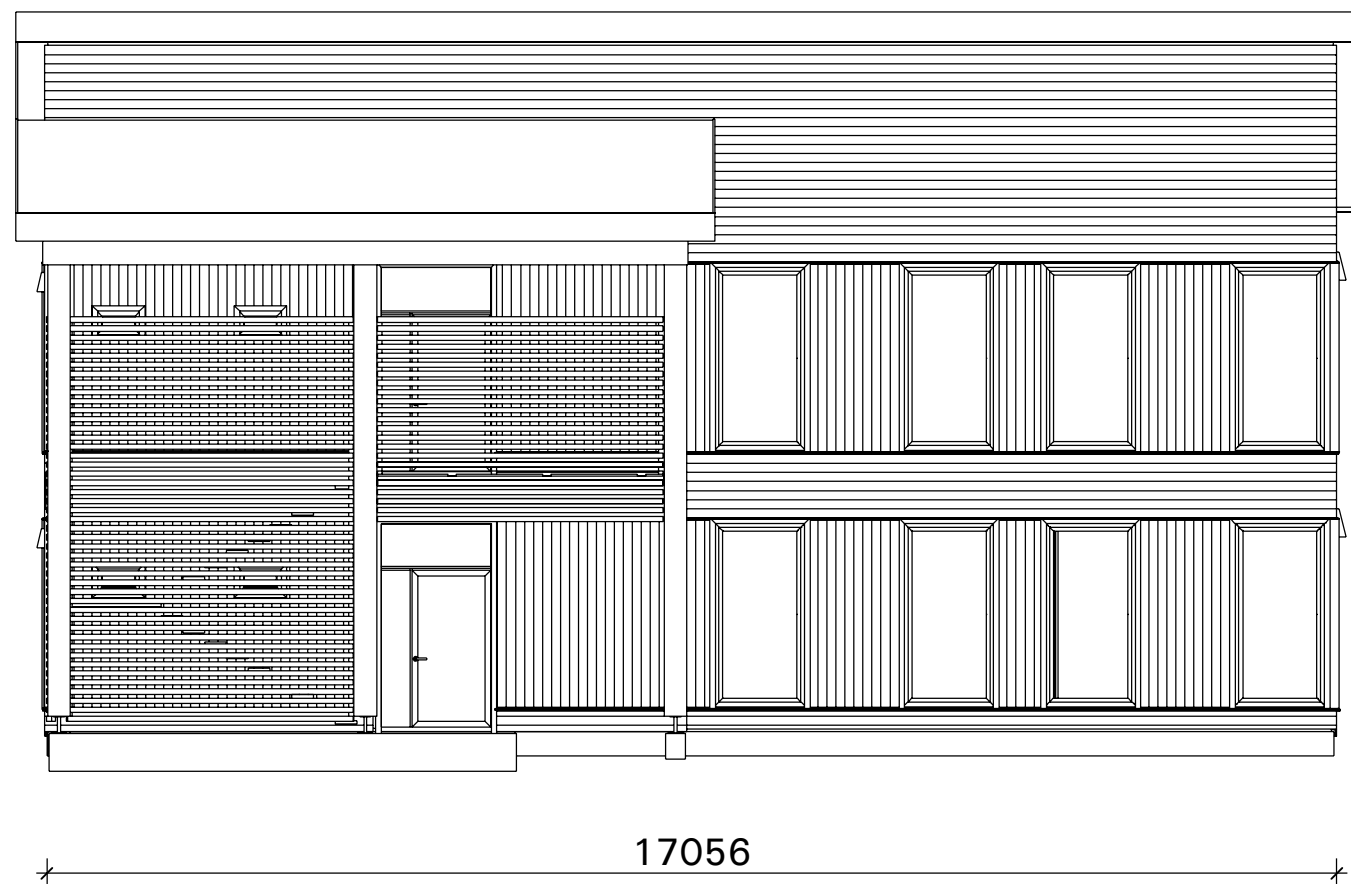

Tittel  
**Fasade Vest og Nord**

Prosjekt  
**Hanstad modulbygg**

Byggherre  
**Elverum kommune**

**ARK**  
**RIB**  
**RIV**  
**RIE**

Tegningsstatus


- Forprosjekt
- Rammesøknad
- Prosjektert
- Arbeidstegning
- Bygget**

Ind.	Dato	Revisjon	Sign	Godkj.


Tegnet av IK      Ansvarlig AW

Format A3      Malestokk 1:100 [mm]

**CONTROL**

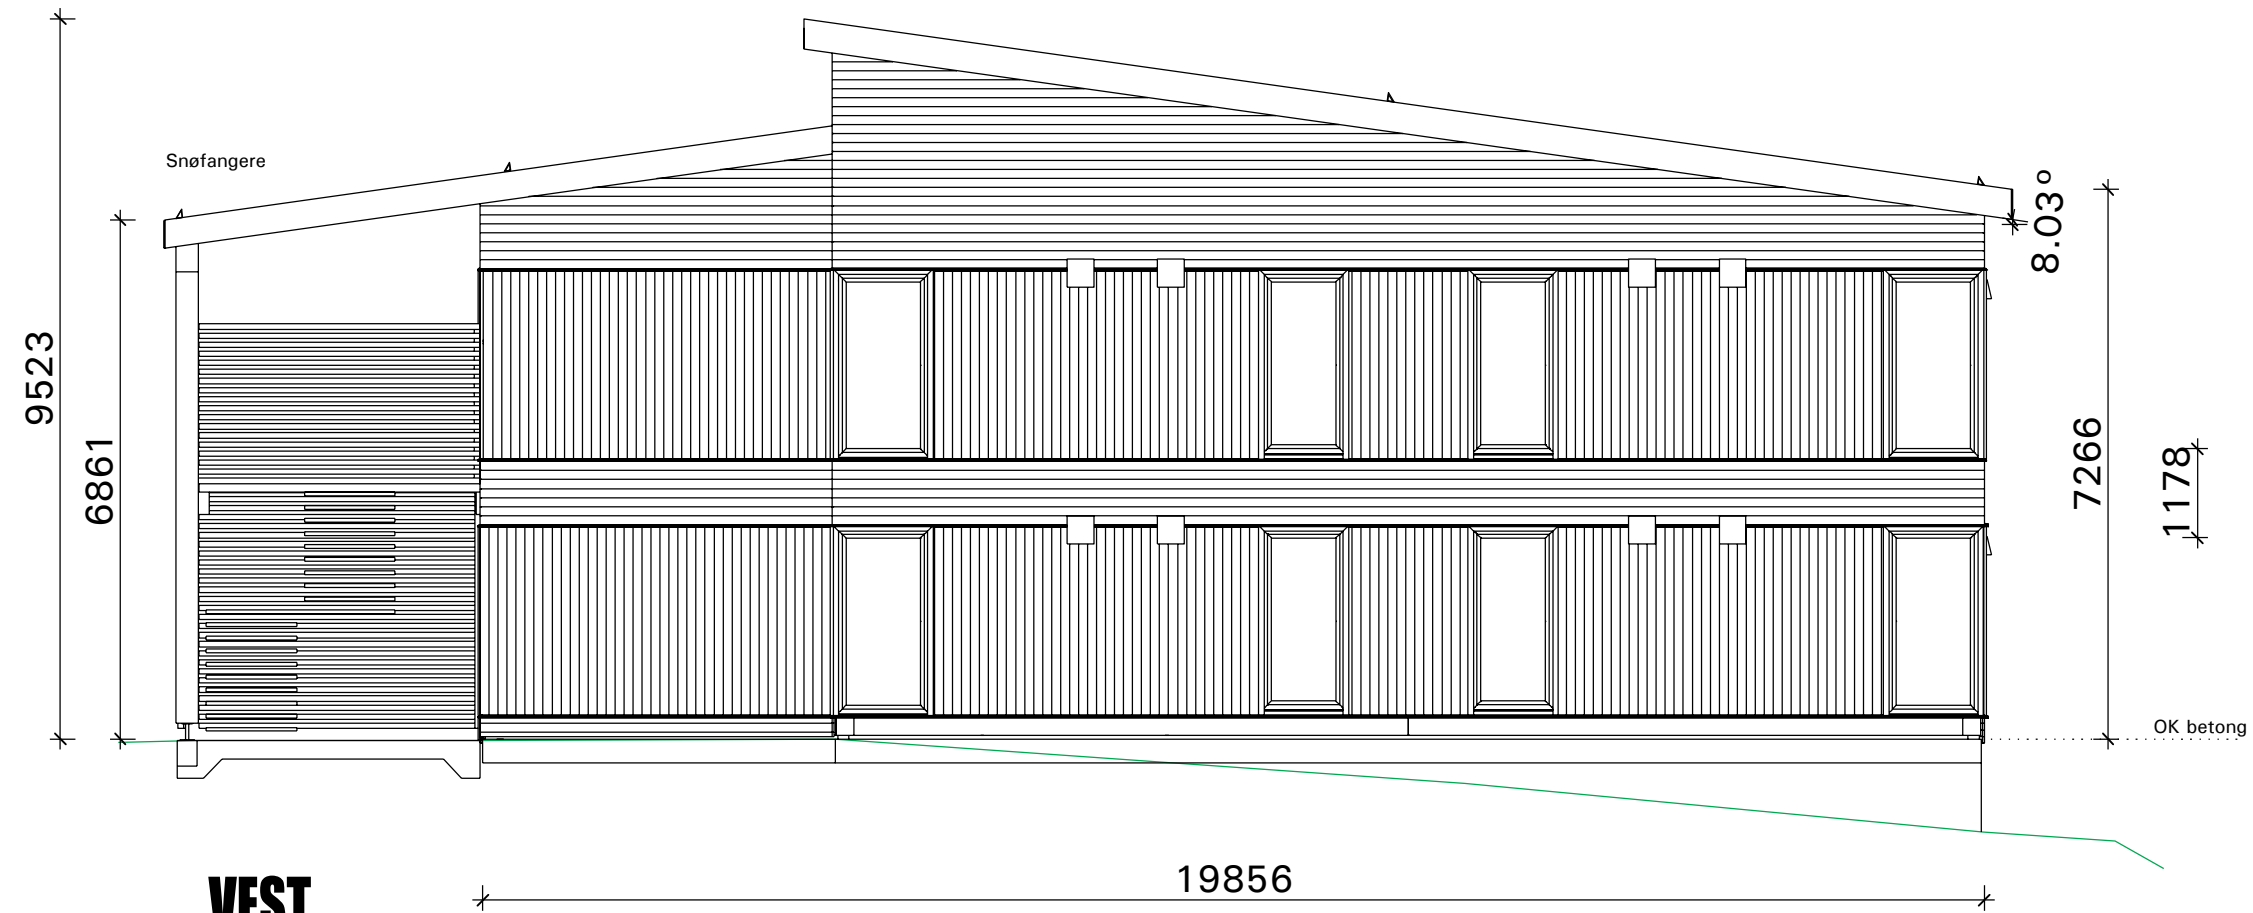

**VEST**

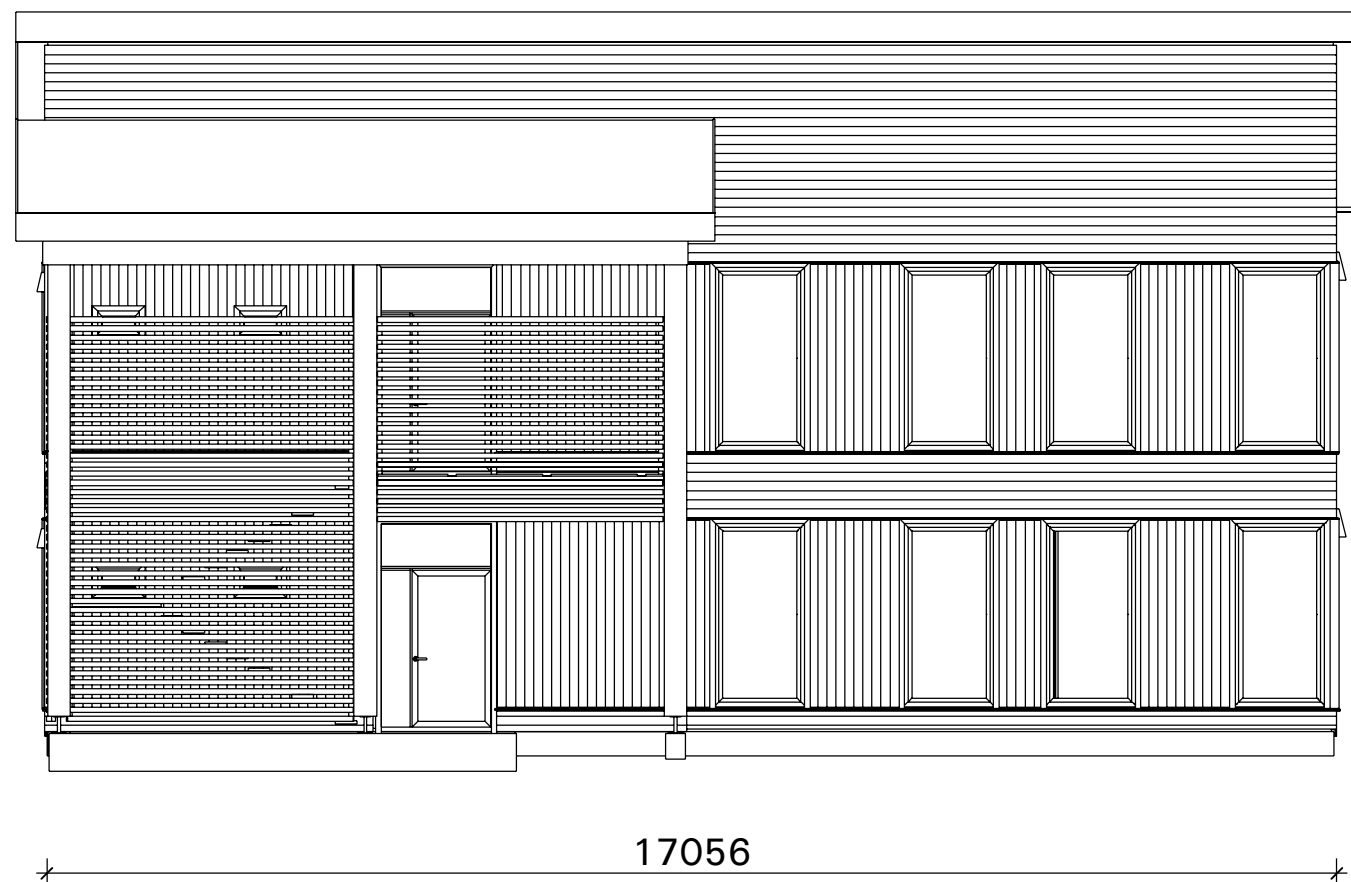

**NORD**



Tittel  
**Detaljer  
 fundament-yttervegg**

Prosjekt  
**Hanstad modulbygg**


Byggherre  
**Elverum kommune**



**ARK  
 RIB  
 RIV  
 RIE**

- Tegningsstatus
- Forprosjekt
  - Rammesøknad
  - Prosjektet
  - Arbeidstegning
  - Bygget**

Ind.	Dato	Revisjon	Sign	Godkj.

Tegnet av IK      Ansvarlig AW  
 Format A3      Målestokk 1:10 [mm]      Dato **17.08.2018**

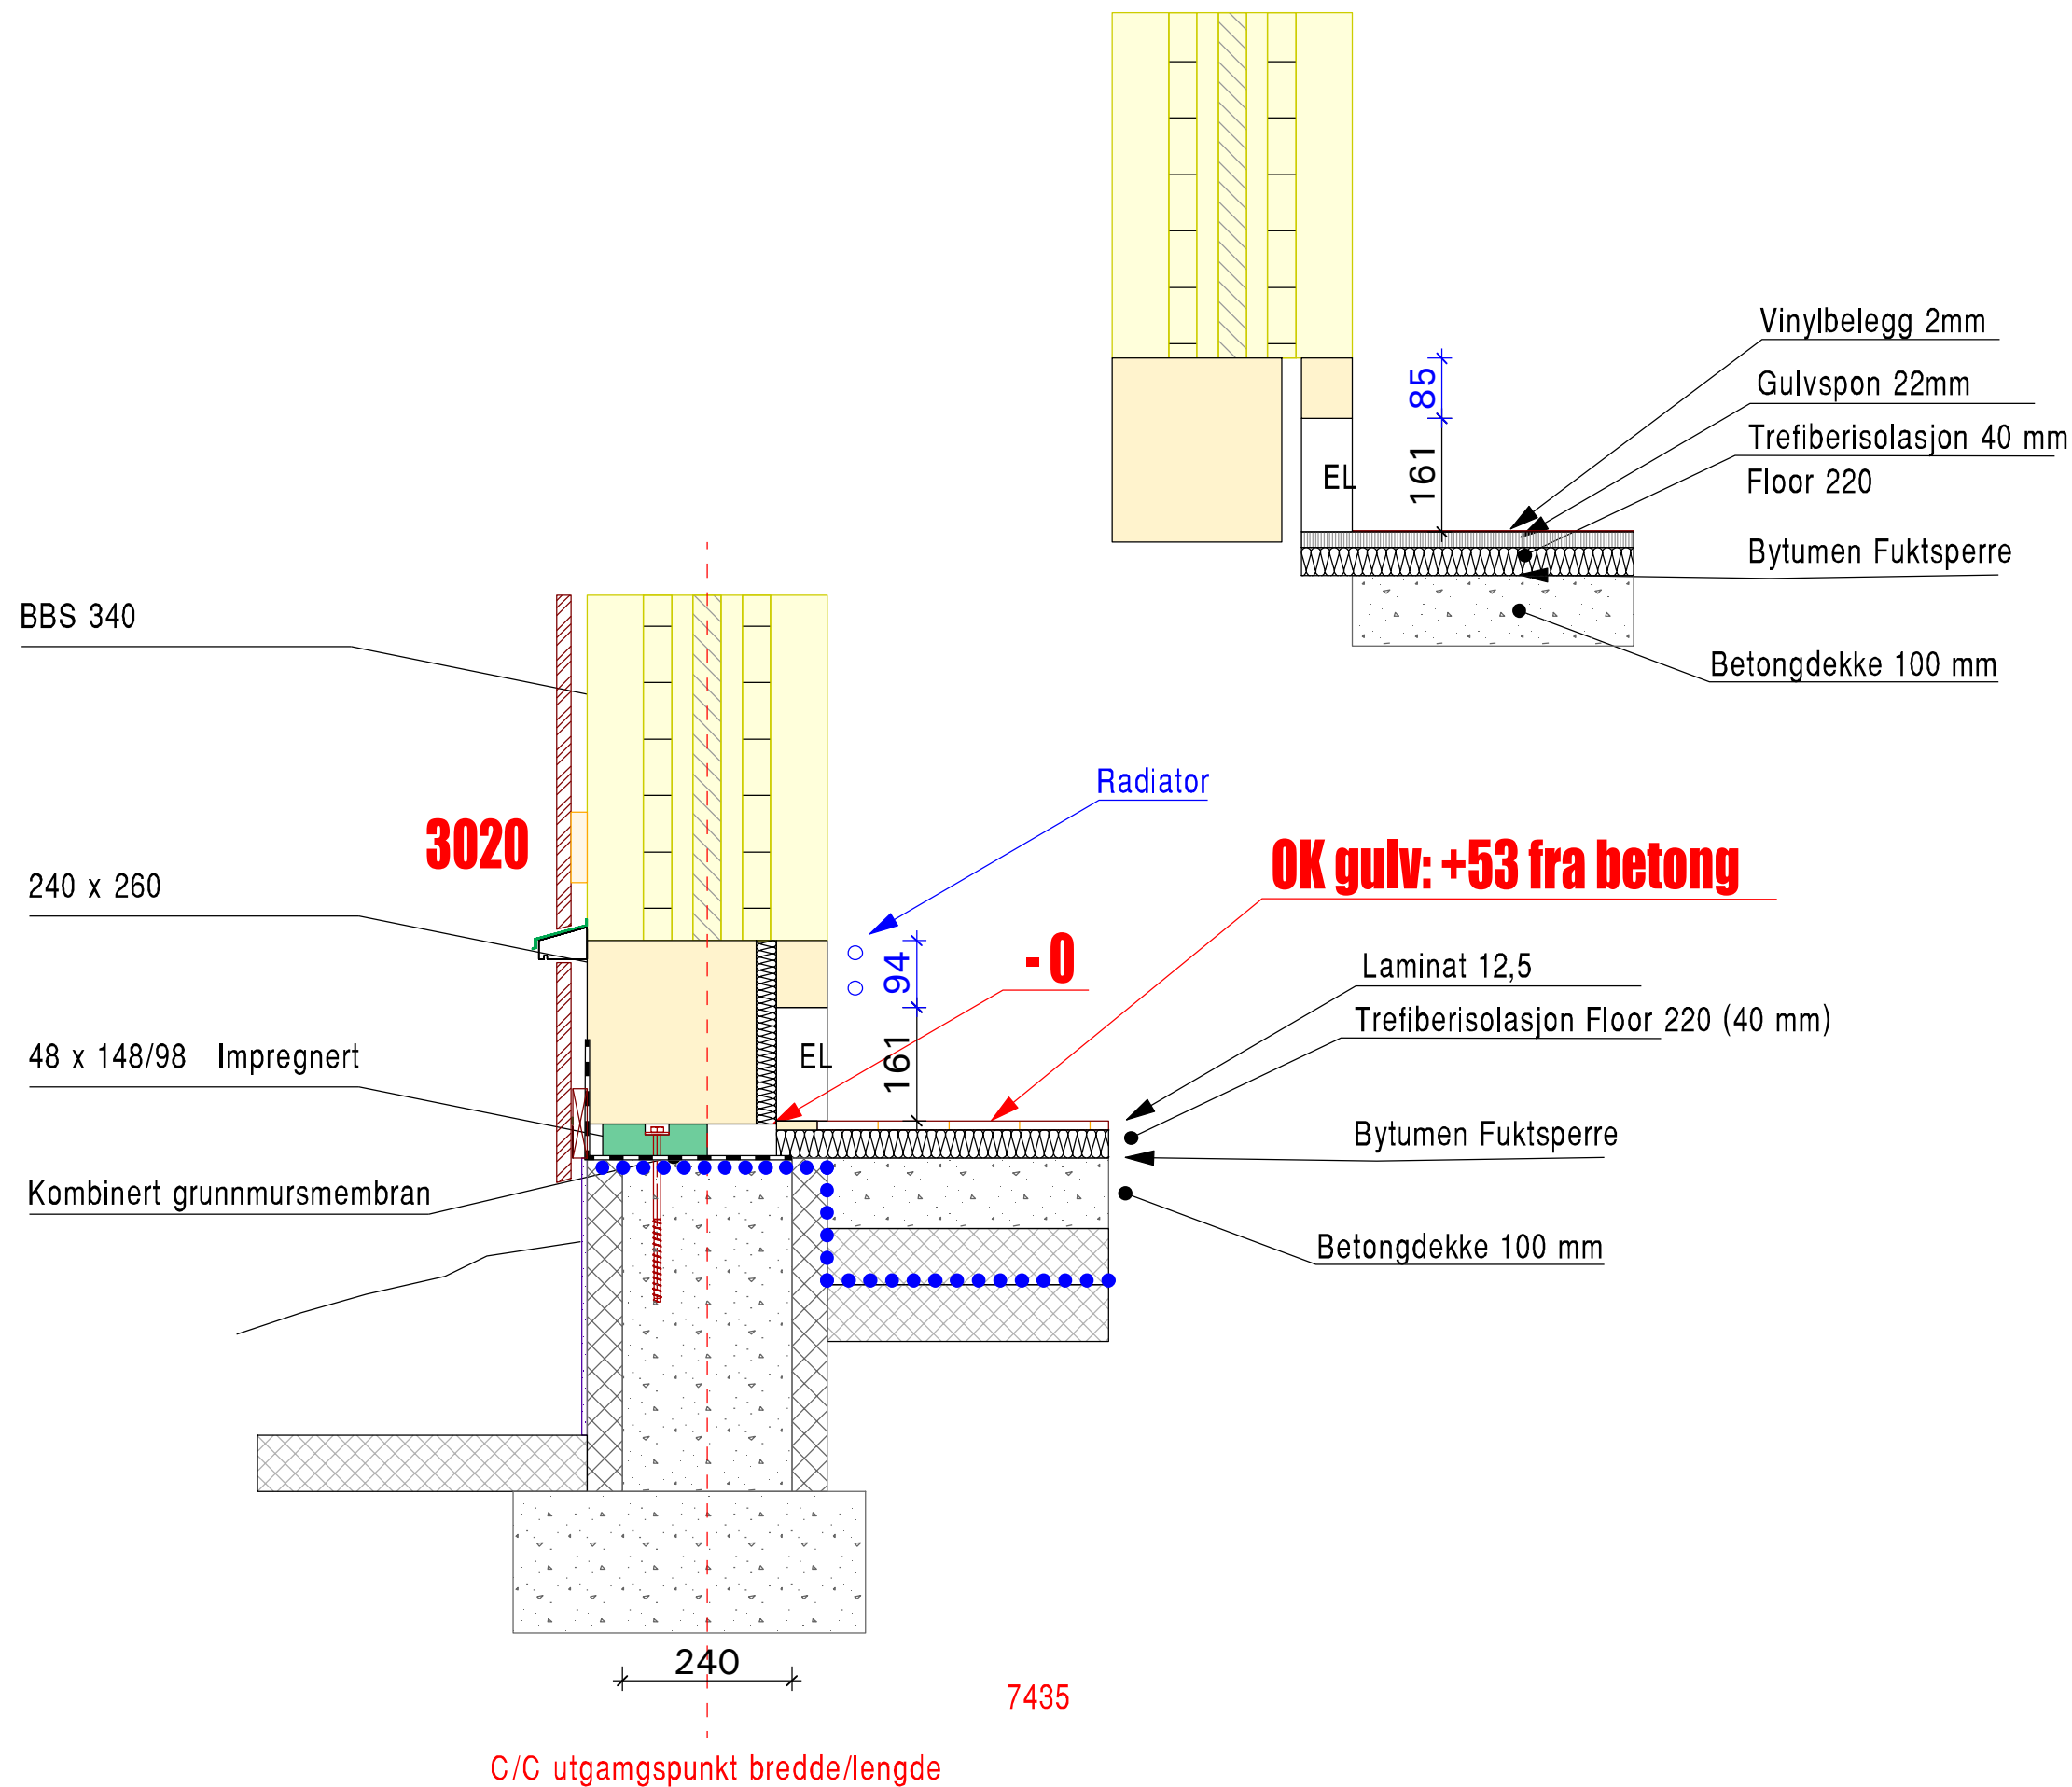

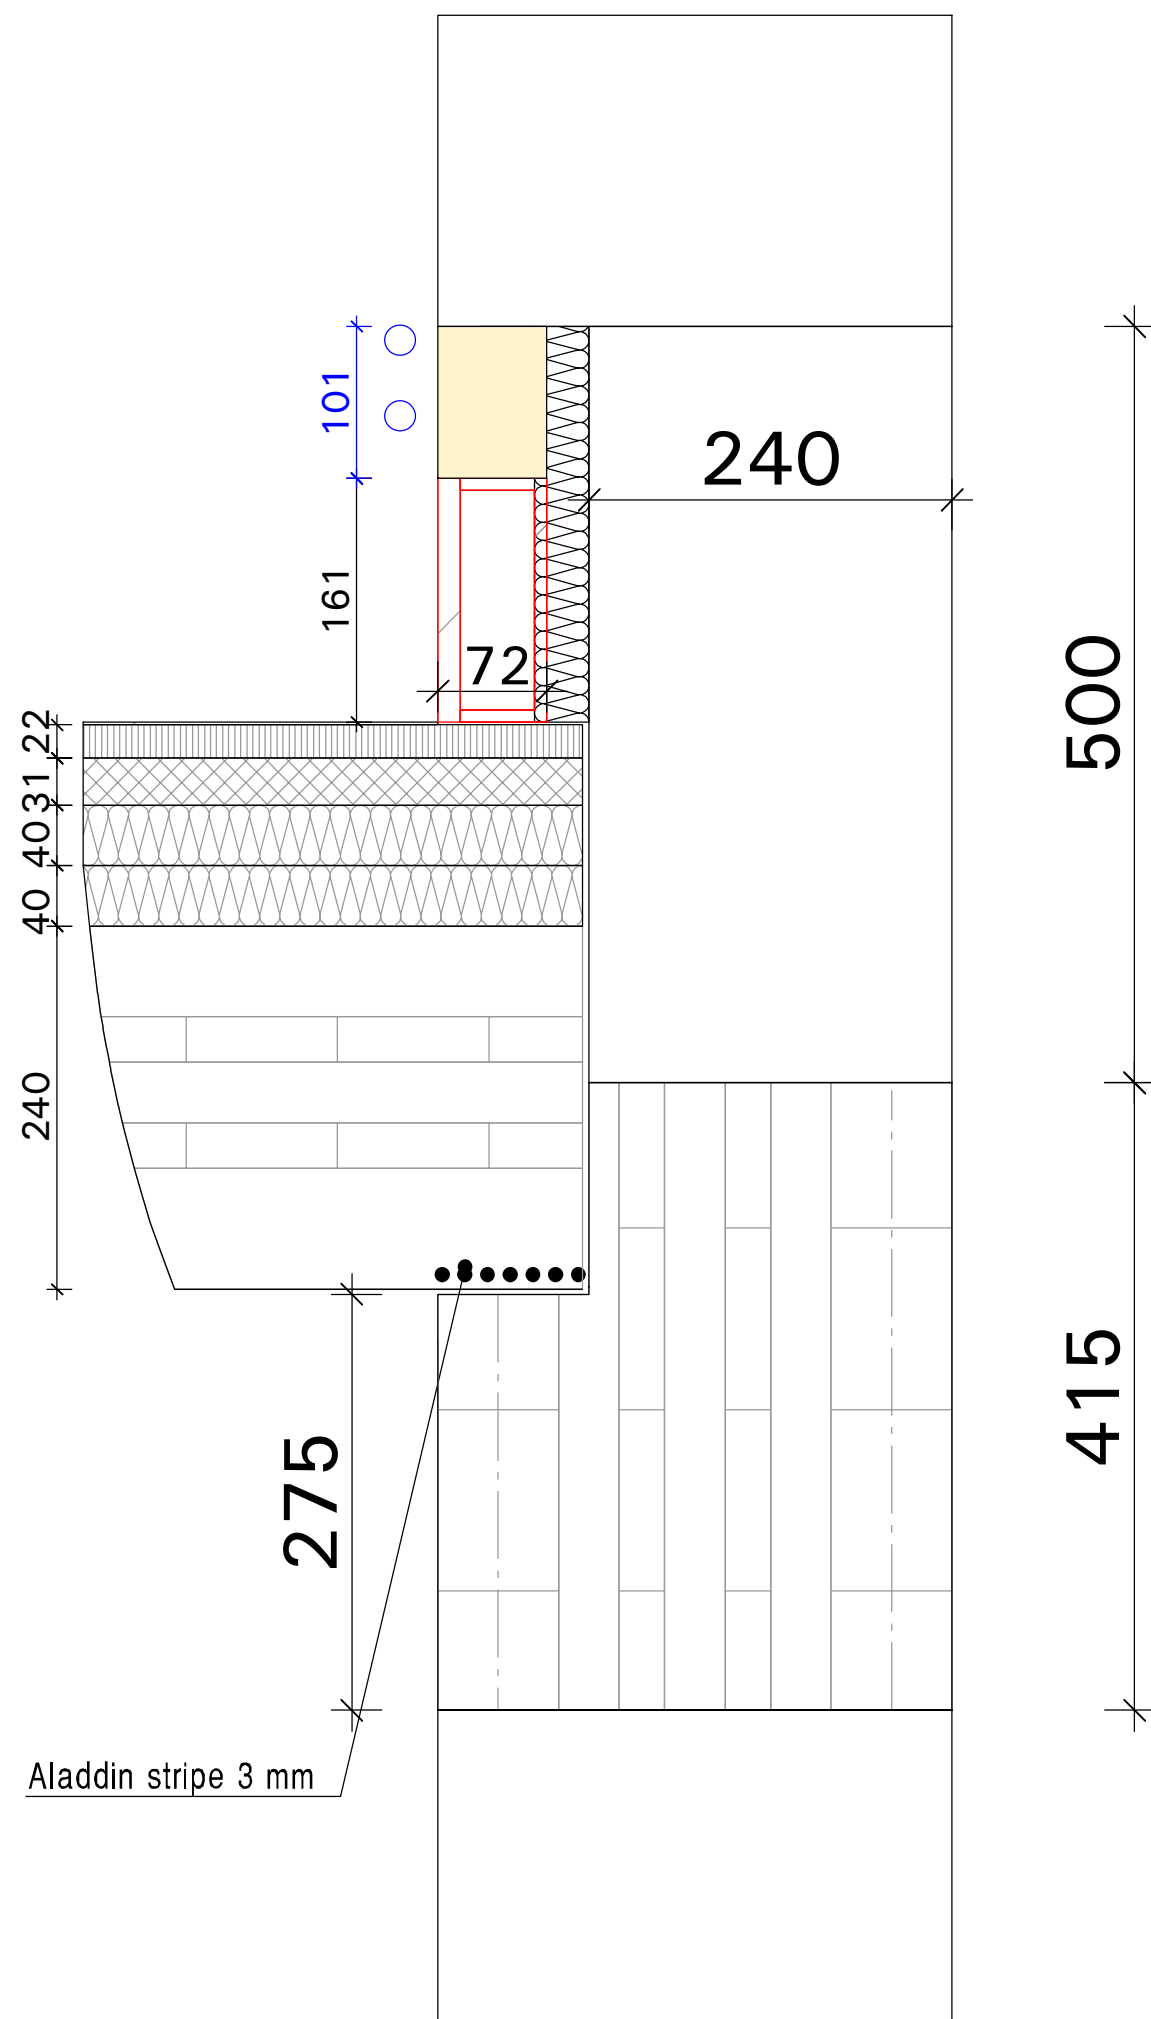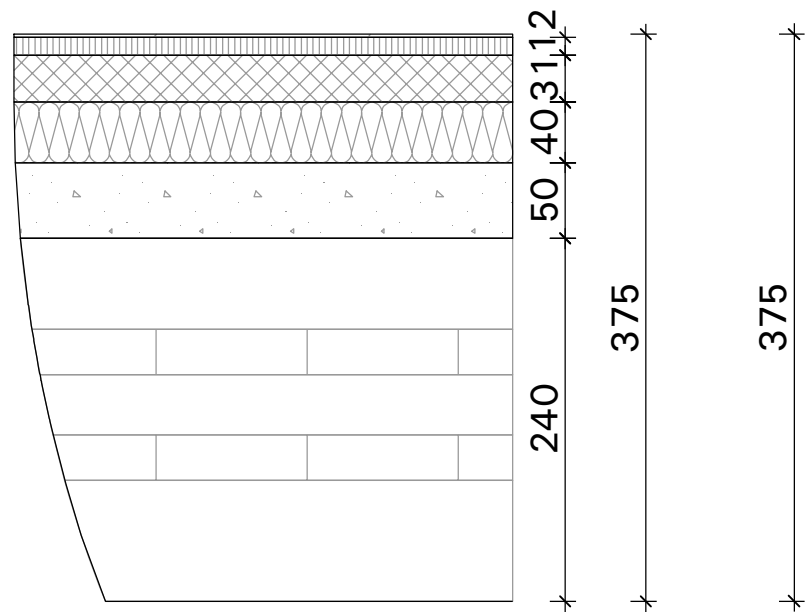

Tegn. ID **B-04-003b** Revisjon -

Tittel  
**Yttervegg - etasjeskiller**

Prosjekt  
**Hanstad modulbygg**

Byggherre  
**Elverum kommune**

**ARK**  
**RIB**  
**RIV**  
**RIE**

Tegningsstatus  
 Forprosjekt  
 Rammesøknad  
 Prosjektert  
 Arbeidstegning  
 **Bygget**

Ind.	Dato	Revisjon	Sign	Godkj.


Tegnet av IK      Ansvarlig AW

Format A3      Malestokk 1:5 [mm]      Dato **17.08.2018**

**CONTROL**



# sandwich xxl 300

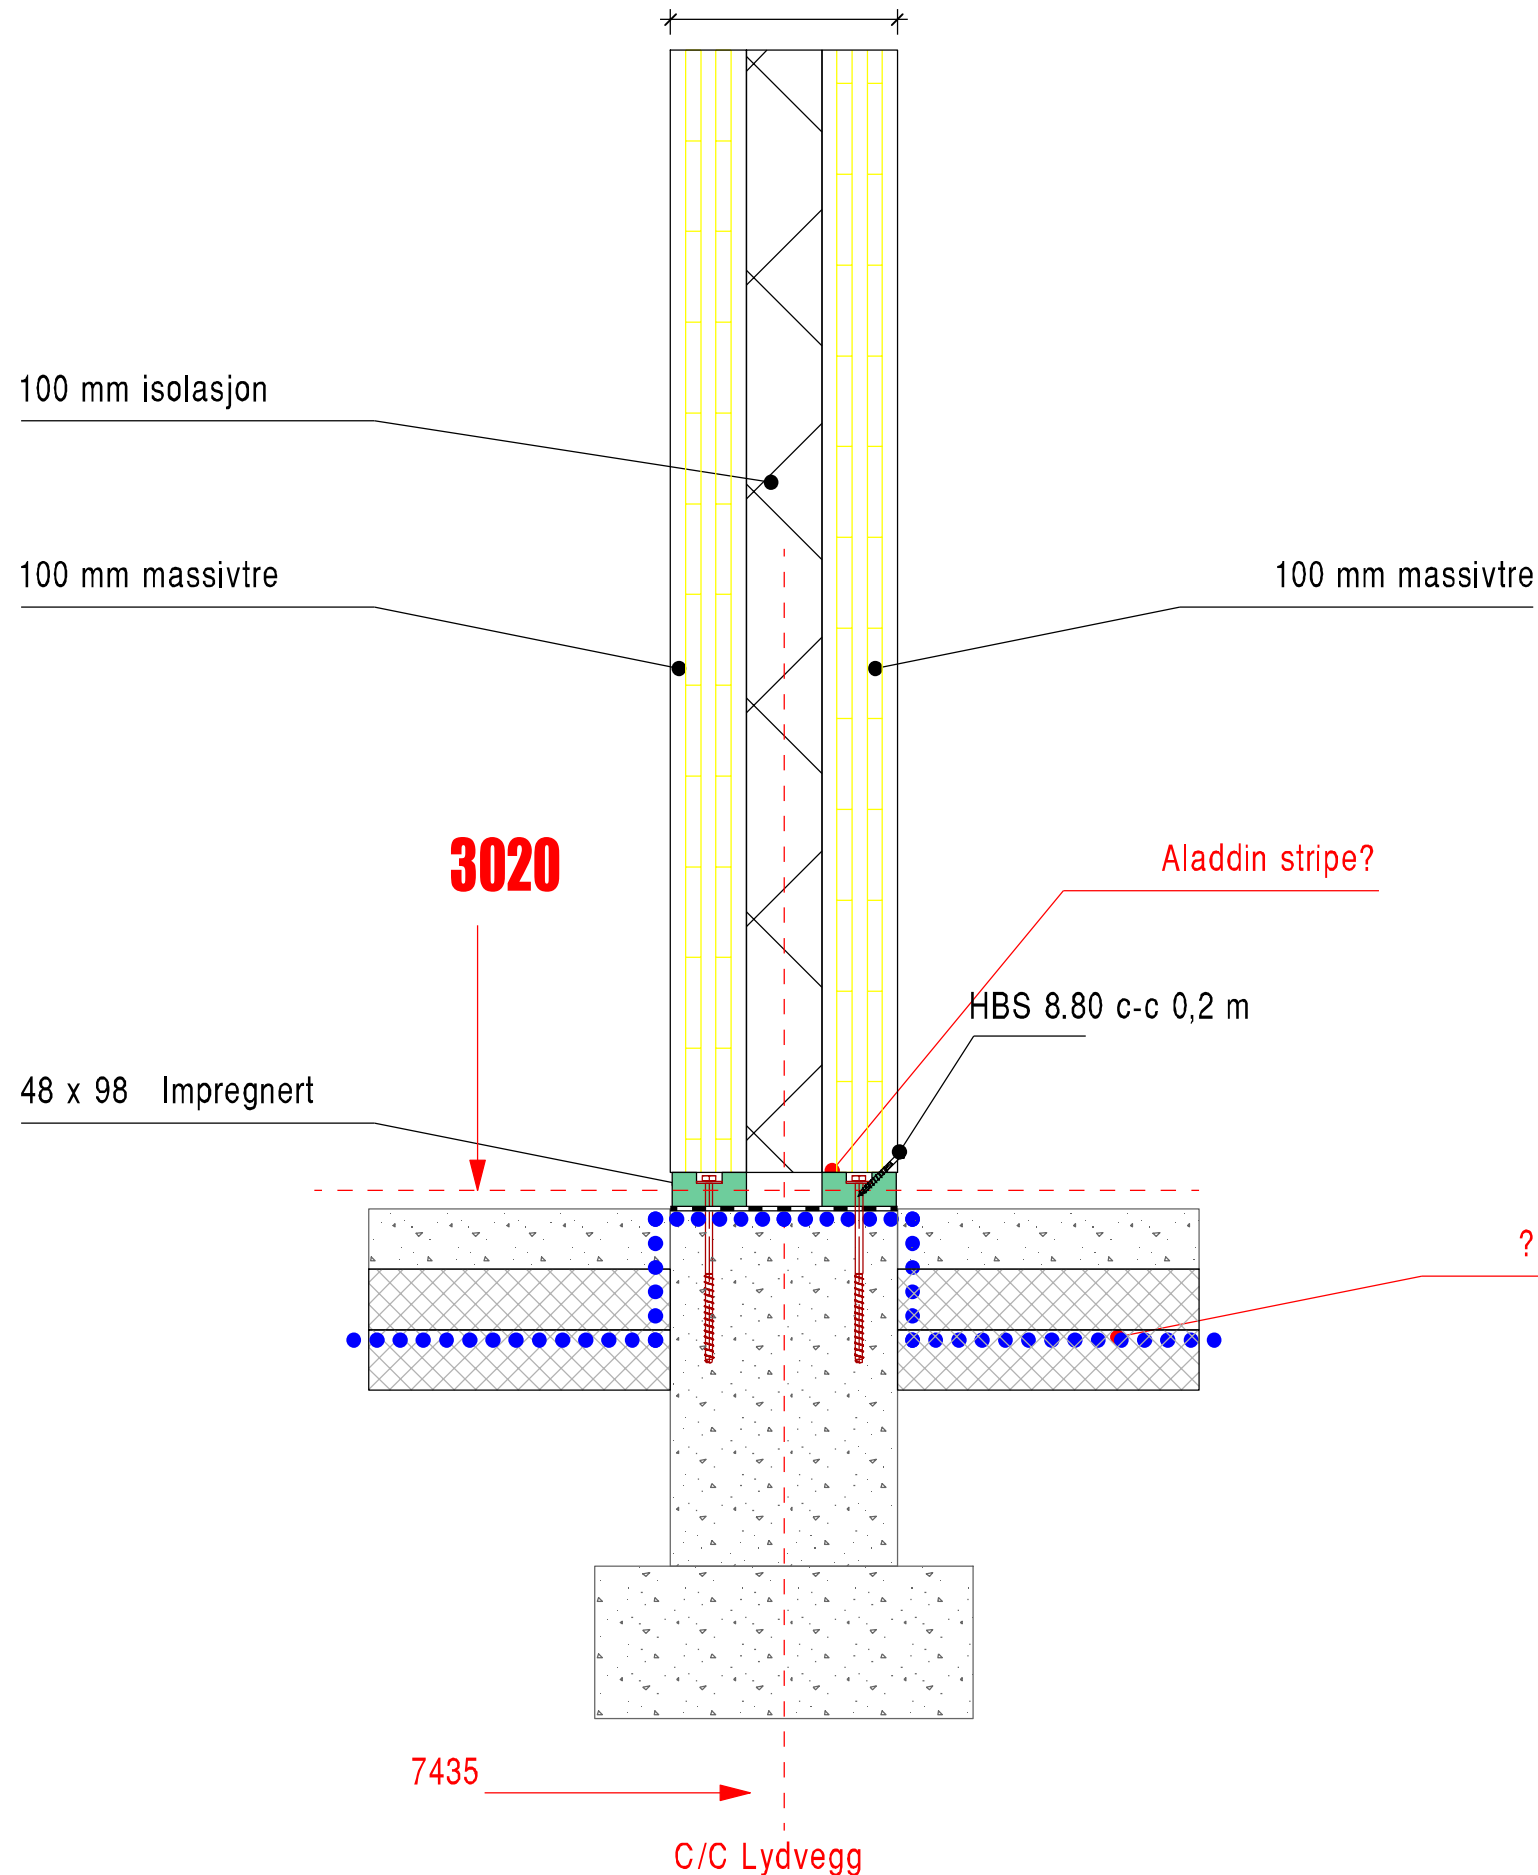

Tegn. ID **B-04-006** Revisjon -

Tittel  
**Detaljer  
lydvegg -fundament**

Prosjekt  
**Hanstad modulbygg**

Byggherre  
**Elverum kommune**

**ARK  
RIB  
RIV  
RIE**

Tegningsstatus

- Forprosjekt
- Rammesøknad
- Prosjektet
- Arbeidstegning
- Bygget

Ind.	Dato	Revisjon	Sign	Godkj.

Tegnet av IK      Ansvarlig AW

Format A3      Malestokk 1:15 [mm]      Dato 17.08.2018

**CONTROL**



Tittel  
**Detaljer  
 lydvegg - etasjeskiller**

Prosjekt  
**Hanstad modulbygg**


Byggherre  
**Elverum kommune**


**ARK  
 RIB  
 RIV  
 RIE**

Tegningsstatus  
 Forprosjekt  
 Rammesøknad  
 Prosjektet  
 Arbeidstegning  
 **Bygget**

Ind.	Dato	Revisjon	Sign	Godkj.

Tegnet av IK      Ansvarlig AW  
 Format A3      Malestokk 1:15 [mm]      Dato **17.08.2018**

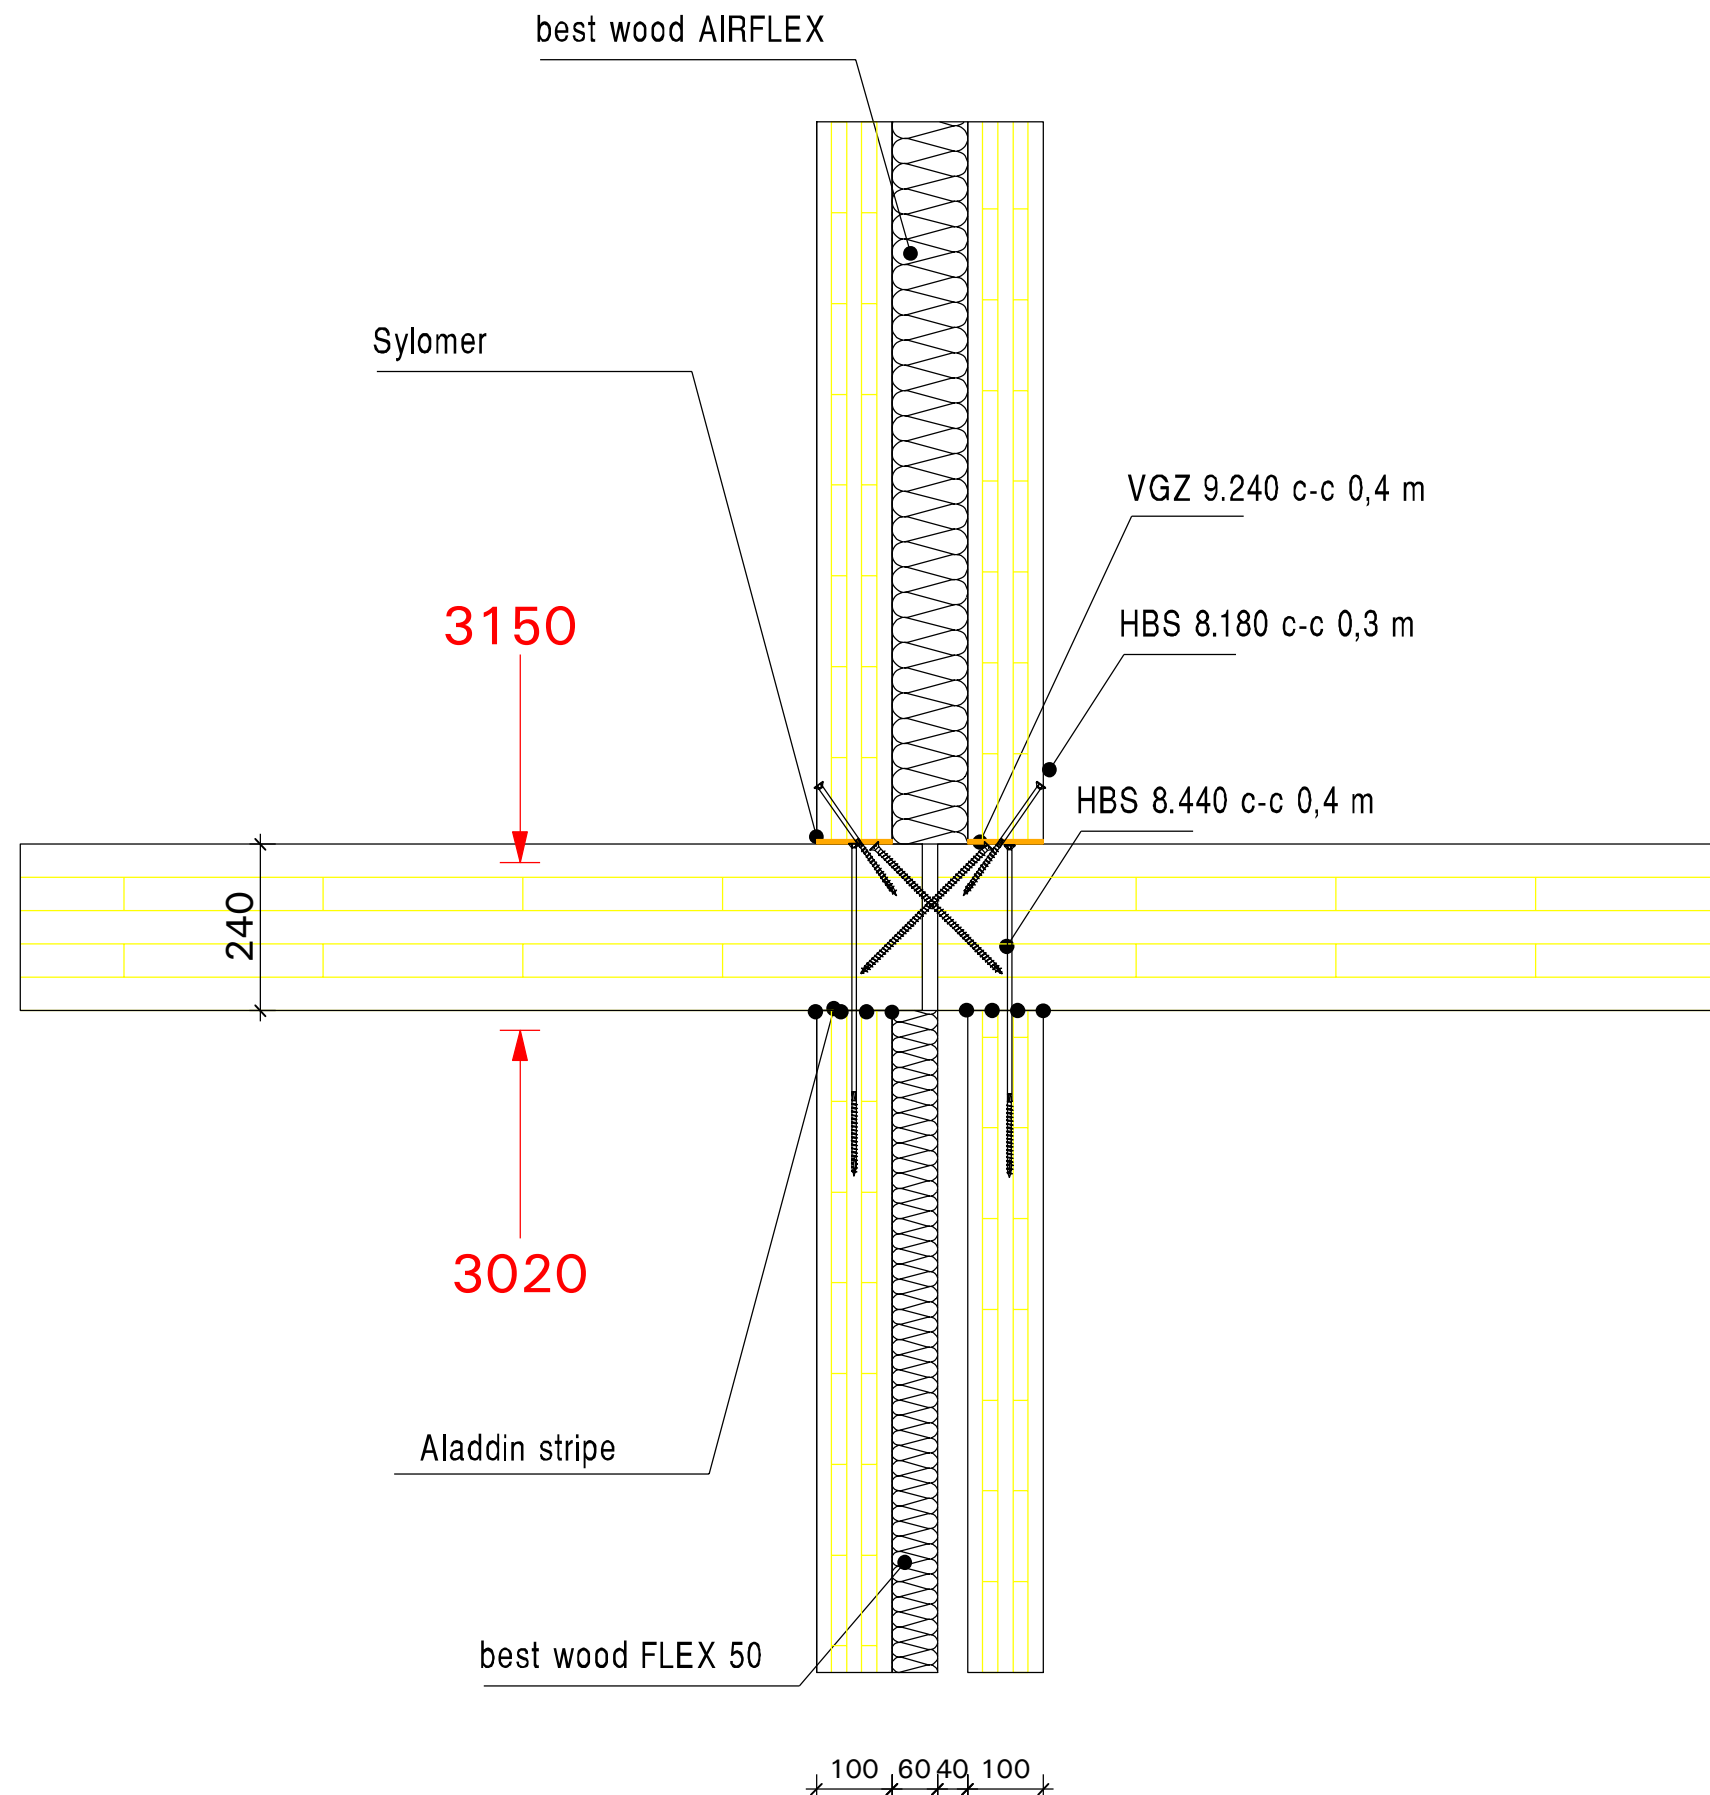

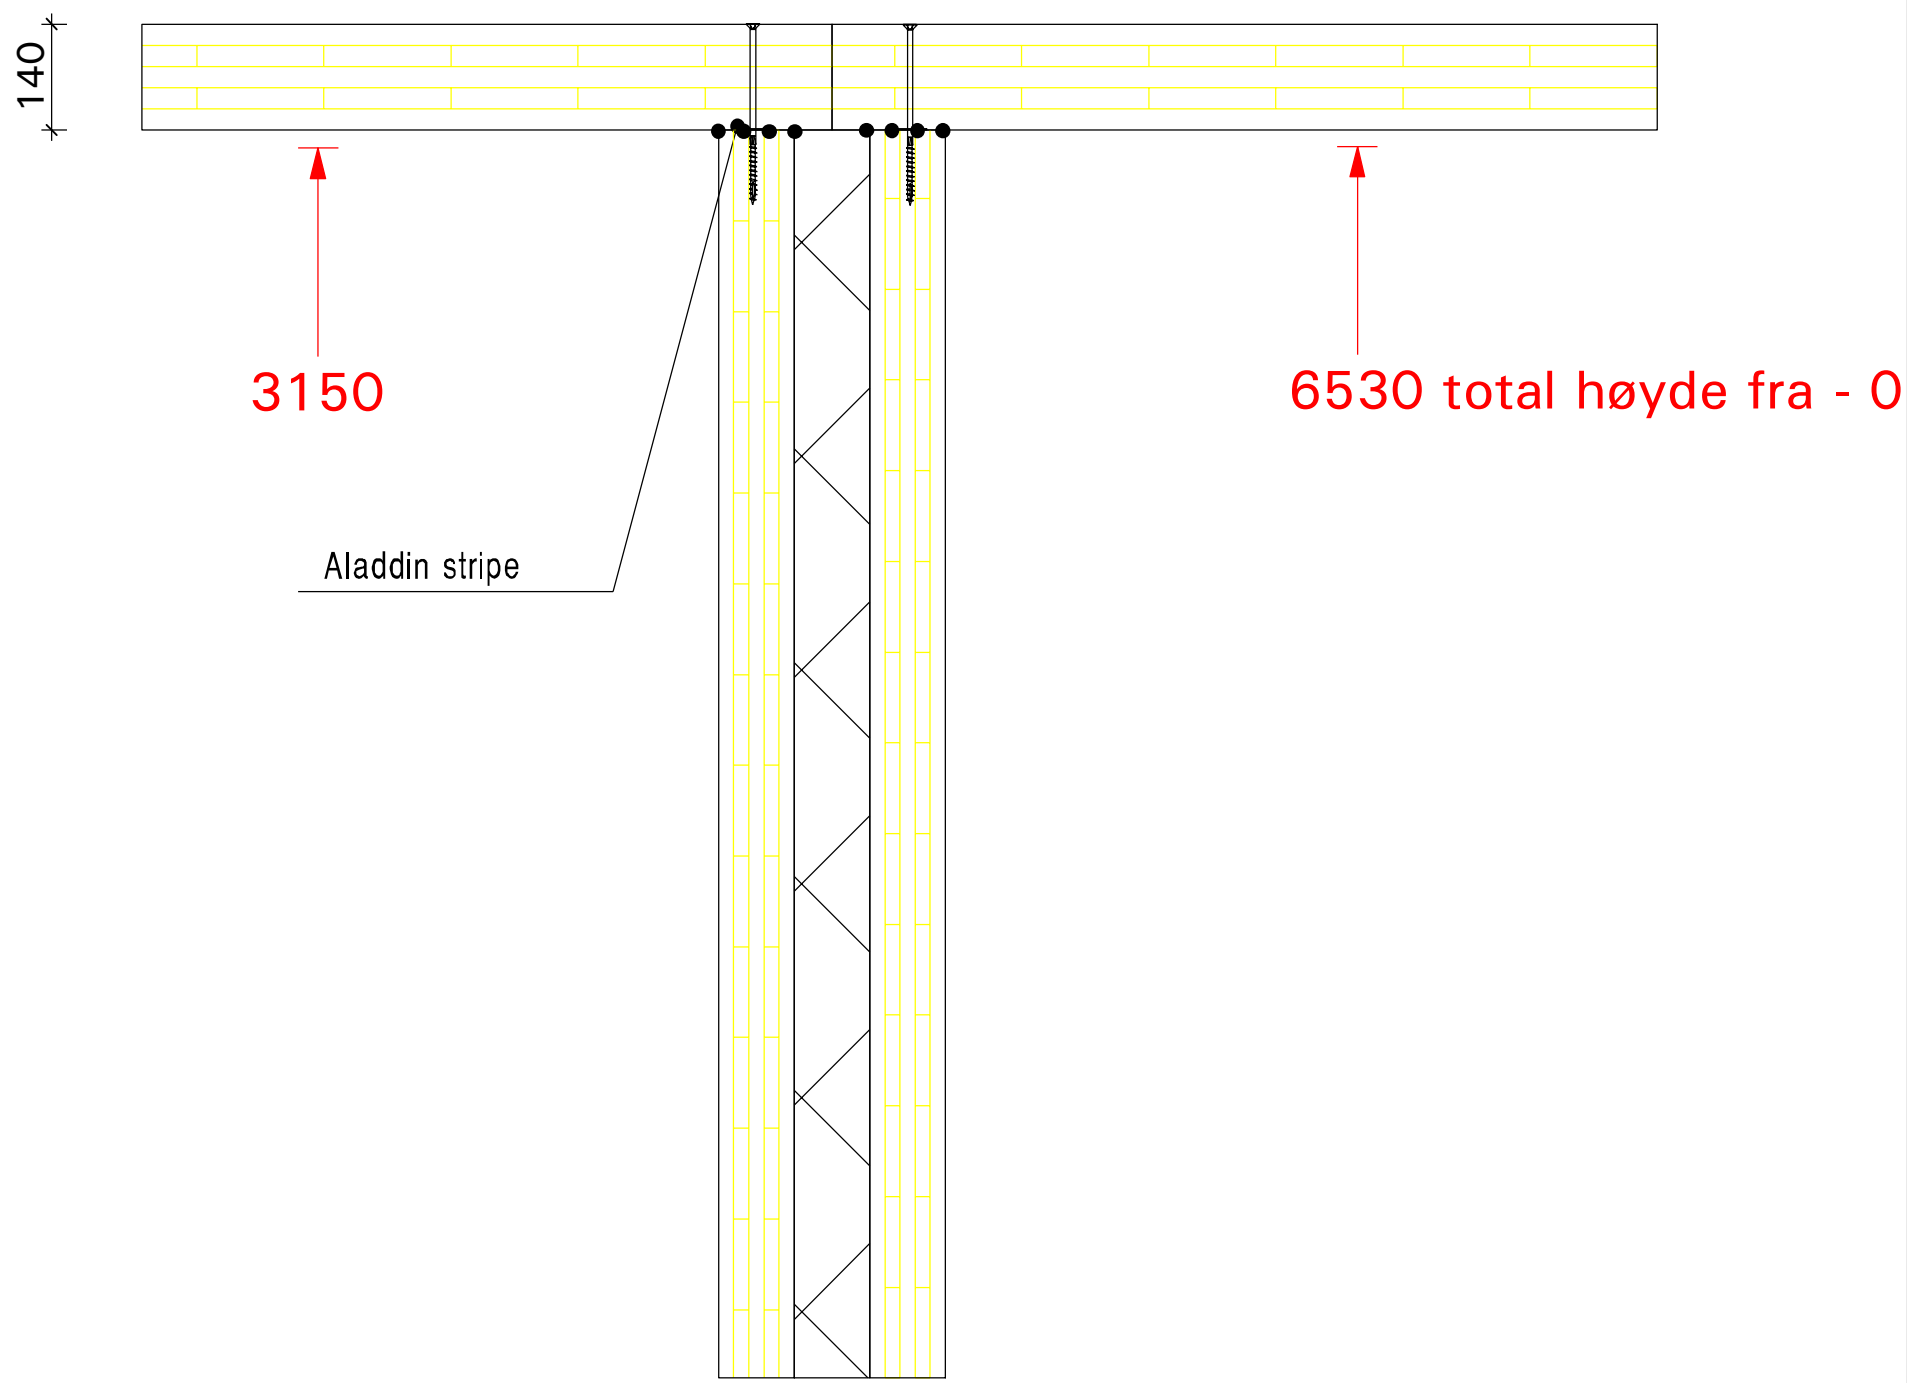

Tegn. ID **B-04-008** Revisjon -

Tittel  
**Detaljer  
lydvegg -tak**

Prosjekt  
**Hanstad modulbygg**

Byggherre  
**Elverum kommune**

**ARK  
RIB  
RIV  
RIE**

Tegningsstatus  
 Forprosjekt  
 Rammesøknad  
 Prosjektert  
 Arbeidstegning  
 **Bygget**


Ind.	Dato	Revisjon	Sign	Godkj.

Tegnet av IK      Ansvarlig AW

Format A3      Malestokk 1:15 [mm]      Dato **17.08.2018**



# Snitt A-A

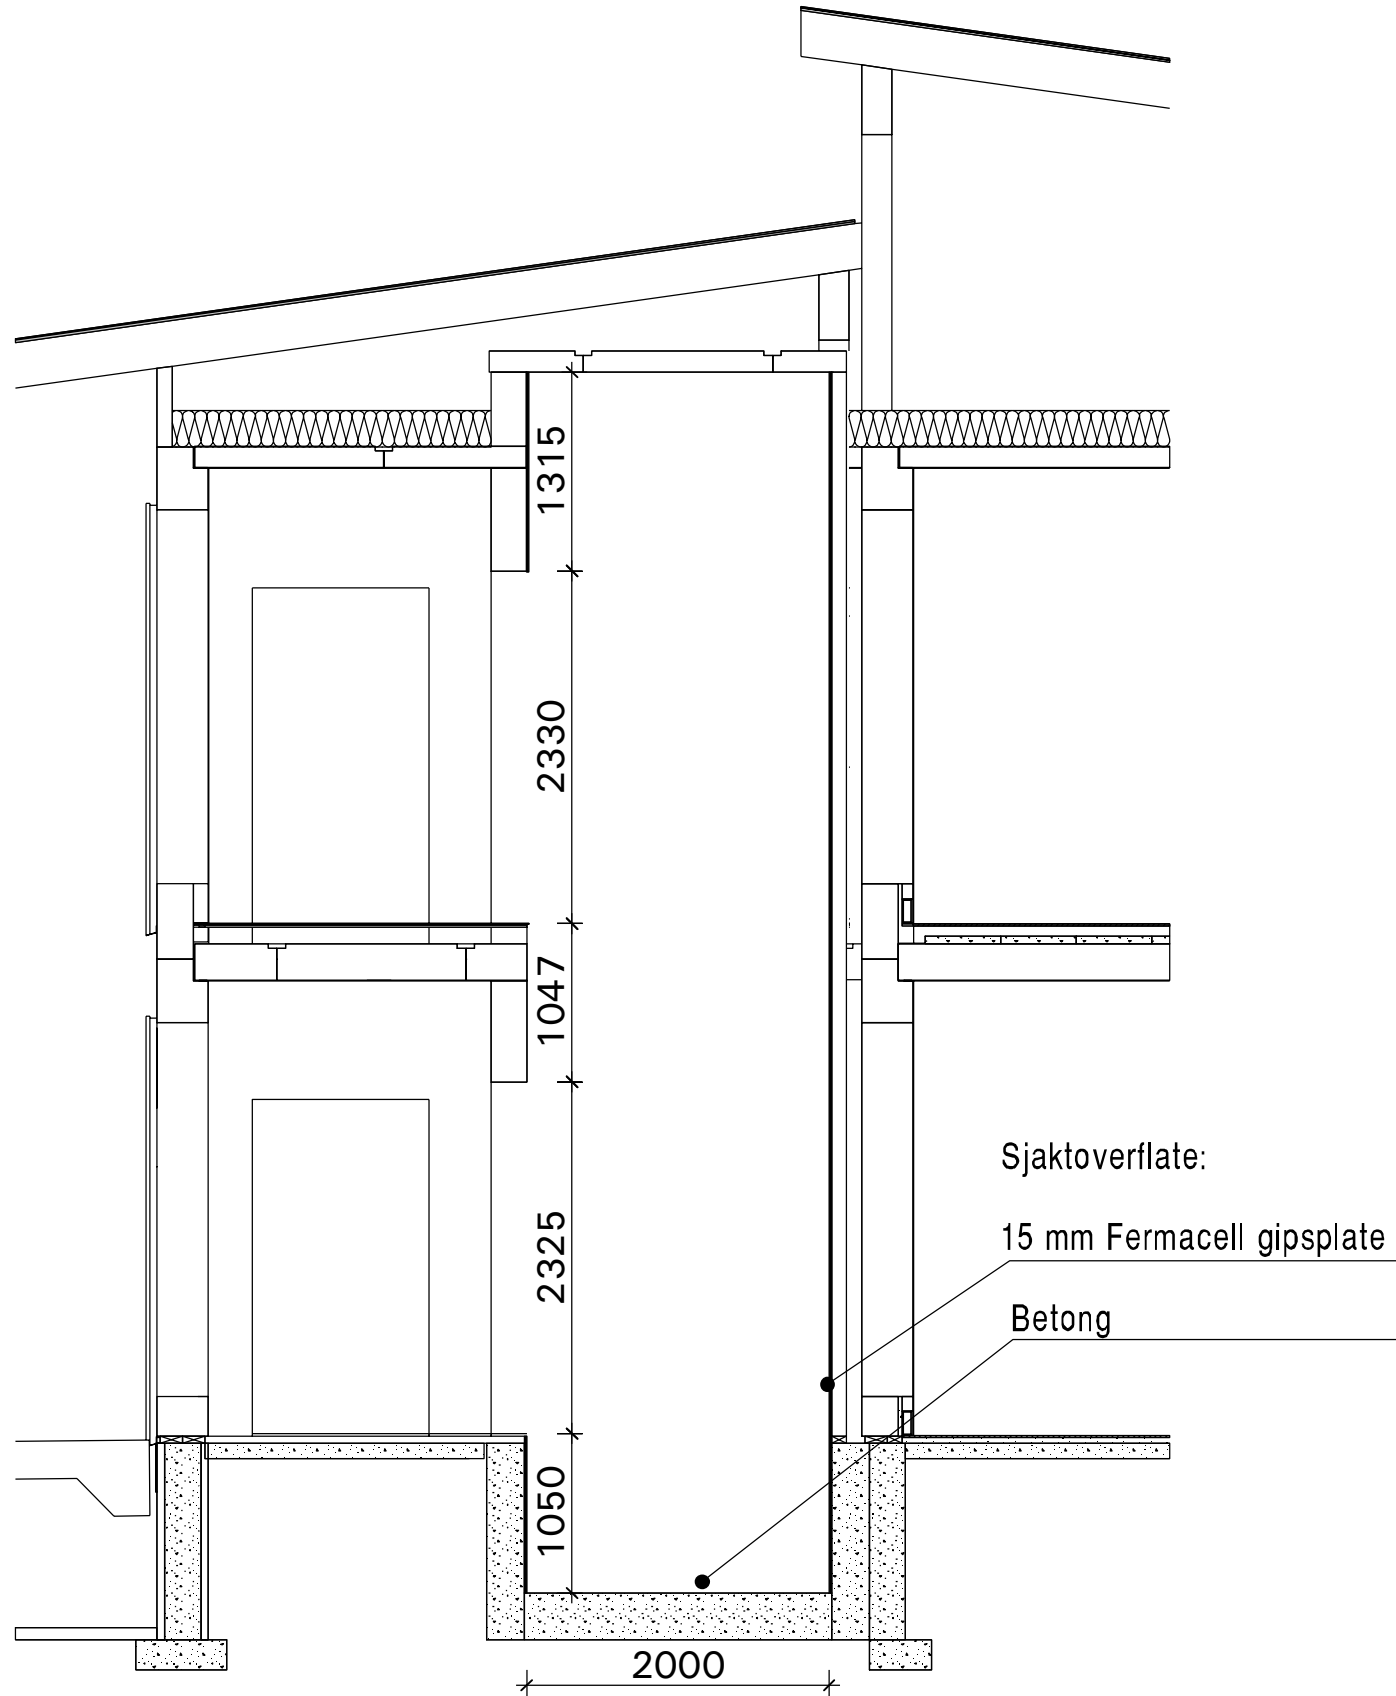

# Snitt B-B



Tegn. ID **B-03-003** Revisjon -

Tittel  
**Snitt Heissjakt**

Prosjekt  
**Hanstad modulbygg**

Byggherre  
**Elverum kommune**

**ARK**  
**RIB**  
**RIV**  
**RIE**

Tegningsstatus

- Forprosjekt
- Rammesøknad
- Prosjektert
- Arbeidstegning
- Bygget**


Ind.	Dato	Revisjon	Sign	Godkj.

Tegnet av IK      Ansvarlig AW

Format A3      Malestokk 1:25 [mm]      Dato **17.08.2018**

**CONTROL**



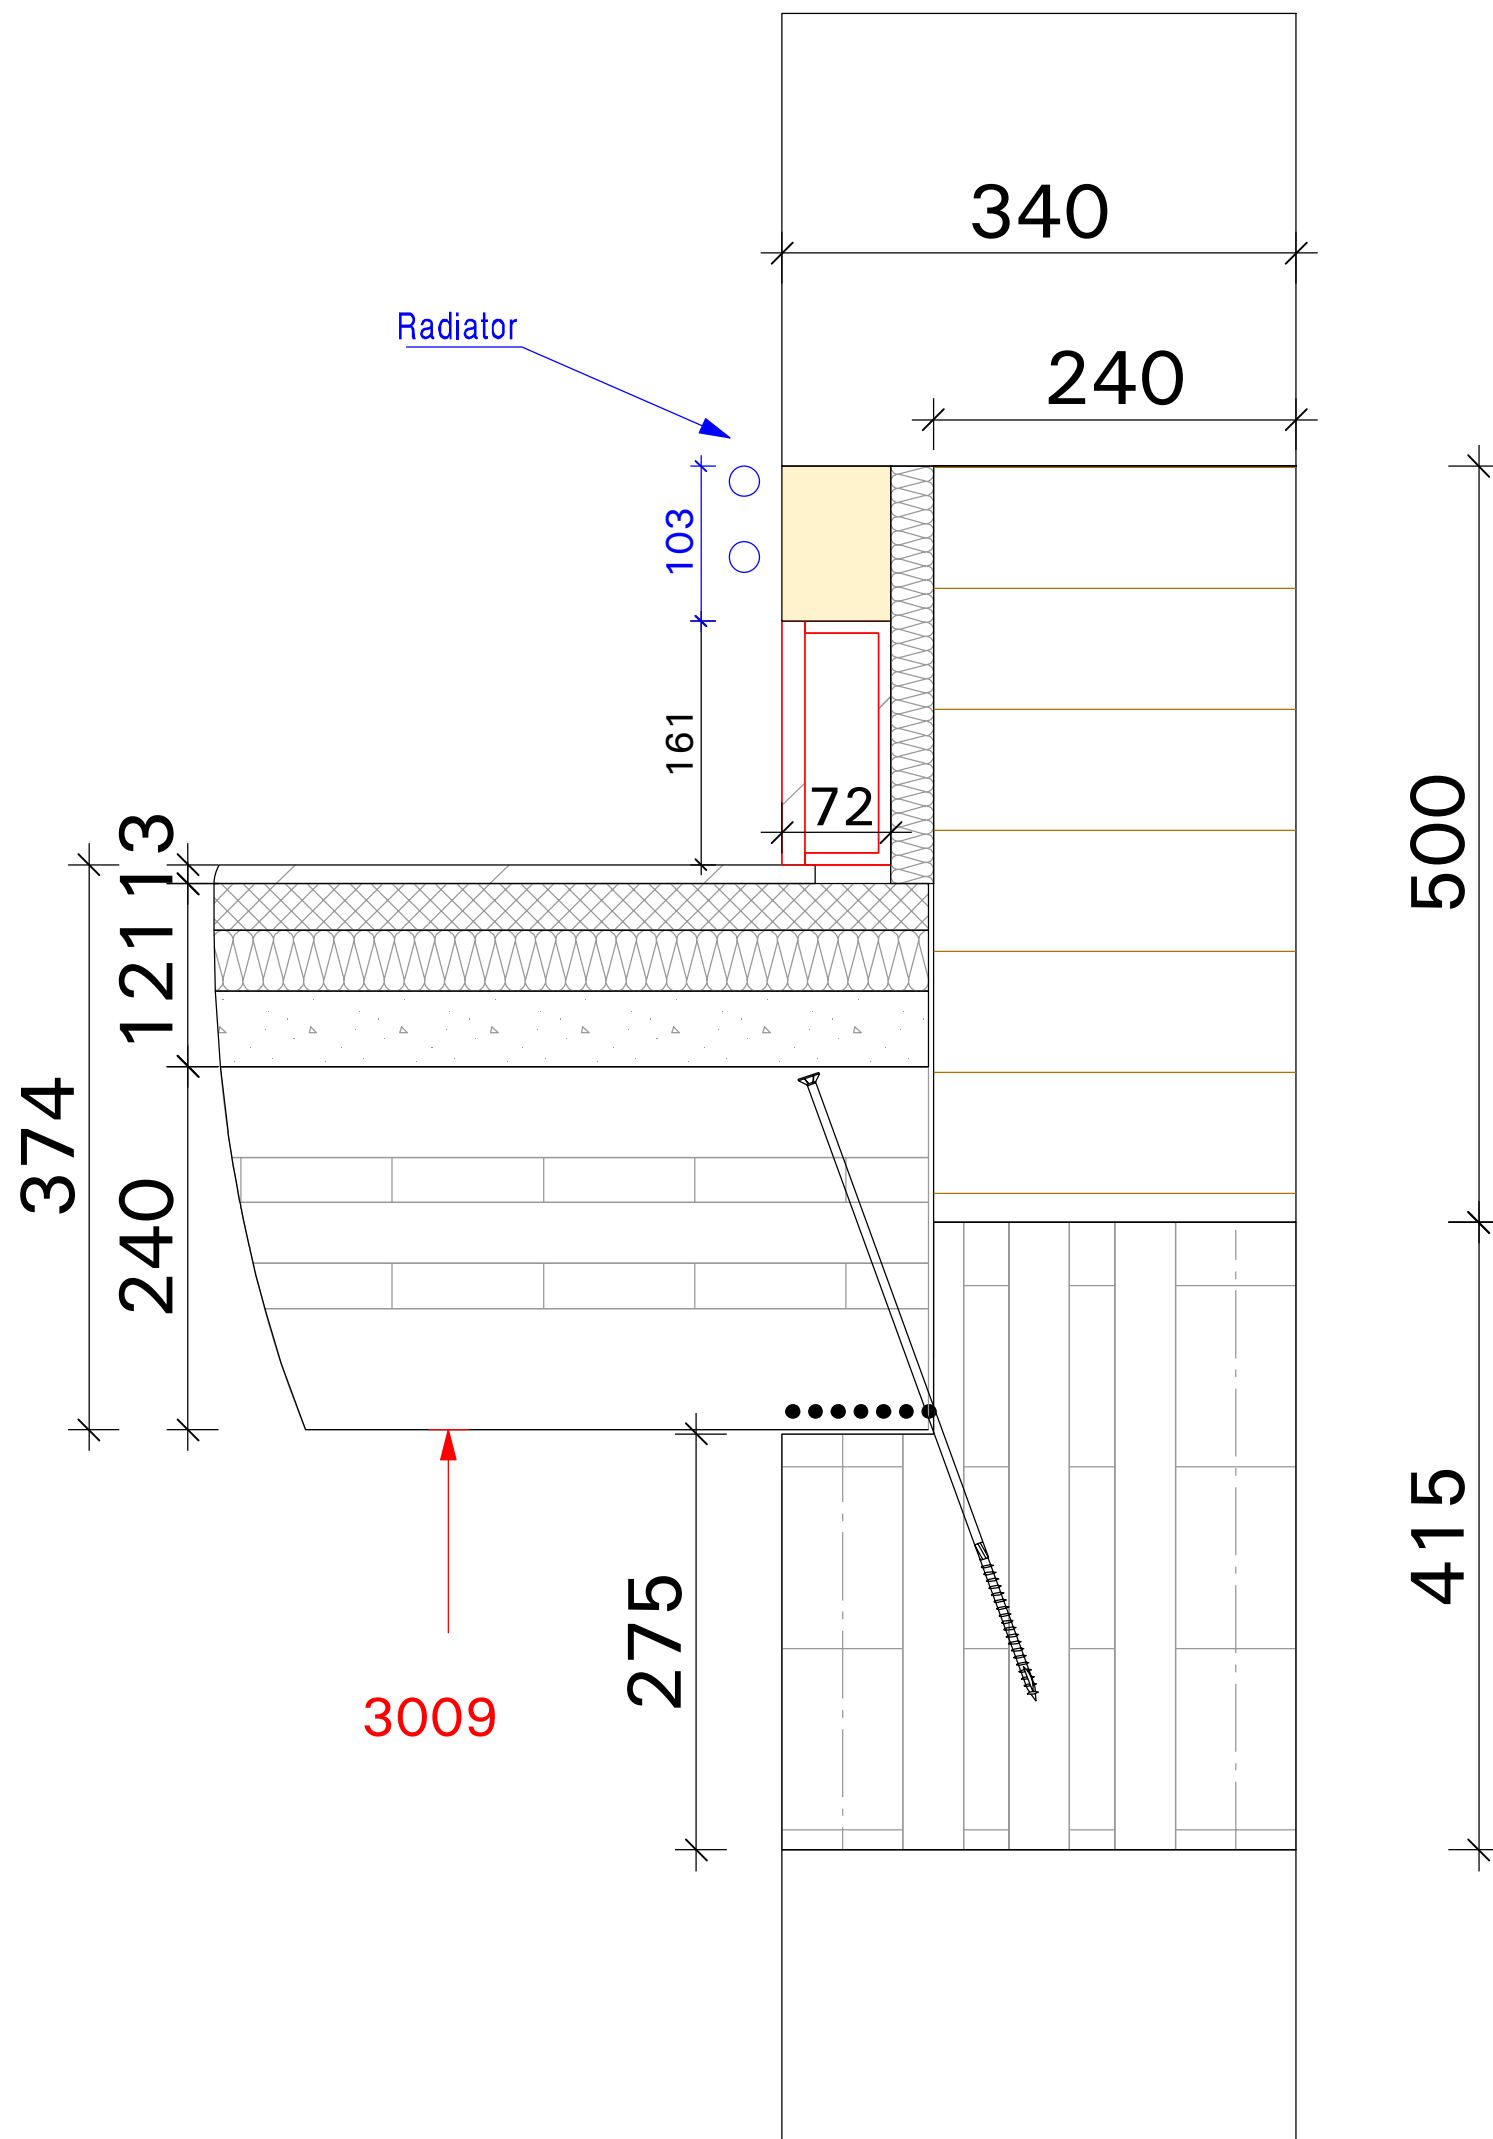

Tegn. ID **B-04-003** Revisjon **A**

Tittel  
**Prosjekteringsdetalj  
 etasjeskiller**

Prosjekt  
**Hanstad modulbygg**

Byggherre  
**Elverum kommune**

**ARK  
 RIB  
 RIV  
 RIE**

Tegningsstatus  
 Forprosjekt  
 Rammesøknad  
 Prosjektert  
 Arbeidstegning  
 **Bygget**

Ind.	Dato	Revisjon	Sign	Godkj.
<b>A</b>	15/11		IK	
		<small>Justert høyden paa svill 310 til 300 mm</small>		

Tegnet av IK      Ansvarlig AW

Format A3      Målestokk 1:5 [mm]      Dato **17.08.2018**

**CONTROL**



Tittel  
**Detalj yttervegg - tak**

Prosjekt  
**Hanstad modulbygg**


Byggherre  
**Elverum kommune**

**ARK**  
**RIB**  
**RIV**  
**RIE**



Tegningsstatus  
 Forprosjekt  
 Rammesøknad  
 Prosjektet  
 Arbeidstegning  
 **Bygget**

Ind.	Dato	Revisjon	Sign	Godkj.

Tegnet av IK      Ansvarlig AW  
 Format A3      Malestokk 1:5 [mm]      Dato **17.08.2018**

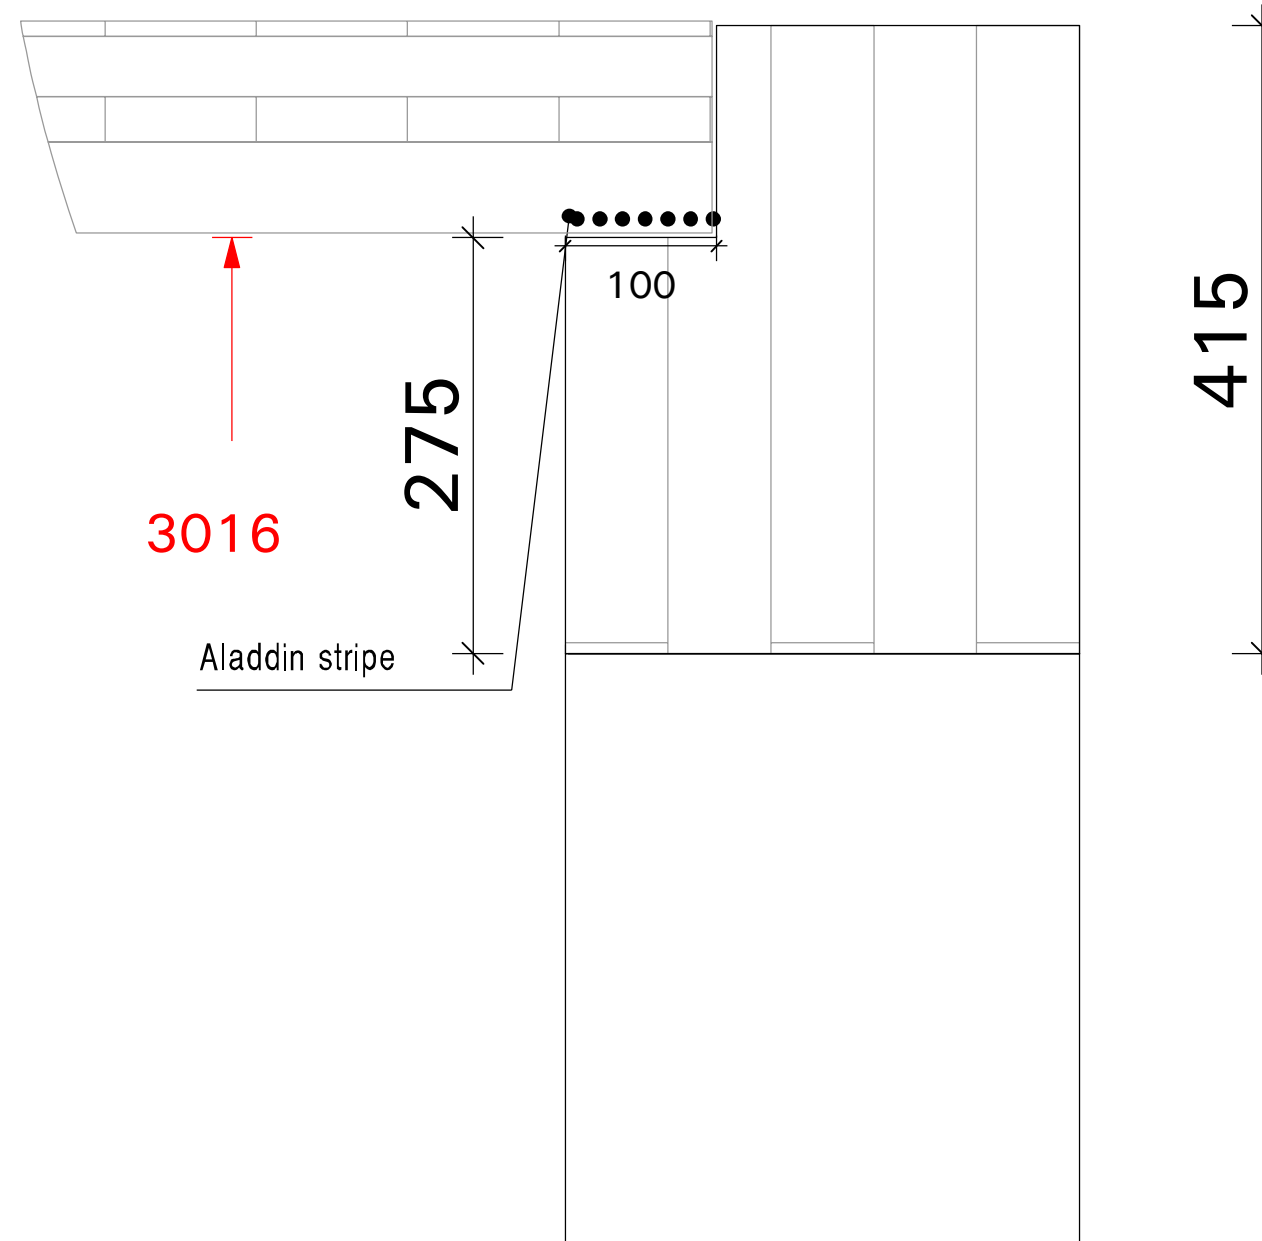



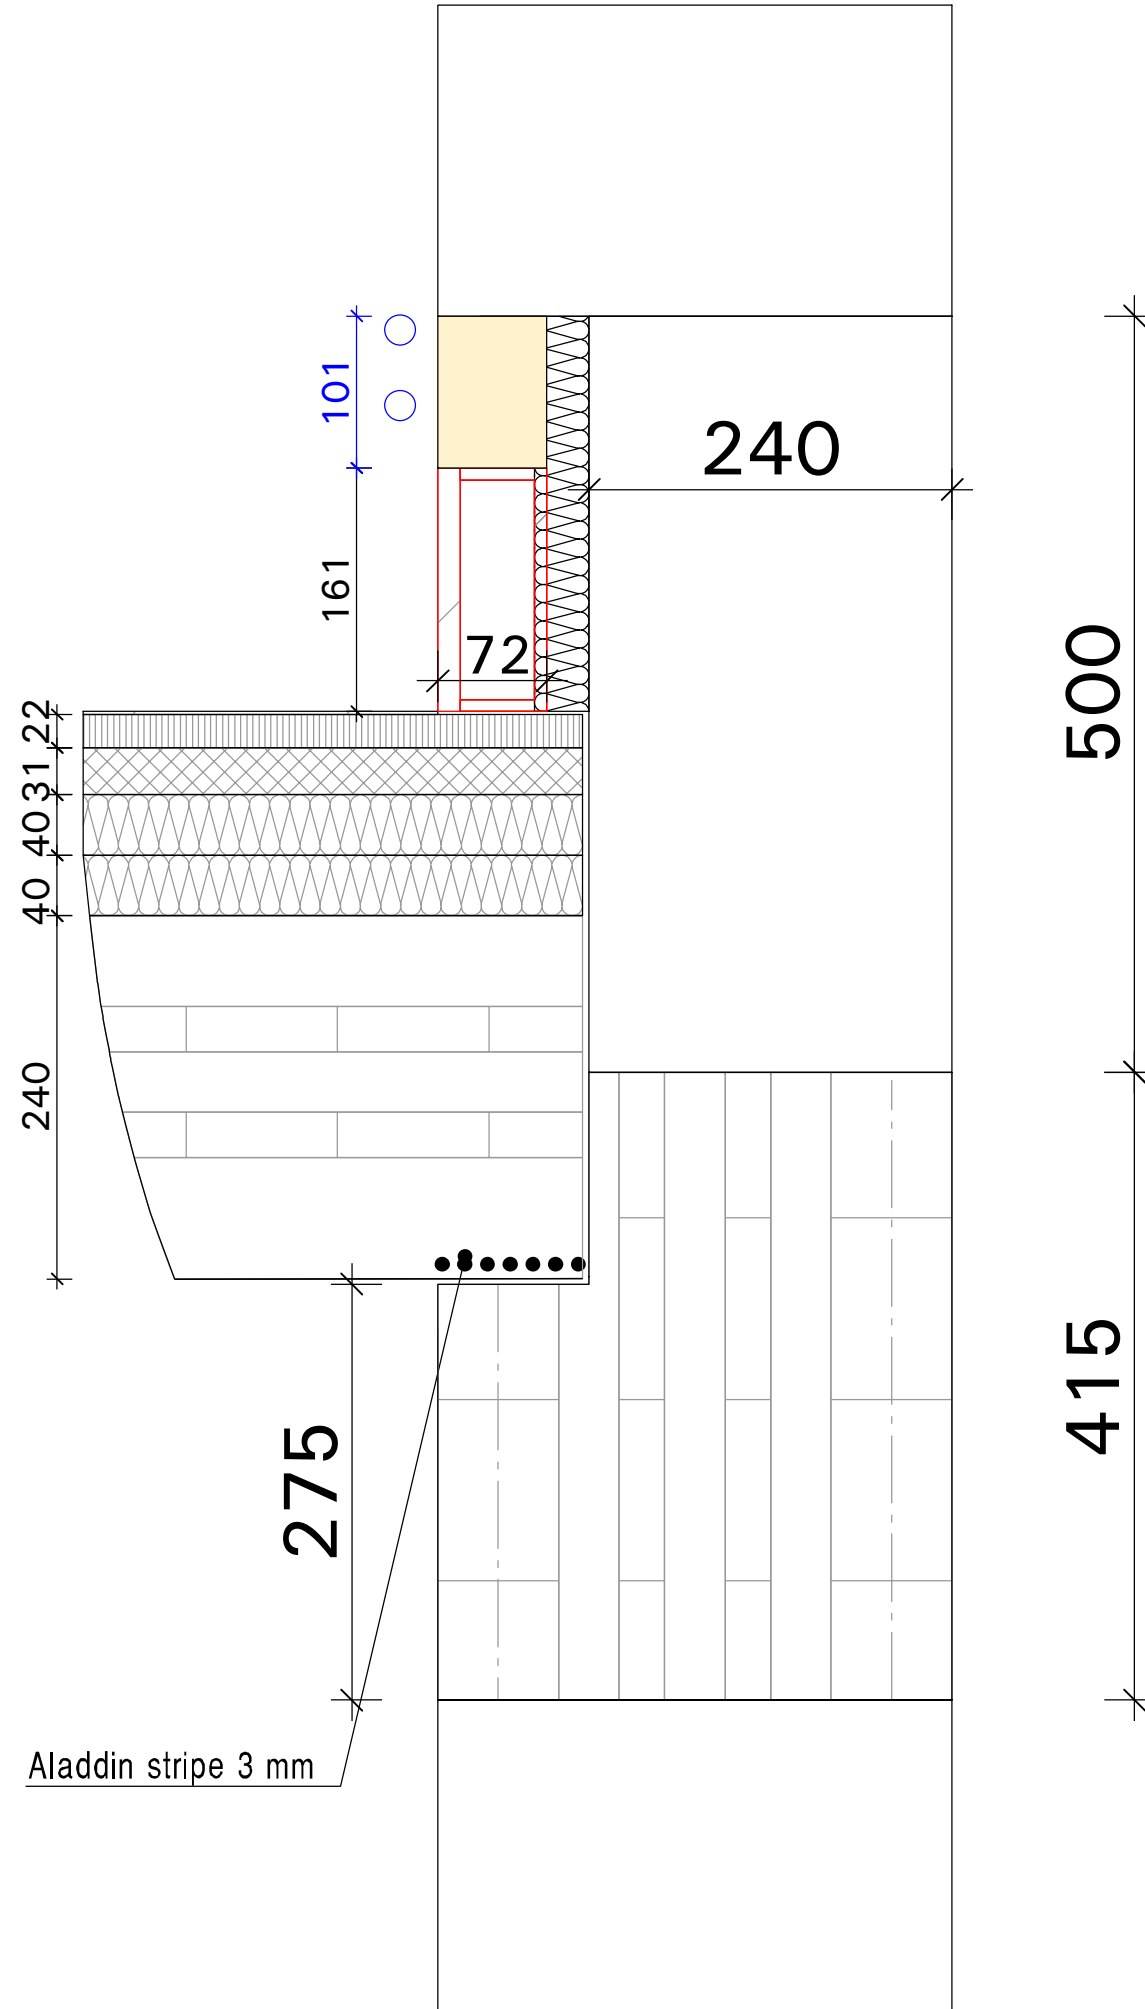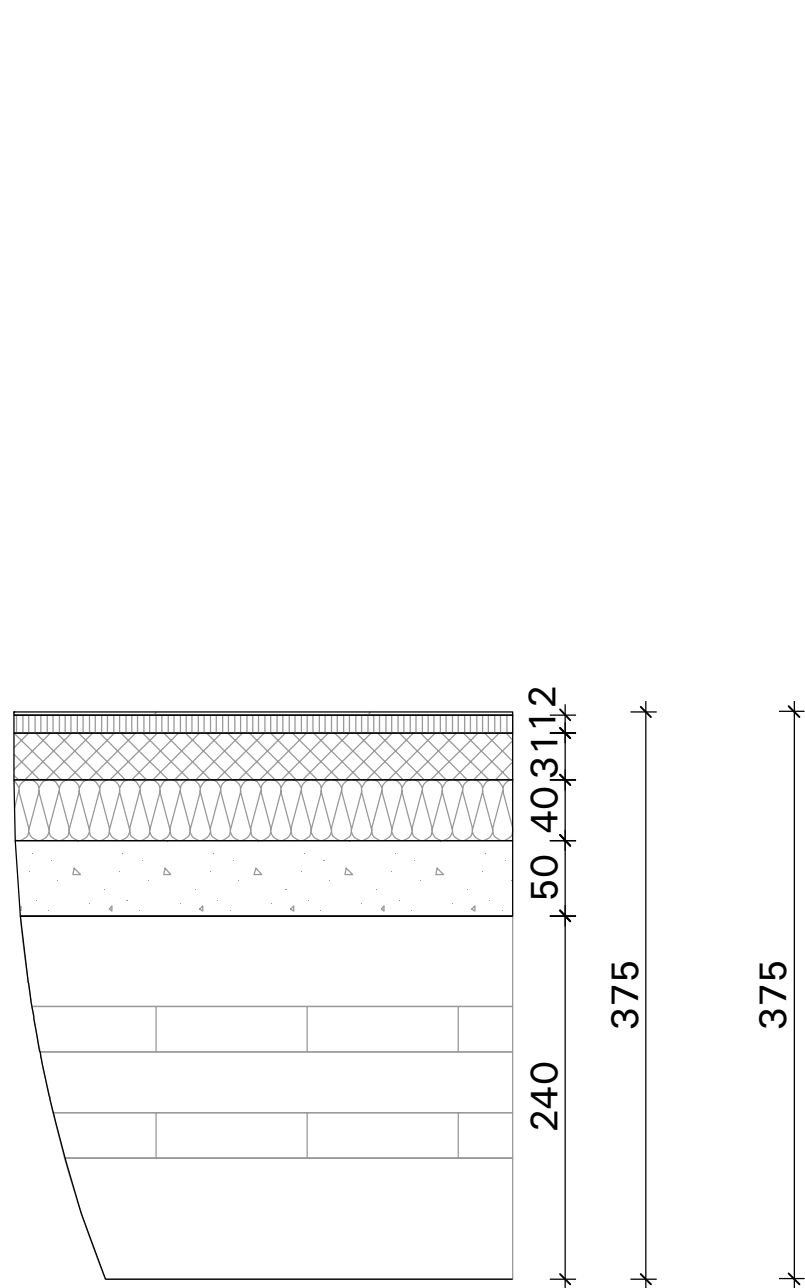

I eg. ID **B-04-003b** Revisjon -

Tittel  
**Yttervegg - etasjeskiller**

Prosjekt  
**Hanstad modulbygg**

Byggherre  
**Elverum kommune**

**ARK**  
**RIB**  
**RIV**  
**RIE**

Tegningsstatus

- Forprosjekt
- Rammesøknad
- Prosjektert
- Arbeidstegning
- Bygget**


Ind.	Dato	Revisjon	Sign	Godkj.

Tegnet av IK      Ansvarlig AW

Format A3      Malestokk 1:5 [mm]      Dato **17.08.2018**

**CONTROL**



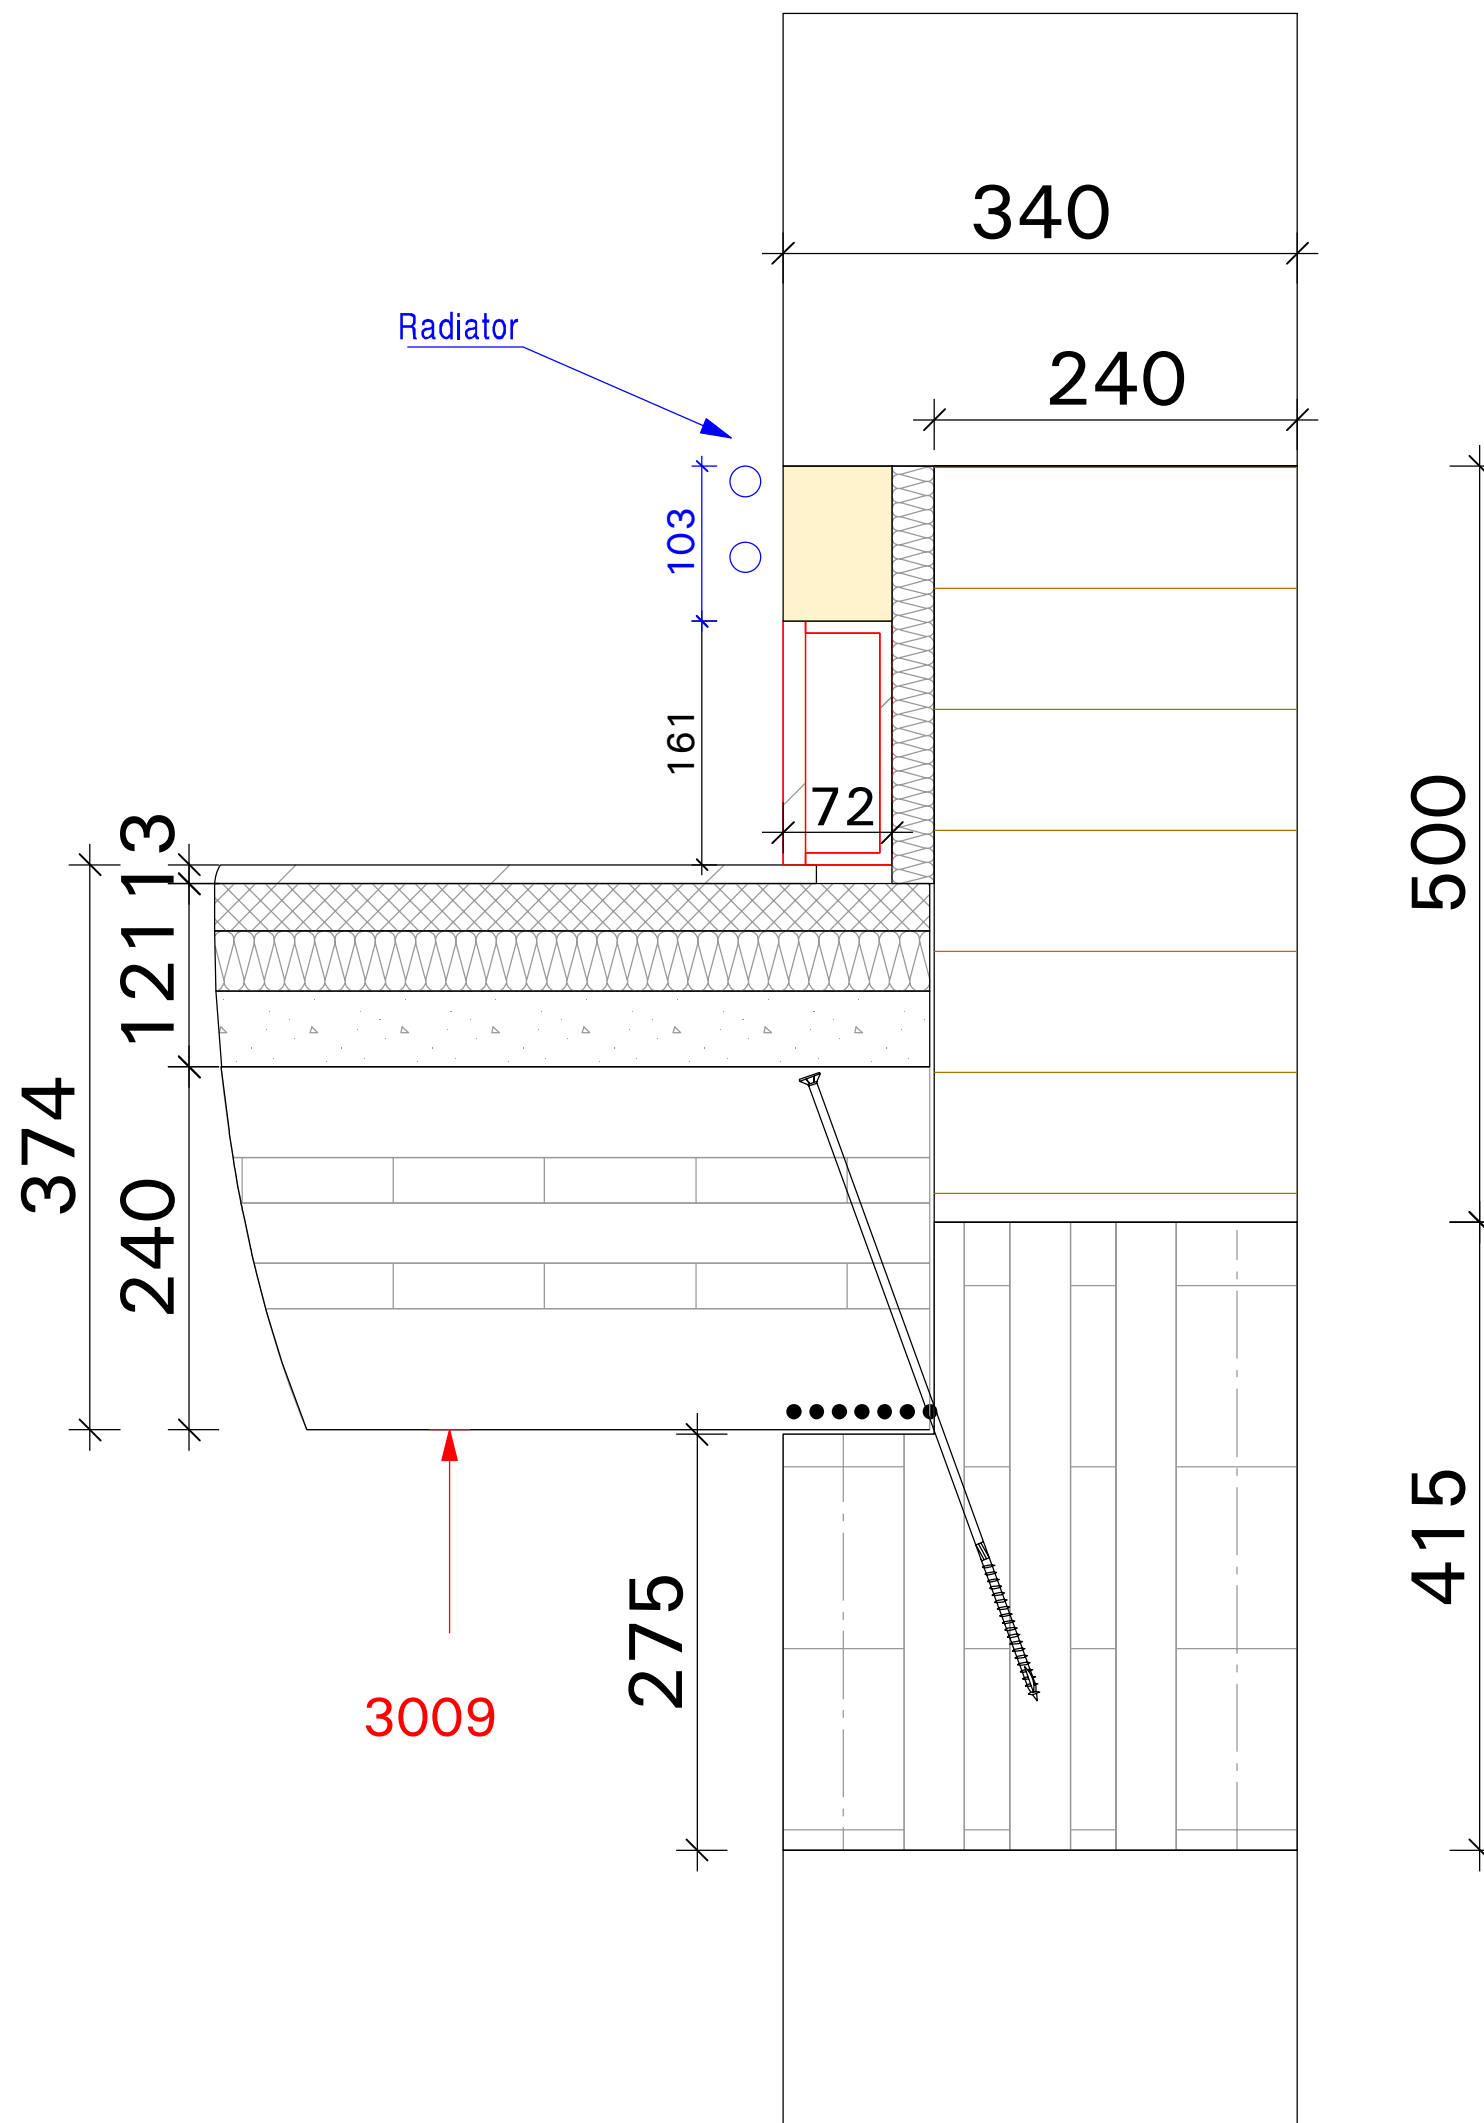

Tegn. ID **B-04-003** Revisjon **A**

Tittel  
**Prosjekteringsdetalj  
etasjeskiller**

Prosjekt  
**Hanstad modulbygg**

Byggherre  
**Elverum kommune**

**ARK**  
**RIB**  
**RIV**  
**RIE**

Tegningsstatus

- Forprosjekt
- Rammeseknad
- Prosjektert
- Arbeidstegning
- Bygget

Ind. Dato	Revisjon	Sign	Godkj
<b>A</b> 15/11		IK	
<small>Justert høyden paa svill 310 til 300 mm</small>			

Tegnet av IK      Ansvarlig AW

Format A3      Målestokk 1:5 [mm]      Dato **17.08.2018**

**CONTROL**

