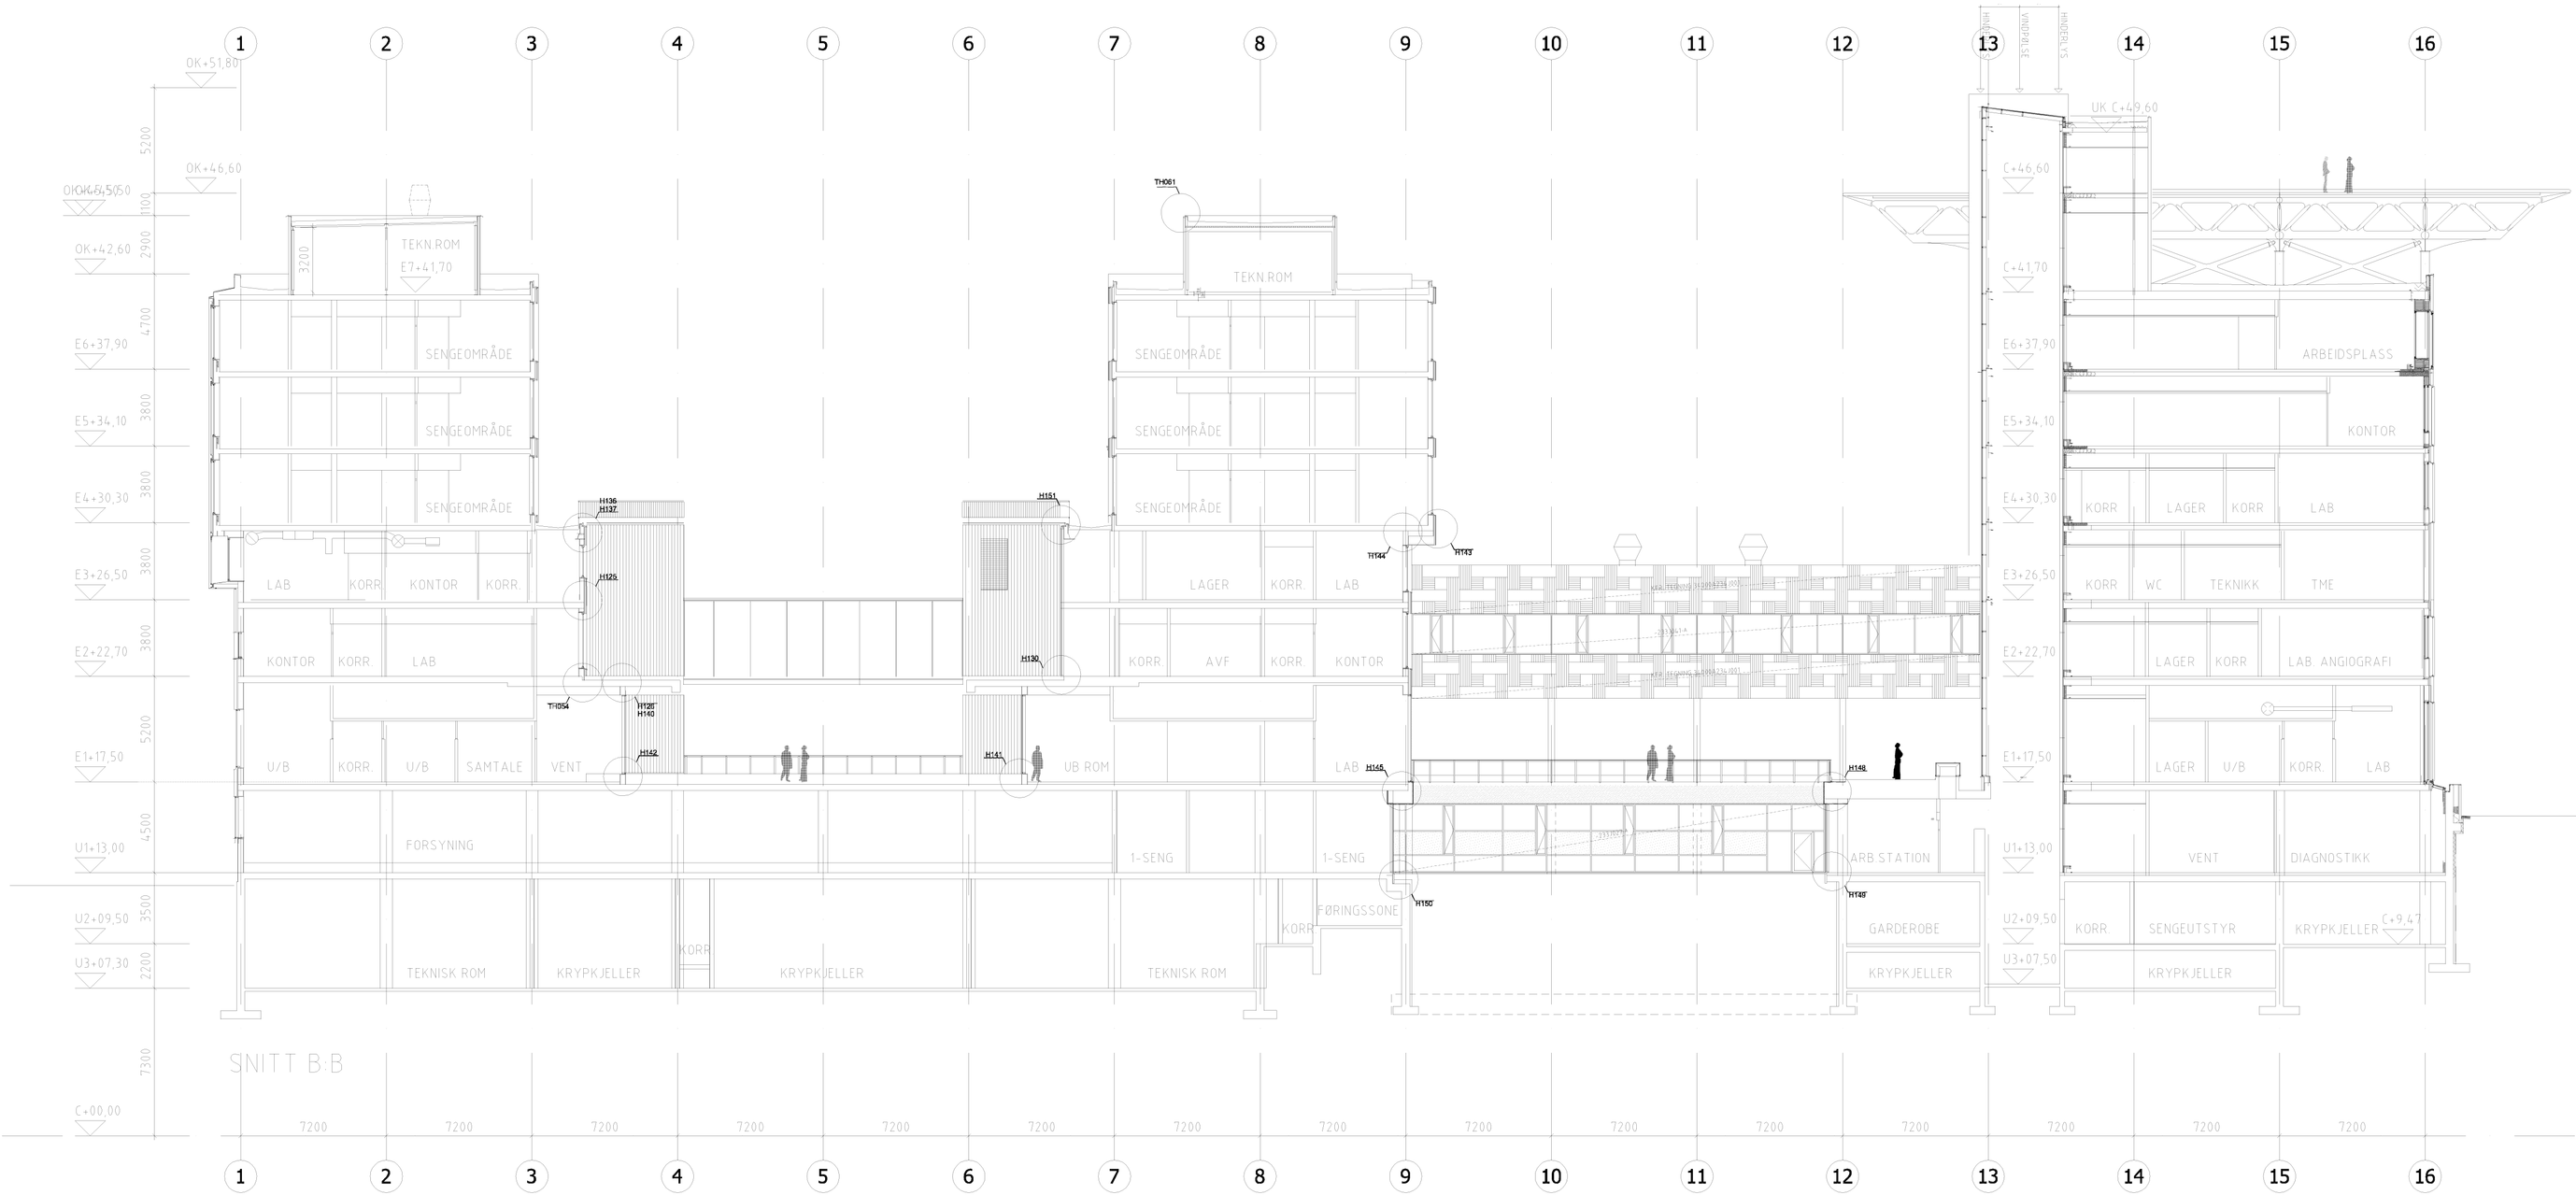

SNITT B-B

Snitt B-B

MERKNADER

Vindustyper og detaljhenvisninger på fasade er kun orienterende. Henvisninger i plan gjelder foran fasade.

Forkortelser:
Detaljhenvisninger merket THxxx refererer til detaljer med tegningsnummer 020 00 A 230 Hxxx.
Detaljhenvisninger merket Hxxx refererer til detaljer med tegningsnummer 340 00 A 230 Hxxx.

HENVISNINGER

REV.	DATO	KONTR.	RETTELSEN GJELDER
AB-D	15.04.10	BJ	SOM BYGGET
AA-D	24.09.09	PAB	SOM BYGGET

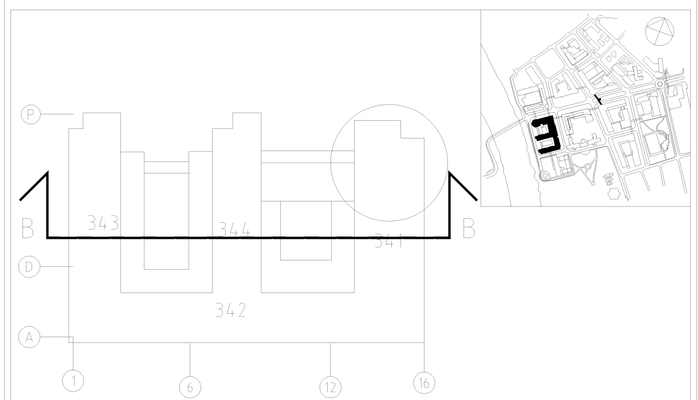

DENNE TEGNING ER BASERT PÅ FØLGENDE GJELDENDE ARKITEKTGRUNNLAG:

☐ PLANTEGNING DATERT:	DD.MM.ÅÅ	☐ MODELLFIL DATERT:	DD.MM.ÅÅ	☐ ANDRE DATERT:	DD.MM.ÅÅ

PROSJEKT FOR NYTT UNIVERSITETSSYKEHUS I TRONDHEIM

PROSJEKTADMINISTRASJON:
Helsebygg Midt-Norge

HELSEFORETAK:
HELSE MIDT-NORGE

BESØKSADRESSE: PROF. BROCHS GT. 6
HELSEBYGG MIDT-NORGE 7488 TRONDHEIM
TEL: 73.86.20.00 FAX: 73.86.20.01

KONTRAKTSPARTNER:
TEAM ST.OLAV
TEAM ST OLAV ANS, PB 5707 MAJORSTUEN, N-0306 OSLO

UNDERKONSULENT:

PROSJEKT:
AKUTTEN OG HJERTE-LUNGE
SNITT B-B
MOT VEST MELLOM AKSE F OG G

BYGNINGSAVSNITT:
340 AKUTTEN OG HJERTE/ LUNGE

FASE	MÅLESTOKK	TEGNING NR.	REV.
DETALJ-PROSJEKT	1:200	340 00 A 200 G 002 (PROSJEKT / ETG / DISIPLIN / BYGN. DEL / TYPE TEGN. / LØPE NR.)	AB-D

DATO 28.01.05 | TEGN. RA | KONTR. AO | PROSJ. NR.