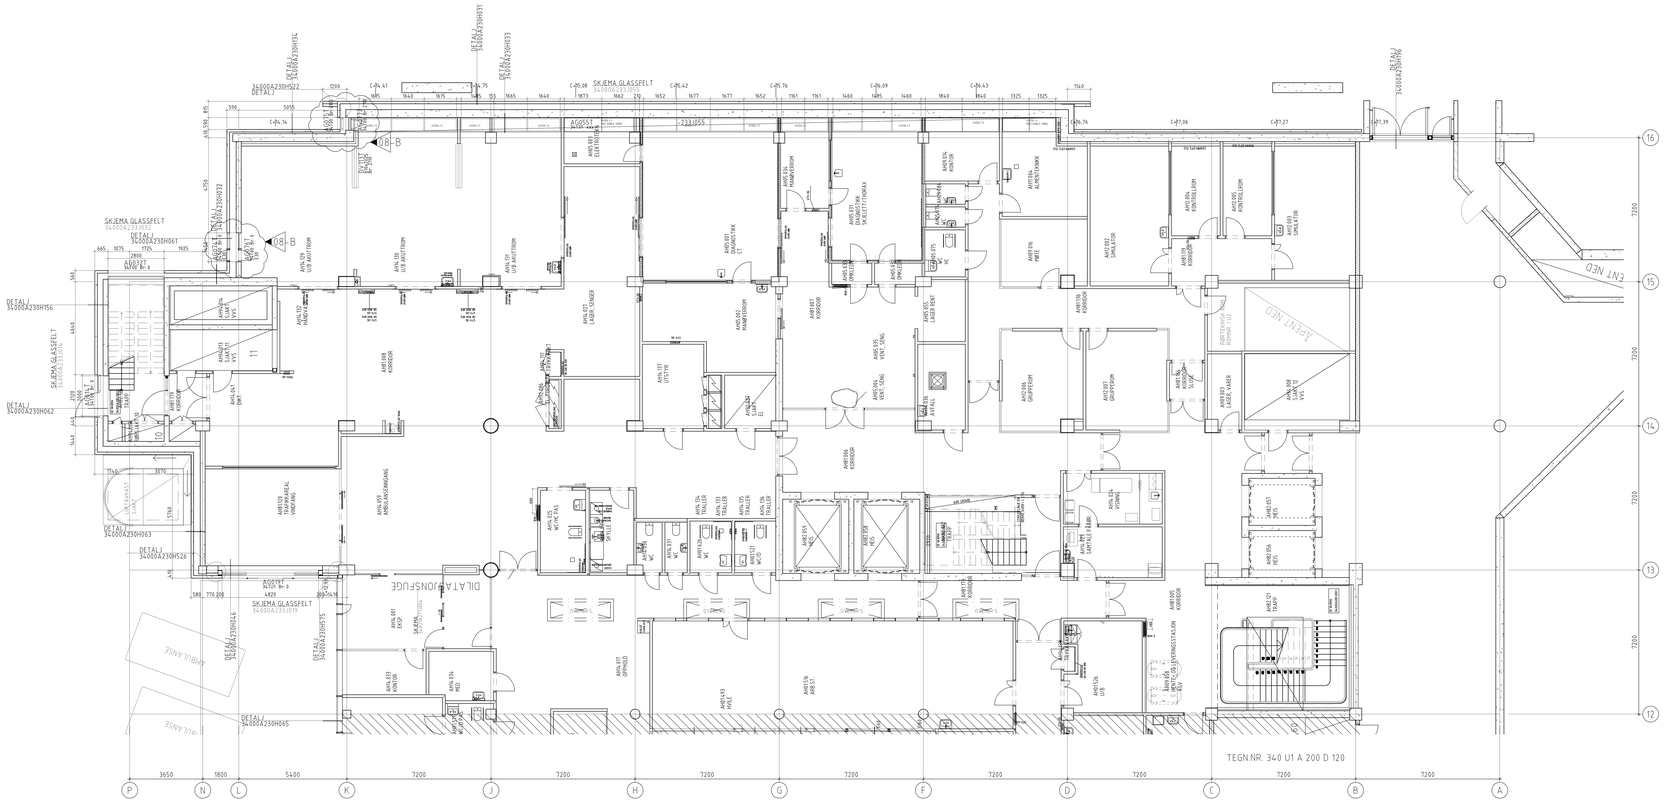

1m 0 5 10m

MERKNADER

NB: GJELDER KUN YTTERVEGGER

HENVISNINGER

REV	DATO	KONTR	RETTELSEN GJELDER
08 – B	14.12.07	PAB	VINDUER ENDRET
07 – B	03.10.07	PAB	DETALJ HENVISNING GJENNOMGÅTT
06 – B	29.06.07	PAB	VINDUER JUSTERT
05 – B	29.09.06	PAB	ARBEIDSTEGNING YTTERVEGG
04 – D	13.09.06	PAB	TFK ARBEIDSTEGNING YTTERVEGG
03 – E	31.03.06	JE	REVIDERT FUNKSJONSPROSJEKT
02 – E	27.02.06	JE	REVIDERT FUNKSJONSPROSJEKT
01 – E	14.10.05	JE	FUNKSJONSPROSJEKT

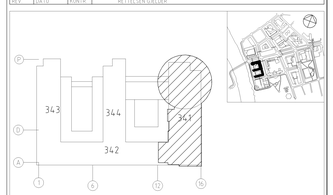

DENNE TEGNING ER BASERT PÅ FØLGENDE GJELDENDE ARKITEKTGRUNNLAG:

☐ PLANTEGNING DATERT: DD.MM.ÅÅ ☐ MODELLFIL DATERT: DD.MM.ÅÅ ☐ ANDRE DATERT: DD.MM.ÅÅ

PROSJEKT FOR NYTT UNIVERSITETSSYKEHUS I TRONDHEIM

PROSJEKTADMINISTRASJON: Helsebygg Midt-Norge

HELSEFORETAK: HELSE MIDT-NORGE

BESØKSADRESSE: PROF. BROCHS GT 2
HELSEBYGG MIDT-NORGE TA AS TRONDHEIM
TEL: 73.86.20.00 FAX: 73.86.20.01

ENTREPRENØRFIRMA: TEAM ST.OLAV
TEAM ST. OLAV ANS, PB 3707 MAJORSTUEN, N-0306 OSLO

UNDERKONSULENT:

PROSJEKT: AKUTTEN OG HJERTE-LUNGE

BYGNINGSDELSNAVN: 341 AKUTTEN

PLAN 1. UNDERETASJE, YTTERVEGG

AKSE A-P/12-16

FASE	MÅLESTOKK	PROSJEKTNR.						REV.

DATO 14.10.05 | TEGN AS | KONTR PAB | PROSJ NR 340