

## KARTLEGGINGSSKJEMA BEHOV VINTERDRIFT


Enhetens navn	Adresse	Gårdsnr , bruksnr .	Kontakt person	Maksimal brøyte-bredde for maskinell brøyting*	For trapper:		Spesielle stedlige forhold (fremkommelighet, manuell** eller maskinell brøyting?)	Andre spesielle behov (eks. rullestolsramper)	Særskilt tid for maskinell brøyting
					antall trappetrinn	Ca. bredde trappetrinn			
<b>Øvrebø barnehage</b>	Vilhelm Bjerknesvei 15, 5081 Bergen	Gnr. 160 Bnr.: 904	Anne-Grethe Andersen	Varierende bredde	0		Brøyteområdet omfatter brøyting og strøing av lekeplass, og gangpassasjer på begge sider av bygget. Også område inn fra Vilhelm Bjerknesvei 15	Må strøs og brøytes på rullestolinnegang mot en avdeling.	Brøyting og strøing skal være utført innen 07:15

\* dette gjelder bare det område hvor snø skal brøytes.

\*\* manuell brøyting er på steder hvor flaten ikke er stort nok for maskiner

For å kartlegge behovet ønsker innkjøpsseksjonen tilsendt eiendomskartet til enheten hvor det blir fargelagt (med farget tusj/tekstmarker) det området som skal brøytes/støes. Her er retningslinjer for å laste ned kartet:

- 1 - For å laste ned eiendomskart bruk denne linken. <http://www.bergenskart.no/bergen/>
- 2 - Velg "Eiendom" til venstre på siden
- 3 - Skriv inn Gårds- og bruksnummer i feltet på venstre siden av kartet og klikk på "Kartsøk"

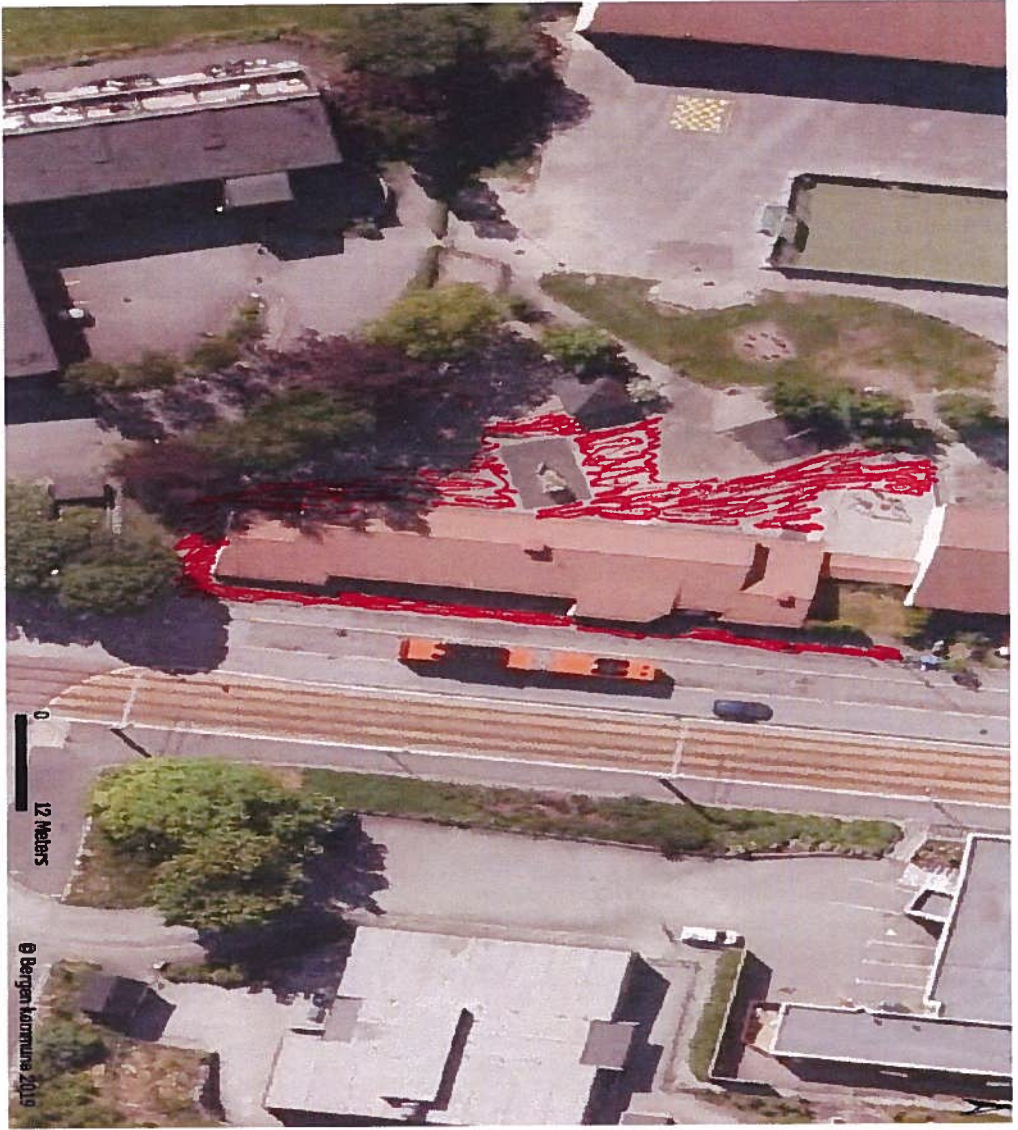

0  
12 Meters

© Bergen kommun 2019

