

VEILEDER TIL BEHOVSBESKRIVELSE VINTERDRIFT


Enhetens navn og adresse	Kontakt person	Maksimal brøytebredde for maskinell brøyting*	Antall trapper, trappetrinn og ca bredde pr trapp	Spesielle stedlige forhold (fremkommelighet, manuell** eller maskinell brøyting?)	Andre spesielle behov (eks. ramper for rullestol)	Angi ønsket tidspunkt / klokkeslett for maskinell brøyting
Rå skole	Grethe Nesslin (konsulent) Kenneth Steinsvik (vedlikeholds teknikker)	Stor parkeringsplass ca.590m ² Vei fram til parkeringsplass 35m lang. Vei inn foran skolen 57+83+56 m lang og foran gymbygg 50 m lang. (markert med rødt i kart). Skoleplass ca. 2450 m ² (markert med gult i kart).	Skolen har 3 trapper utfra bygget (rømningsveier) i tillegg til at der på hver side av bygget vil være trapper i terrenget (ankomst til skole) Alle trapper er markert med grønt i kartet og antall trinn er oppført.	Brøyteområde omfatter maskinell brøyting av parkeringsplass, vei ned til parkeringsplass, samt vei inn ved gymbygg og vei foran skole og gymbygg. Skoleplassen er også ønsket brøytet maskinelt (markert med gult i kart) På begge sider av skolen, samt 3 steder utfra bygget er der trapper som krever manuell brøyting (markert med grønt i kart).	Ved hovedinngang v/parkeringsplass er der rampe for rullestolbruker (markert med blått i kart)	Maskinell brøyting + manuell brøyting av trapper/rømningsveier skal være utført innen 07:15



- * dette gjelder bare det området hvor snø skal brøytes, f.eks. parkeringsplass og gate/vei
- ** manuell brøyting er på steder hvor flaten ikke er stort nok for maskiner



BERGEN KOMMUNE

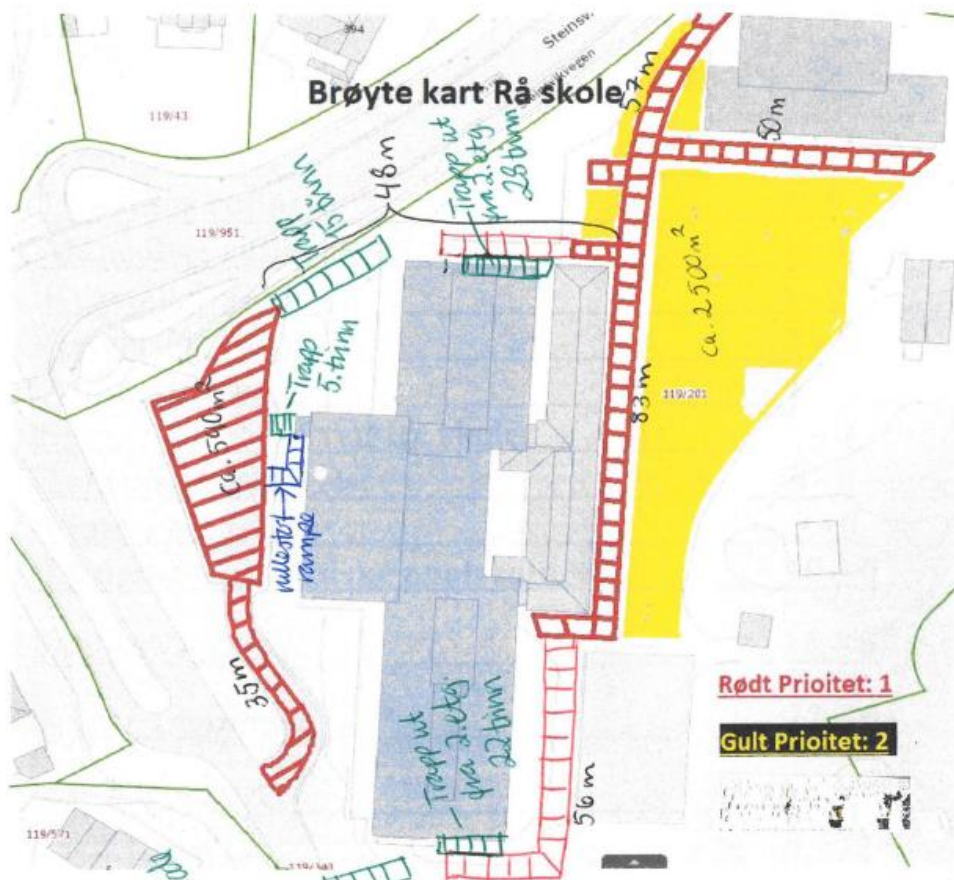

*Ny trapp skal lages
i tom. bygge-pannede*



Bergen Kommune