




Fasade Nord

1:100




Fasade Sør

1:100

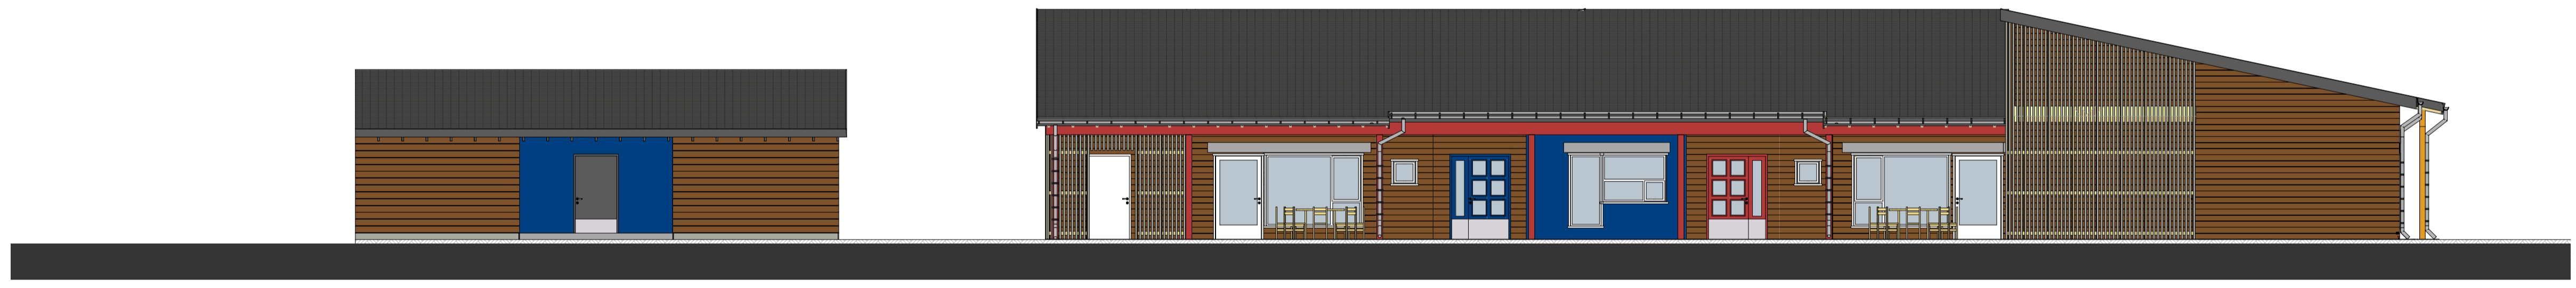


Fasade Øst

1:100

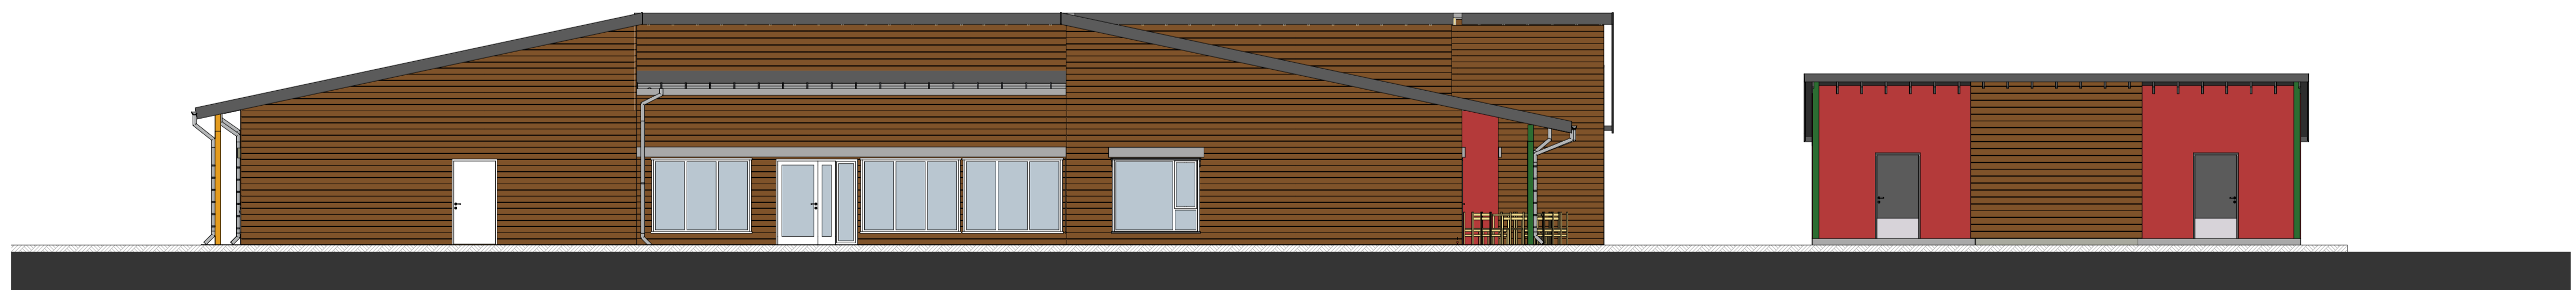


Fasade Vest

1:100

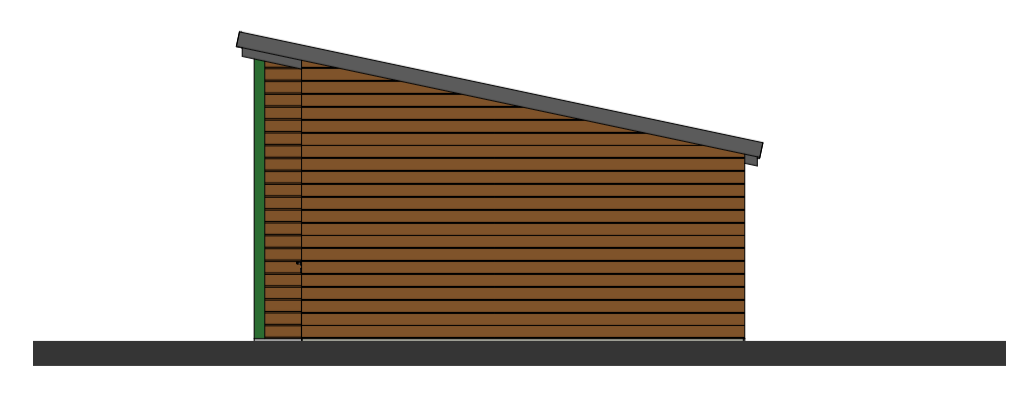

Utebod 1 - Fasade sør

1:100

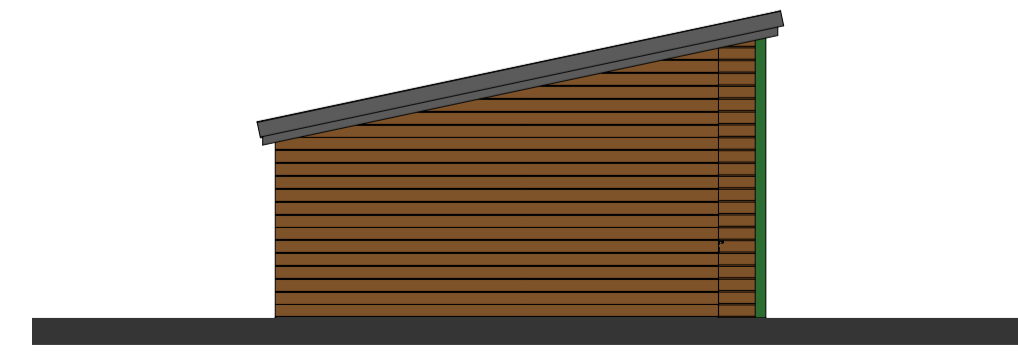


Utebod 1 - Fasade nord

1:100

Rev.	Nr.	Beskrivelse	Dato	Sign.	Kontroll	Godkj.

Lokalisering:

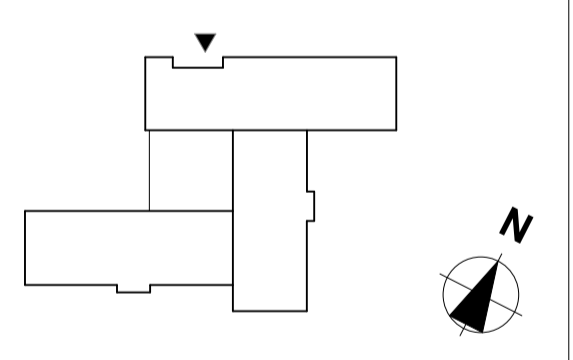

- Prosjektgrupper:
- ARK : Arkitektene Berg og Østvang AS
  - RIB : Rådg. ing. Bygg
  - RIE : Rådg. ing. Elektro
  - RIV : Rådg. ing. VVS

Fase: AsBuilt

**Arkitektene Berg og Østvang AS**  
 Bvutgpen 13, 2550 Os i Ø., Tlf. 62 47 00 00 - firmapost@arkitektene.no

Kontroll prosjekt:		Dokument:	
Sign.	Kontroll		
Prosjekt:		Kontroll utførelse:	
Sundmoen barnehage		Sign.	Kontroll
2550 Os i Ø.			
19.05.17			
1:100 /A1			
Gr./Bnr.:			
113/53			
Prosjektnr.:		Tegningsnr.:	
2638		-401	
Type tegning:		Prosjektet for:	
Fasader			