


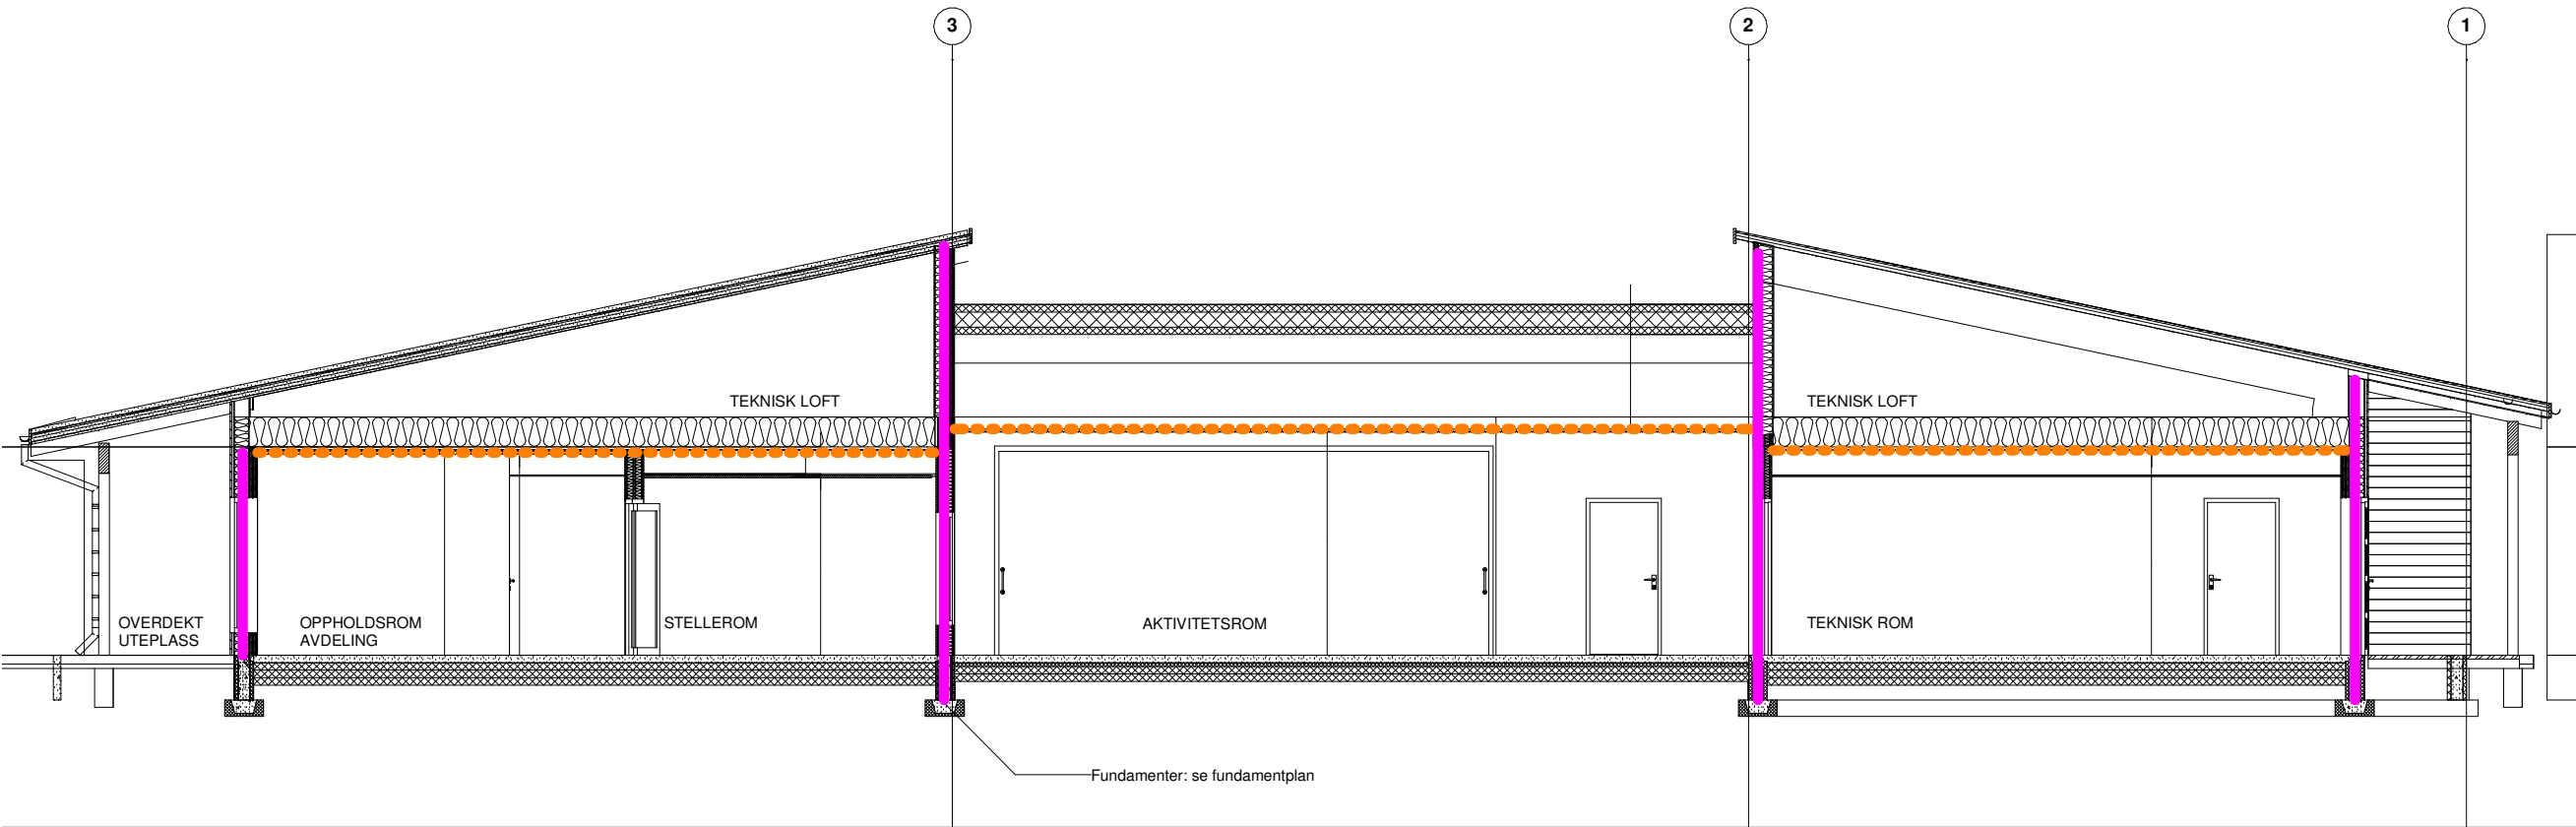

Konstruksjoner

-  Kledning K210 B-s1,d0 [K1].
-  R15

Informasjon

Risikoklasse: 3

Brannklasse: 1

Grunnflate areal: 1000 m2

Annet

Tegningen er å anse som konsepttegning og skal leses sammen med brannstrategidokumentet. Den har ikke status som byggetegning.

Branntekninske installasjoner

Sprinkleranlegg NS-EN 12845

Brannalarmanlegg kategori 1 etter NS 3960:2013

Utgangsmarkering over rømningsveier til det fri

Bygget sprinkles og ventilasjonsføringer trenger ikke isoleres eller ha spjeld.
Ventilasjonsanlegg går for fullt ved utløsning av alarm

Byggteknisk

Bæresystem. R15

Brannceller: EI30 (B30)

J02	217-05-23	As built	SVONY	TEHAN	SVONY
J01	2016-03-08	FOR BRUK	SVONY	TEHAN	SVONY
Rev.	Dato	Beskrivelse	Utarbeidet	Fagkontroll	Godkjent
Dette dokumentet er utarbeidet av Norconsult AS som del av det oppdraget som fremgår nedenfor. Opphavsretten tilhører Norconsult AS. Dokumentet må bare benyttes til det formål som oppdragsavtalen beskriver, og må ikke kopieres eller gjøres tilgjengelig på annen måte eller i større utstrekning enn formålet tilsier.					Målestokk (gjelder A3)
Os Entreprenør AS					1 : 100
Os Barnehage BRANNSNITT					
Norconsult 		Oppdragsnummer	Tegningsnummer	Revisjon	
		5160515	F-20-03-01	J02	