




Mappe: 441193

Mappetittel: Mekjarvik diverse - Næringsområde

Skrevet ut av: Gina Brøstenes

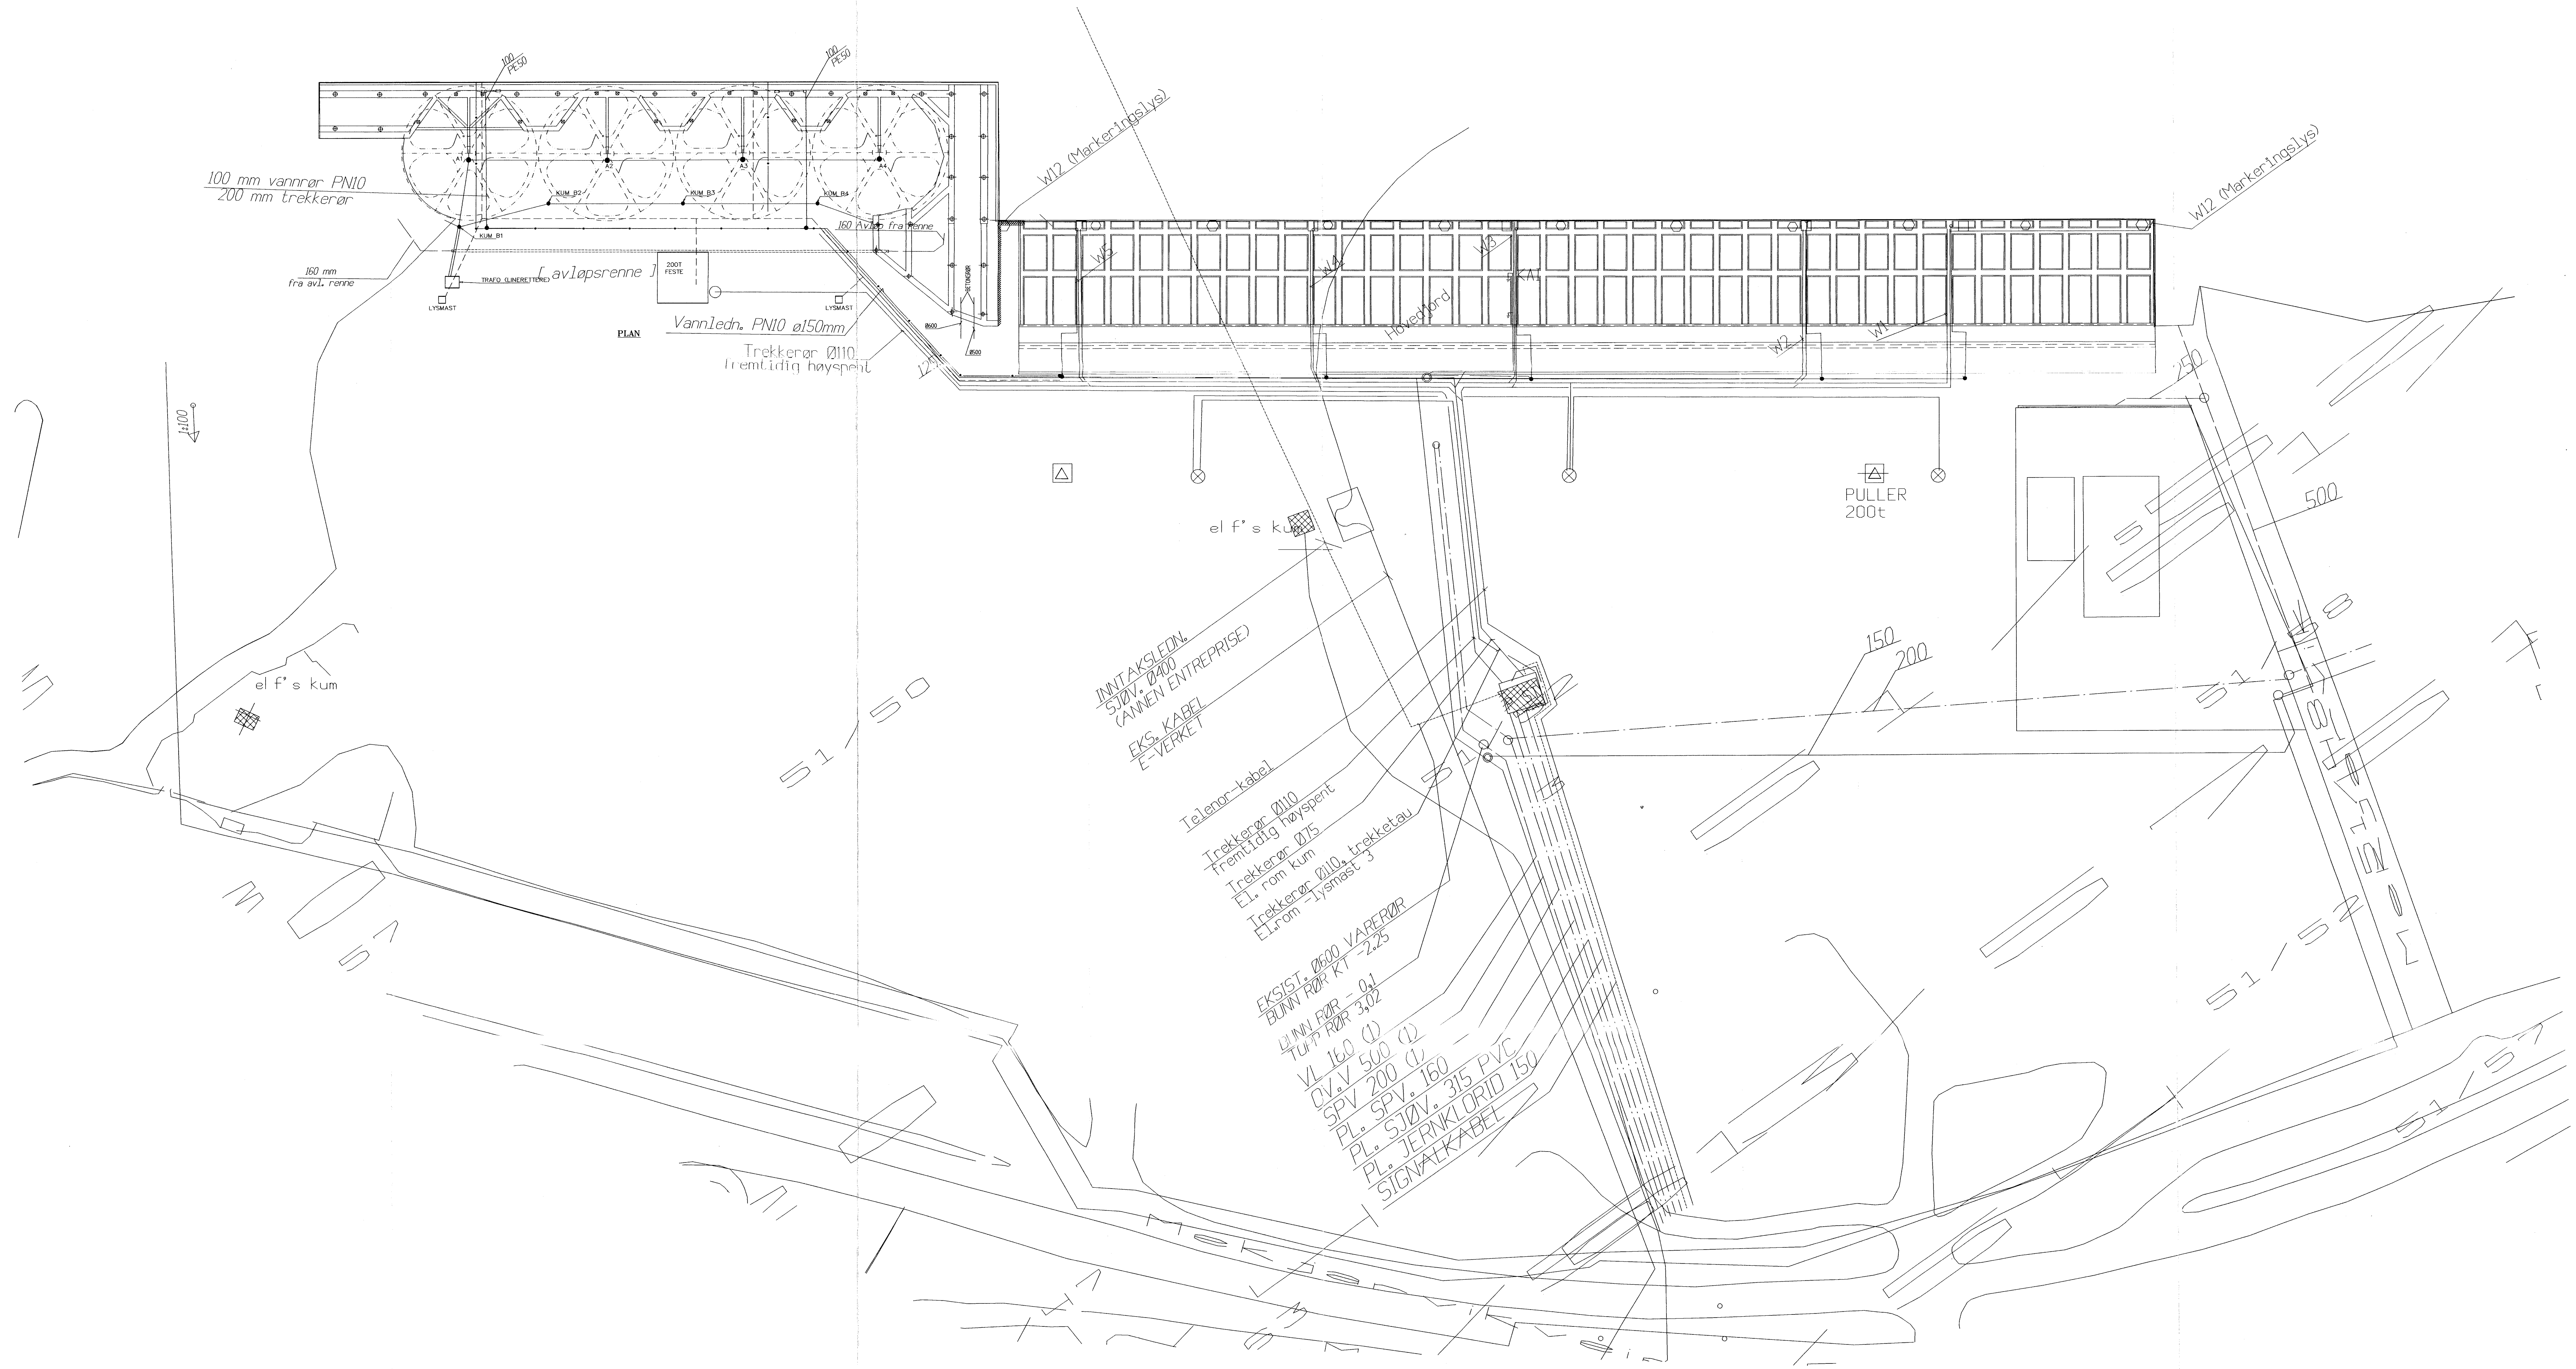

(1) = Disse rørene er lagt inn etter oppgitte koordinater.

0	08.04.01	Som bygget	MW	OB
Rev.	Dato	Beskrivelse	Tegnenumr.	Revnr.

**MEKJARVIK KAI
UTENDØRS ANLEGG**

THUNES PARTNERS Omgrunn & Bygging
THUNES PARTNERS AS c/o. Stovang
Postboks 147 Håkons, 4096 STOVANG
Telefon 51 820 800 - Faks 51 820 801

Prosjekt	Oppdragsnr./år	Navn	Bygg	Tegning	Rev. dato
ME3910	O.BØ	1:500	08660	3910	0