REV	DATO	KOMMENTARER	SIGN	KONTR.
A	07.10.94	Inntegnet utspæringer iht. E3		

STAVANGER INTERKOM. HAVNEVESEN

KAI I MEKJARVIK

El. utspæringer

MELDE OG JOHANNESSEN A.S

Rådgivende ingeniører i konstruksjoner
Løkkeveien 2, 4014 Stavanger, Telefon: 51 89 40 00, Telefax: 51 89 40 74

TEGN. NR.	7181
MÅL	1:200
SAKSBEH.	O.A.K.
TEGN.	02.09.94 GS
KONTR.	
U. NR. / TEK. NR.	
REV.	

BEST. FOR.

GULL OG RODVELT AS

Sivilingeniører

TEGN. NR.	853	02
TEGNET AV		
DATO		
MÅLESTOKK	1:200	

KRUSE SMITH STAVANGER

STAVANGER INTERKOMM. HAVNEVESEN

KAI I MEKJARVIK

OVERSIKTSPLAN

Tegnet: CHMUND BØ	Kontr.: AMK	Godkj.:	Dato: 23.06.94

PARTNER KONSULT AS
Arkitekter og rådgivende ingeniører MNIF
GYDAS STRANDVEI 169
4005 STAVANGER
TELEFON: 04 53 20 20

Tegningsnr.: 0866.0 | Målestokk: 1:200 | Byggnr.: 3800 | Rev.: C

A - Rev. 18 04 94 JSA - Utv.-spæringer tilpasset

C	06.09.94	INNTEGNET UTSPÆRINGER NR. 3	A.M.
B	16.08.94	ENDRET HØYDE/STØRRELSE	A.M.
A	05.08.94	PLASSERT UTSPÆRINGER	A.M.
Rev.	Dato:	Revisjon:	Init.: Godkj.:

STAVANGER INTERKOMMUNALE HAVNEVESEN

KAI I MEKJARVIK

UTSPÆRINGSTEGNING

OVERSIKTSPLAN

BETONGKVALITET C45MA

STÅLKVALITET K500TS

UTVIDET KONTROLL

NYTTELAST 50KN/M2

PUKKTLAST 300KN

AKSELTRYKK 600KN

KRANLAST 1600KN (pr. hjørne)

15 NOV. 1994

1 Ø300mm RØR INNSTØPT.

2 UTSPÆRING / SLISS SE TEGN. 3801

3 U.S.P. I DEKKE #550

E1 El. utsp. h x b = 150x300mm
O.G. kolonne, U.G. sokkel.
Nøytrolit, innstøpt rustjern
#32, 6 #10 mm inkl. hjørnejern
horisontalt.

E2 Utsp. i skjørte
Ut av synt. plan 380!
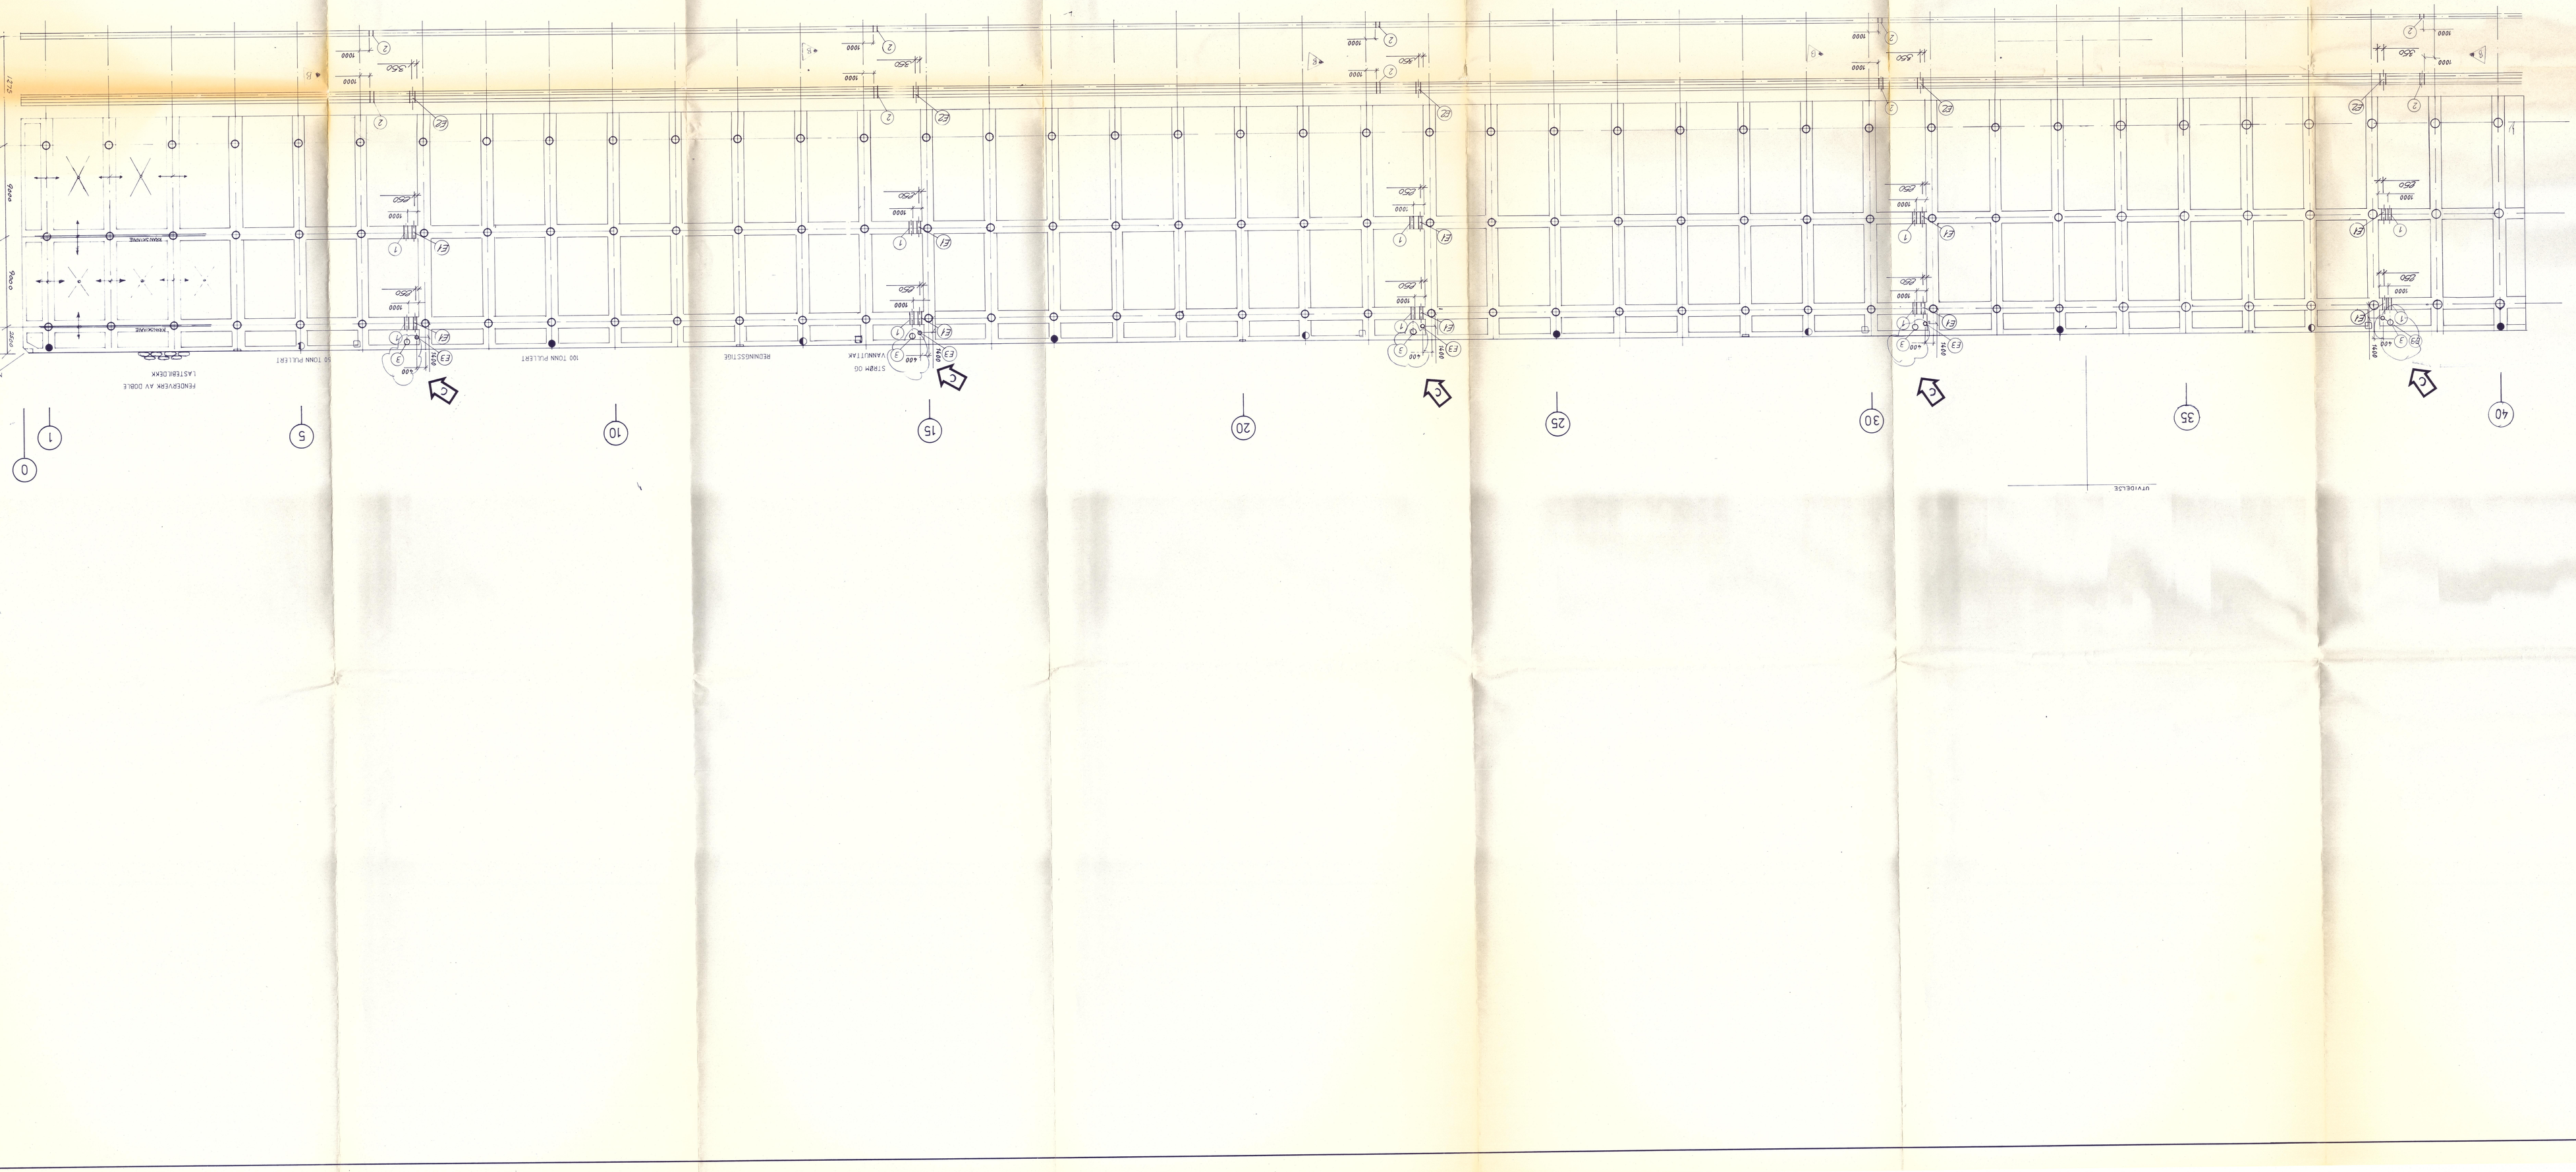
E3 U.S.P. i dekke ø150 eller
150x150mm