


Tiltaksområde

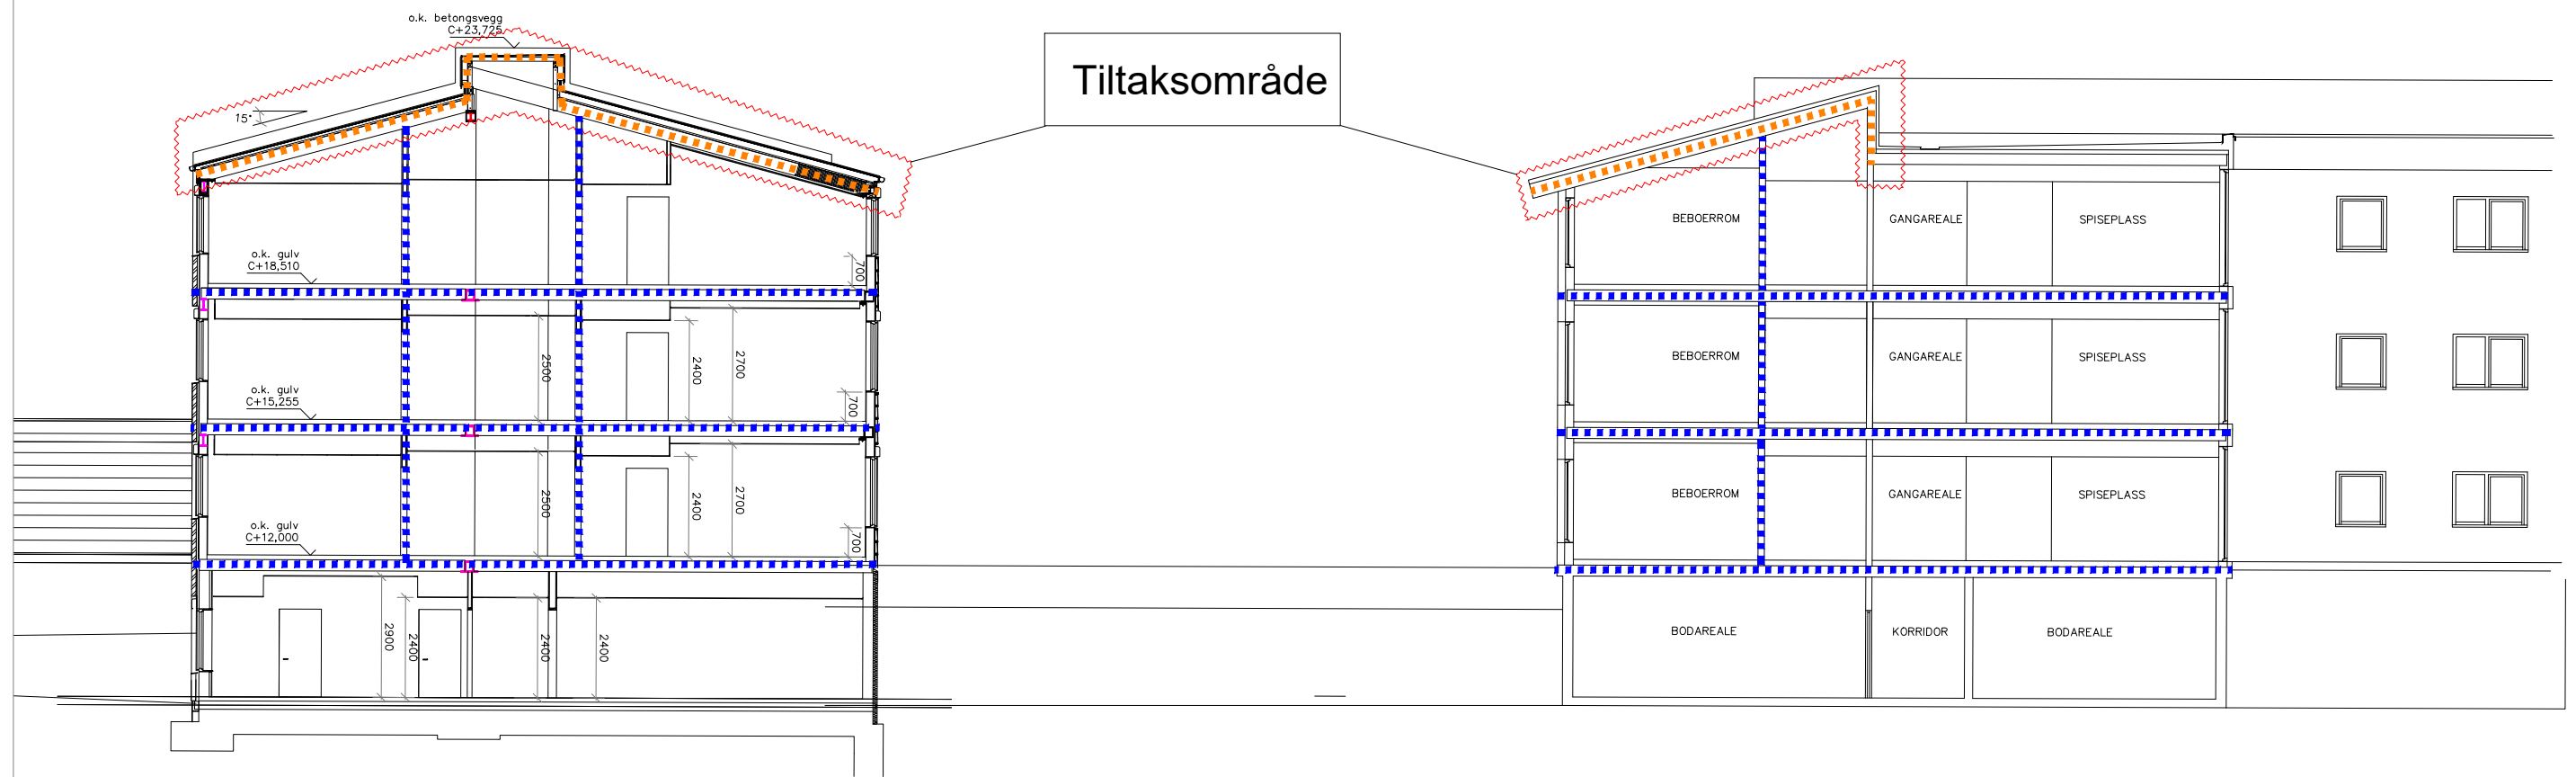

Snitt B-B

SYMBOLFORKLARING
 Branncellebegrensede konstruksjoner
 - - - REI 60 [B 60] TAK
 - - - EI 60 [B 60]

1				
Rev.No.	Kommentar / Merknad		Dato	Sign.
	For oversikt over og beskrivelse av brann tekniske ytelser se brannkonsept			
	Prosjekt	2023380	Nes sykehjem	
	Utarbeidet av	FDJ	Dato	06.03.2024
	Godkjent av	BHS	Dato	06.03.2024
Snitt B				
Tegningsnummer	2023380-S1	Arkstrørrelse	A3	Revisjon
			0	Ark
			1/1	Skalering
				US