


MÅL: 1:1000	OPPDR. NR.	TEGN. NR.	REV
DATO: 14.6.94	352	A-001	
TEGN. T.TALSETH			
KONTR. MYRAKER			
INDEKS DATO	KORREKSJON	SIGN.	


ANBUDESTEGNING

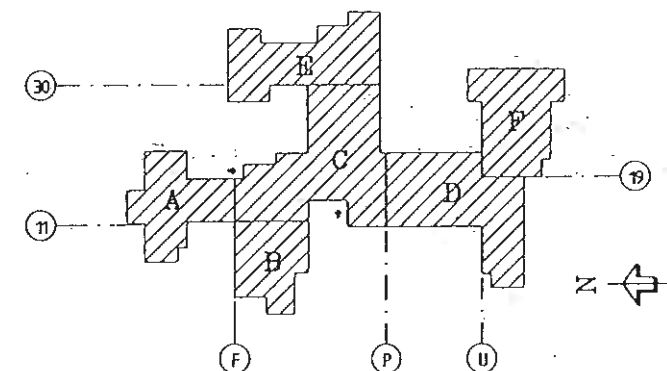


KVITSEID KOMMUNE			
KVITSEID OMSORGSSENTER			
SMILARKITEKT EINAR MYRAKER A/S MNAL NPA POSTBOKS 1614, 4801 ARENDAL, TLF.: 37035500	ARKITEKTER	A	
SMILINGENØR TORE MATHISEN - MNIF MRIF 3840 SELJORD, TLF.: 35050530	RÅDGVENDE ING. BYGGTEKNIKK	B	
ERICHSEN & HORGEN A/S HENRIK IBSENSGT.10, 3724 SKIEN, TLF.: 35523072	RÅDGVENDE ING. VVS-TEKNIKK	V	
ELEKTROPLAN A/S POSTBOKS 368, 3701 SKIEN, TLF.: 35527051	RÅDGVENDE ING. ELEKTROTEKNIKK	E	
NOTEBY A/S, NORSK BYGGEKONTROLL A/S ALEXANDER KJELLANDSGT.24,3716 SKIEN 35523115	RÅDGVENDE ING. GEOTEKNIKK	G	
IVAR H. DALEN A/S LIMVEIEN 6, 3280 TJODALYNG, TLF. 33124308	PROSJEKTERINGS-LEDELSE		
SITUASJONSPLAN			
MÅL: 1:1000	OPPDR. NR.	TEGN. NR.	REV
DATO: 14.6.94	352	A-001	
TEGN. T.TALSETH			
KONTR. MYRAKER			

TEGNFORKLARING:

- KRYPMISPEL
- SIBIRKORNELL
- RHODODENDRON
- KRYPBUSKFURU
- GUL KRYPBUSKIURE
- HYLL
- JASMIN
- GRASS
- ASFALT
- BETONGHELLER 300X300

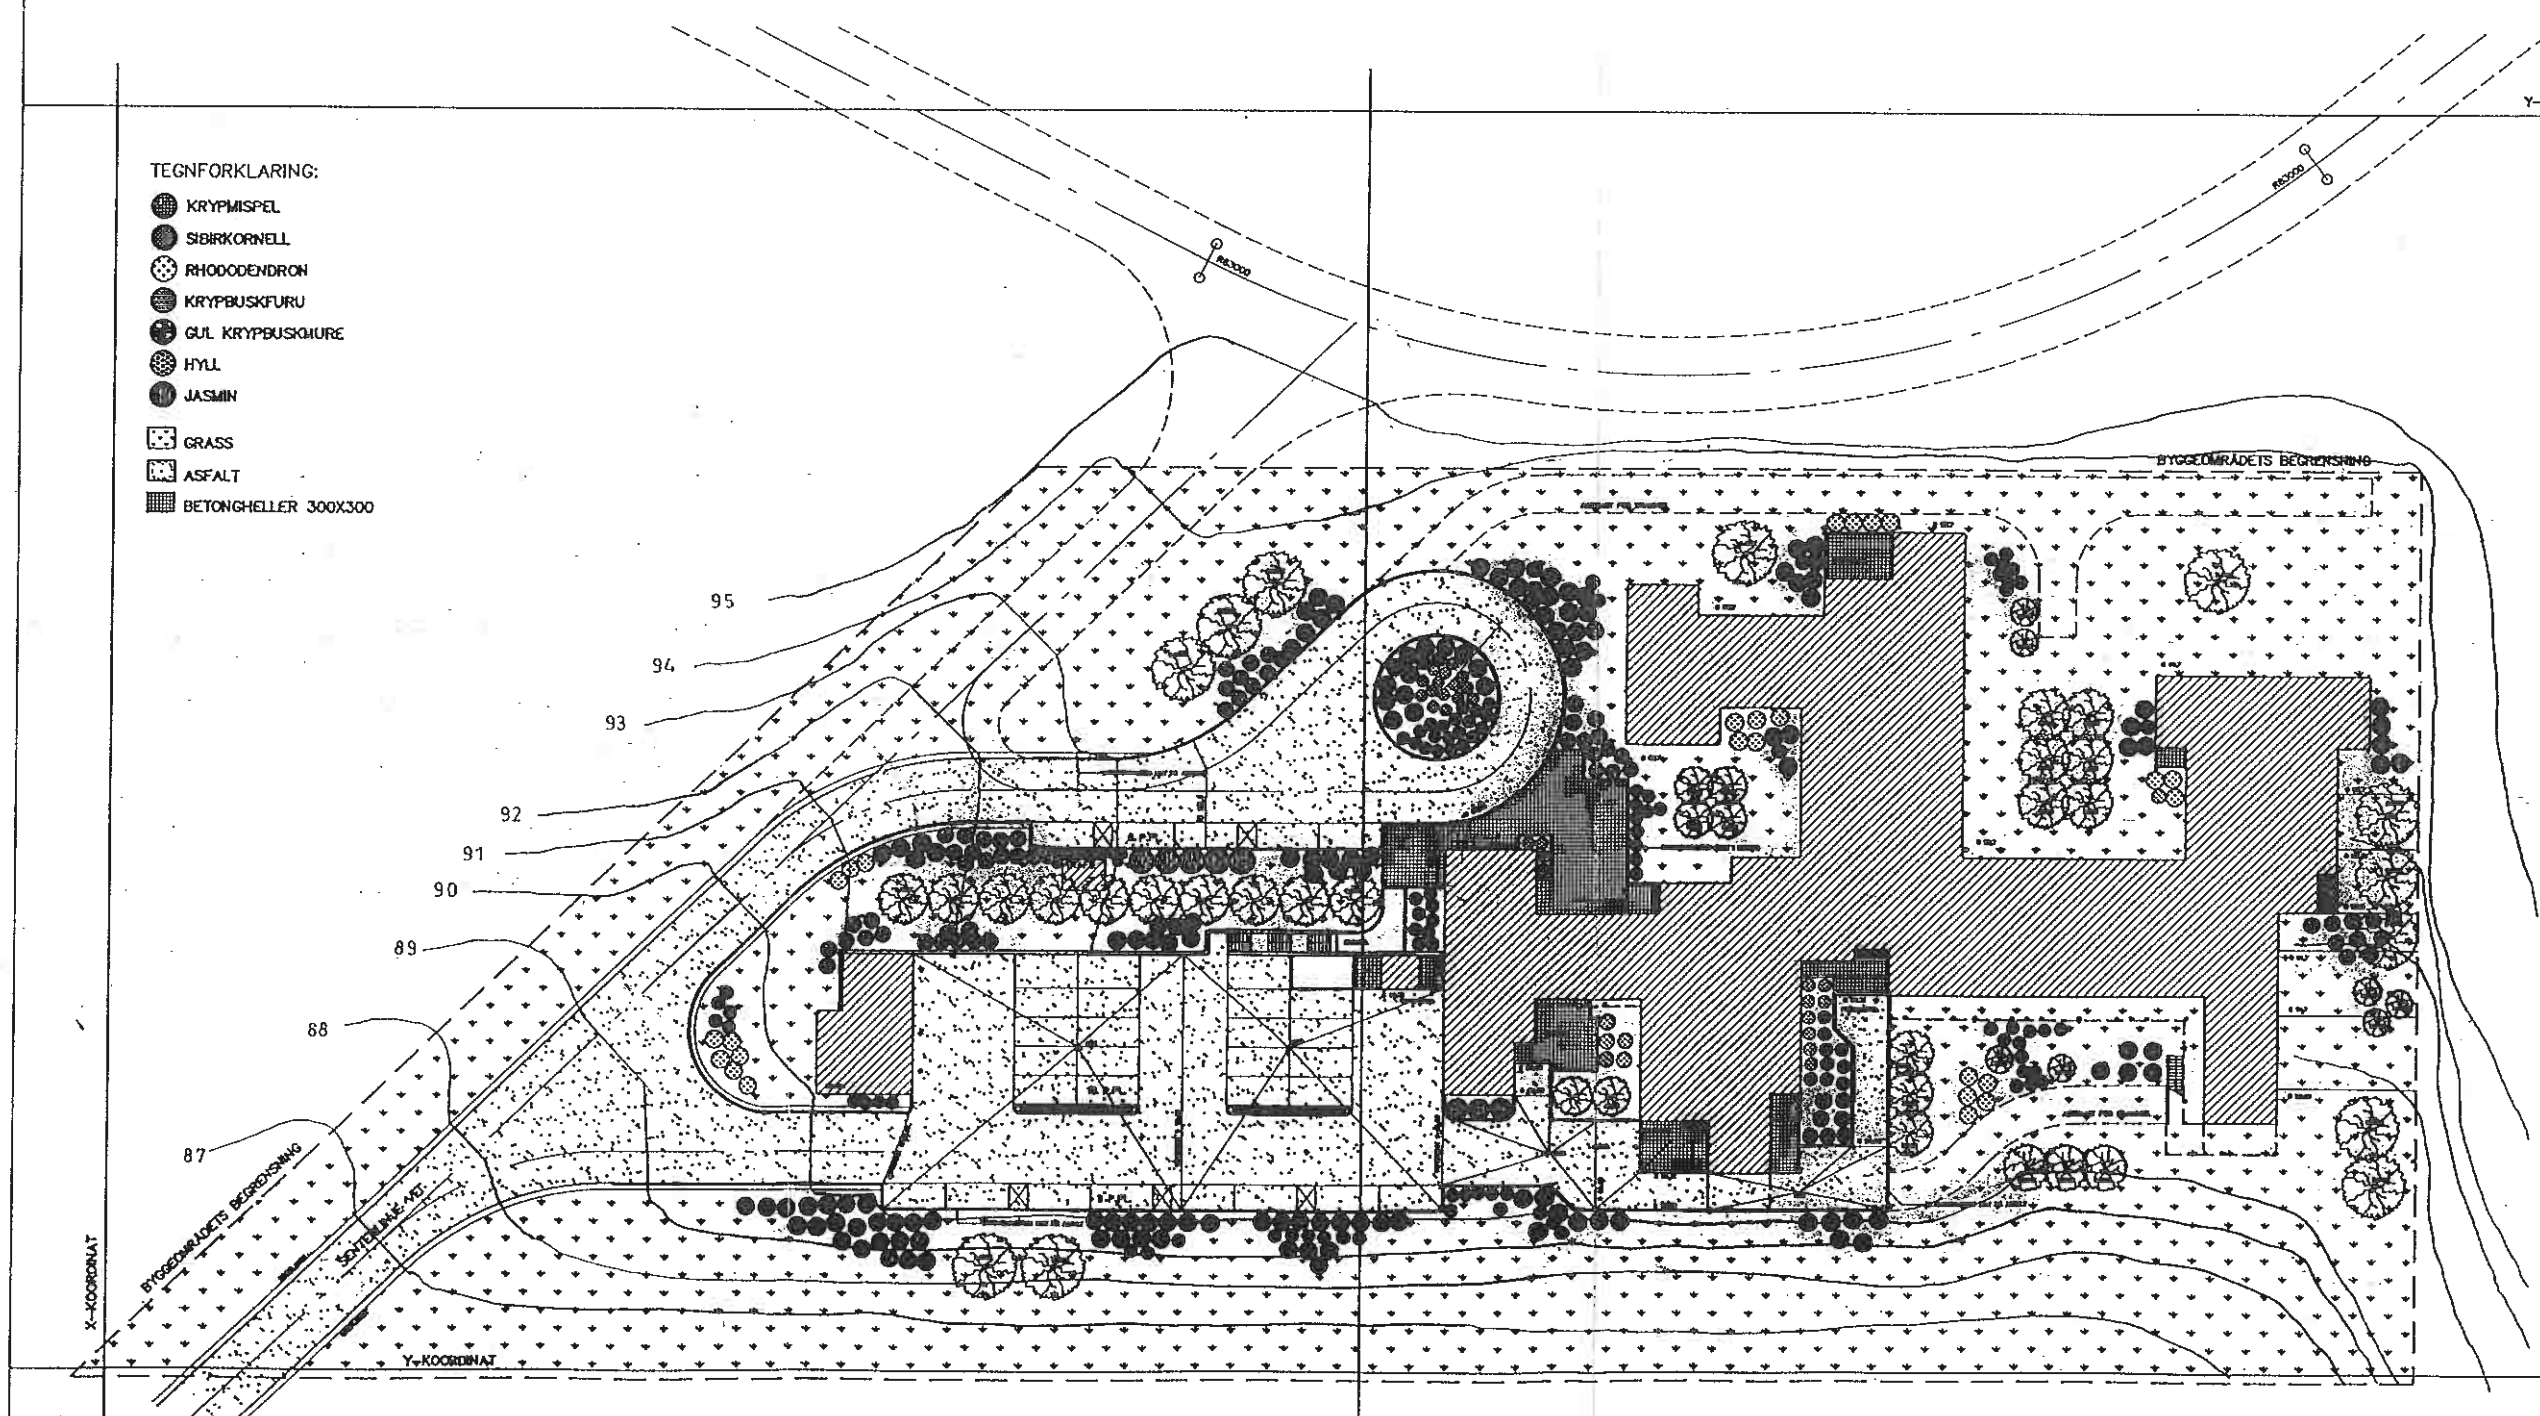


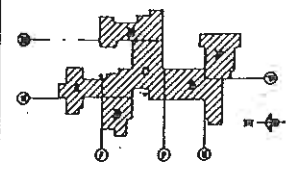


KVITESEID KOMMUNE
KVITESEID OMSORGSSENTER


UTOMHUSPLAN



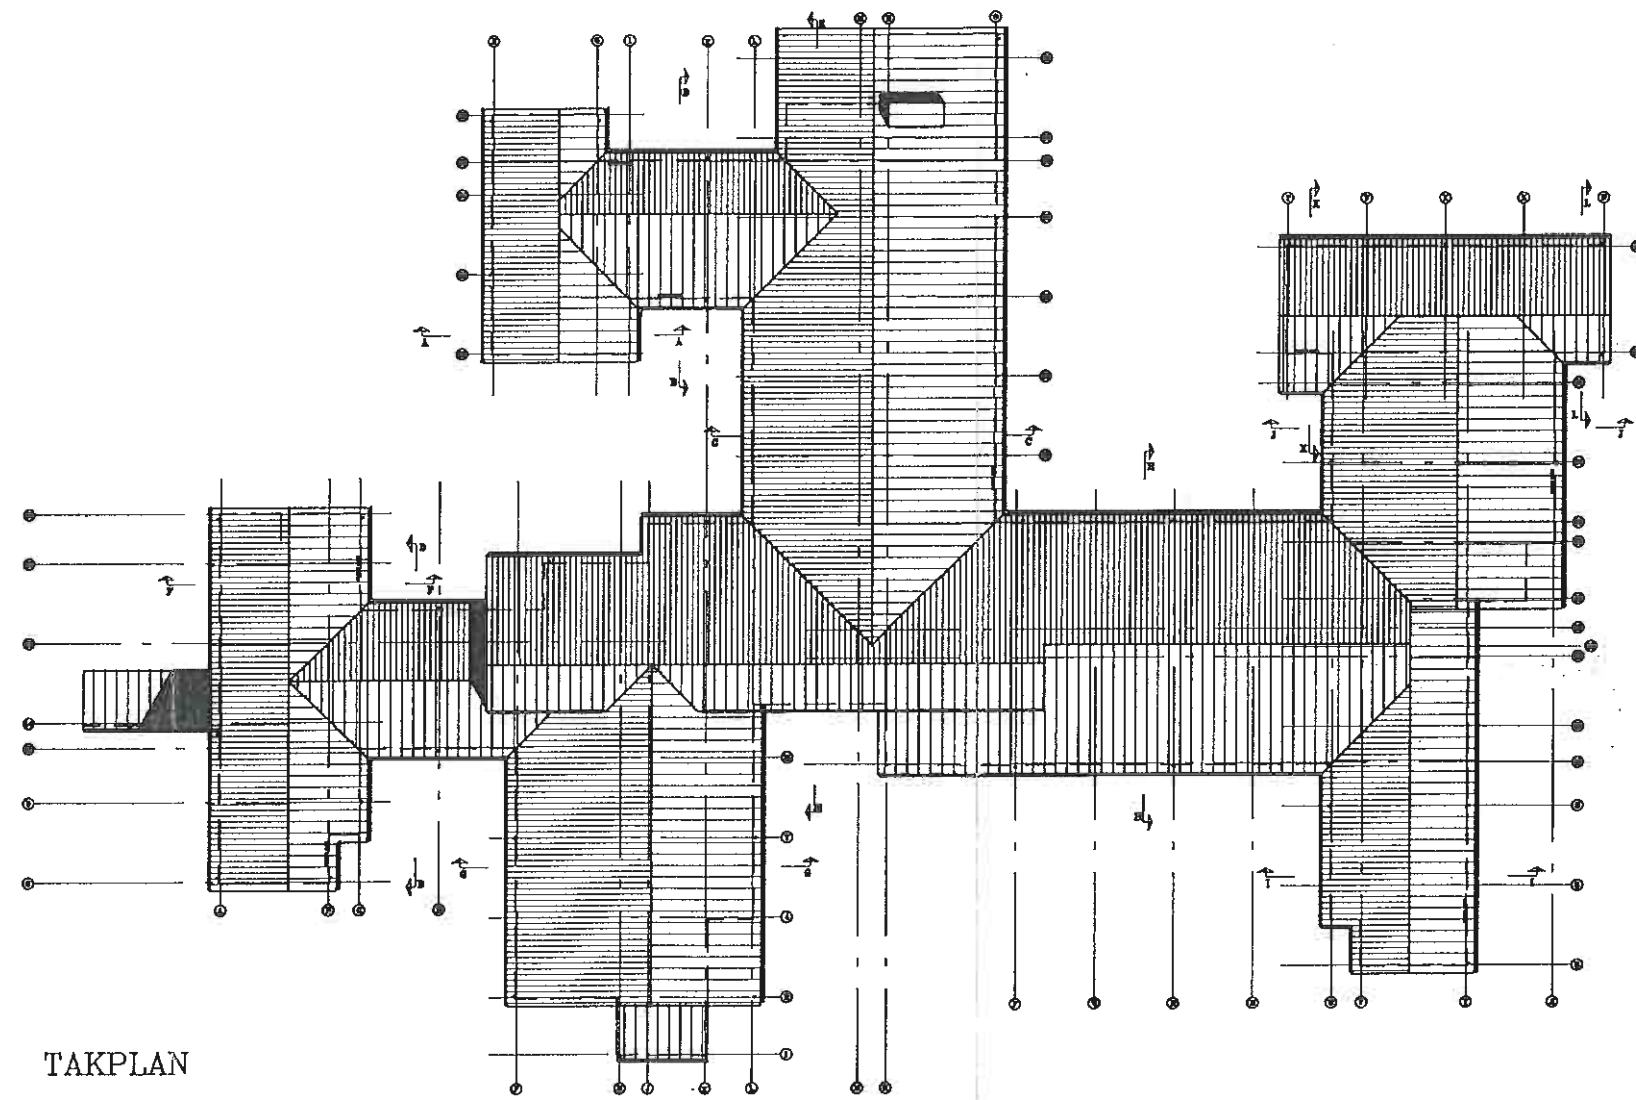

TAKPLAN

MÅL:	1:400	OPPD. NR.	TEGN. NR.	REV
DATE:	14.6.94	352	A-013	
TEGN.	T.TALSETH			
KONTR.	MYRAKER			
INDEX	DATE	KORREKSJON	SIGN.	

ANBUDESTEGNING

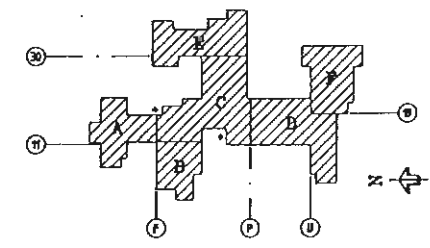


KVITESEID KOMMUNE				
KVITESEID OMSORGSSENTER				
TAKPLAN				
MÅL:	1:400	OPPD. NR.	TEGN. NR.	REV
DATE:	14.6.94	352	A-013	
TEGN.	T.TALSETH			
KONTR.	MYRAKER			


● 1 stk konvektor

○ 6 stk radioator

● 6 stk radiator toalett

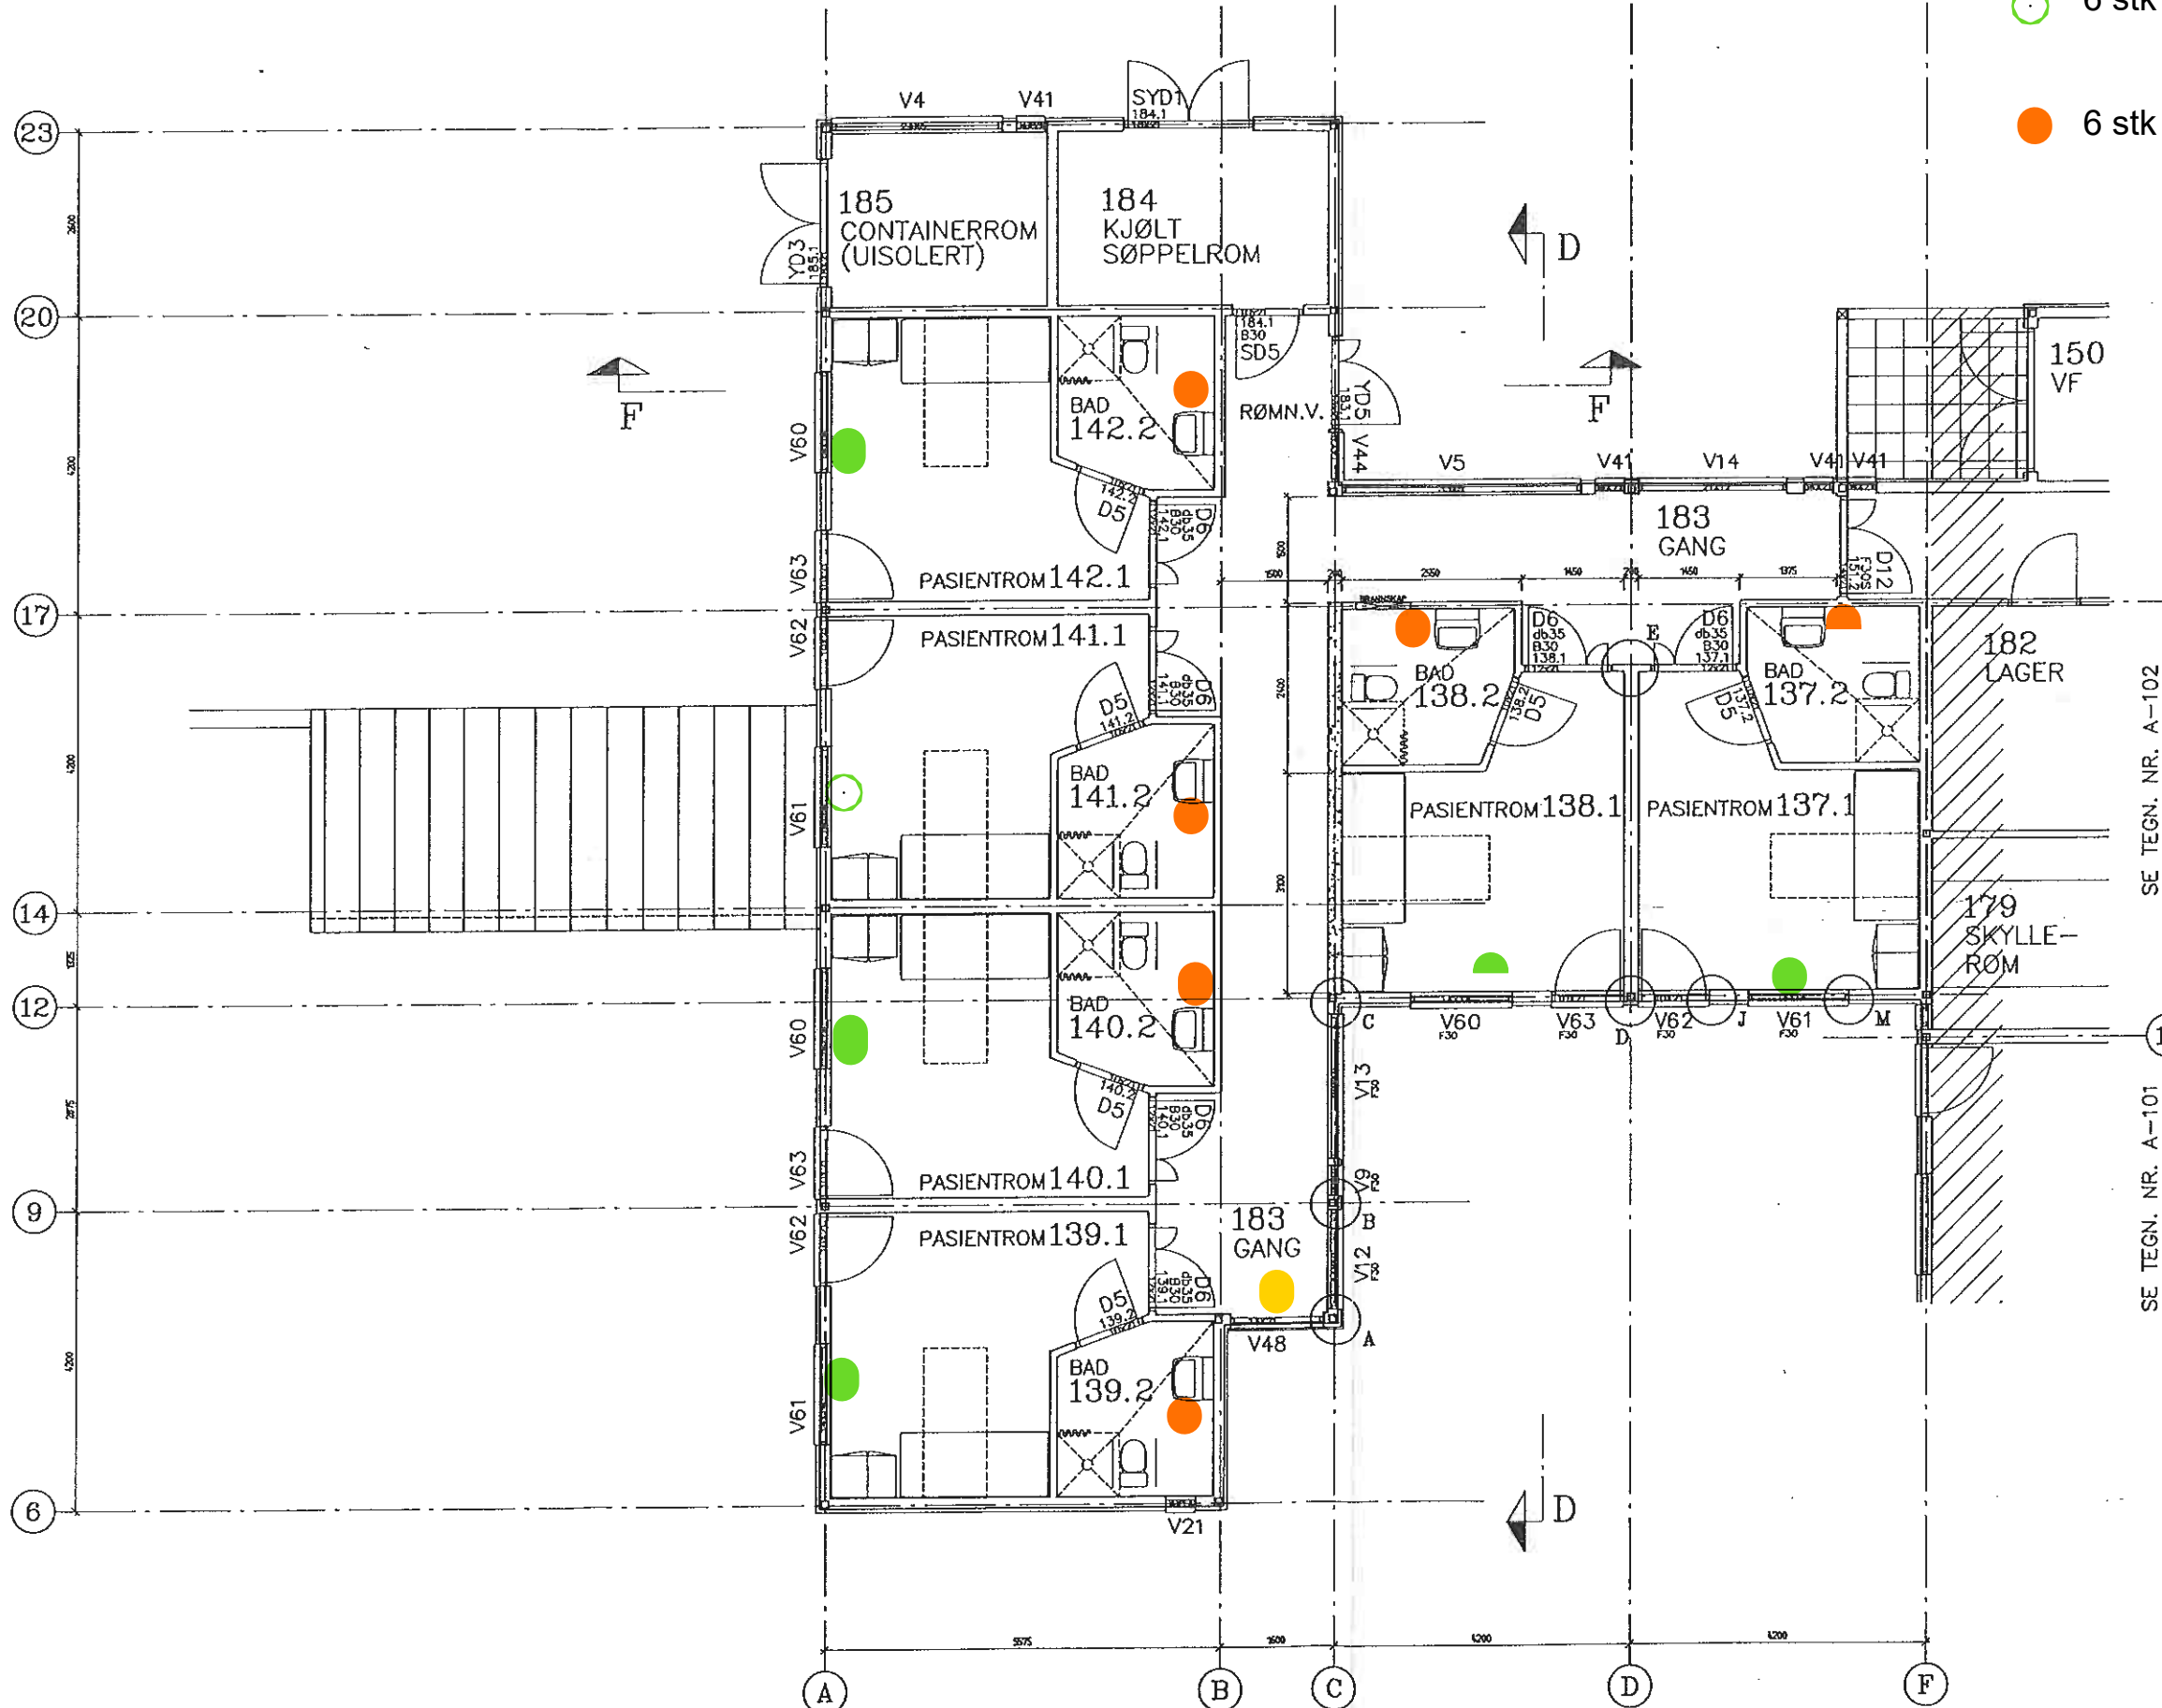

MÅL: 1:100	OPDR. NR.	TEGN. NR.	REV
DATE: 14.6.94	352	A-100	
TEGN. T.TALSETH			
KONTR. MYRAKER			
ANBUDESTEGNING			
INDEKS	DATE	KORREKSJON	SIGN.

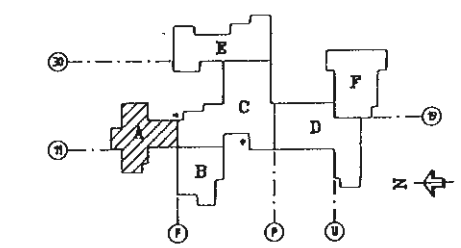

KVITeseid KOMMUNE
KVITeseid OMSORGSSENER


PLAN 1. ETG.
DEL A




MÅL: 1:100	OPDR. NR.	TEGN. NR.	REV
DATE: 14.6.94	352	A-100	
TEGN. T.TALSETH			
KONTR. MYRAKER			


SE TEGN. NR. A-102

11


SE TEGN. NR. A-101

SE TEGN. NR. A-102

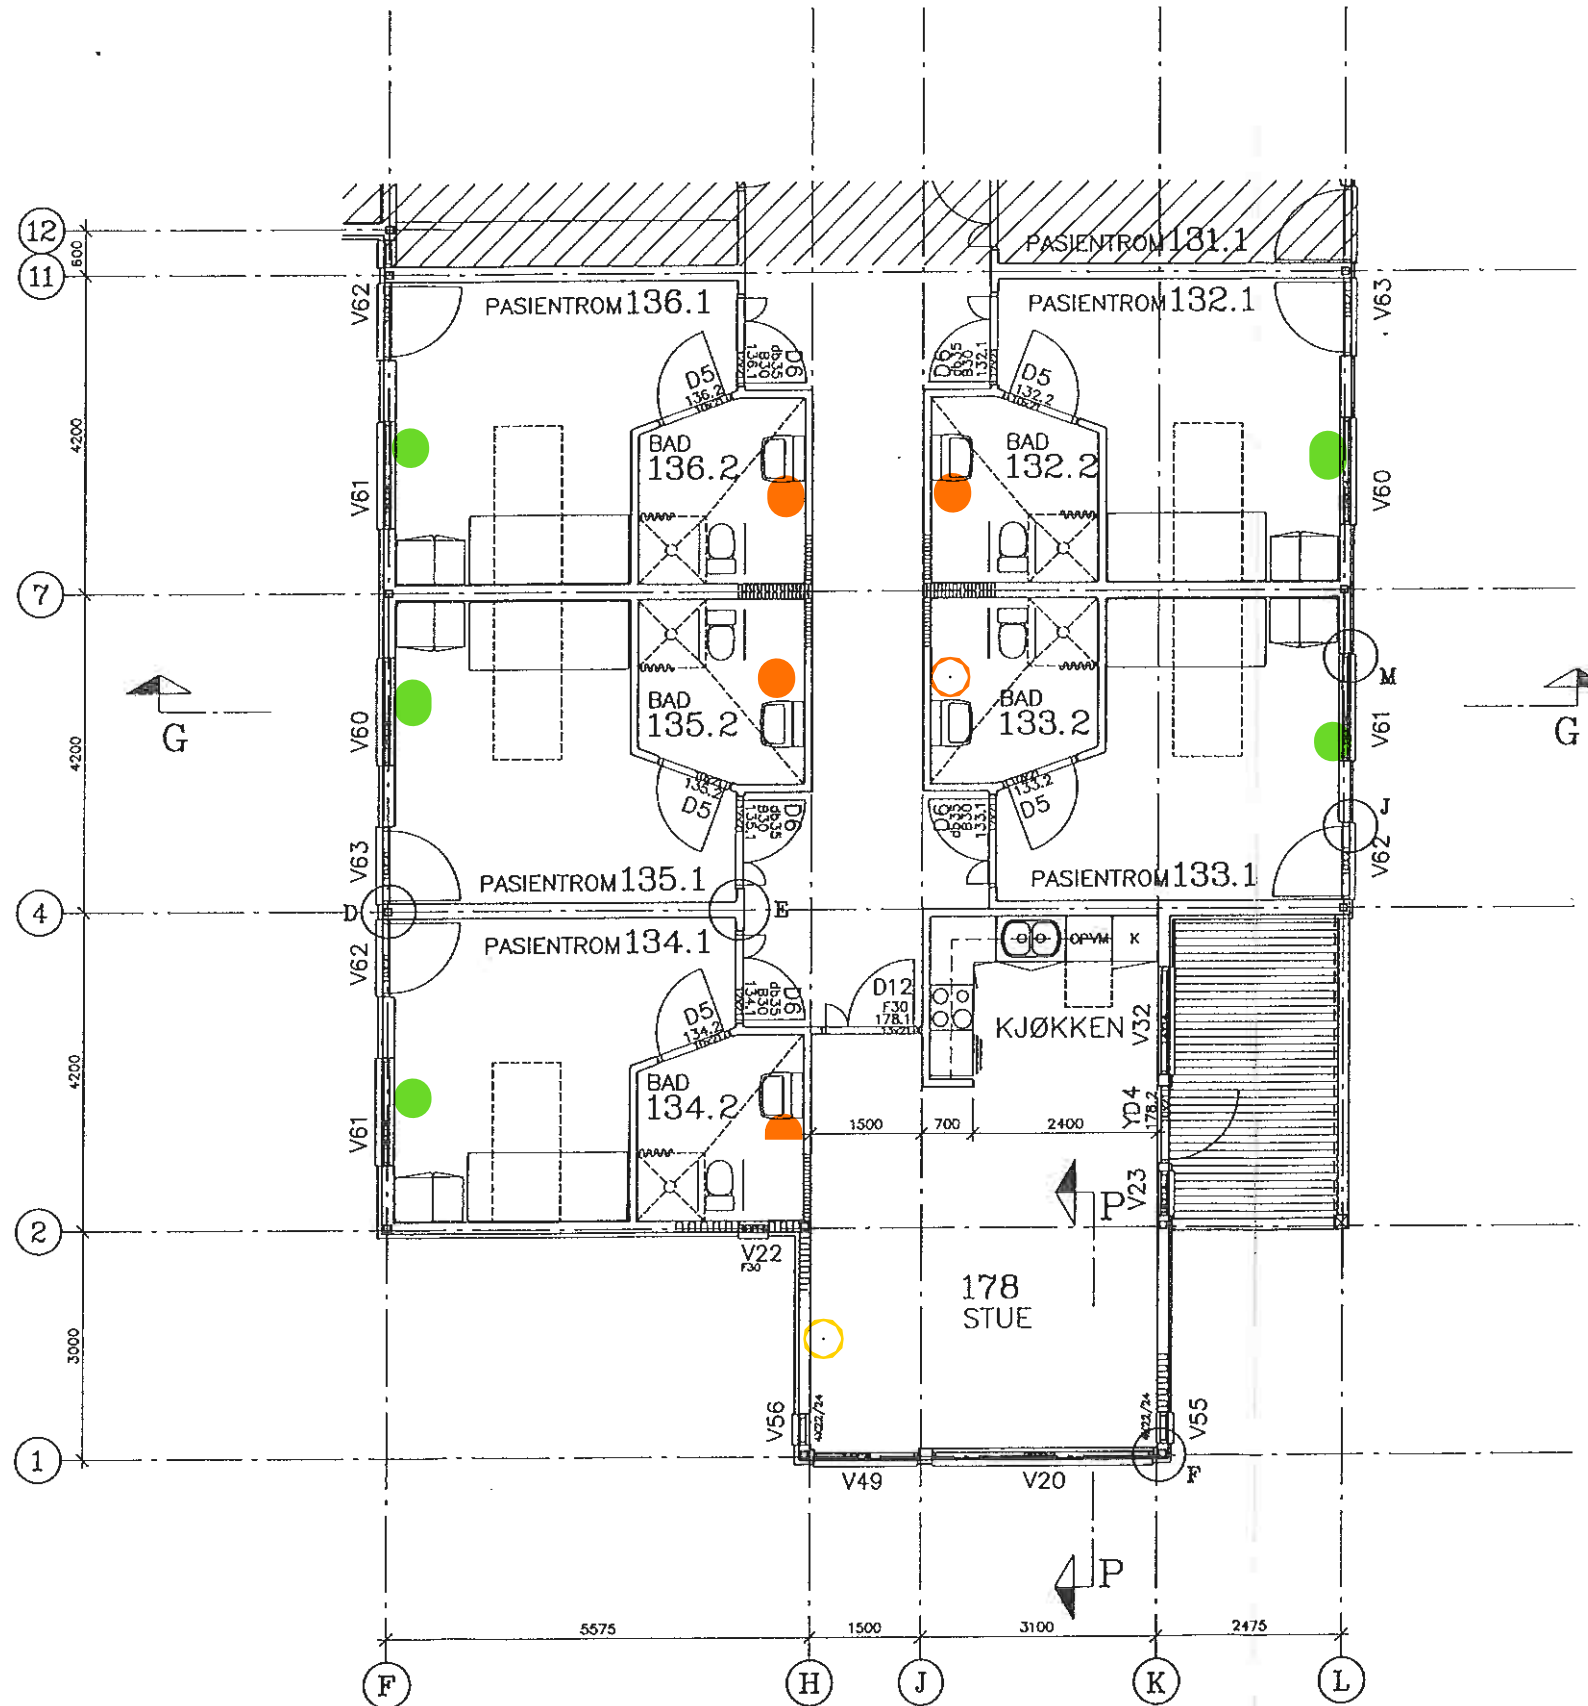


-  1 stk konvektor
-  5 stk radiator
-  5 stk radiator toalett

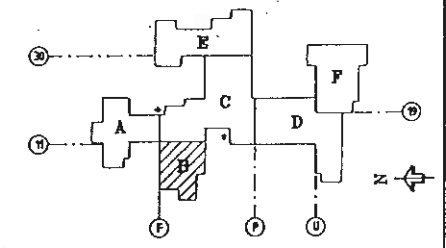


MÅL:	1:100	OPPD. NR.	TEGN. NR.	REV.
DATE:	14.6.94			
TEGN.	T.TALSETH	352	A-101	
KONTR.	MYRAKER			
ANBUDESTEGNING				
INDEKS	DATE	KORREKSJON		SGNR.




KVITeseid KOMMUNE		KVITeseid OMSORGSsENTER		
SIVILARKITEKT EMAR MYRAKER A/S HEMAL HPA POSTBOKS 1614, 4601 ARENDAL, TLF. 37938800	ARKITEKTER	A		
SVELINGEN TONE MARSEN - HOF MF 3400 SELJE, TLF. 35050330	INNGIENDE ING. BYGGETEKNIKK	B		
ERICHSEN & HORNUM A/S HENERIK BENSENST. 10, 3734 BODØ, TLF. 38823072	INNGIENDE ING. VVS-TEKNIKK	V		
ELEKTROPLAN A/S POSTBOKS 388, 5701 BODØ, TLF. 38827081	INNGIENDE ING. ELEKTROTEKNIKK	E		
KONTROL A/S, HOFSE BYGGKONTROLL A/S ALEXANDER TOELLANDSGT. 54, 3718 BODØ, 38823118	INNGIENDE ING. GJEDTEKNIKK	G		
MR H. DALEN A/S LIEREN 6, 3280 TRODALYR, TLF. 33124309	PROSJEKTERING- LEDELSE			
PLAN 1. ETG.				
DEL B				
MÅL:	1:100	OPPD. NR.	TEGN. NR.	REV.
DATE:	14.6.94			
TEGN.	T.TALSETH	352	A-101	
KONTR.	MYRAKER			

-  3 stk konvektor
-  8 stk radiator
-  6 stk radiator toalett

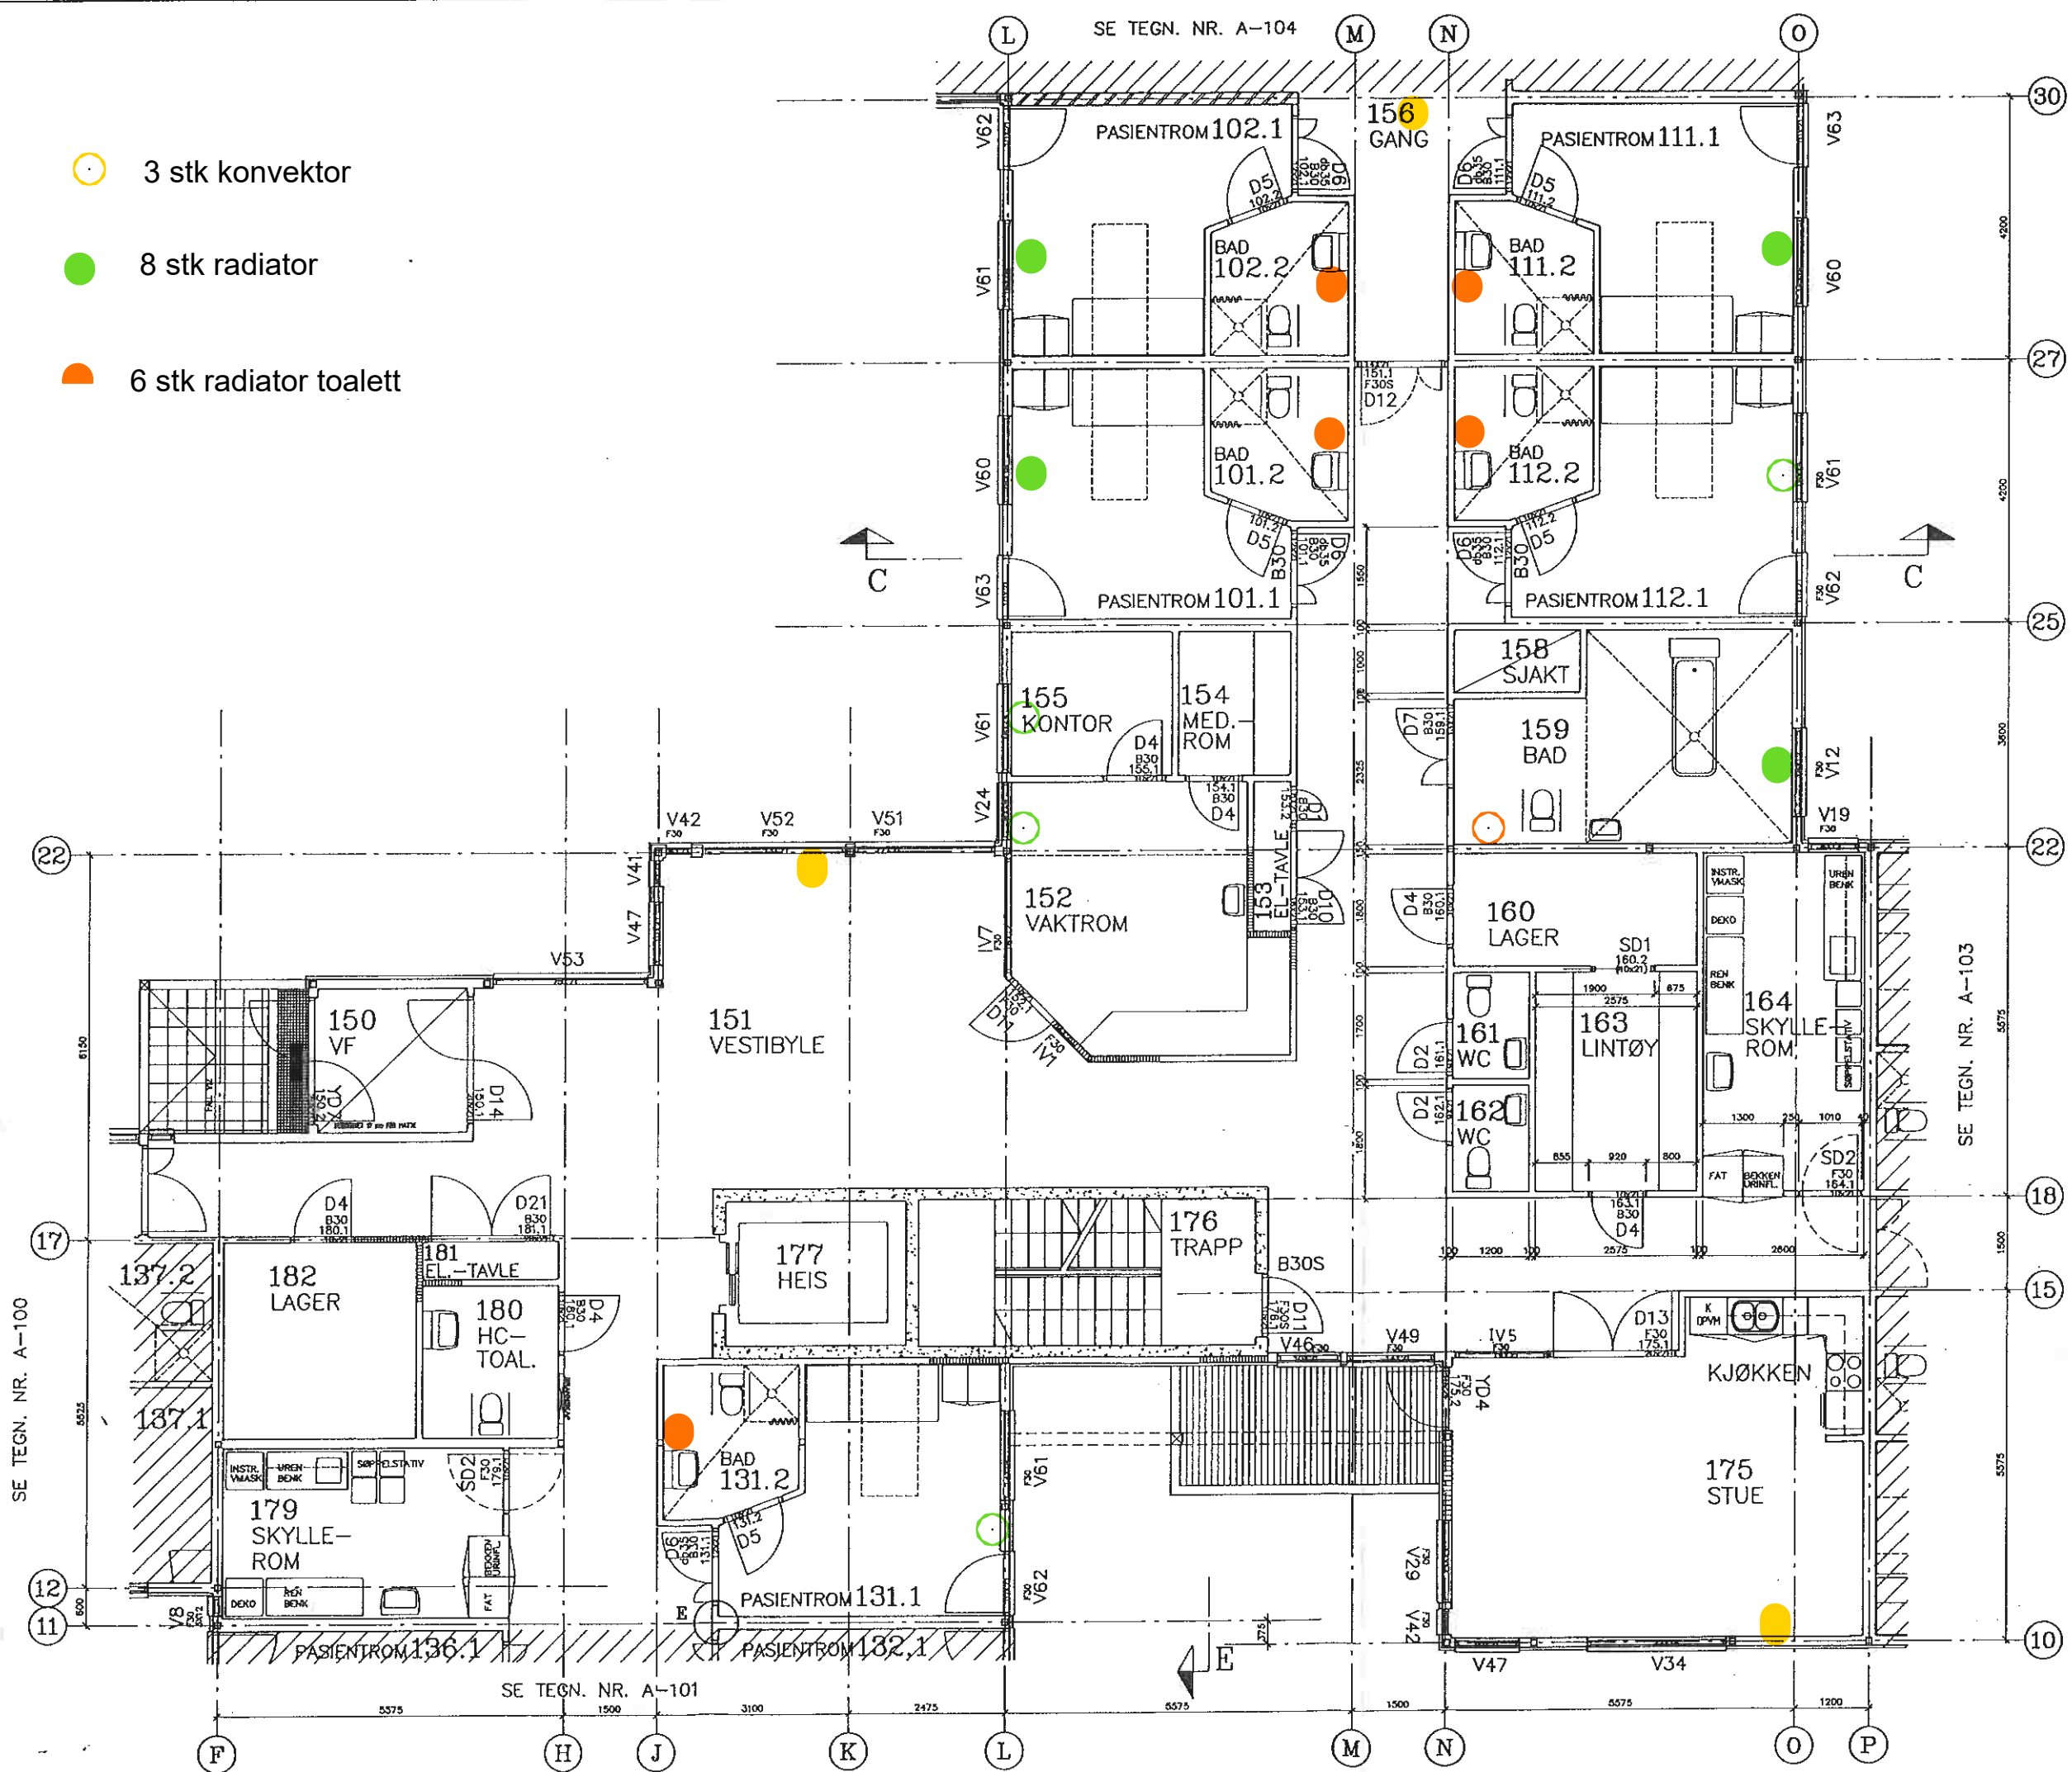

MÅL: 1:100	OPPD. NR.	TEGN. NR.	REV
DATE: 14.6.94			
TEGN. T.TALSETH	352	A-102	
KONTR. MYRAKER			
INDEX	DATE	KORREKSJON	SIGN.

ANBUDESTEGNING

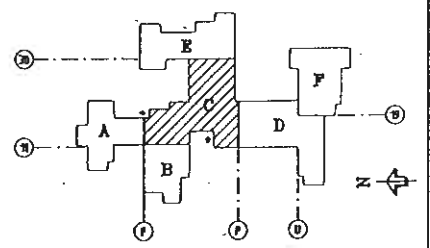

KVITeseid KOMMUNE
KVITeseid OMSORGSSENTER



PLAN 1. ETG.
DEL C

MÅL: 1:100	OPPD. NR.	TEGN. NR.	REV
DATE: 14.6.94			
TEGN. T.TALSETH	352	A-102	
KONTR. MYRAKER			

SE TEGN. NR. A-102


SE TEGN. NR. A-105

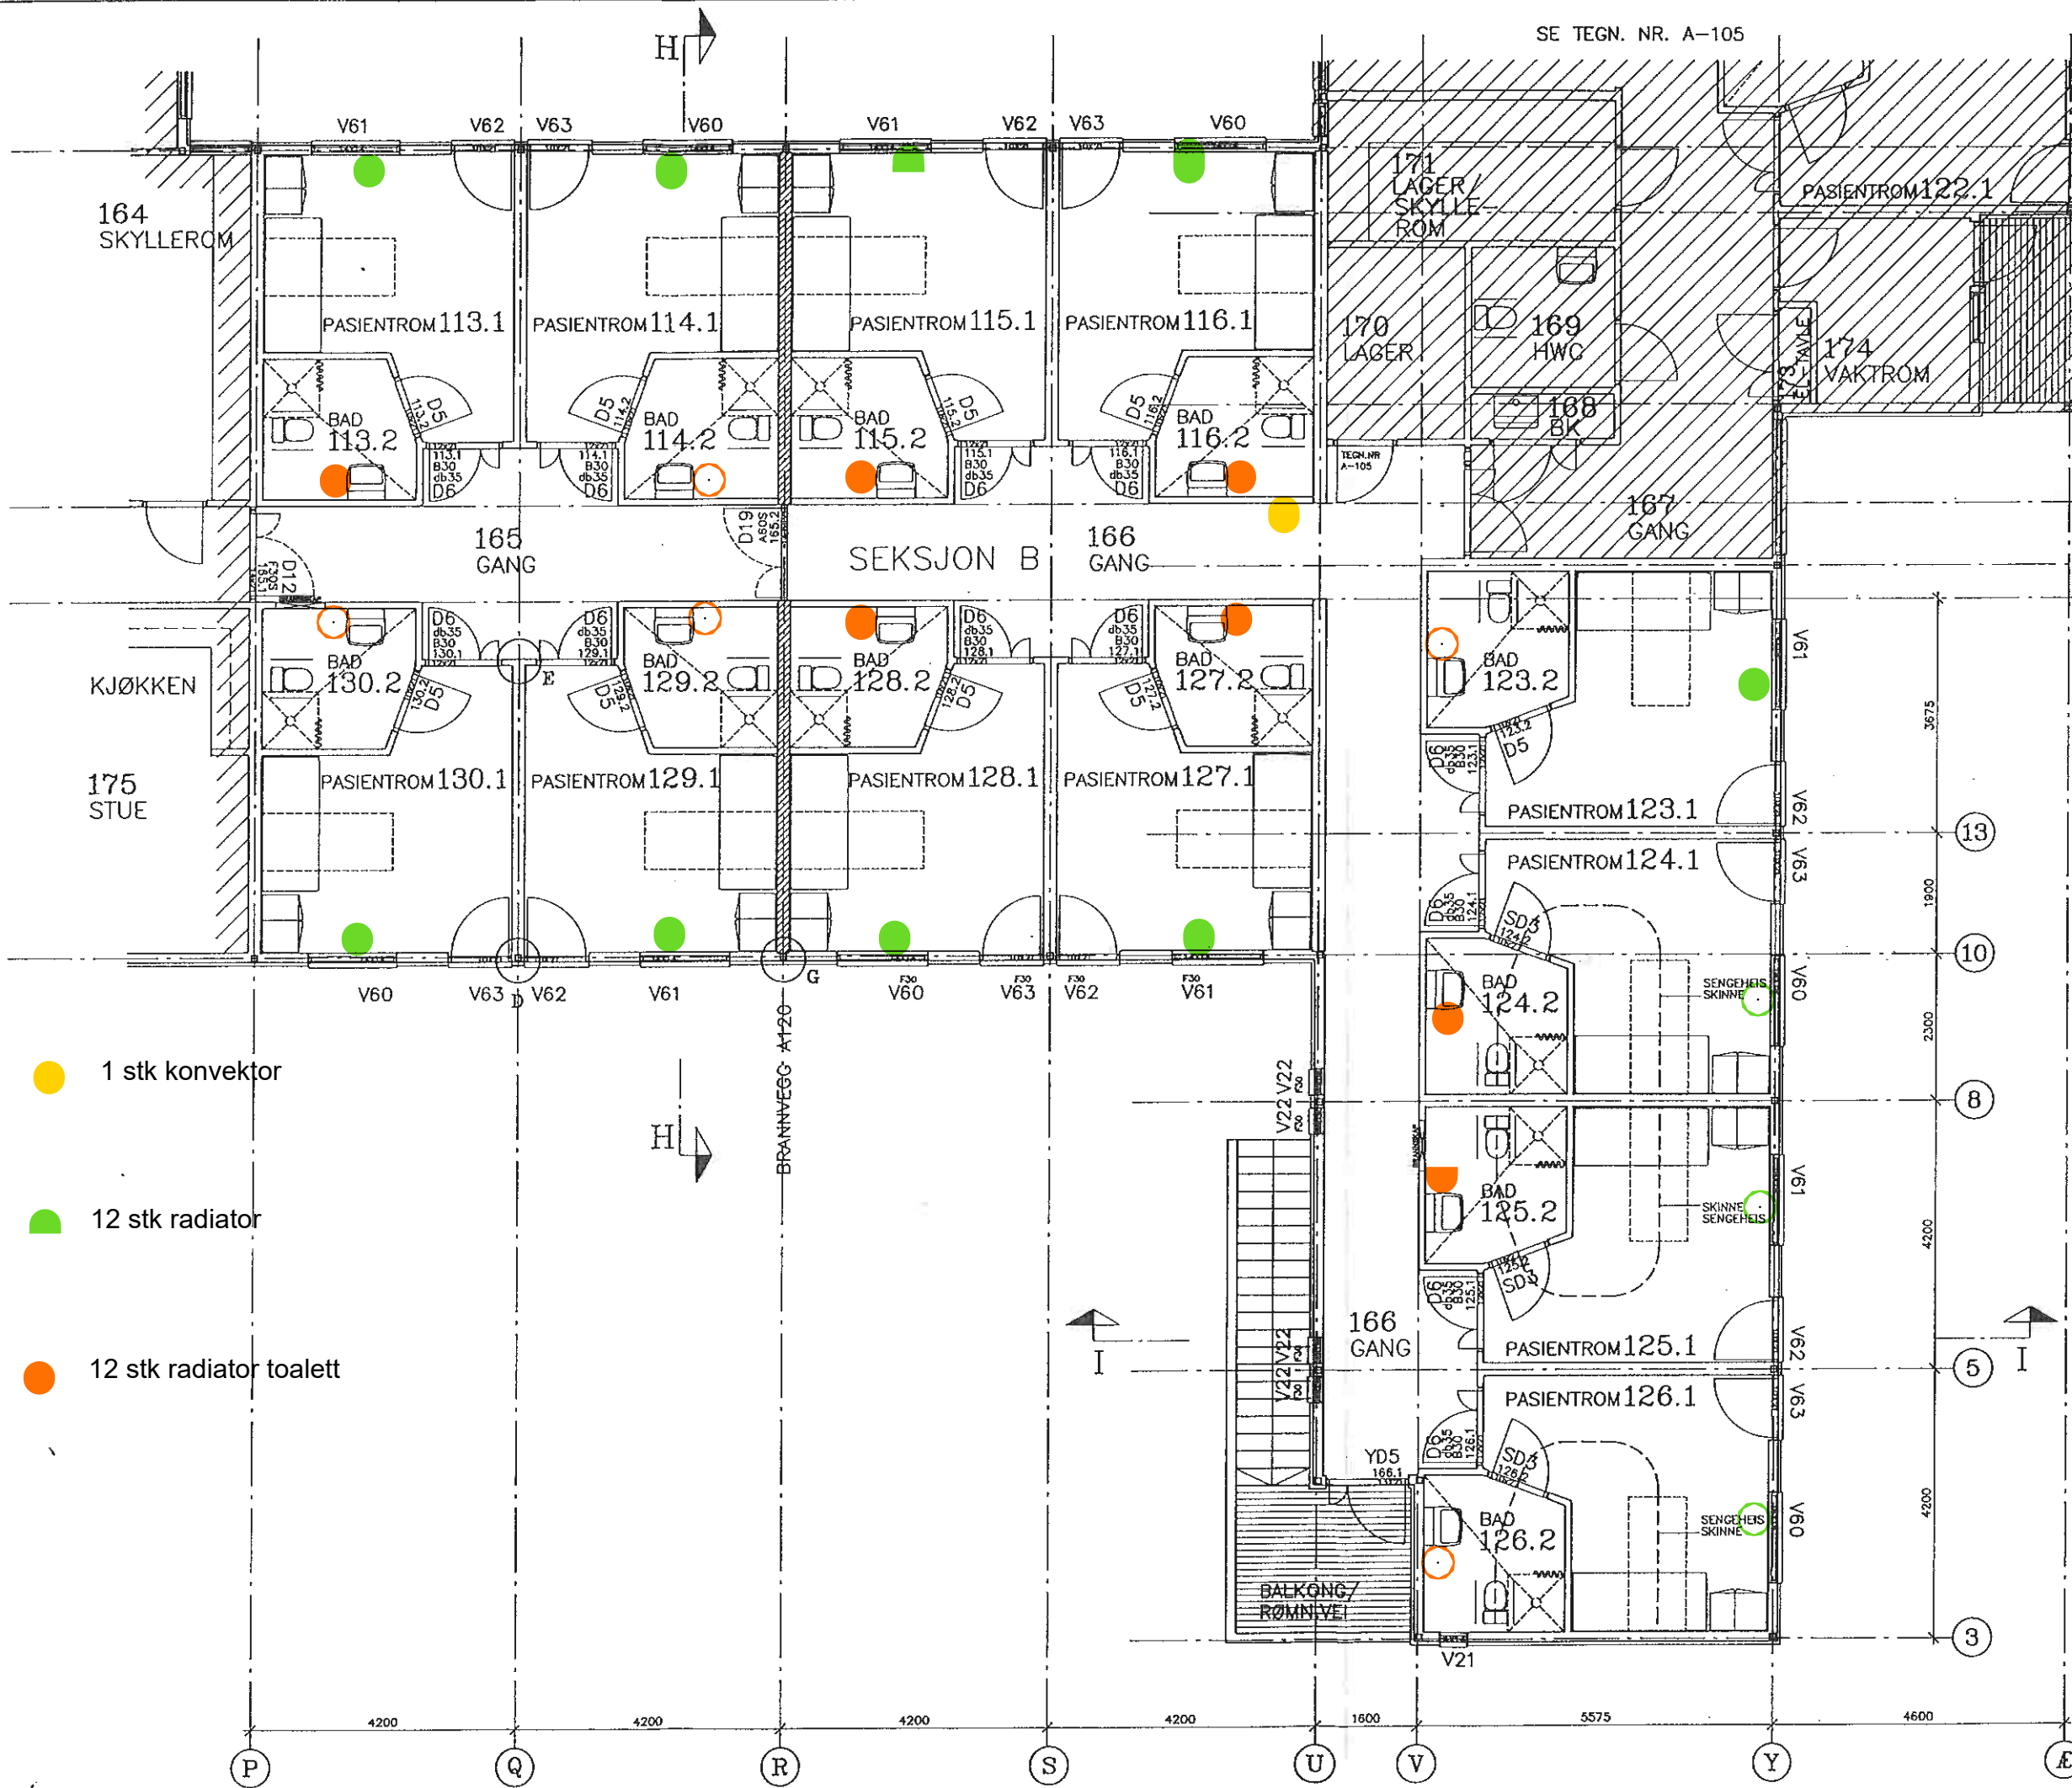

- 1 stk konvektor
- 12 stk radiator
- 12 stk radiator toalett

MÅL: 1:100	OPPDR. NR.	TEGN. NR.	REV
DATE: 14.6.94	352	A-103	
TEGN. T.TALSETH			
KONTR. MYRAKER			
INDEX DATO	KORREKSJON		SIGN.

ANBUDESTEGNING

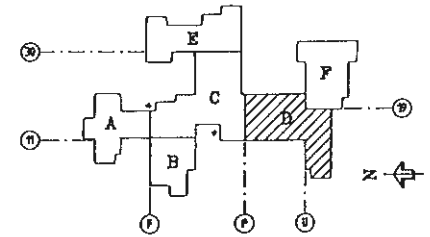


KVITSEID KOMMUNE
KVITSEID OMSORGSSENTER

POSTBOKS 1814, 4801 ARENDAL, TLF. 37035000	BYGGETEKNIK	B
SKALINGENHØI TONE MATHSEN - HOFF HOFF	INNOVATIVE ENG.	V
3040 SELJORD, TLF. 30000530	BYGGETEKNIK	E
ERICHSEN & HØRGEN A/S	INNOVATIVE ENG.	G
HENRIK BRØDSTADT.10, 3724 SKED, TLF. 30022071	BYGGETEKNIK	
ELEKTROPLAN A/S	BYGGETEKNIK	
POSTBOKS 308, 3701 SKED, TLF. 30022031	ELEKTROTEKNIK	
ROTHBY A/S, HORSK BYGGKONTROLL A/S	BYGGETEKNIK	
ALEXANDER KJELLANDSGT.24, 3716 SKED 30023115	BYGGETEKNIK	
MAR H. DALEN A/S	PROSJEKTERINGS-	
LIVREK 6, 3200 TUCOALYNS, TLF. 33124308	LEDELSE	

PLAN 1. ETG.
DEL D


MÅL: 1:100	OPPDR. NR.	TEGN. NR.	REV
DATE: 14.6.94	352	A-103	
TEGN. T.TALSETH			
KONTR. MYRAKER			

- 1 stk konvektor
- 8 stk radiator
- 8 stk radiator toalett

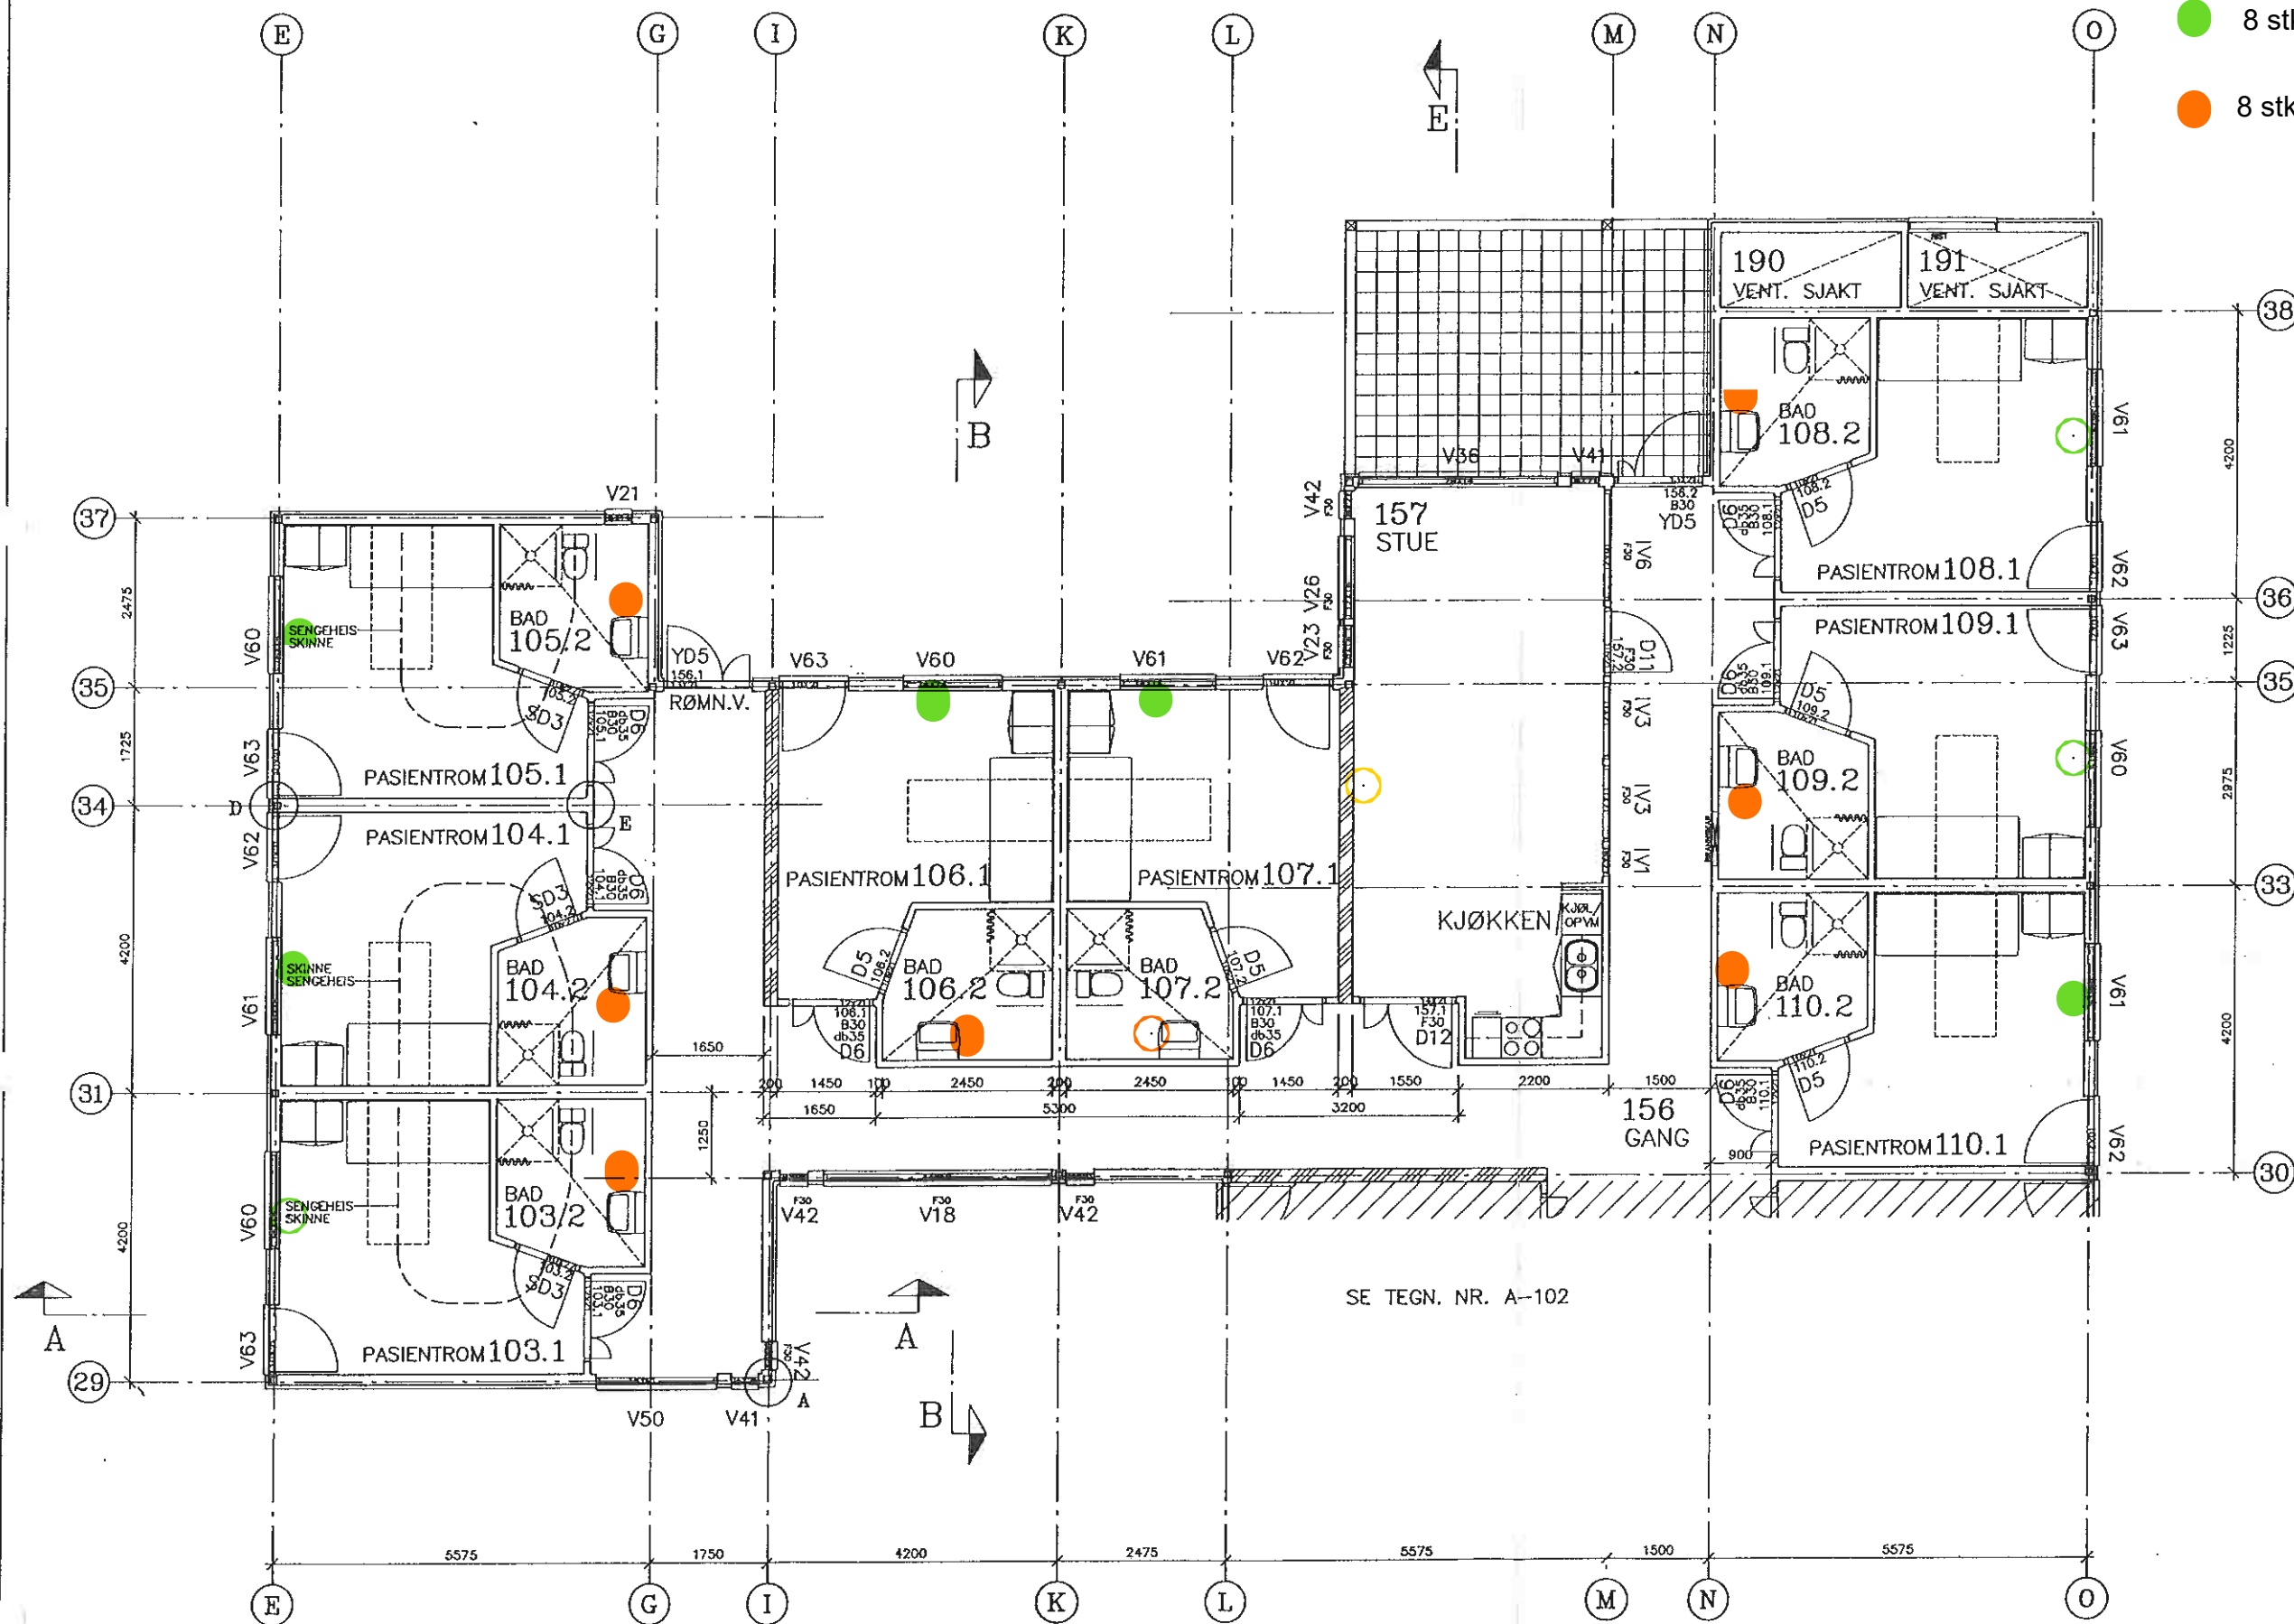

MÅL:	1:100	OPPD. NR.	TEGN. NR.	REV
DATE:	14.6.94	352	A-104	
TEGN.	T.TALSETH			
KONTR.	MYRAKER			
INDEKS	DATE	KORREKSJON		SKJ.

ANBUDESTEGNING

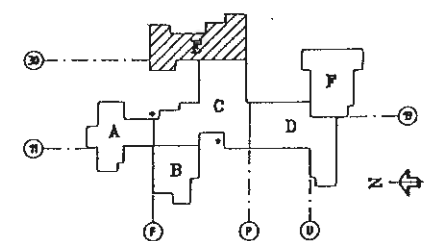


KVITSEID KOMMUNE
KVITSEID OMSORGSSENTER

SVILARTEKST ENNA MYRAKER A/S MMAL SPA POSTBOKS 1814, 4801 ARNEMOEN, TLF.: 37030000	ARKITEKTER	A
SVILARTEKST TORRE MATHISEN - MRF MRF 3640 SELJORD, TLF.: 36500030	RÅDGIVENDE ING. BYGGESTYRER	B
ERIKSSON & HENRIK A/S HEIMVEI, BISSHOT.10, 3724 SKOEN, TLF.: 35823073	RÅDGIVENDE ING. VVS-TEKNIK	V
ELEKTROPLAN A/S POSTBOKS 308, 3701 SKOEN, TLF.: 35822051	RÅDGIVENDE ING. ELEKTROTENNIK	E
NOTBY A/S, HØRER BYGGKONTROLL A/S ALEXANDER DELLANDSGAT.34, 3718 SKOEN, 35823115	RÅDGIVENDE ING. REGULERING	G
MR. W. DAUER A/S LIVNEHØI 4, 3260 TJODALINGB., TLF. 33124308	PROJEKTERINGS- LEDELSE	


PLAN 1.ETG.
DEL E

MÅL:	1:100	OPPD. NR.	TEGN. NR.	REV
DATE:	14.6.94	352	A-104	
TEGN.	T.TALSETH			
KONTR.	MYRAKER			

- 2 stk konvektor
- 7 stk radiator
- 6 stk radiator toalett

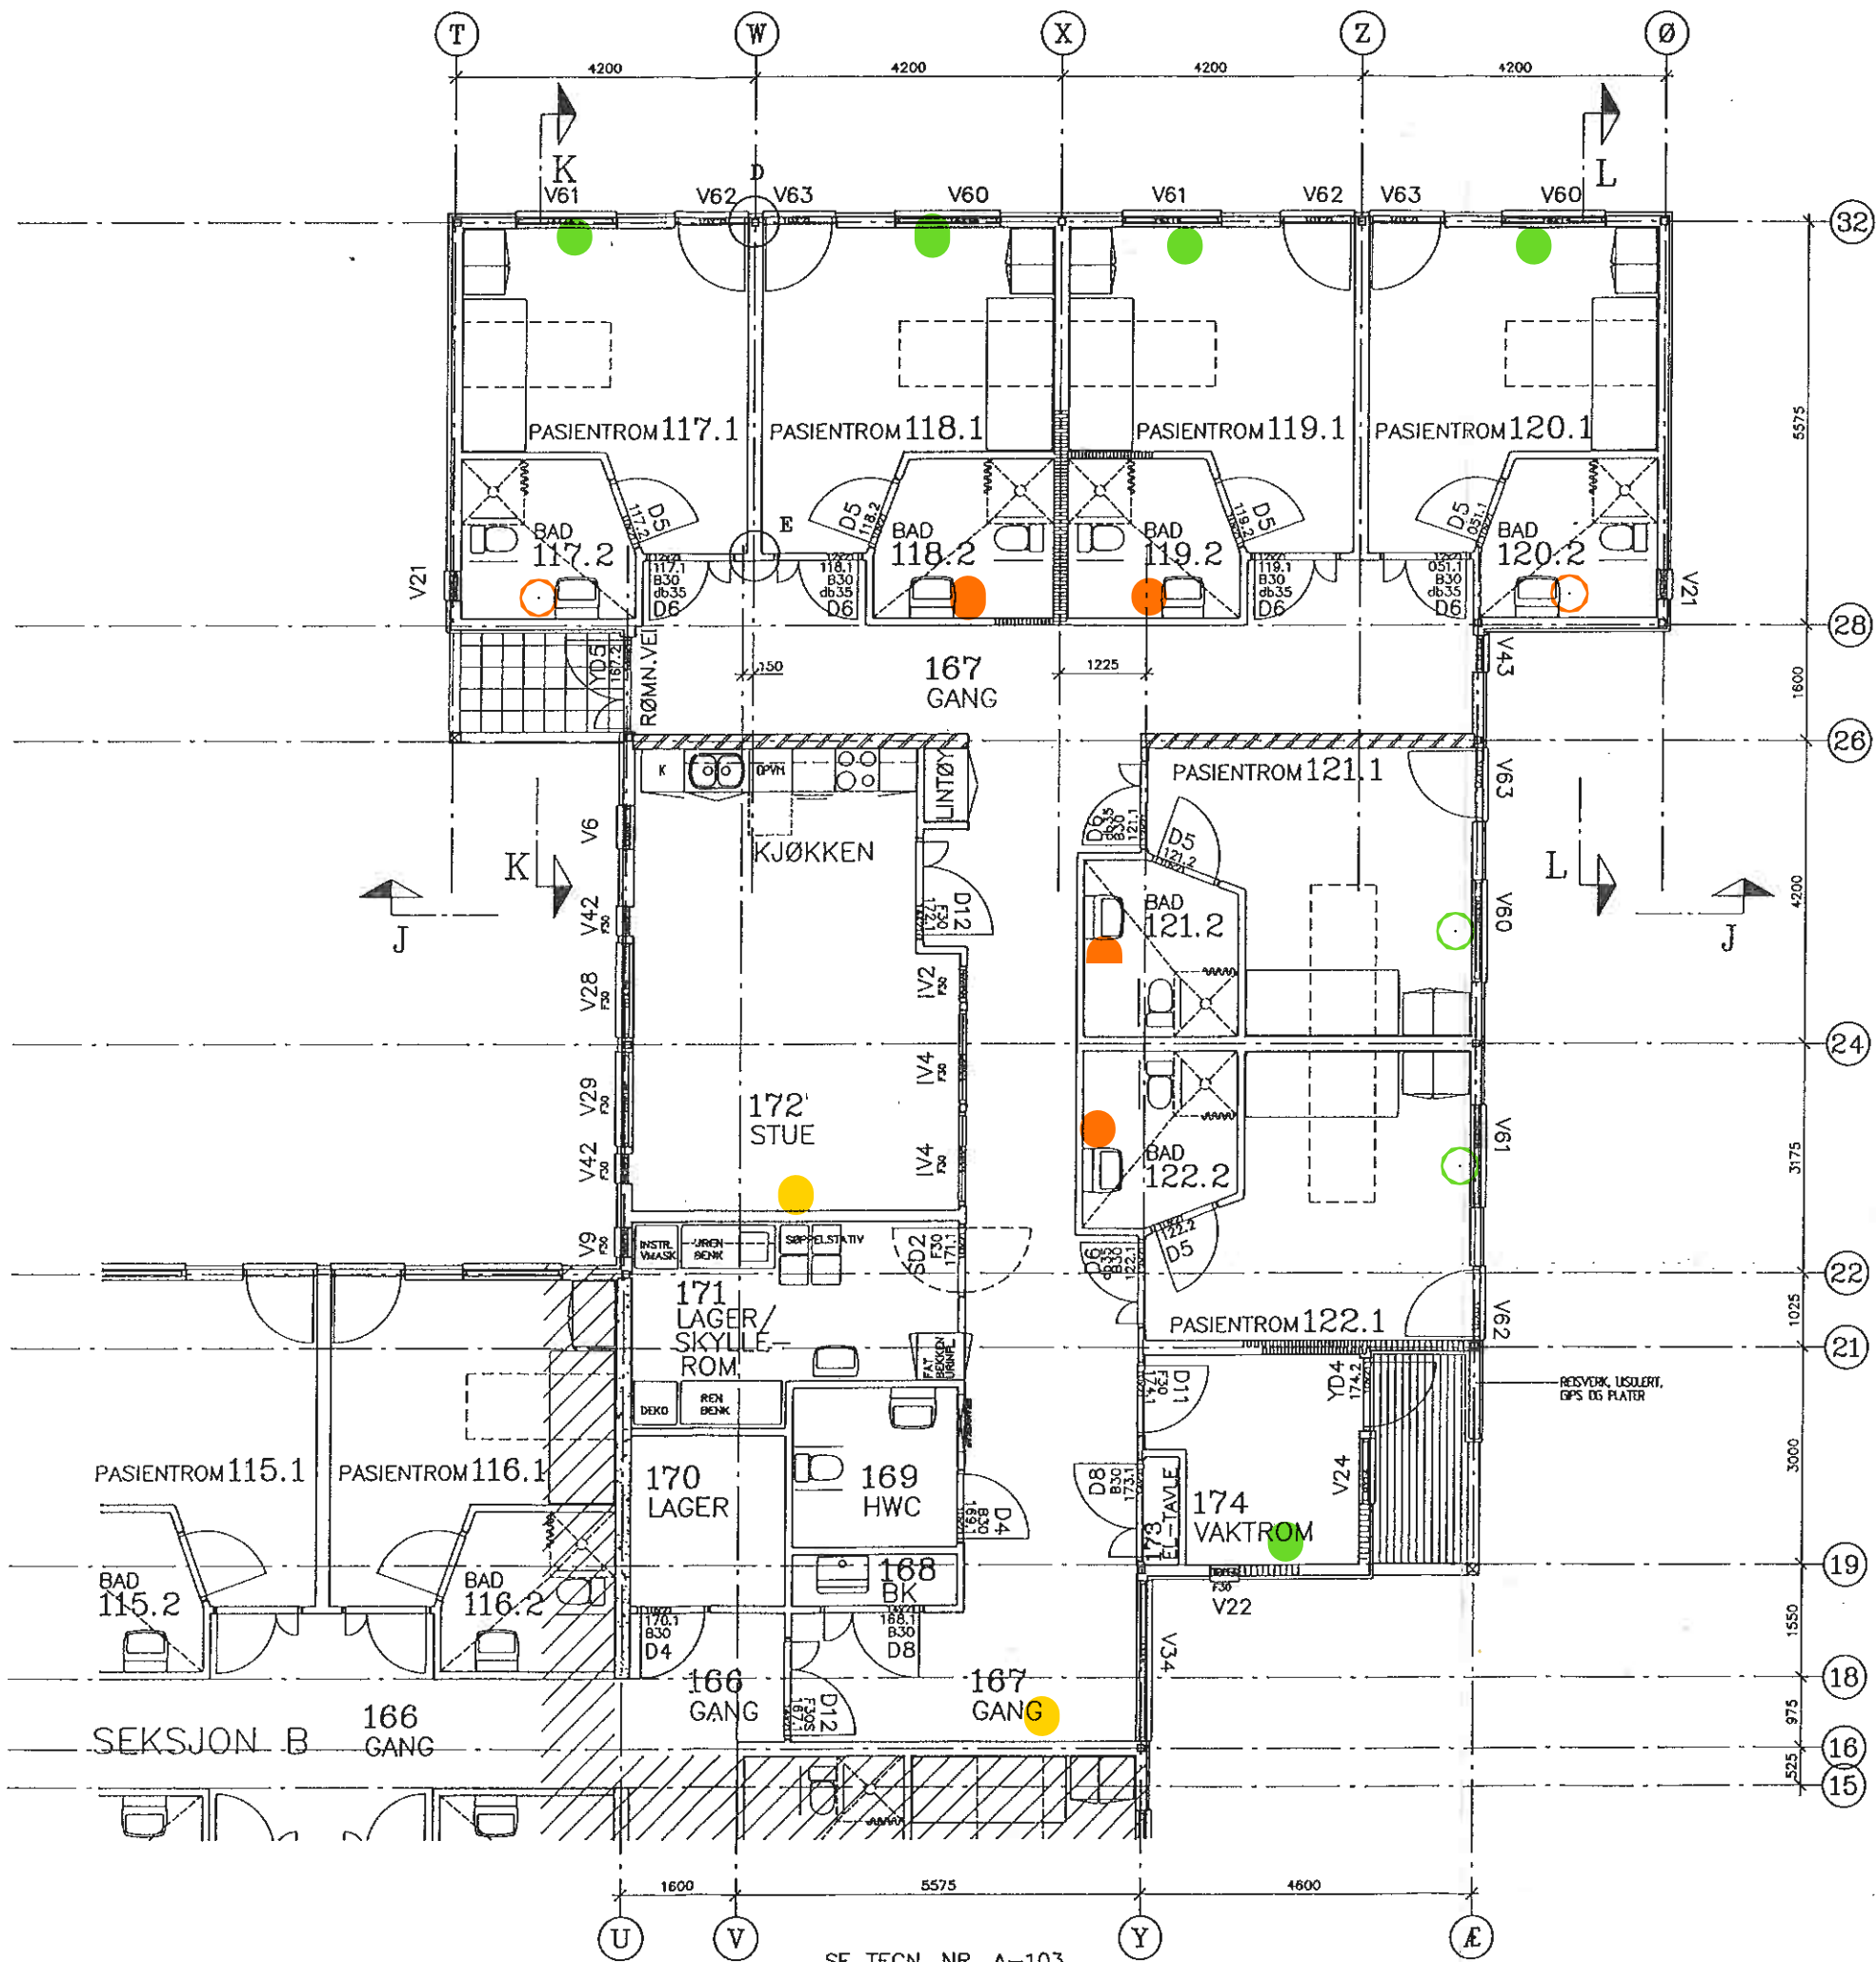


MÅL: 1:100	OPPDR. NR.	TEGN. NR.	REV
DATE: 14.6.94	352	A-105	
TEGN. T.TALSETH			
KONTR. MYRAKER			
ANBUDESTEGNING			
HOVED DATO	KORREKSJON		SGN.

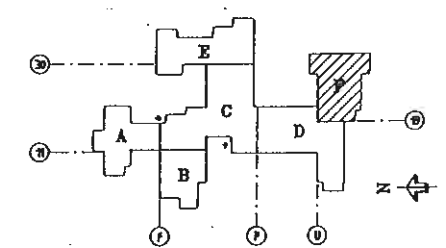

KVITeseid KOMMUNE			
KVITeseid OMSORGSSENTER			
SMLANDTEKT ERHVERV MYRAKER A/S BRUK JPA POSTBOKS 1614, 4601 ARENDAL, TLF.: 37030500	ARKITEKTER	A	
SMLANDTEKT TORJ MATHSEN - INNH. MAF 3640 SELVØY, TLF.: 35050630	INNGIVENDE INNBYGGETEKNIK	B	
ERICHSEN & HORNEN A/S HEMME BROSSETT 10, 3724 SKJER, TLF.: 38623072	INNGIVENDE INNBYGGETEKNIK	V	
ELECTROPLAN A/S POSTBOKS 386, 3701 SKJER, TLF.: 38627051	INNGIVENDE INNBYGGETEKNIK	E	
NOTBY A/S, NORSK SVINGEKONTROLL A/S ALEXANDER JOELLANDSBØY 24, 3718 SKJER, 30223115	INNGIVENDE INNBYGGETEKNIK	G	
NHR H. DALEN A/S LIVMOEN 6, 3280 TUDALYRØD, TLF. 33124308	PROSJEKTERINGSLEDELSE		
PLAN 1. ETG.			
DEL F			
MÅL: 1:100	OPPDR. NR.	TEGN. NR.	REV
DATE: 14.6.94	352	A-105	
TEGN. T.TALSETH			
KONTR. MYRAKER			


SE TEGN. NR. A-103

● 2 stk konvektor

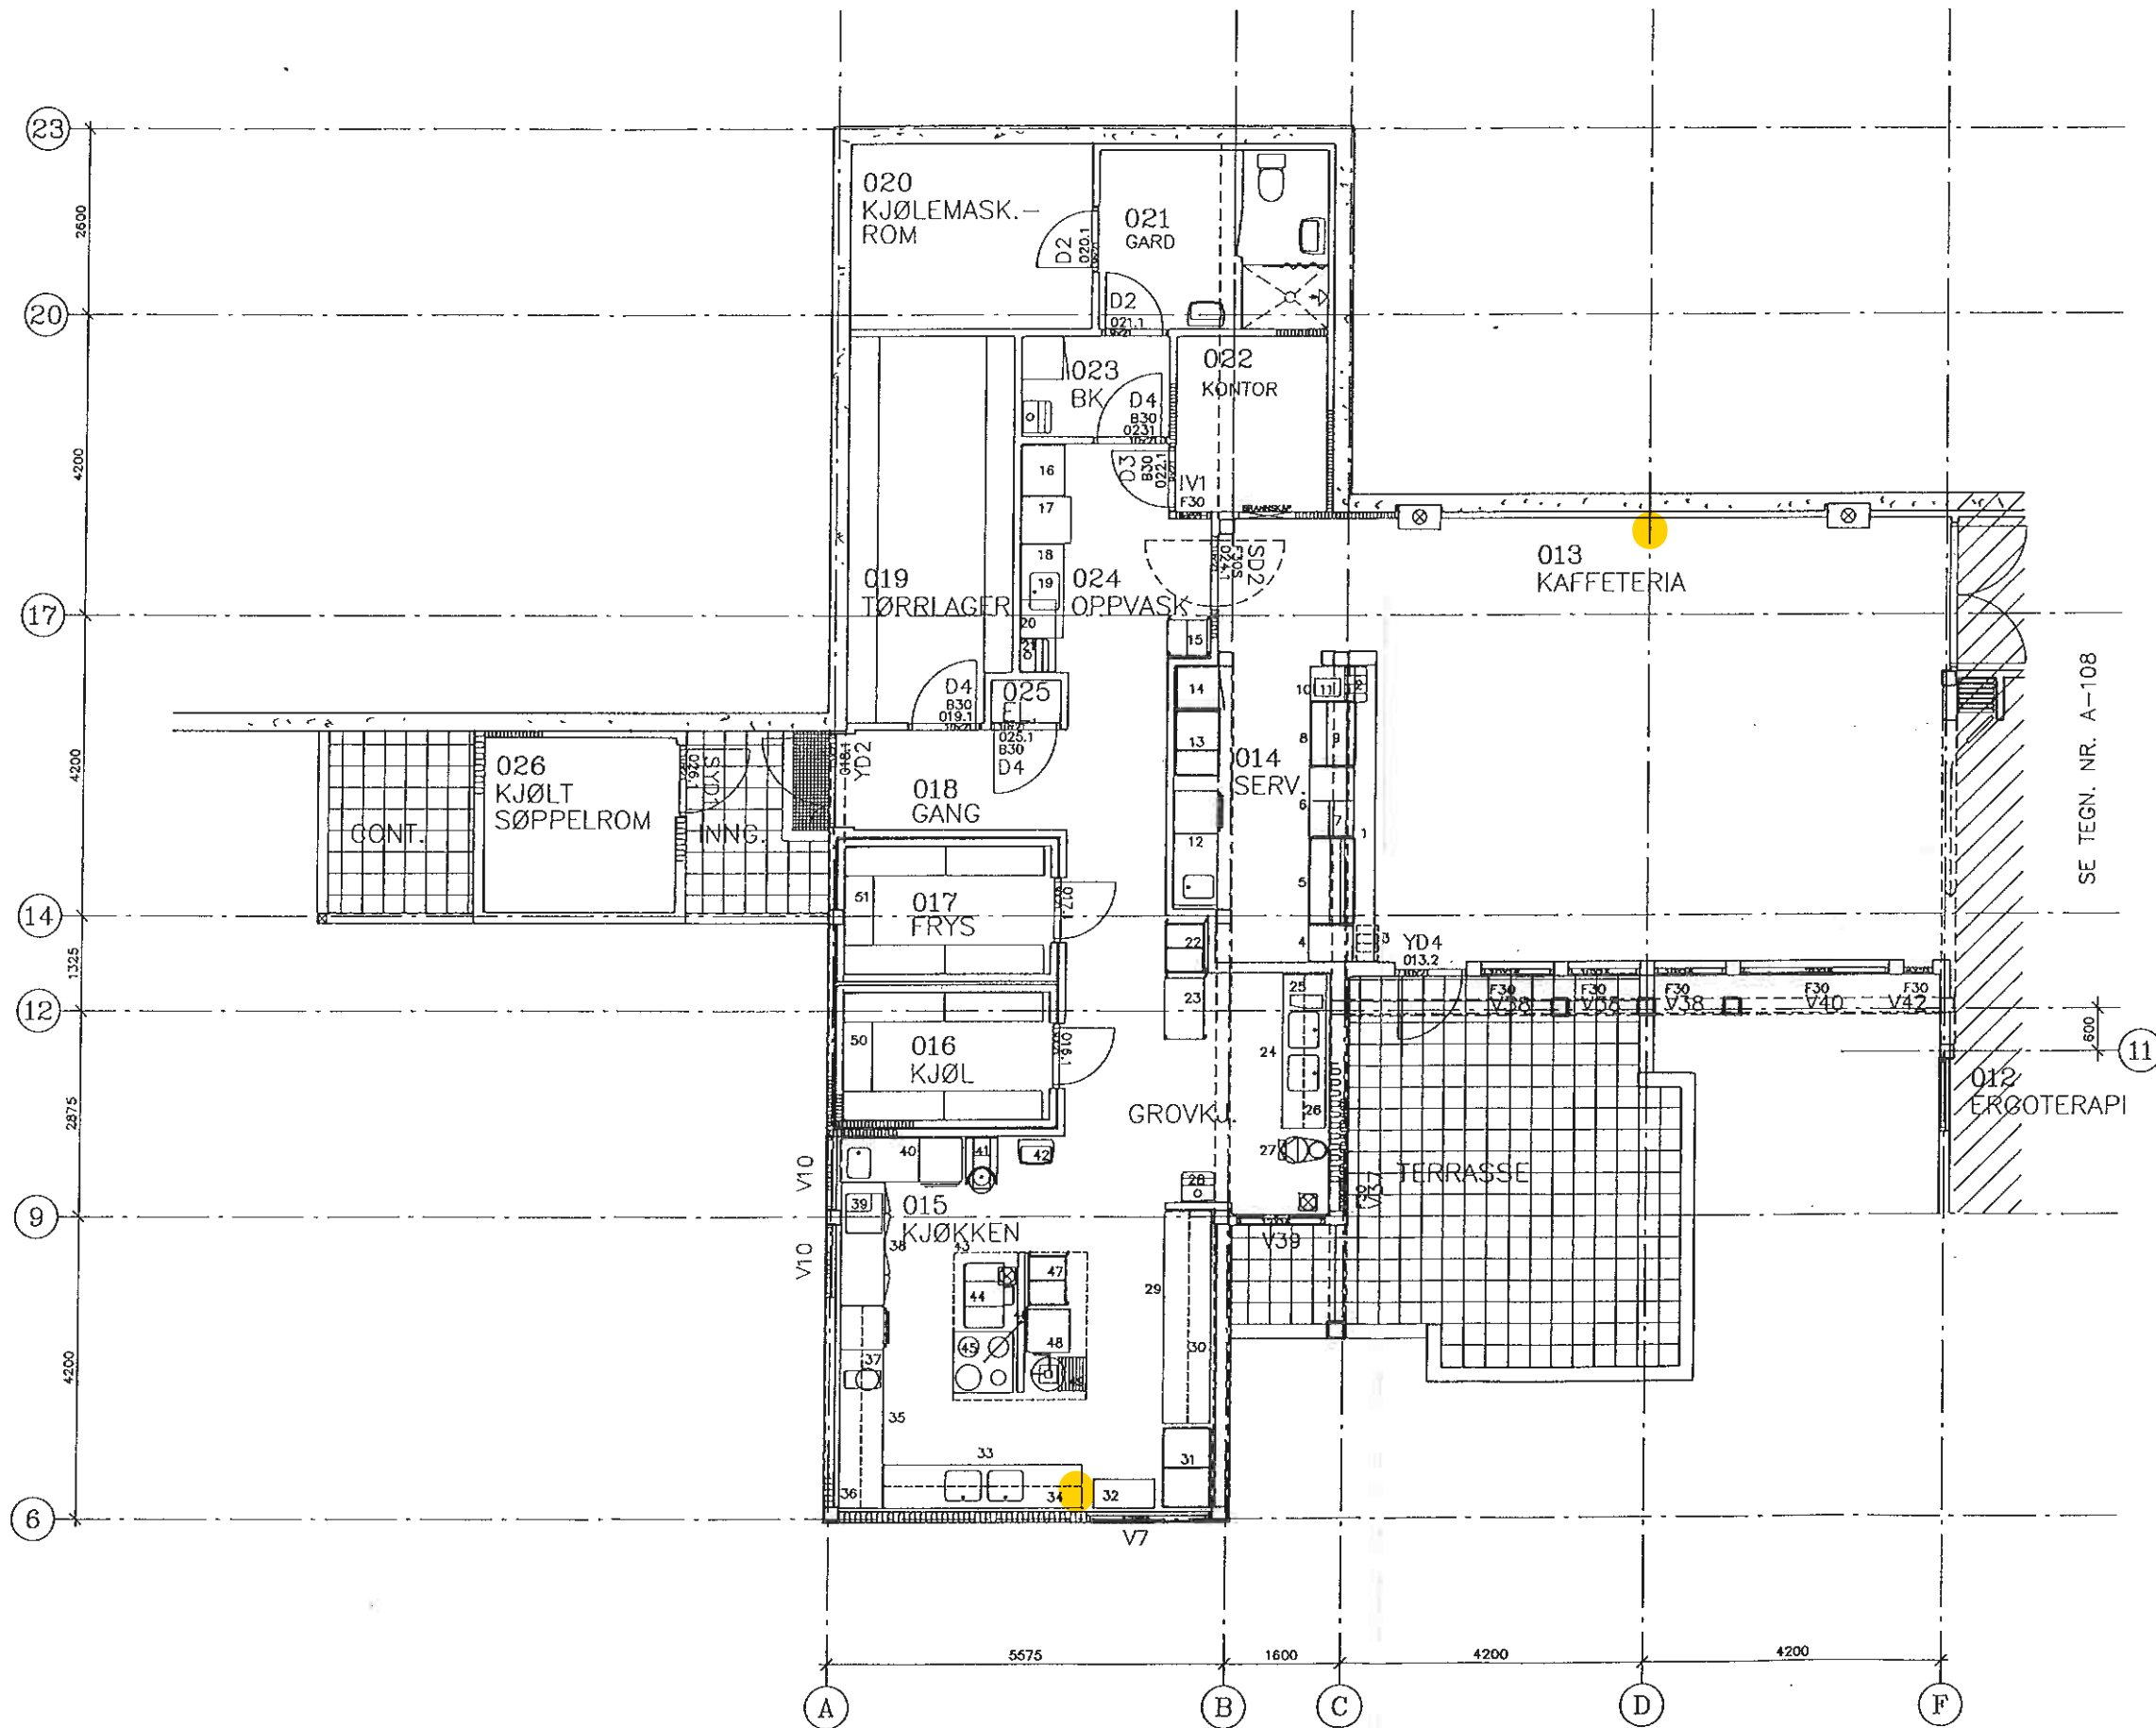

SE TEGN. NR. A-108


MÅL: 1:100	OPPD. NR.	TEGN. NR.	REV.
DATE: 14.6.94			
TEGN. T.TALSETH	352	A-106	
KONTR. MYRAKER			
ANBUDESTEGNING			
INDEKS	DATE	KORREKSJON	SGH.

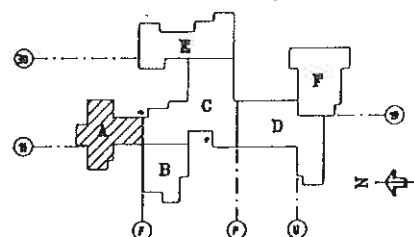

KVITSEID KOMMUNE		KVITSEID OMSORGSSENTER	
<small>SIVILARKT. EMAR MYRAKER A/S MINAL MPA POSTBOKS 1814, 4601 ARENDAL, TLF. 37035500</small>	<small>ARKTEKTER</small>	<small>ADRIENNE ING. BYGGETEKNIKK</small>	A
<small>SIVILINGENIØR TORE MATHESSEN - ANF MYR 3840 SELJORD, TLF. 35050530</small>	<small>BYGGTEKNIKK</small>	<small>ADRIENNE ING. BYGGETEKNIKK</small>	B
<small>ERICHSEN & HORDEN A/S HENRIK BJENSENST. 10, 3724 SKOK, TLF. 35523072</small>	<small>VVS-TEKNIKK</small>	<small>ADRIENNE ING. BYGGETEKNIKK</small>	V
<small>ELEKTROPLAN A/S POSTBOKS 308, 3701 SKOK, TLF. 35527051</small>	<small>BYGGTEKNIKK</small>	<small>ADRIENNE ING. BYGGETEKNIKK</small>	E
<small>NOTBY A/S, INNSK. BYGGKONTROLL A/S ALDANDER KJELLANDSGT. 24, 3716 SKOK, 35023116</small>	<small>BYGGTEKNIKK</small>	<small>ADRIENNE ING. BYGGETEKNIKK</small>	G
<small>MAR H. DALEN A/S LIVVEIEN 6, 3280 TJODALYNG, TLF. 33124308</small>	<small>PROSJEKTERINGS-LEDELSE</small>		
PLAN UNDERETG. DEL A			
MÅL: 1:100	OPPD. NR.	TEGN. NR.	REV.
DATE: 14.6.94			
TEGN. T.TALSETH	352	A-106	
KONTR. MYRAKER			


● 2 stk konvektor

● 4 stk radiator

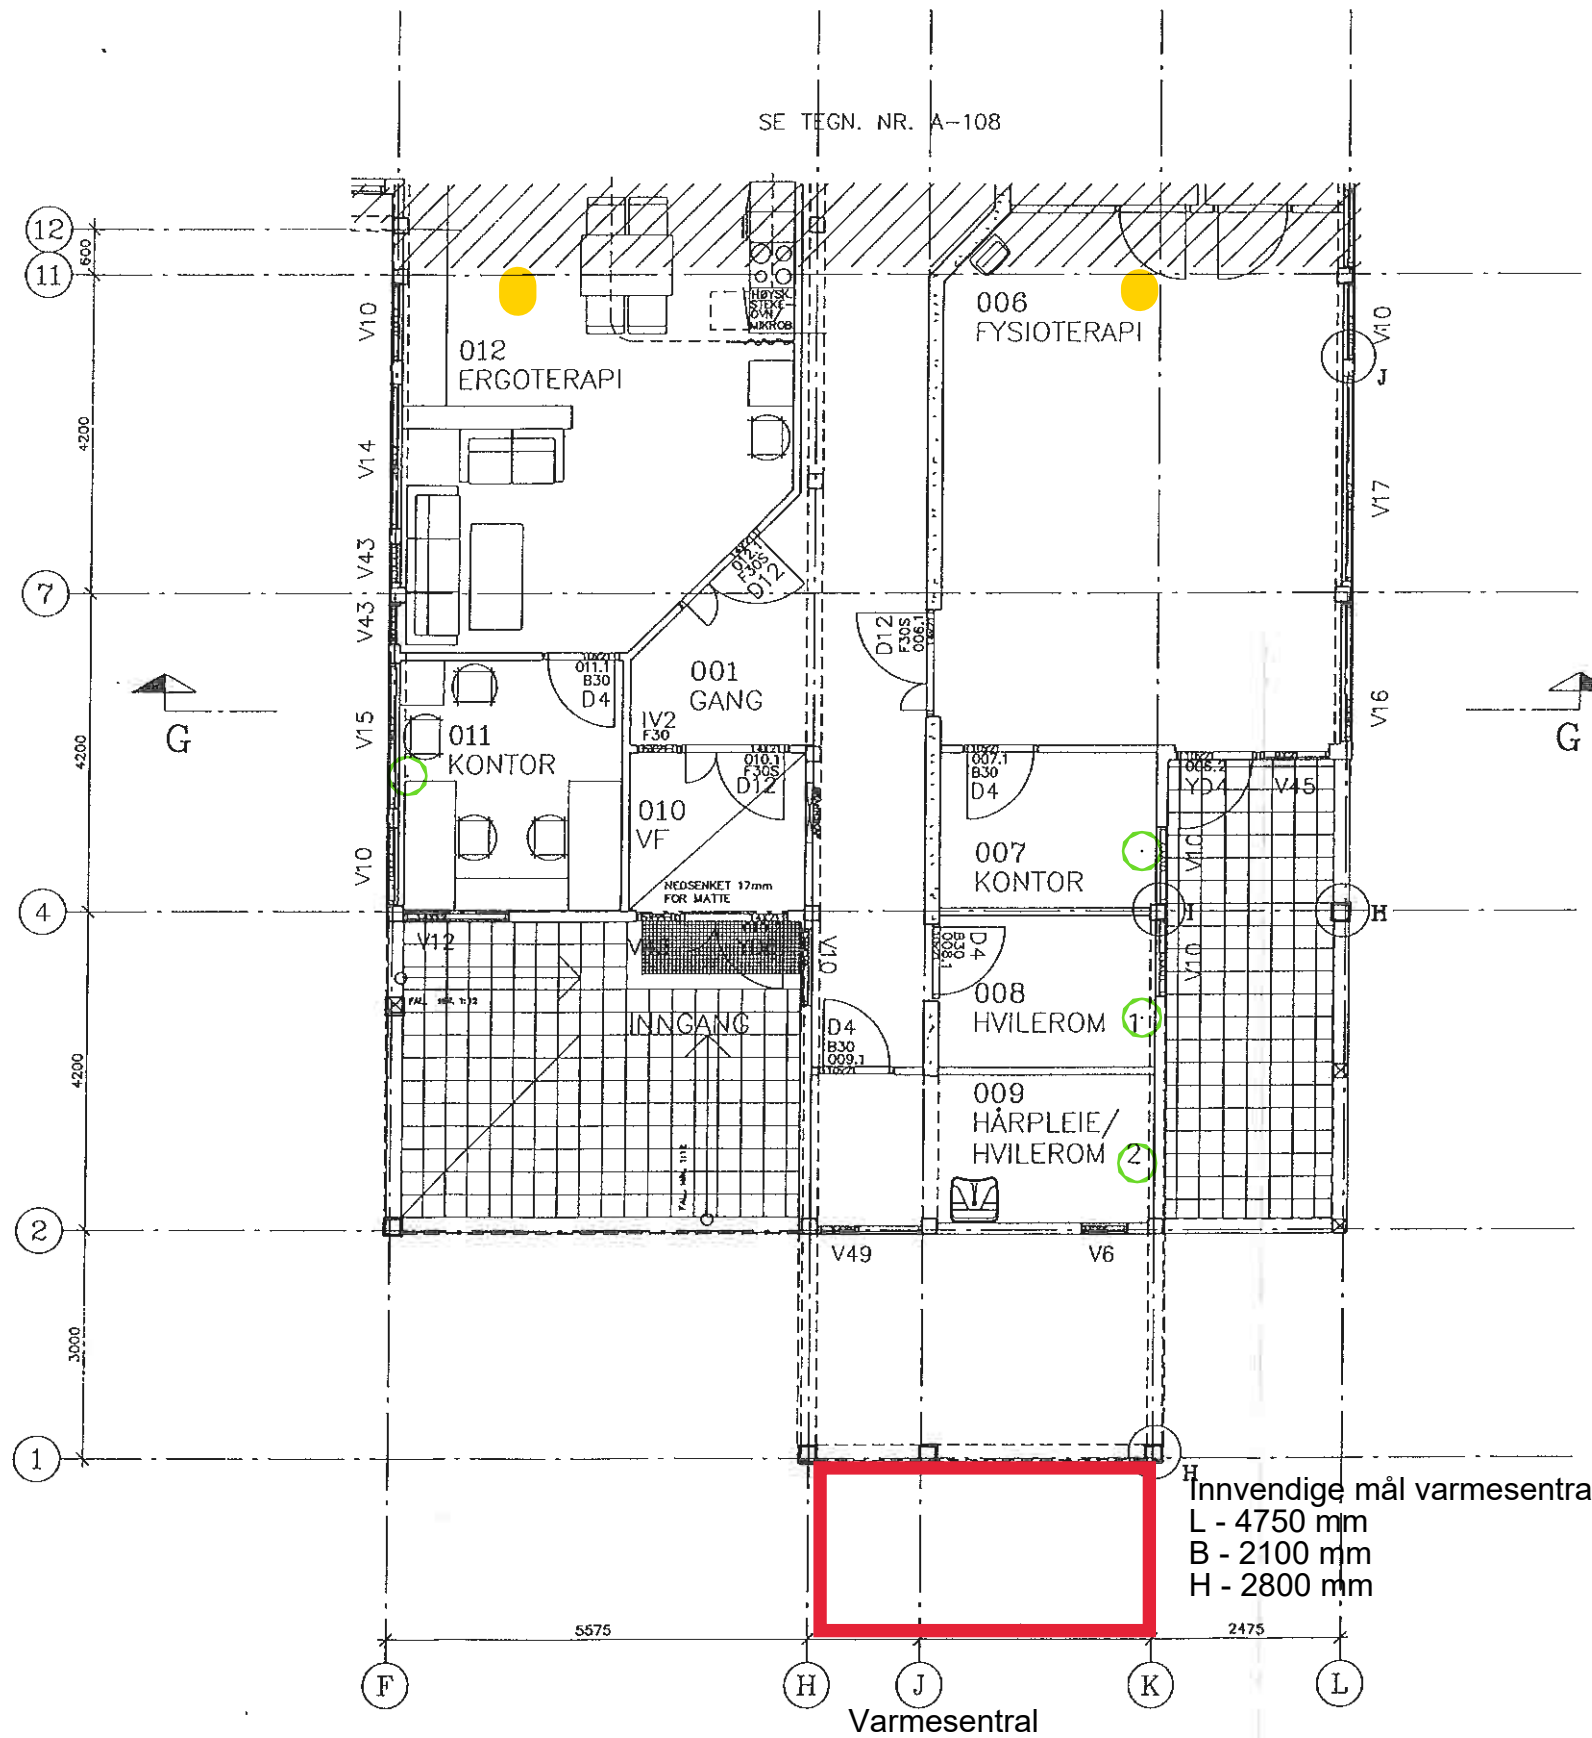


SE TEGN. NR. A-108

MÅL: 1:100	OPPD. NR.	TEGN. NR.	REV
DATO: 14.6.94			
TEGN. T.TALSETH	352	A-107	
KONTR. MYRAKER			
ANBUDESTEGNING			
INDOVS DATO	KORREKSJON	SIGN.	

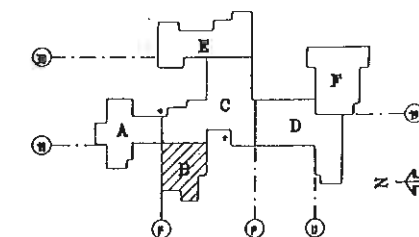


KVITeseid KOMMUNE			
KVITeseid OMSORGSSENTER			
SVILARTEKST ERHAR MYRAKER A/S MVAI NPA POSTBOKS 1614, 4801 ARENDAL, TLF.: 37030600	ARKITEKTER	A	
SVILINGENHAR TORÉ MATHISEN - INNF. LØRF 2640 SELJORD, TLF.: 35060830	RÅDGIVENDE ING. BYGGTEKNIKK	B	
ERICHSEN & HØRGEN A/S HENRIK BRØNSGATE 10, 3724 SØEN, TLF.: 35523072	RÅDGIVENDE INZ. VVS-TEKNIKK	V	
ELEKTROPLAN A/S POSTBOKS 308, 3701 SØEN, TLF.: 35527051	RÅDGIVENDE ING. ELEKTROTEKNIKK	E	
NOTEBY A/S, NORSK BYGGKONTROLL A/S ALEXANDER KJELLANDSGT. 24, 3718 SØEN, 35523118	RÅDGIVENDE ING. SØTTEKNIKK	G	
NAR H. DALEN A/S LINDEN 8, 3200 TUDDALYNG, TLF. 33124308	PROSJEKTERINGS-LEDELSE		
PLAN UNDERETG. DEL B			
MÅL: 1:100	OPPD. NR.	TEGN. NR.	REV
DATO: 14.6.94			
TEGN. T.TALSETH	352	A-107	
KONTR. MYRAKER			


- 3 stk radiator
- 3 stk konvektor

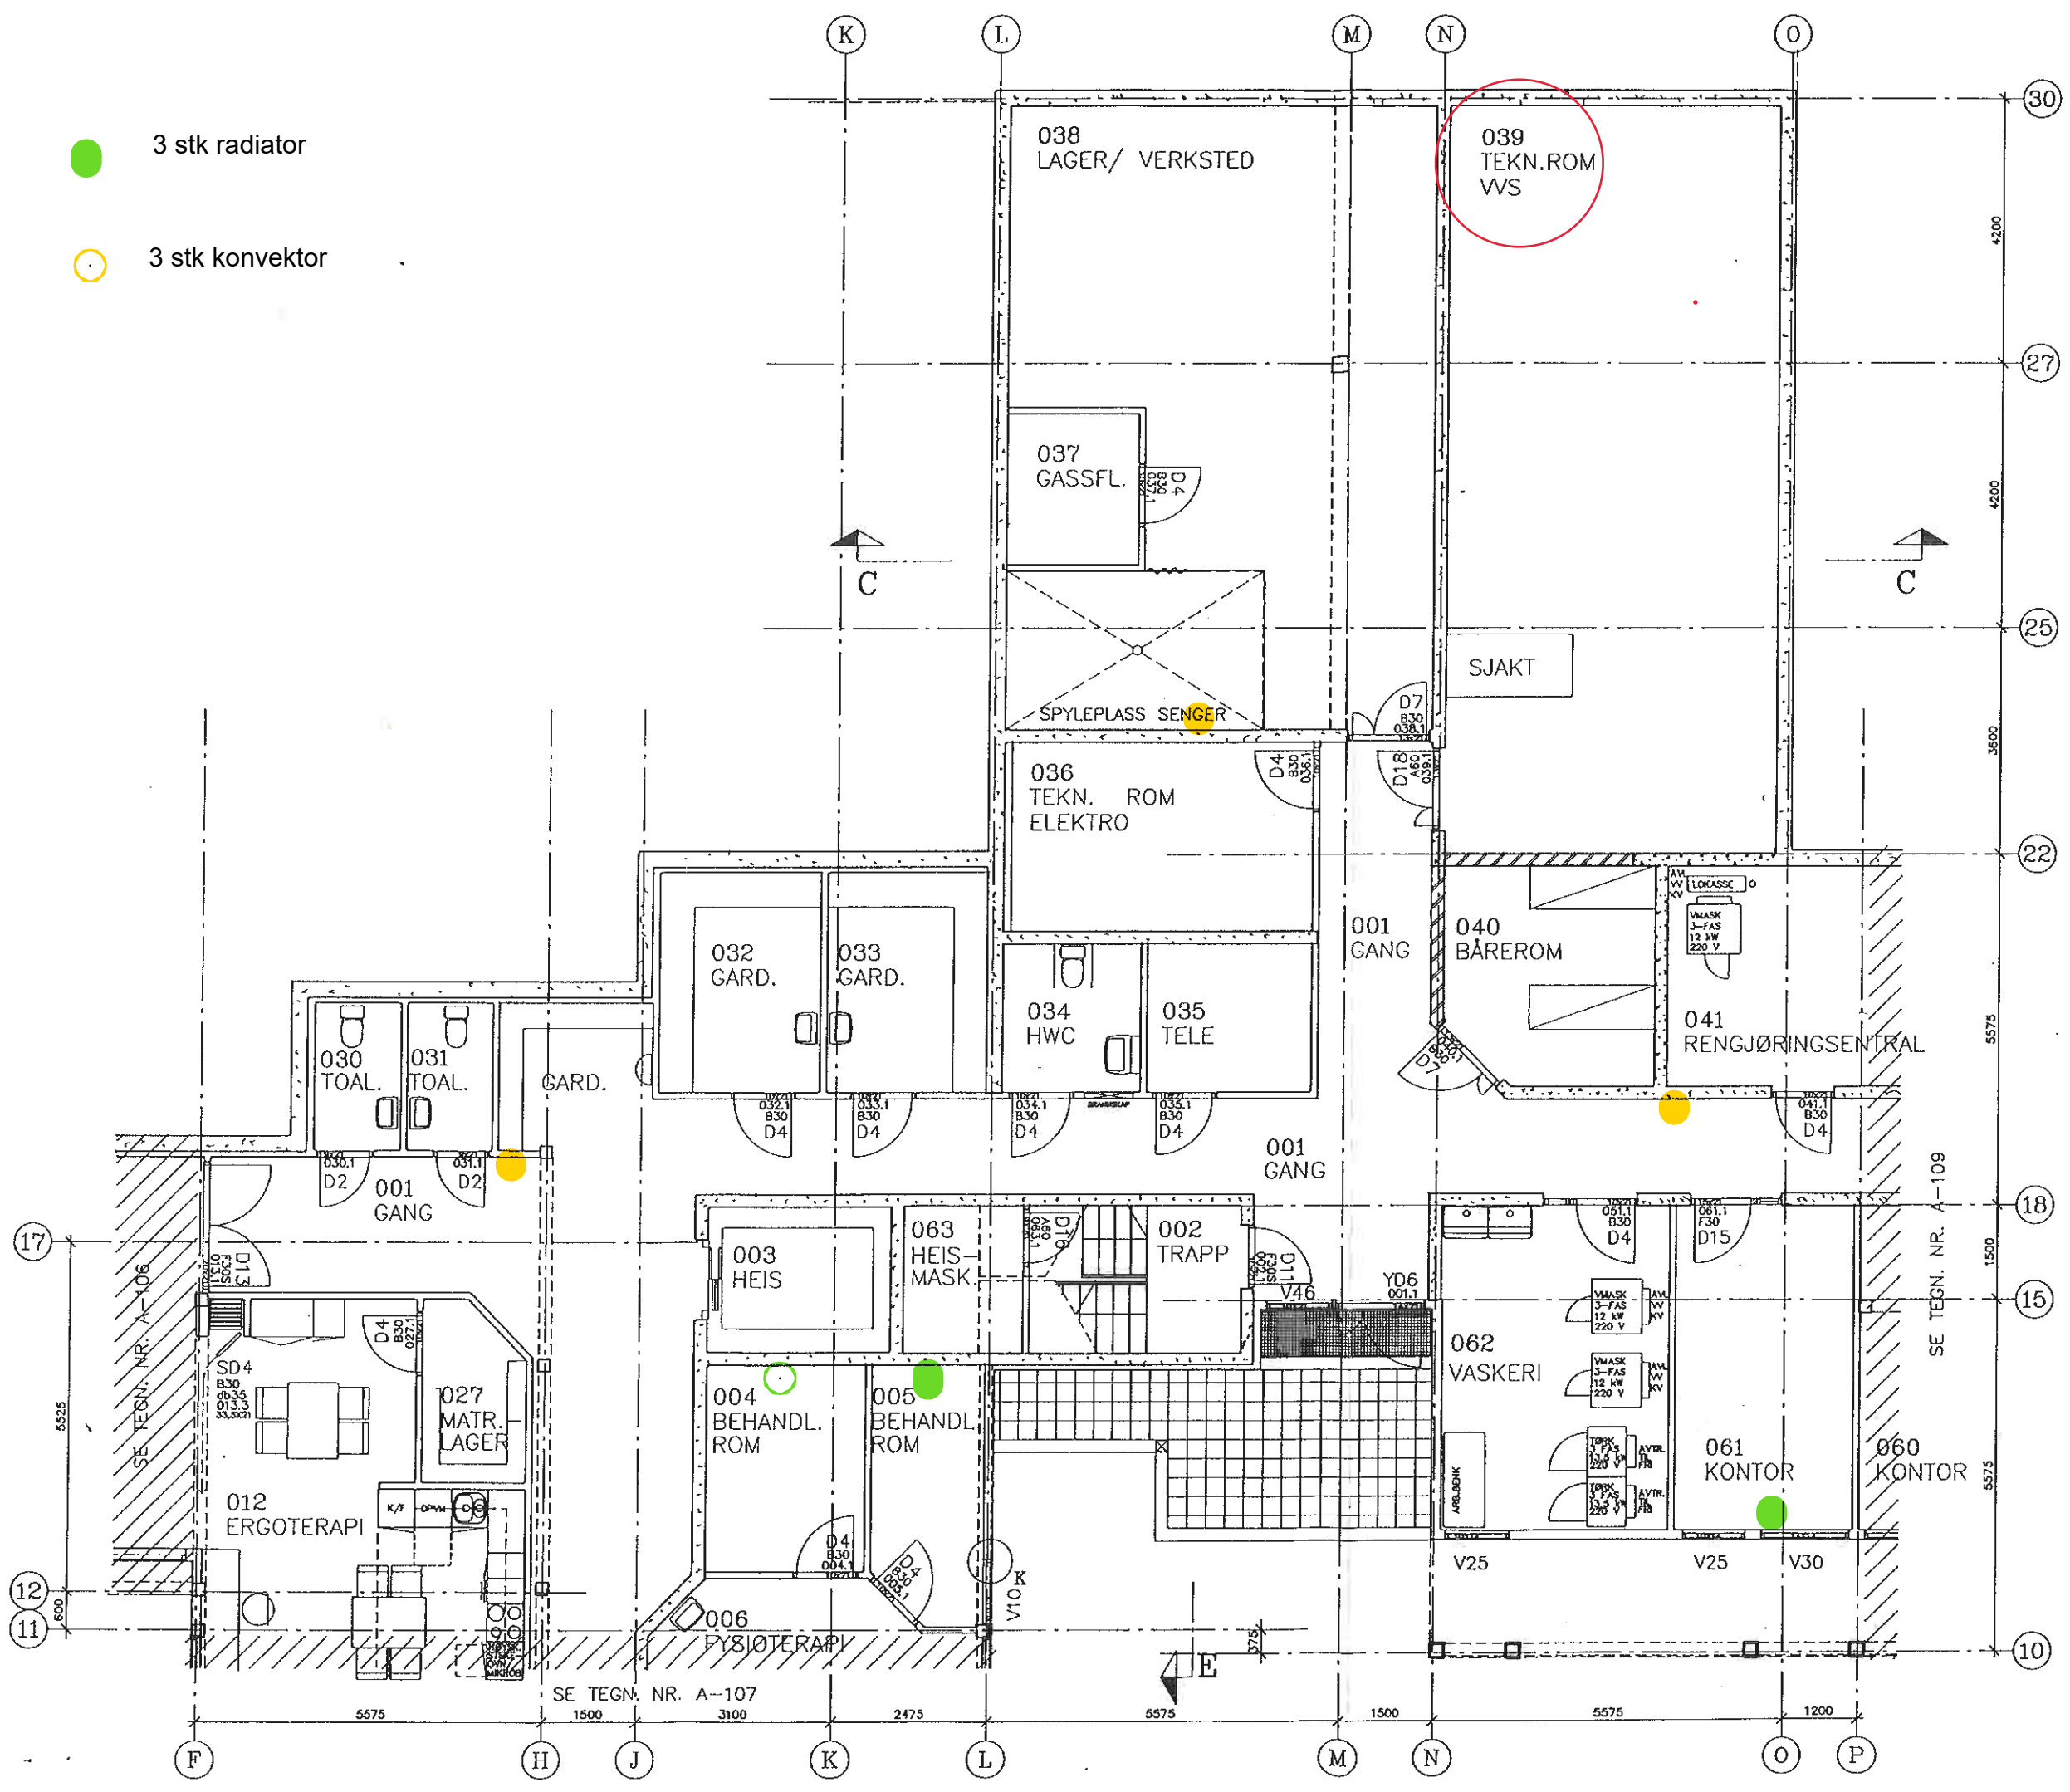

MÅL: 1:100	OPPDR. NR.	TEGN. NR.	REV
DATO: 14.6.94			
TEGN. T.TALSETH	352	A-108	
KONTR. MYRAKER			
ANBUDESTEGNING			
INDEKS	DATA	KORREKSJON	SKJL

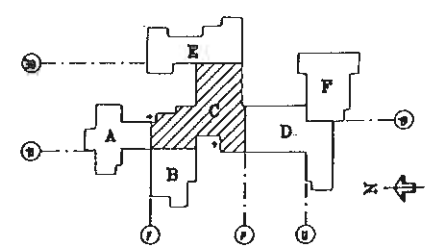


KVITSEID KOMMUNE KVITSEID OMSORGSSENTER			
SKILLAROTEXT ENAR MYRAKER A/S UNNA NPA POSTBOKS 1814, 4801 ARENDAL, TLF.: 37035500	ARKITEKTER	A	
SVILINGENNR TORE MATHSEN - MNF MRF 3840 SELJORD, TLF.: 36050830	RÅDGIVENDE ING. BYGGTEKNIKK	B	
ERICHSEN & HØRGEN A/S HEIANSK BØGSGT.10, 3724 SKOD, TLF.: 36823073	RÅDGIVENDE ING. VVS-TEKNIKK	V	
ELEKTROPLAN A/S POSTBOKS 388, 3701 SKOD, TLF.: 35827051	RÅDGIVENDE ING. ELEKTROTØKNIKK	E	
NOTBY A/S, NORSK BYGGKONTROLL A/S ALEXANDER HELLANDSGT.24, 3718 SKOD, 36823115	RÅDGIVENDE ING. BYGGKONTROLL	G	
NAR H. DALEN A/S LIVVEGEN 6, 3280 TUDALVING, TLF.: 33124308	PROJEKTERINGS- LEDELSE		
PLAN UNDERETG. DEL C			
MÅL: 1:100	OPPDR. NR.	TEGN. NR.	REV
DATO: 14.6.94			
TEGN. T.TALSETH	352	A-108	
KONTR. MYRAKER			

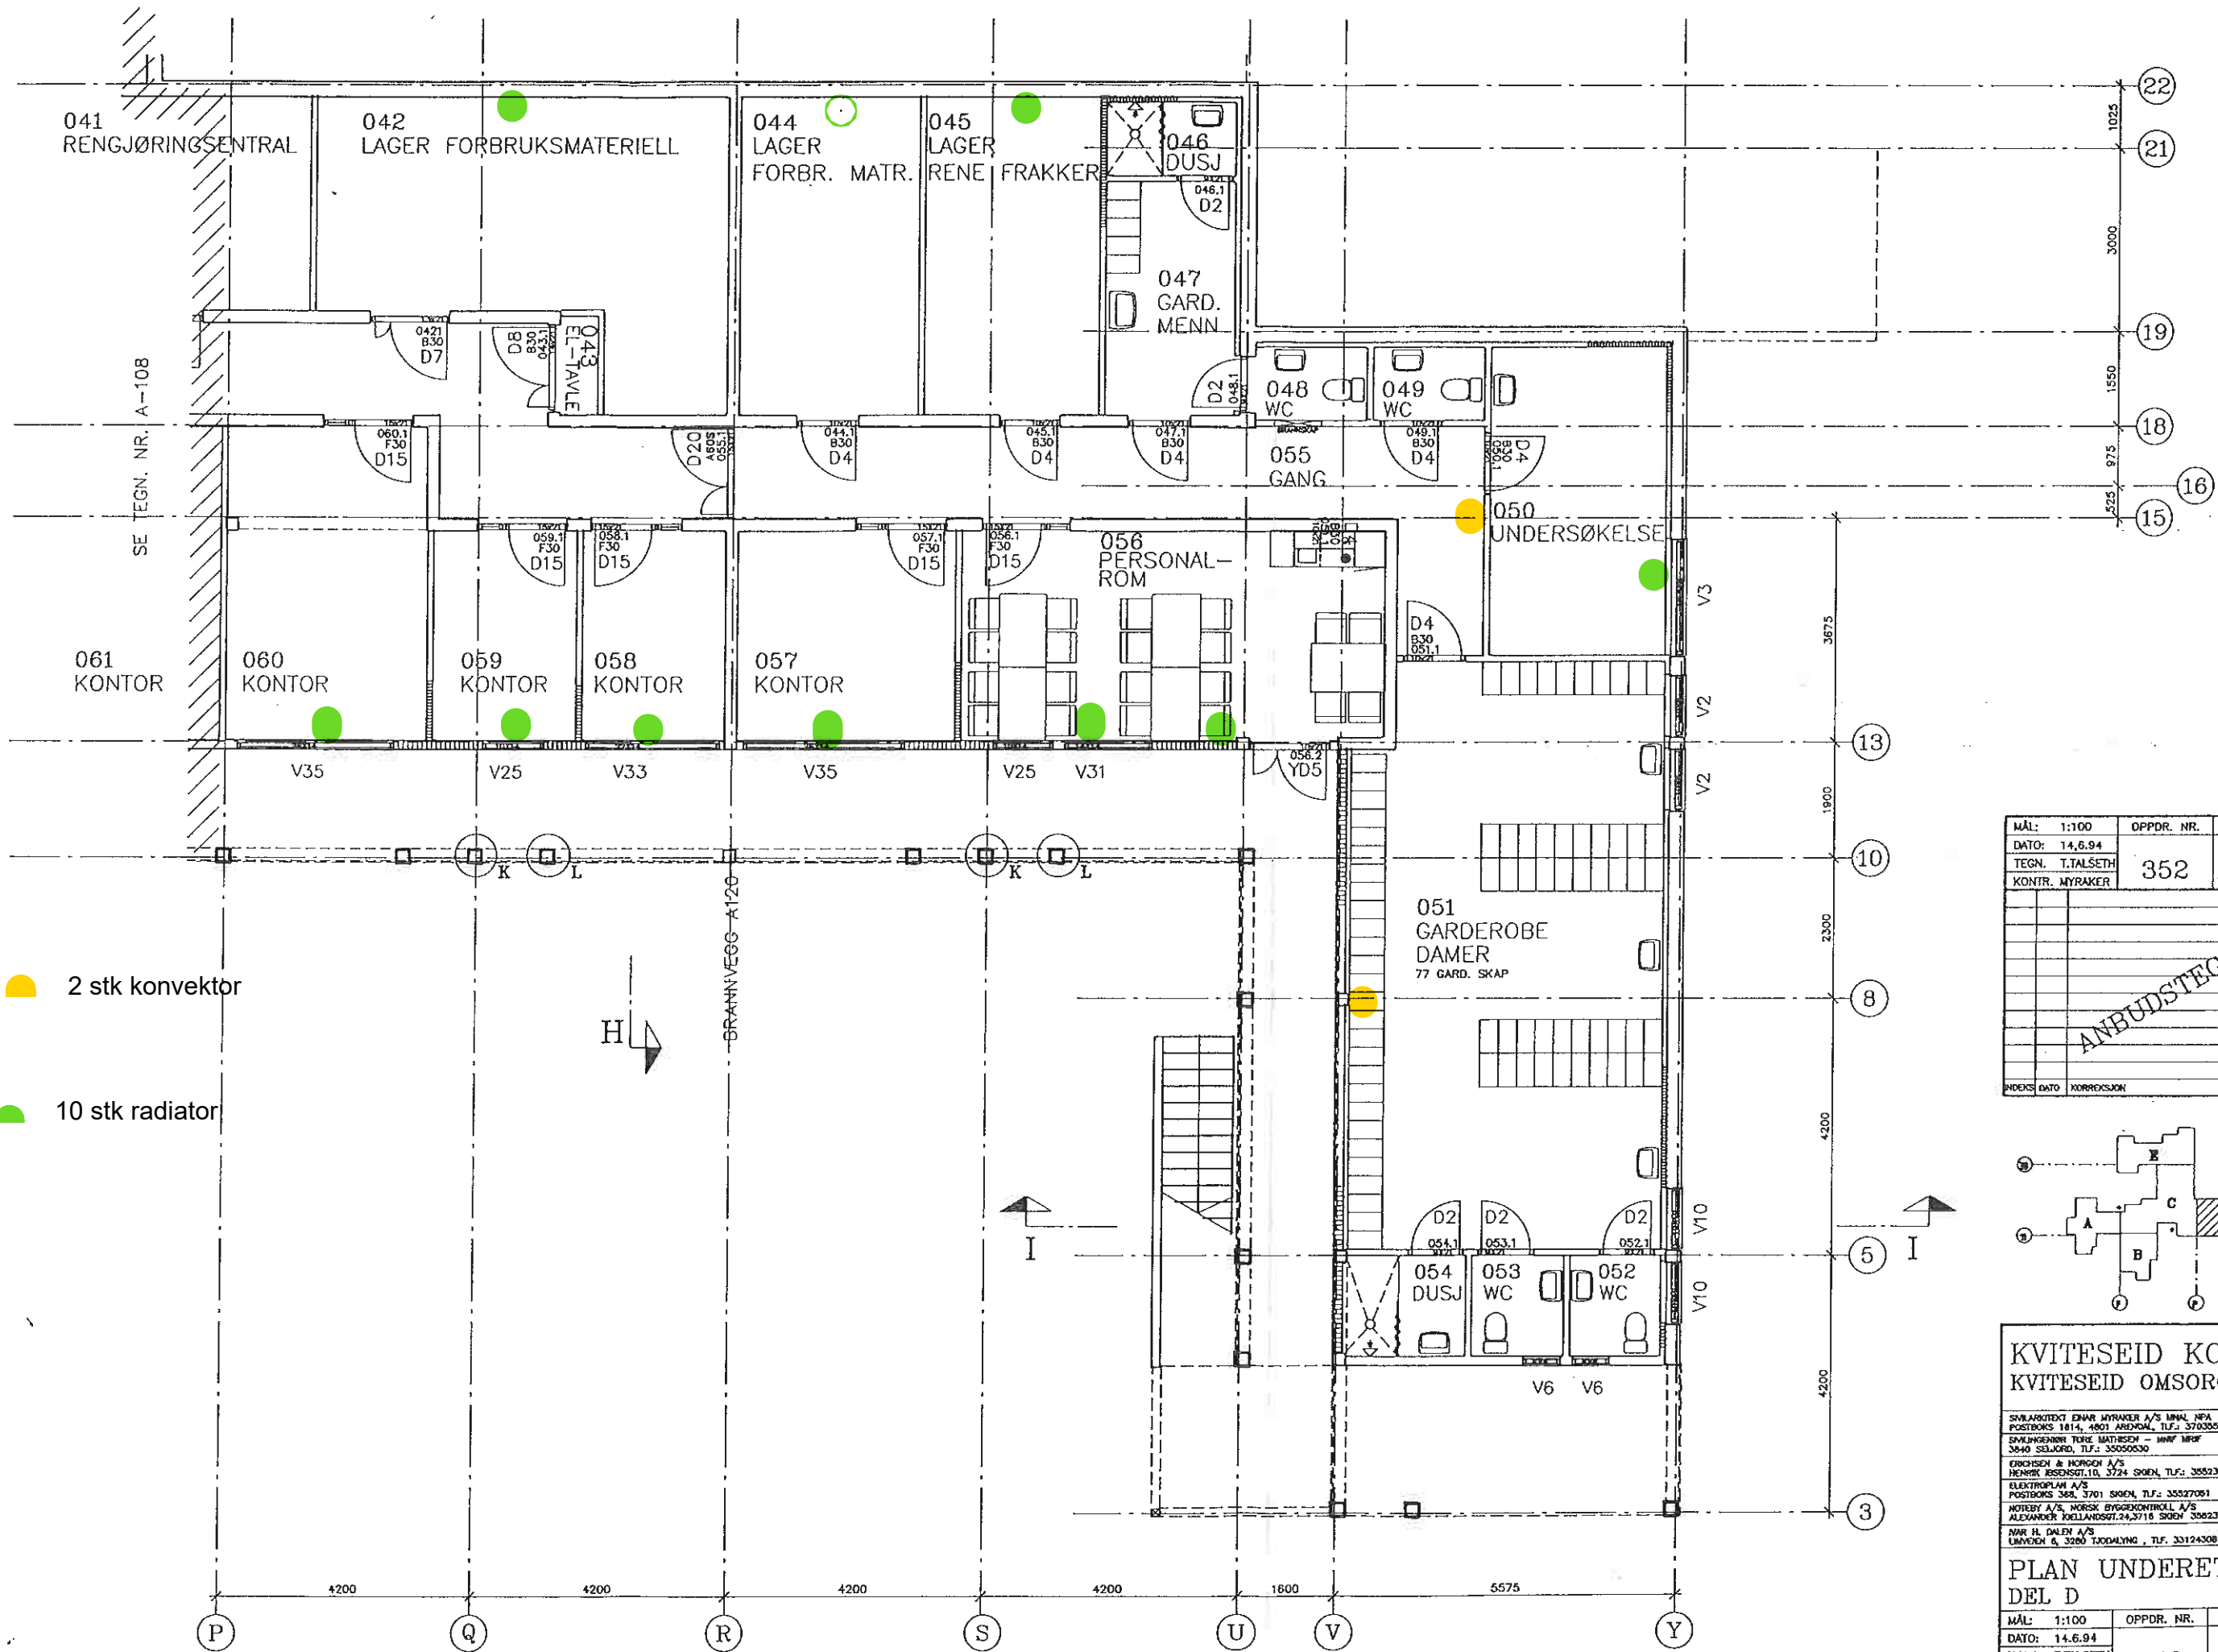


- 2 stk konvektor
- 10 stk radiator


MÅL: 1:100	OPPDR. NR.	TEGN. NR.	REV
DATE: 14.6.94	352	A-109	
TEGN. T.TALSETH			
KONTR. MYRAKER			
INDEKS	DATE	KORREKSJON	SGNL

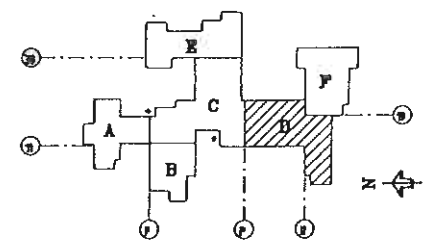

KVITSEID KOMMUNE			
KVITSEID OMSORGSSENTER			
SMÅARBEID EMMR MYRAKER A/S IMAA, NPA POSTBOKS 1814, 4601 ARENDAL, TLF: 37030000	ARKITEKTER	A	
SVILINGENHIS TERE MATHESEN - HANF MEIF 3840 SELJORD, TLF: 35050330	RÅDGIVENDE ING. BYGGTEKNIKK	B	
ERICHSEN & HORGREN A/S HENRIK REISCHGJ.10, 3724 SØEN, TLF: 35527051	RÅDGIVENDE ING. VVS-TEKNIKK	V	
ELEKTROPLAN A/S POSTBOKS 305, 3701 SØEN, TLF: 35527051	RÅDGIVENDE ING. ELEKTROTEKNIKK	E	
NOTBY A/S, NORSK BYGGKONTROLL A/S ALEXANDER JOELANDSGT.24, 3716 SØEN 35523115	RÅDGIVENDE ING. DEKORASJON	G	
NAR H. DALEN A/S LUNNEN 6, 3280 TUDALYNG, TLF. 33124308	PROSJEKTERINGS-LEDELSE		
PLAN UNDERETG. DEL D			
MÅL: 1:100	OPPDR. NR.	TEGN. NR.	REV
DATE: 14.6.94	352	A-109	
TEGN. T.TALSETH			
KONTR. MYRAKER			

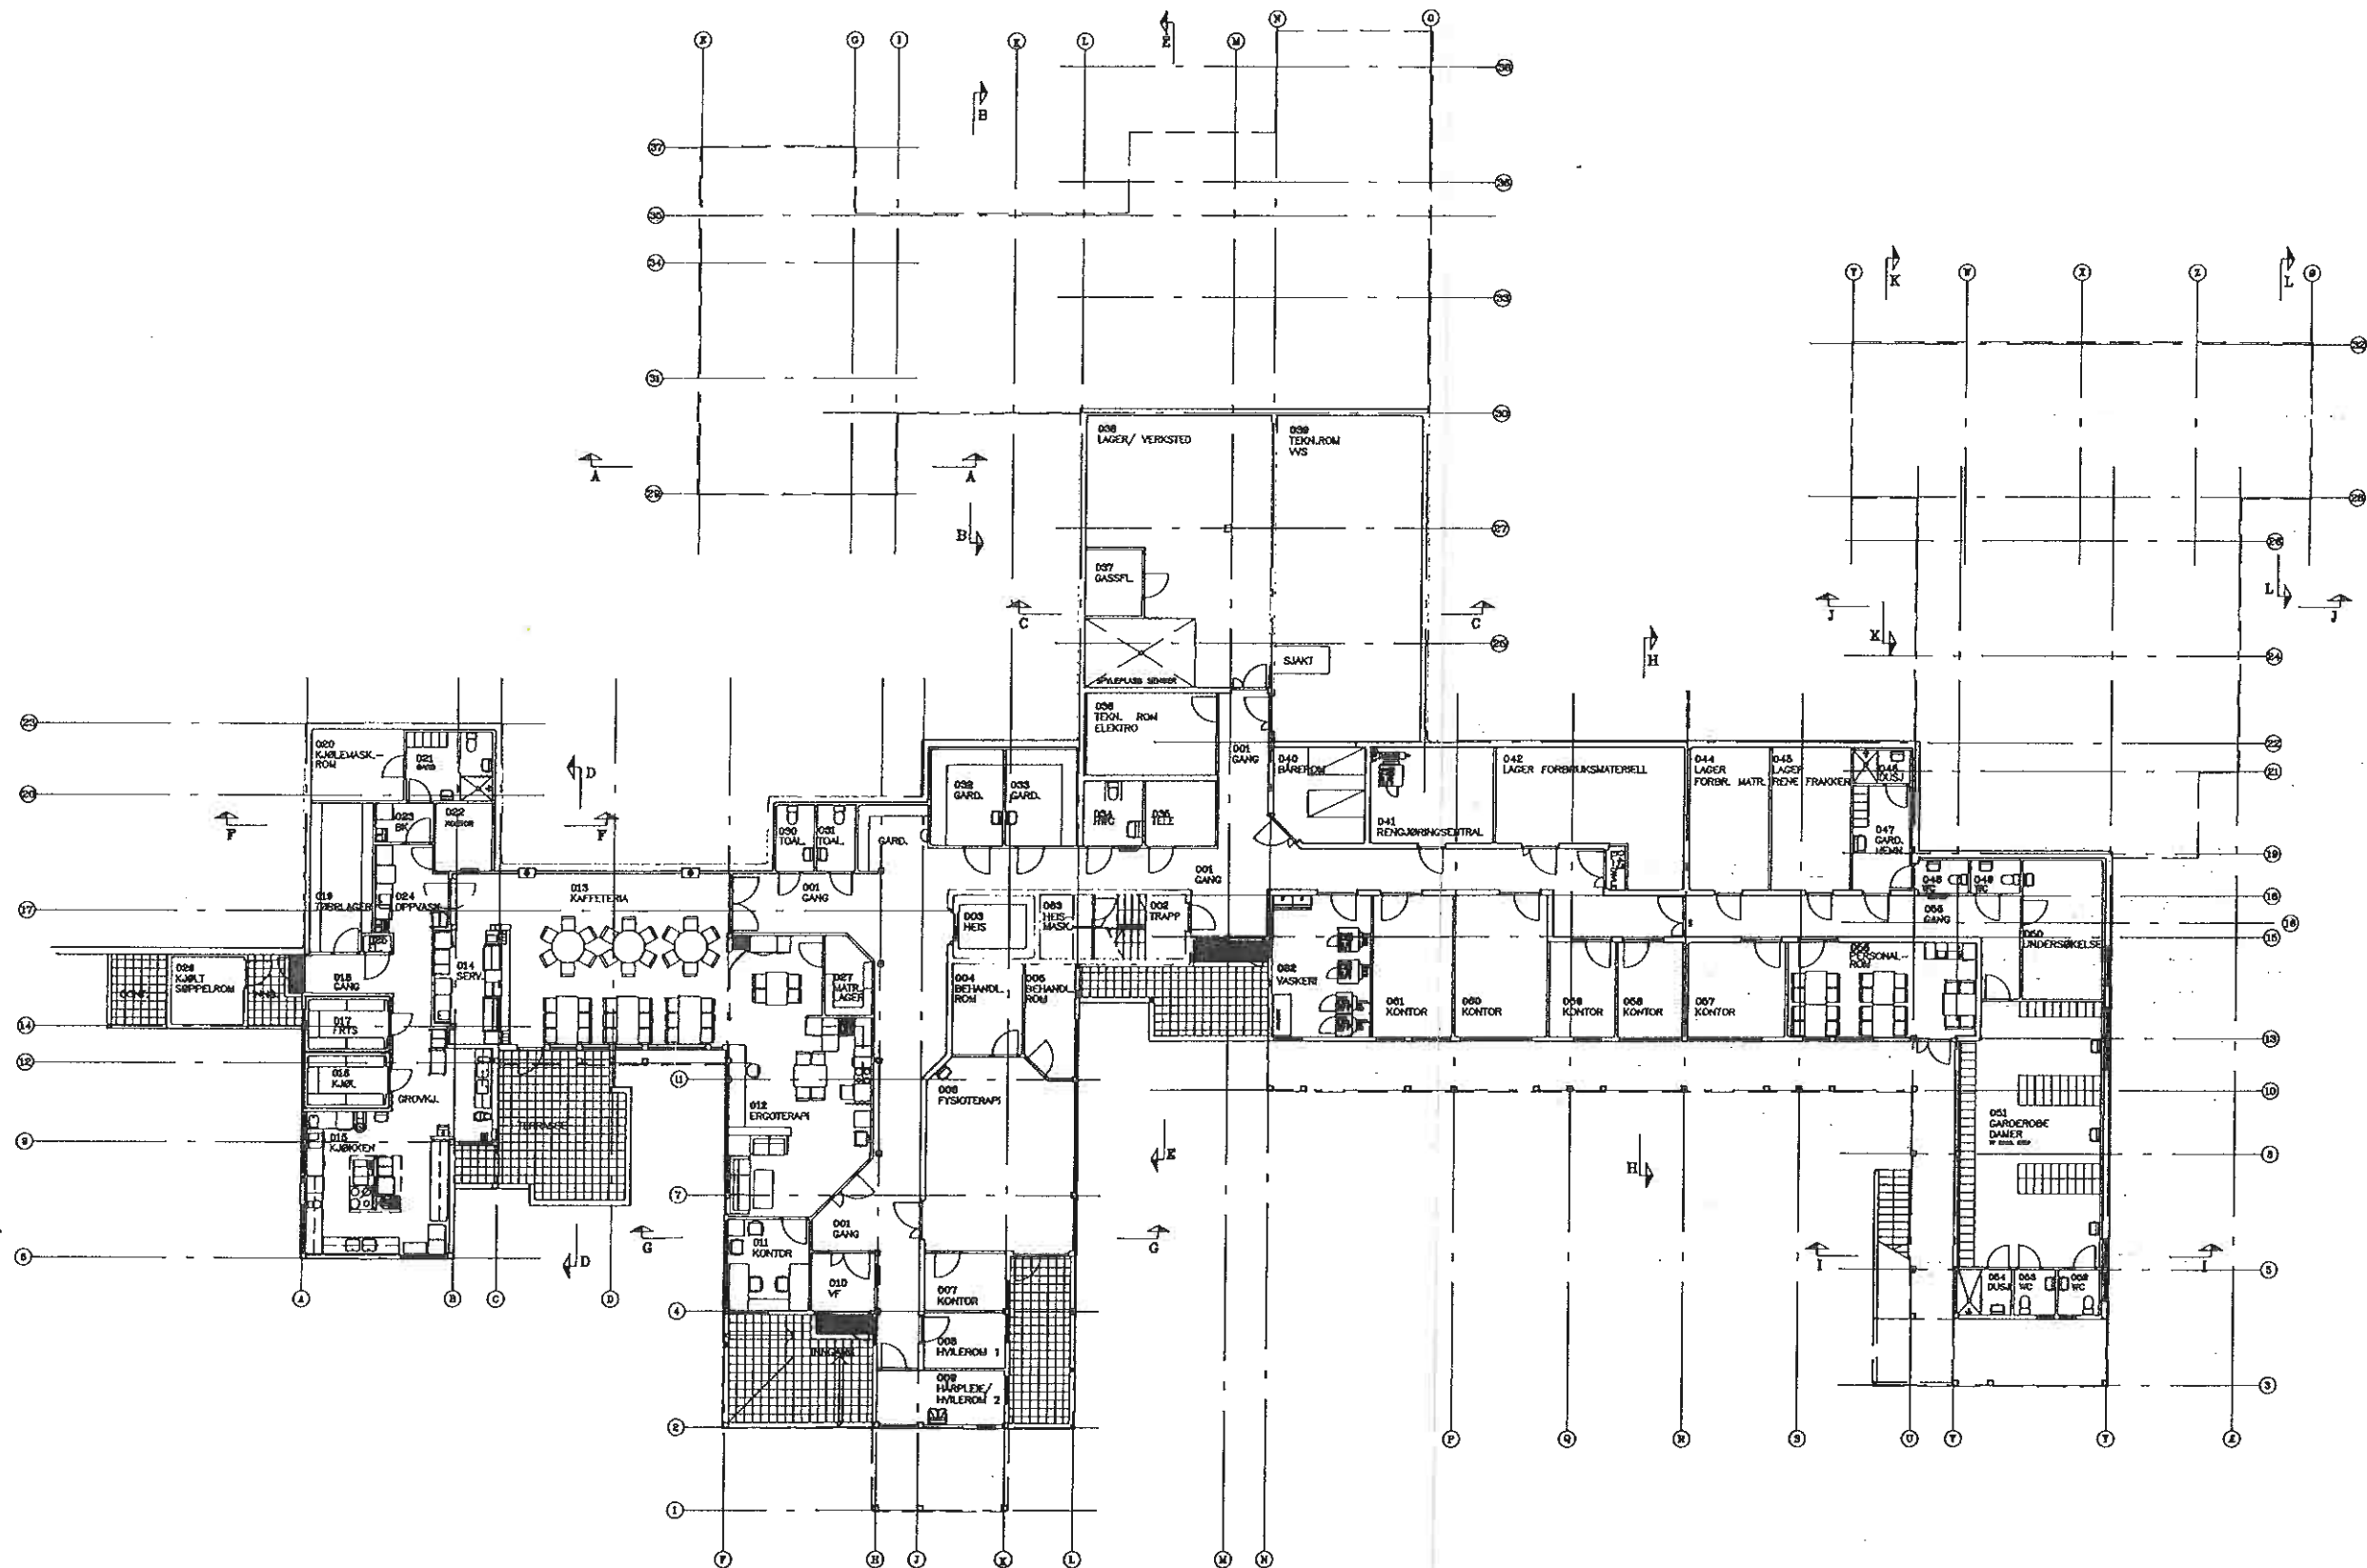

MÅL:	1:200	OPPDR. NR.	TEGN. NR.	REV.
DATE:	14.6.84			
TEGN. TITJALSETH		352	A-010	
KONTR. MYRAKER				
ANBUDESTEGNING				
MODR. Dato				
TEGNER				

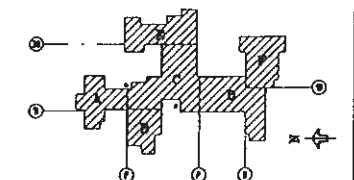

KVITELSEID KOMMUNE KVITELSEID OMSORGSSENTER				
PLAN UNDERETG.				
MÅL:	1:200	OPPDR. NR.	TEGN. NR.	REV.
DATE:	14.6.84			
TEGN. TITJALSETH		352	A-010	
KONTR. MYRAKER				