



OVERSIKTSPLAN

1 : 200

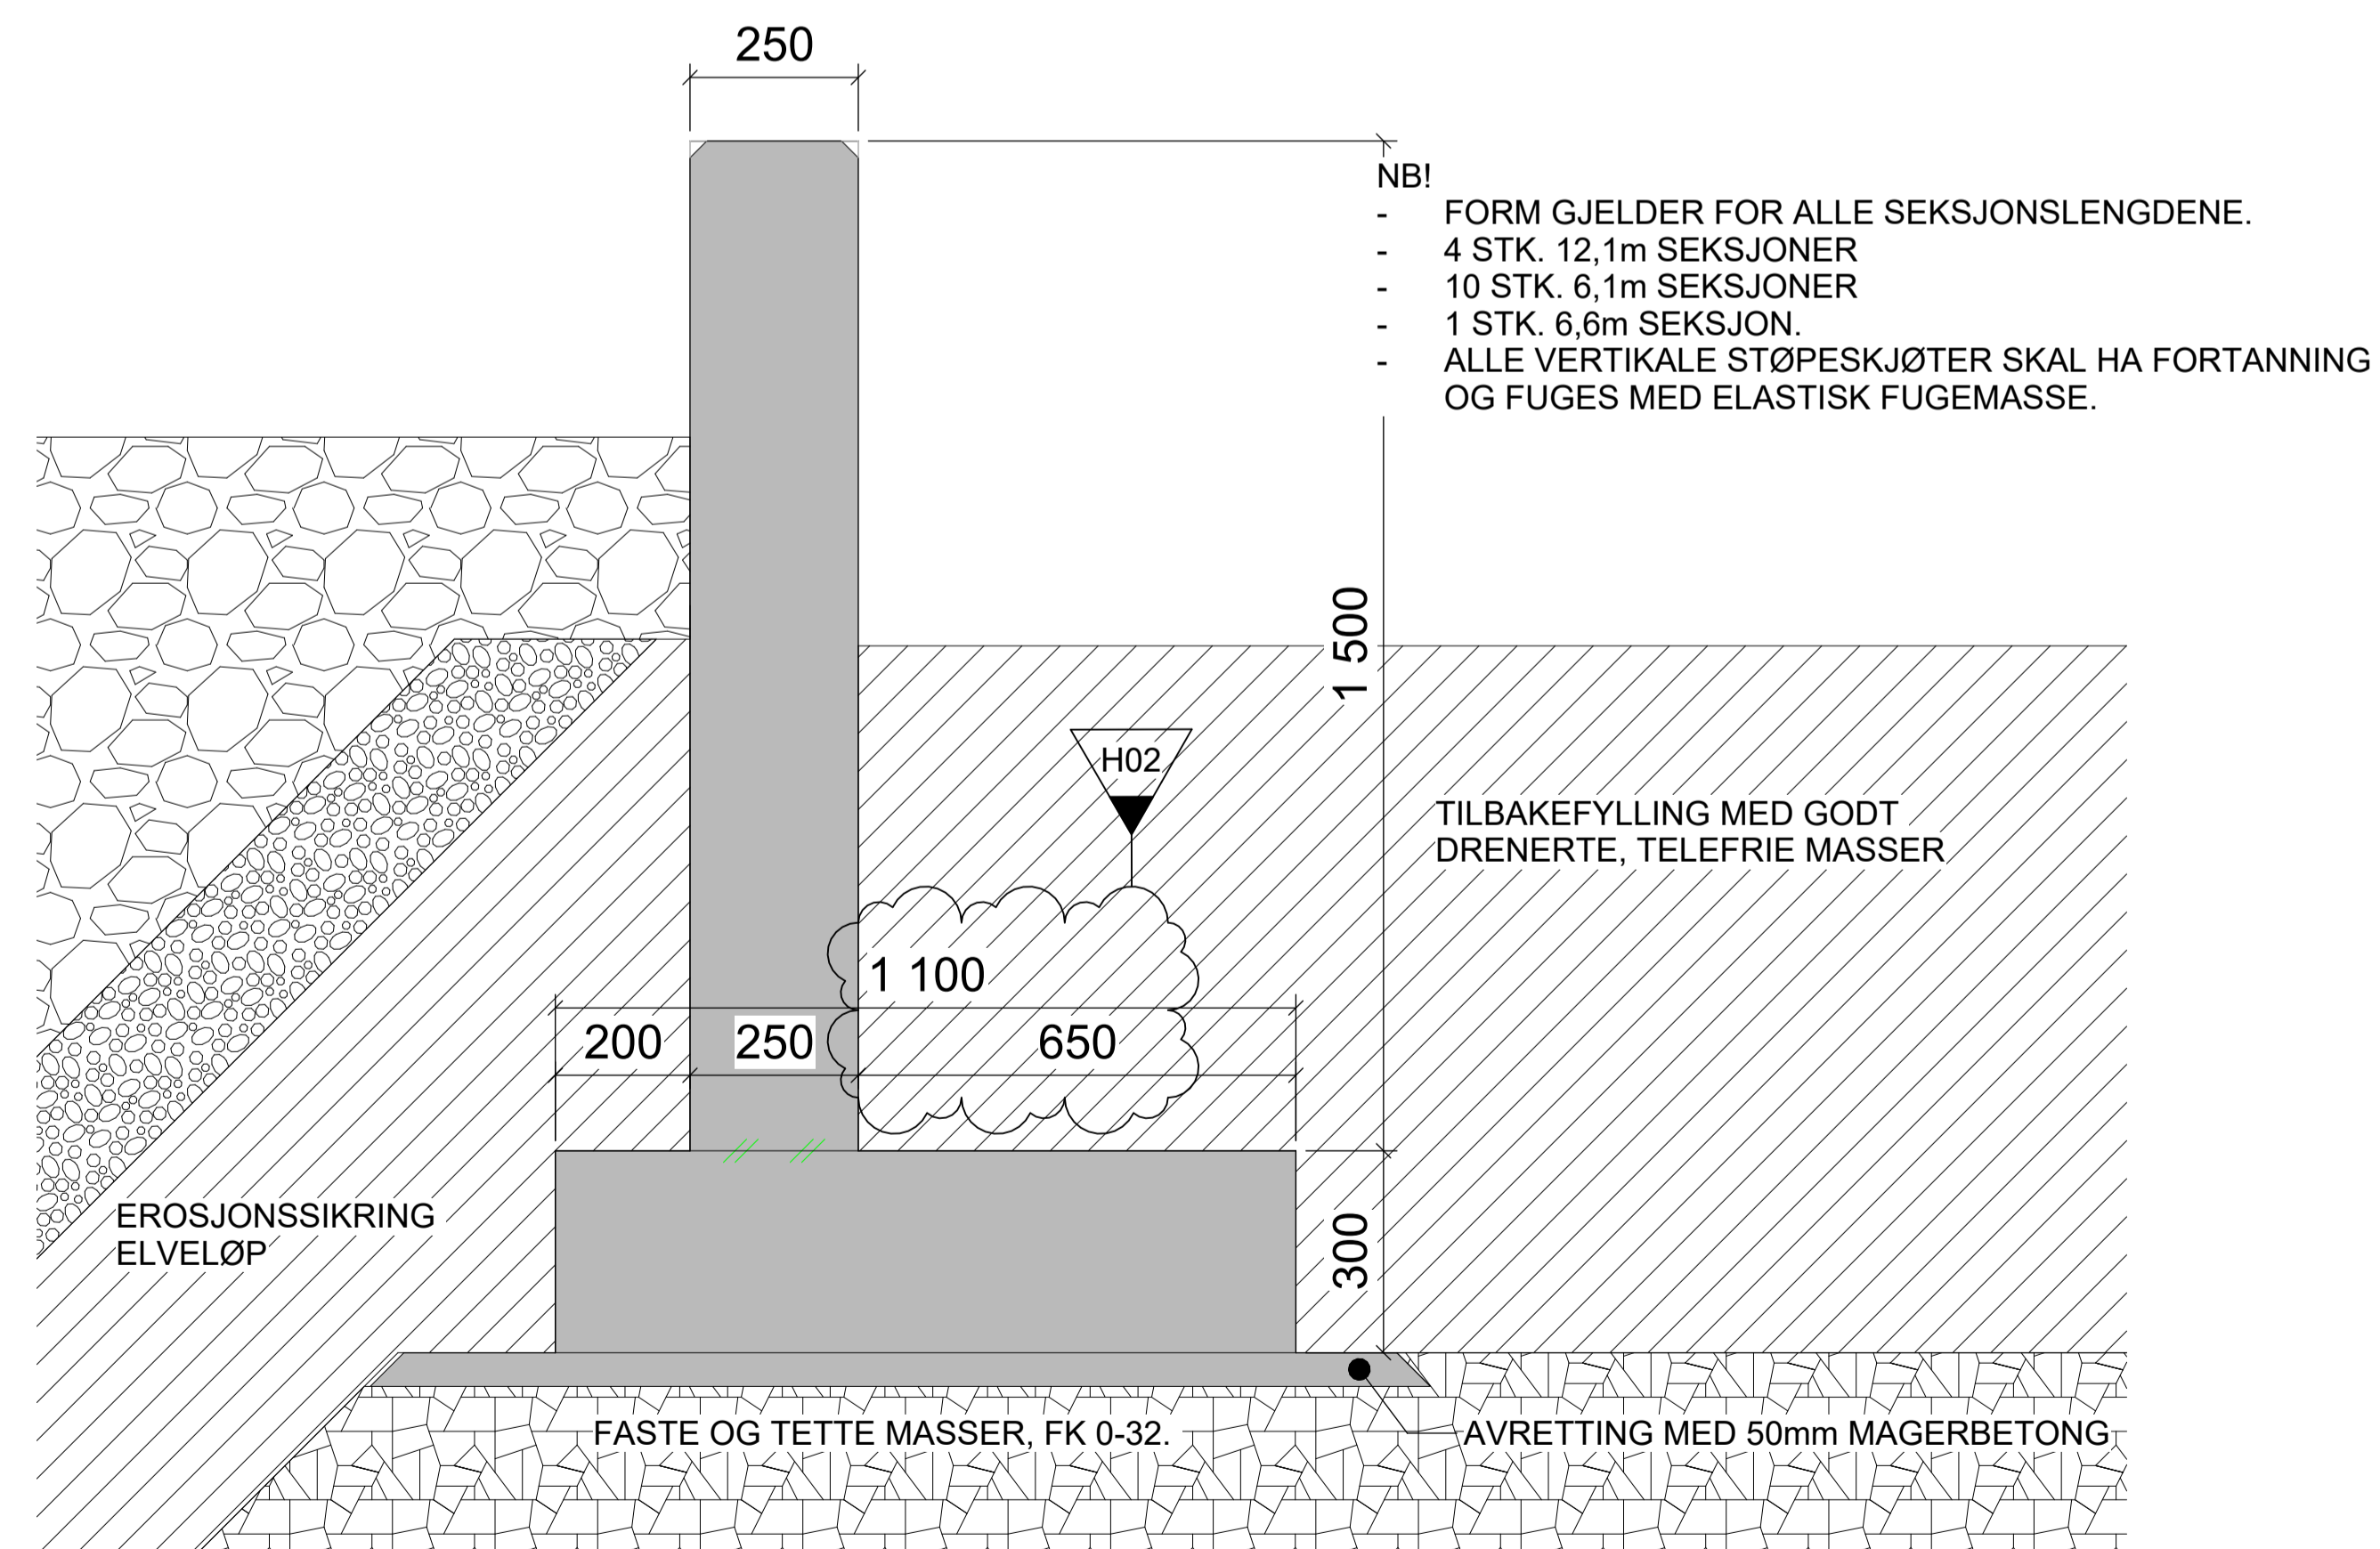

SNITT A-A - GENERELL FORM

1 : 10

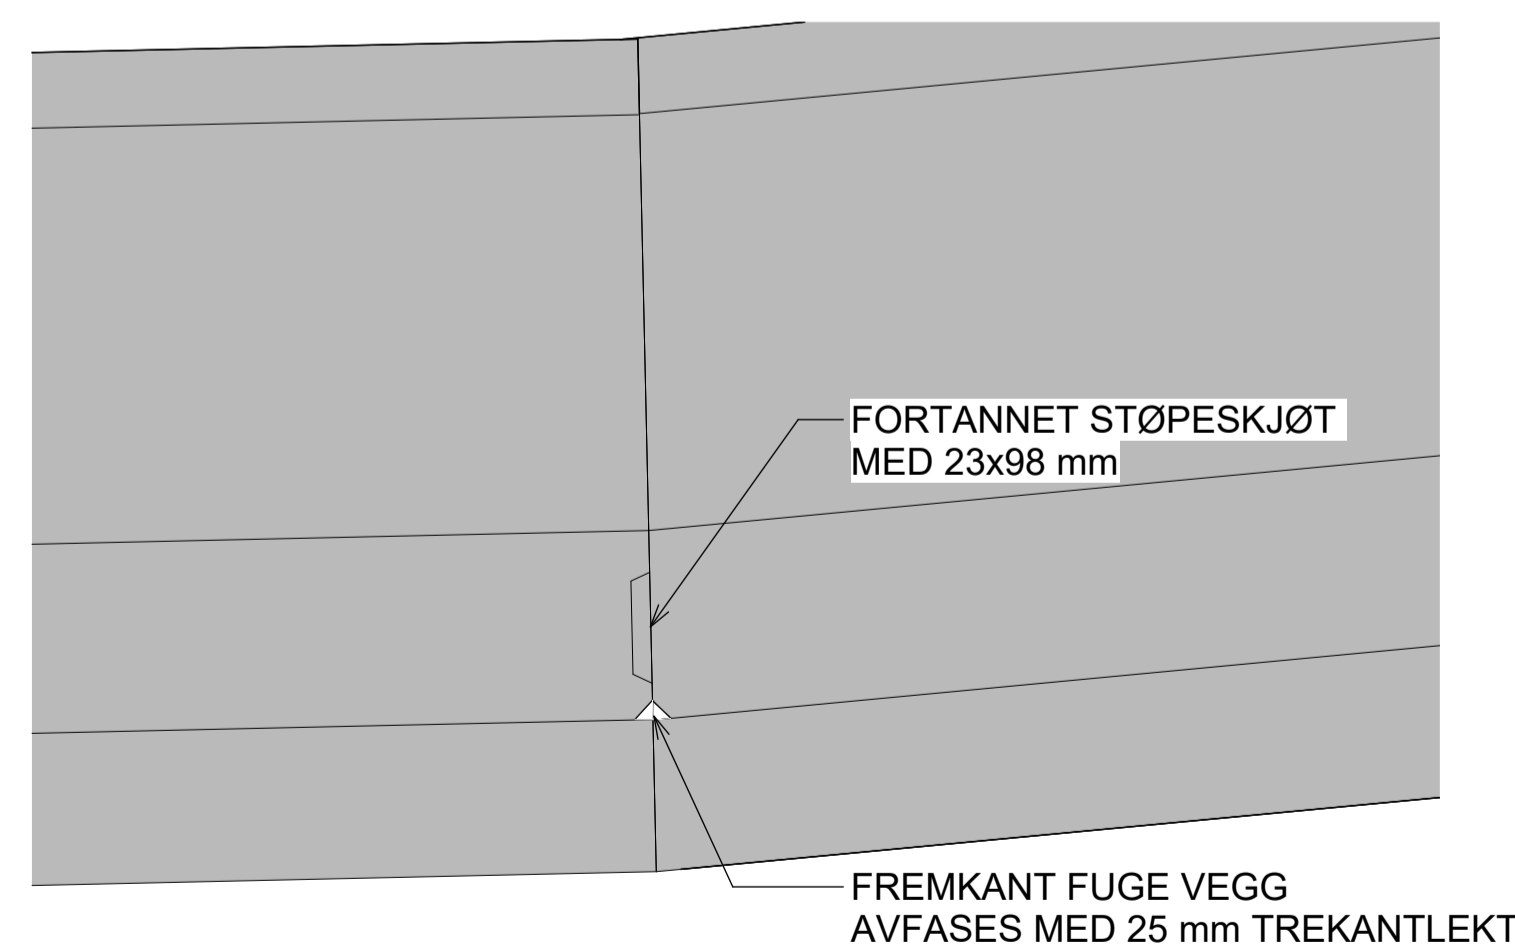

SEKSJONSSKJØT

1 : 10

FORKLARINGER

Koordinatsystem: Euref89 UTM32
Høydegrunnlag: NN2000

ANVISNINGER

- Generelt
 - Utførelse i henhold til *teknisk beskrivelse, NS 3420, NS13670+NA og NS-EN 1992-1-1+NA*
 - Utførelse og kontroll Utførelsesklasse 2
 - Geometriske toleranser Toleranseklasse 1
- Forskaling
 - Forskalingsoverflate *Vertikale bordforskaling*
 - Alle synlige hjørner avfases med 25 mm trekantlist
- Betong
 - Fasthetsklasse B35
 - Bestandighetsklasse M60
 - Eksponeringsklasse XC3
 - Kloridklasse Cl 0,10
 - Overflatebearbeiding Brettskuring

Tegningsnummer	Revisjon
B-106	H02

HENVISNINGER

Støttemur - Armering

Tegn: B-107

H02	2024-04-16	For utførelse	PraPar	DBFos	DBFos
H01	2023-10-19	For utførelse	PraPar	DBFos	DBFos
Rev.	Dato	Beskrivelse	Utarbeidet	Fagkontroll	Godkjent

Dette dokumentet er utarbeidet av Norconsult som del av det oppdraget som fremgår nedenfor. Opphavsretten tilhører Norconsult. Dokumentet må bare benyttes til det formål som oppdragsavtalen beskriver, og må ikke kopieres eller gjøres tilgjengelig på annen måte eller i større utstrekning enn formålet tilsier.

NVE Målestokk (gjelder A1)
SOM VIST

Flomsikring - Sunndalsøra
Støttemur
Plan og snitt
Generell form av støttemur
FORSKALING

Norconsult	Oppdragsnummer	Tegningsnummer	Revisjon
	52204479	B-106	H02