



• IKKE I DRIFT
 - Tom tank står i låkaut.

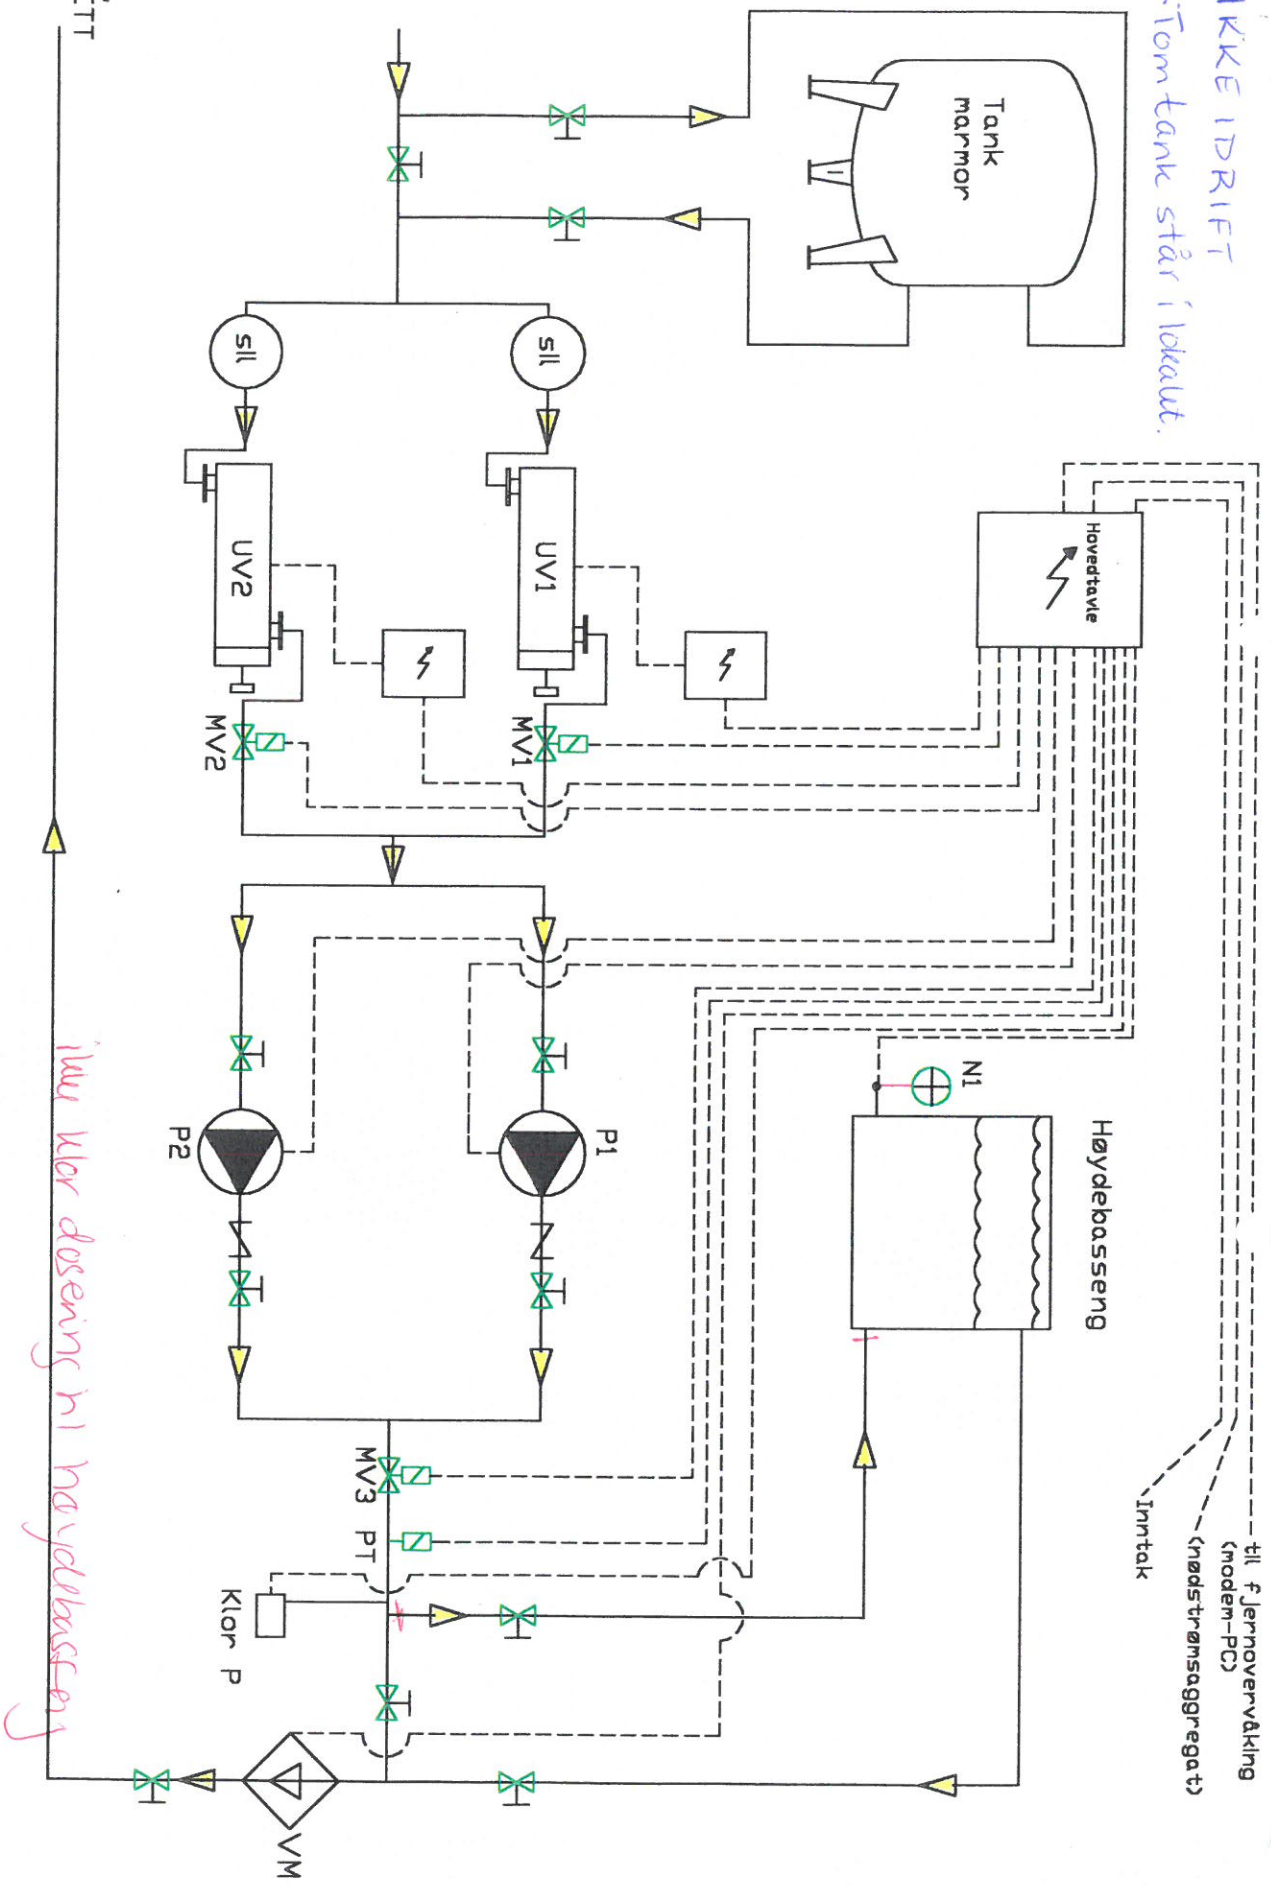

Ikke klar dosering h1 høydébasseng

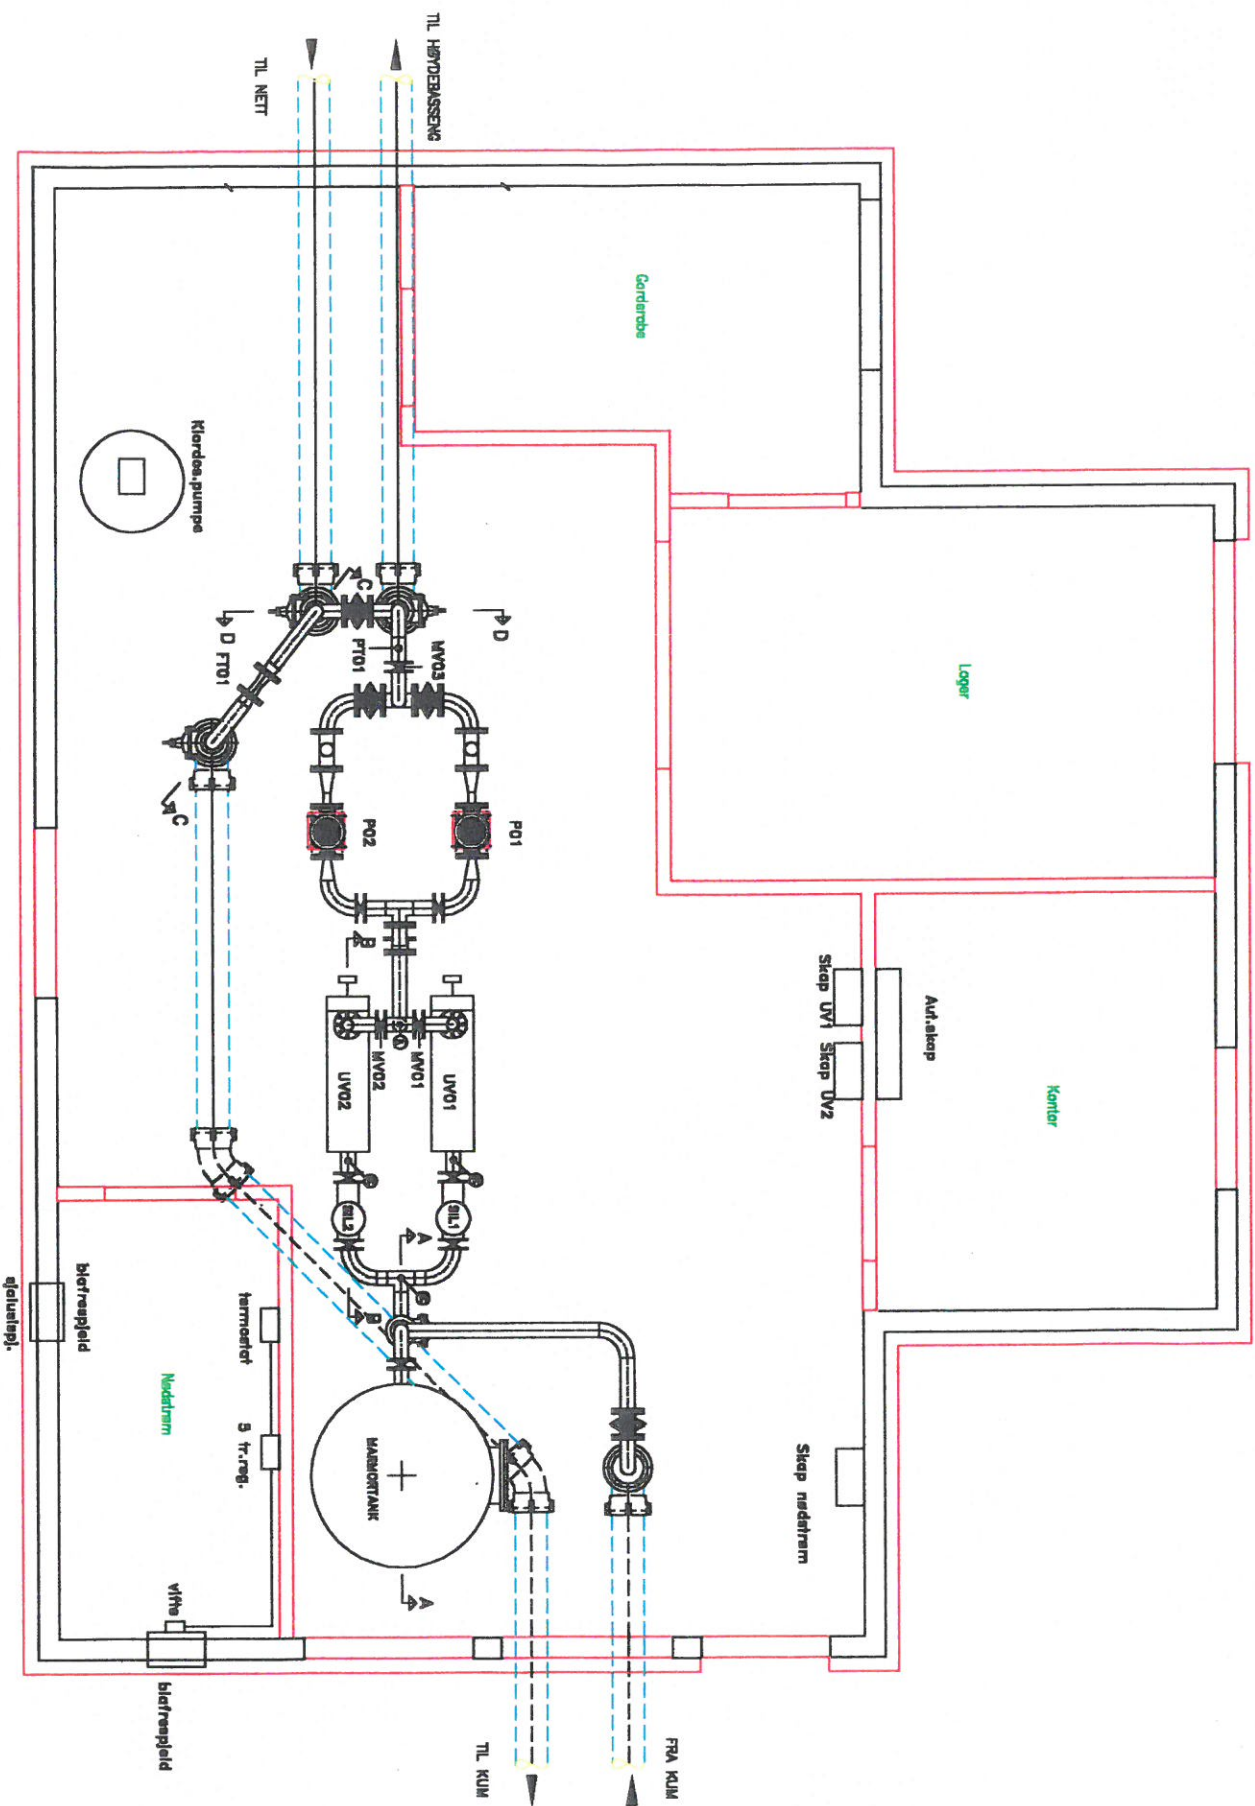

GSV - HØYBUKTMØEN V.V.
Montasjetegning
PLAN

GSV_01a.DWG
09.11.98
BOH

