360.001

Rehabilitering av automatikk og feltutstyr for ventilasjon

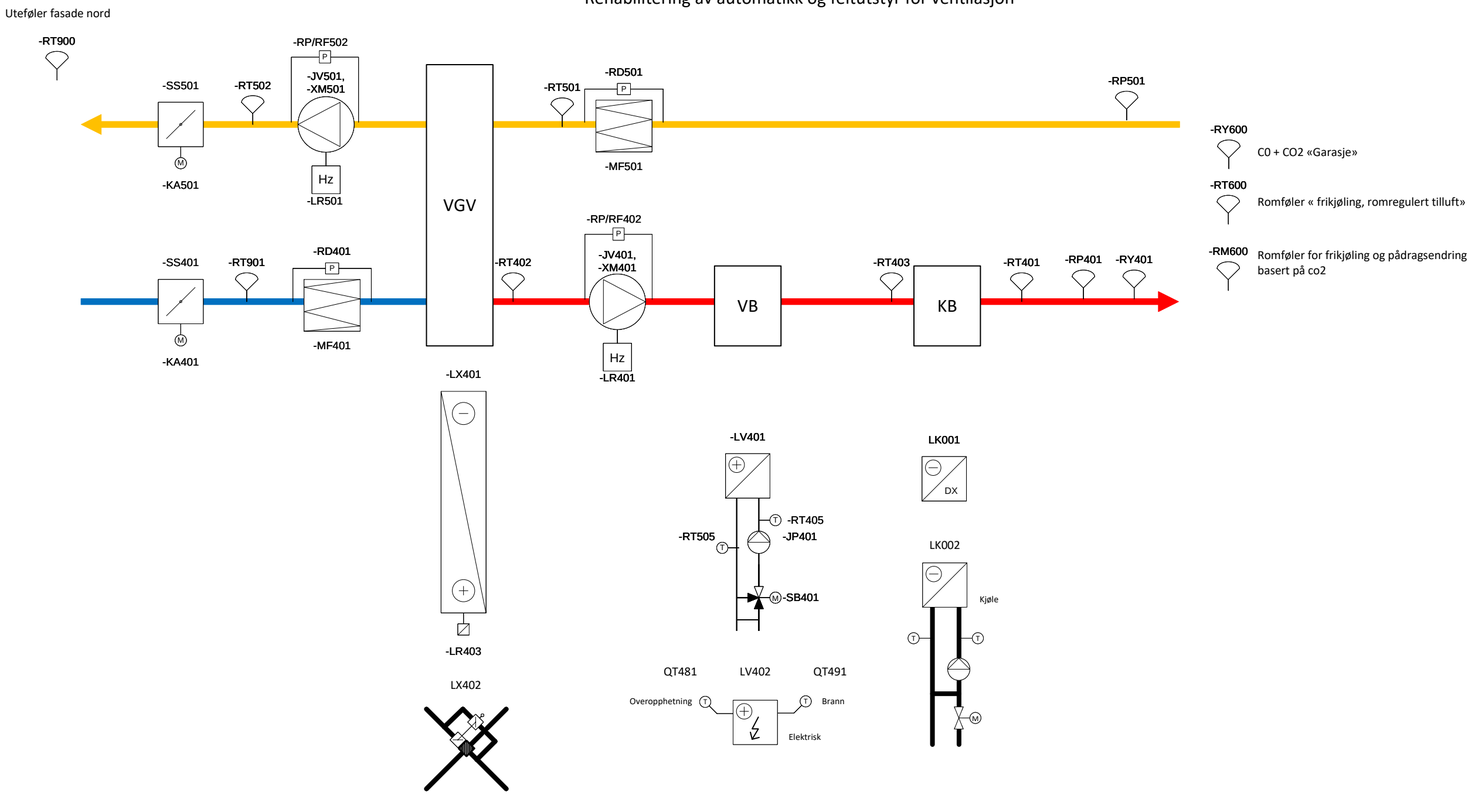

-RY600 C0 + CO2 «Garasje»

-RT600 Romføler « frikjøling, romregulert tilluft»

-RM600 Romføler for frikjøling og pådragsendring basert på co2