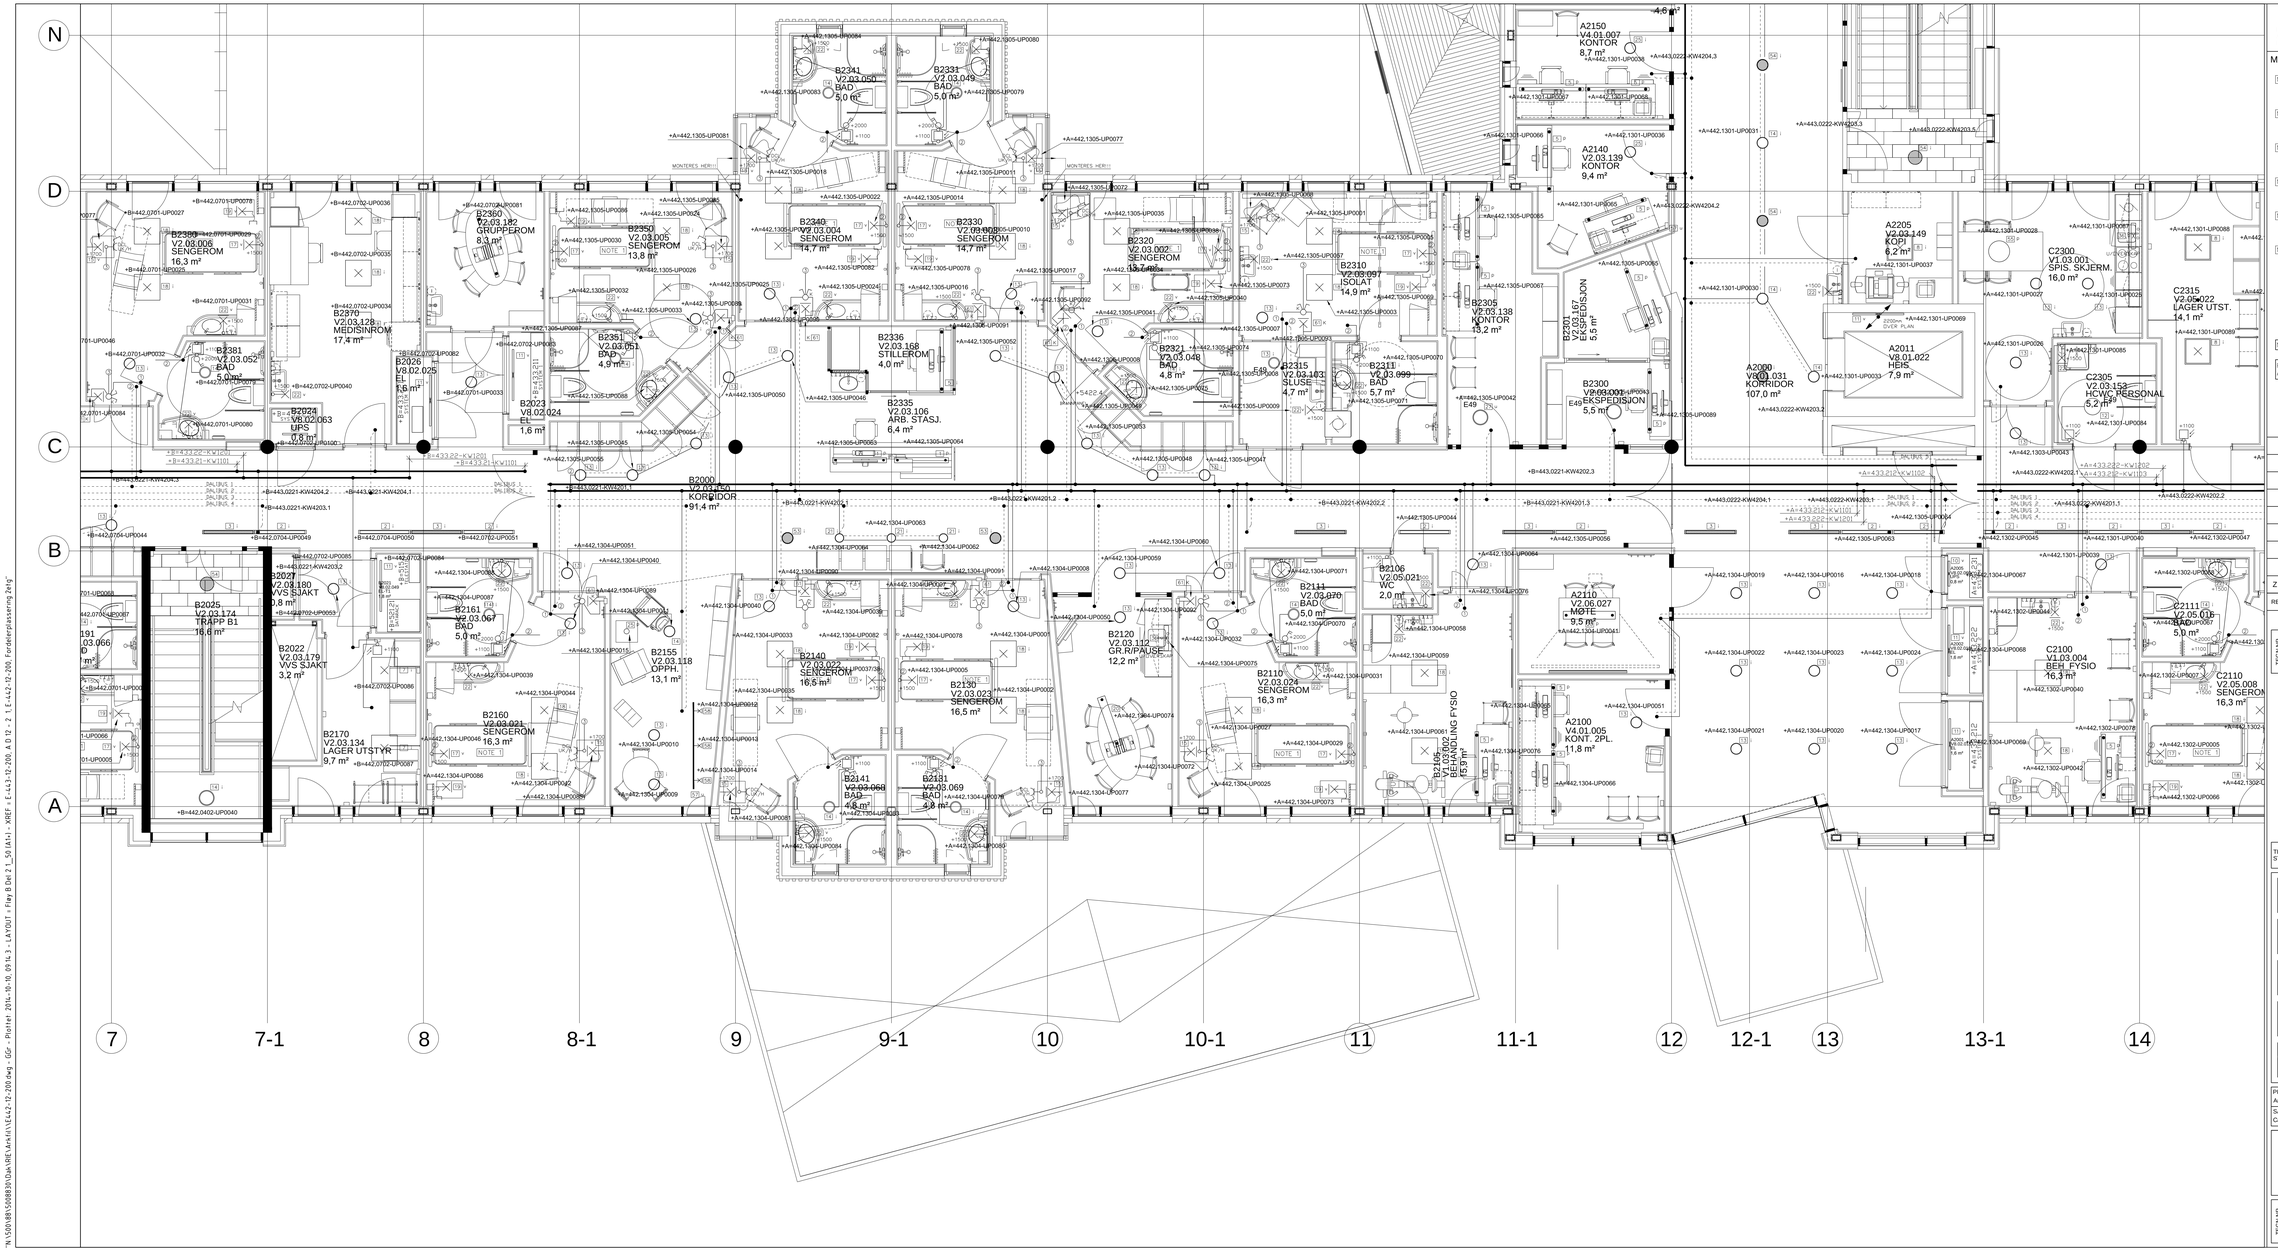

Norconsult a.s

DENNE TEGNINGEN ER BESKYTTET VED LOV OM OPPHAVSRETT TIL ÅNDSVERK AV 12.5.1961 OG MÅ IKKE KOPIERES ELLER BENYTTES UTEN OPPHAVSMANNEN SAMTYKKE

Merknader:

NOTE 1 SENGEARMATUR OG BAD TILKOBLES SYSTEM 2. ØVRIGE ARMATURER TILKOBLES SYSTEM 1.

NOTE 2 ARMATURER I TAK TILKOBLES SYSTEM 1 ØVRIGE ARMATURER TILKOBLES SYSTEM 2.

NOTE 3 ARMATURPLASSERING TILPASSES VVS TEKNISK UTSTYR OG EVT. ANNET TEKNISK UTSTYR.

NOTE 4 ARMATURENE MONTERES PÅ ARMATURSKINNE.

NOTE 5 ARMATUR MONTERT PÅ VEGG MED BRAKETTER.

NOTE 6 ARMATUR MONTERT UNDER KABELBRU

i - INNFELT
u - UTENPÅLIGGENDE
v - VEGG
p - PENDLET/ NEDHENGT
K - I KANAL

NEDHENGTE ARMATURER TILPASSES MØBLERING.

FOR ARMATURER I HIMLING, KONFERER ARKITEKTENS HIMLINGSPLANER

REV.	ENDRINGEN GJELDER	TEGN. SIGN/DATO	ANSV. SIGN/DATO
Z	SOM BYGD	2014.10.15 ØSB	2014.10.15 GGB

TEGN.NR.	FAG. FASE	B.D.	TYPE	FLØY. ETG.	LØPENR.	REVISJON
	E	D	442 12	B	2 002	Z

NORDLANDSSYKEHUSET VESTERÅLEN

TEGNINGS-STATUS: SOM BYGD 2014.10.15

A — BOARCH arkitekter a.s
ARKITEKTER MNAL NPA E-post: post@boarch.no
SJØGT 21, BOKS 324, 8001 BODØ
TLF: 75 50 61 70 FAX: 75 50 61 71

B — Prosjektpartner Bodø a.s
Rådgivende ingeniør byggteknikk
Terminalveien 10 8006 Bodø
Tlf.: 75551300 fax.: 75551310

E — Norconsult a.s
SEKSJON ELEKTRO
Ringveien, Nøtveien 17, 8013 Bodø
Tel: 75 56 58 00, Fax: 75 56 58 01

V — Norconsult a.s
SEKSJON VVS
Ringveien, Nøtveien 17, 8013 Bodø
Tel: 75 56 58 00, Fax: 75 56 58 01

VA

PROSJ. ANSVARLIG	PRO. NR.	TEGNET	DATO
Arvid Whitehirsen	5008830	RR	2011.04.11
SAKSBEHANDLER	MS 1 : 50	MÅL I mm	
Carl Bjørnstrøm	A1+		

LYSANLEGG 2.ETG. FLØY B DEL 2

TEGN.NR.	FAG. FASE	B.D.	TYPE	FLØY. ETG.	LØPENR.	REVISJON
	E	D	442 12	B	2 002	Z

N:\5508088\5508830\Data\BE\Arkit\E442-12-200.dwg - GGr - Plotter: 2014-10-10, 09:14:3 - LAYOUT: Fløy B Del 2 1_50 (A1+) - XREF: + E L443-12-200, A D 12 - 2 1 E L442-12-200, Fordelerplassering 24ny