


OVERSIKTSKART


Slettmobakken 2, 4, 14 og 16, 9130 Hansnes

Dato: 08.05.2024 THH

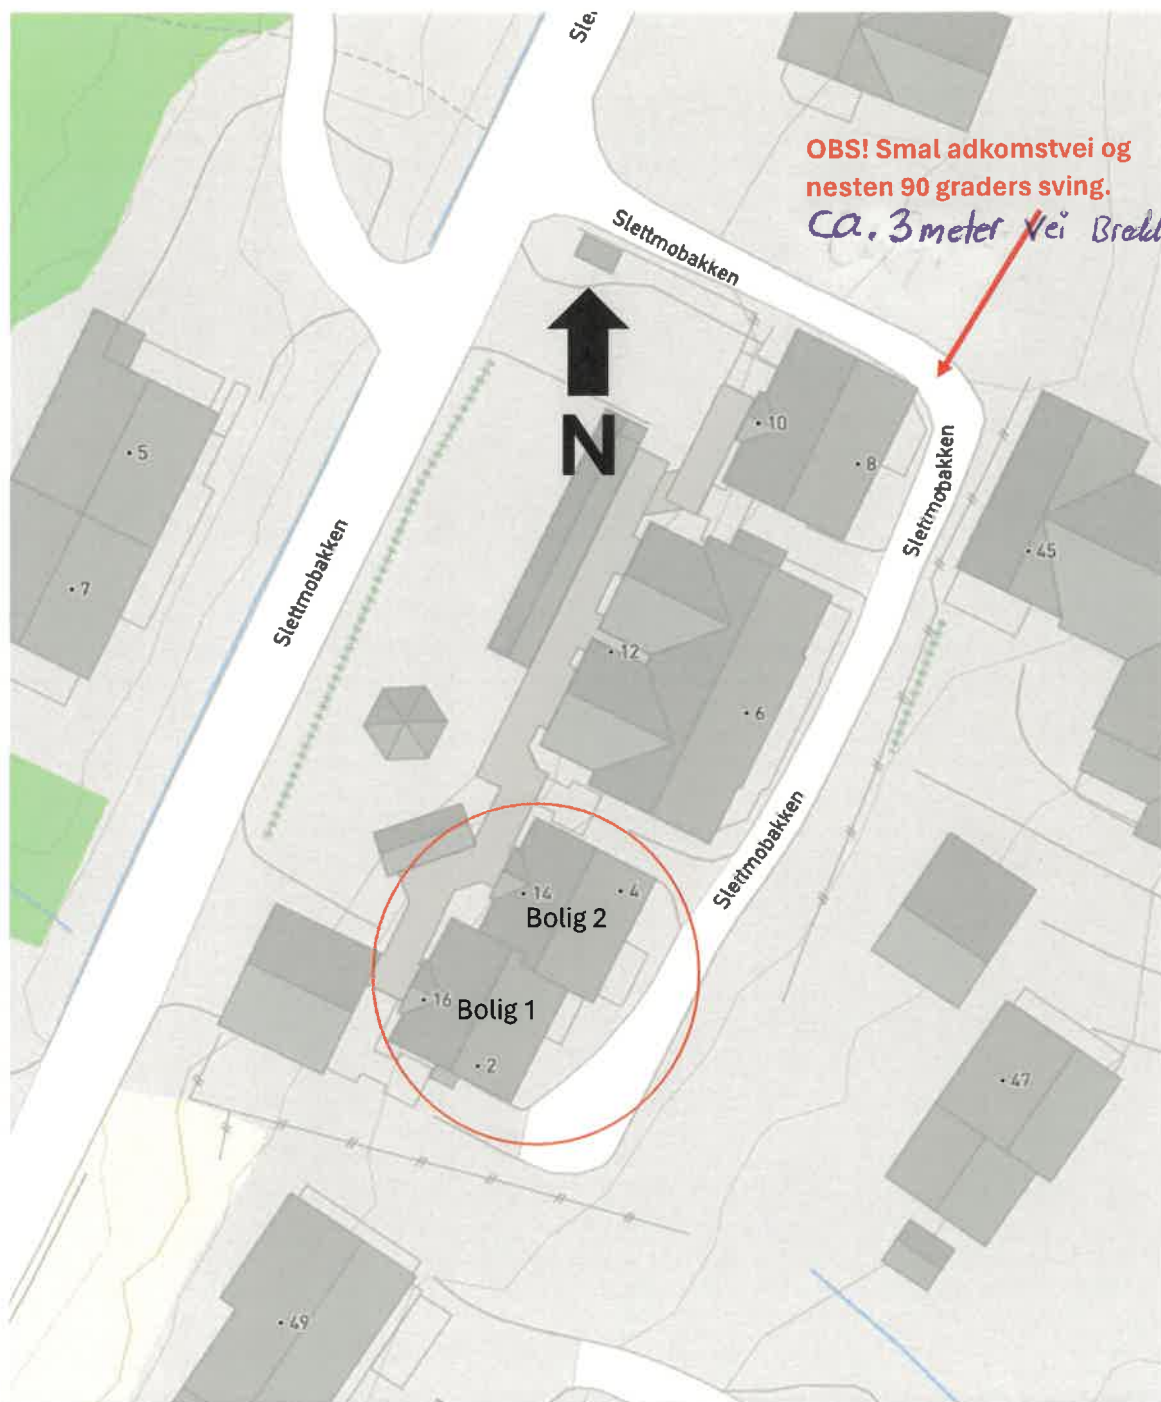

Oversiktstegning husrekke 1. etg

Dato: 08.05.2024 THH

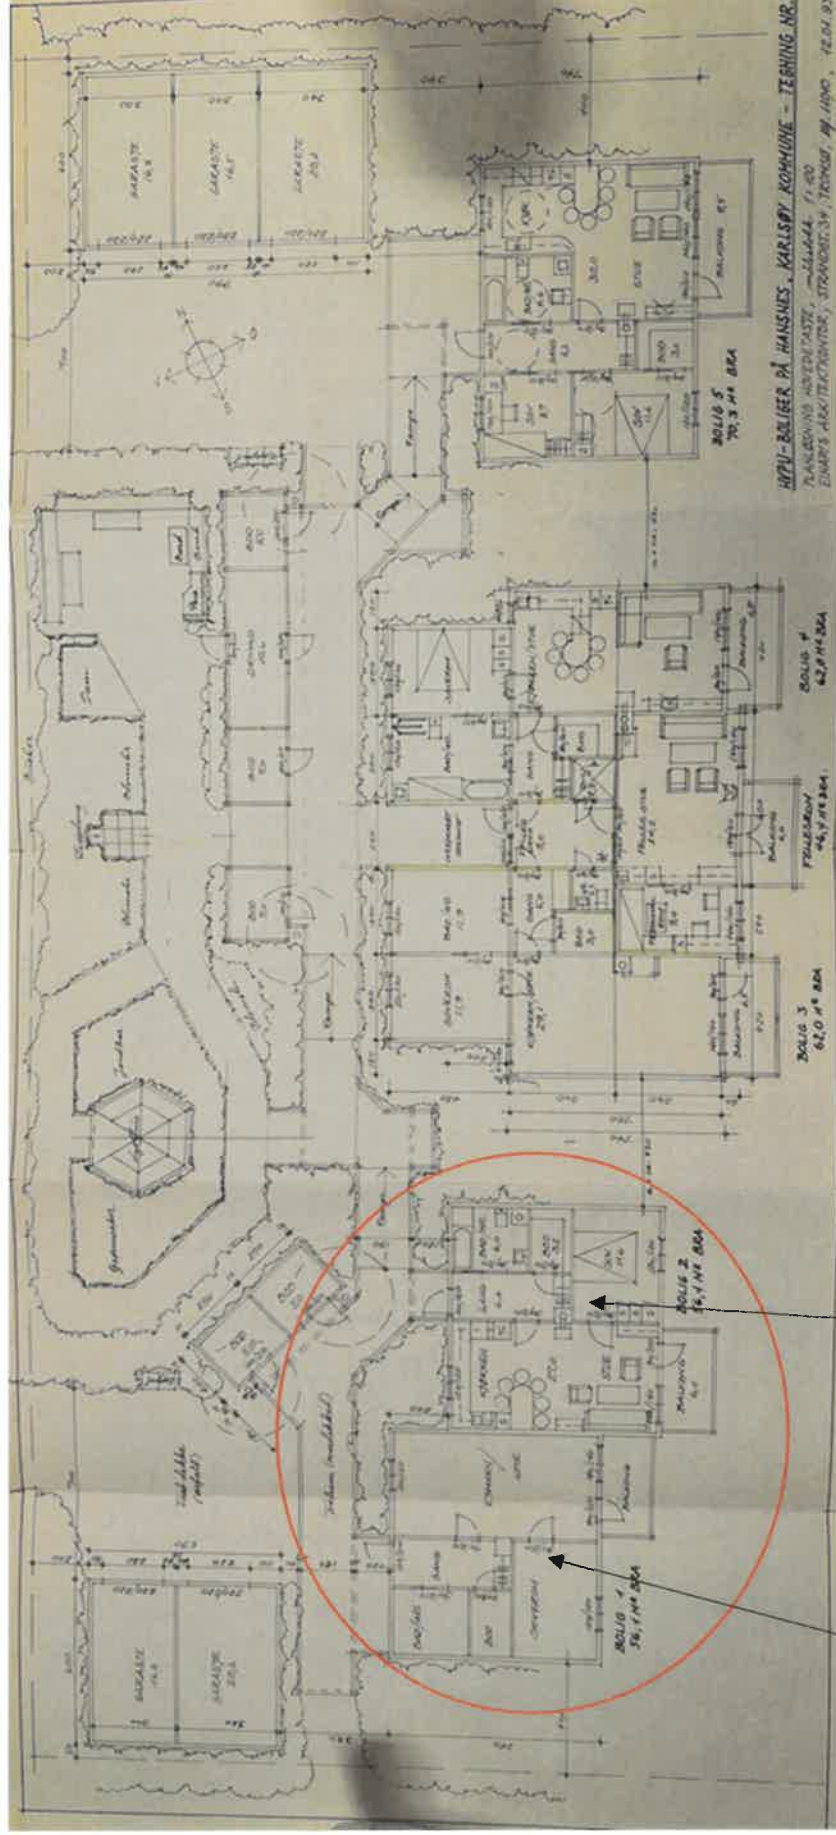

Bolig nr. 1


Bolig nr. 2

Leilighet 16 – 1. etg.

Leilighet 14 – 1. etg.

Oversiktstegning husrekke u. etg

Dato: 08.05.2024 THH

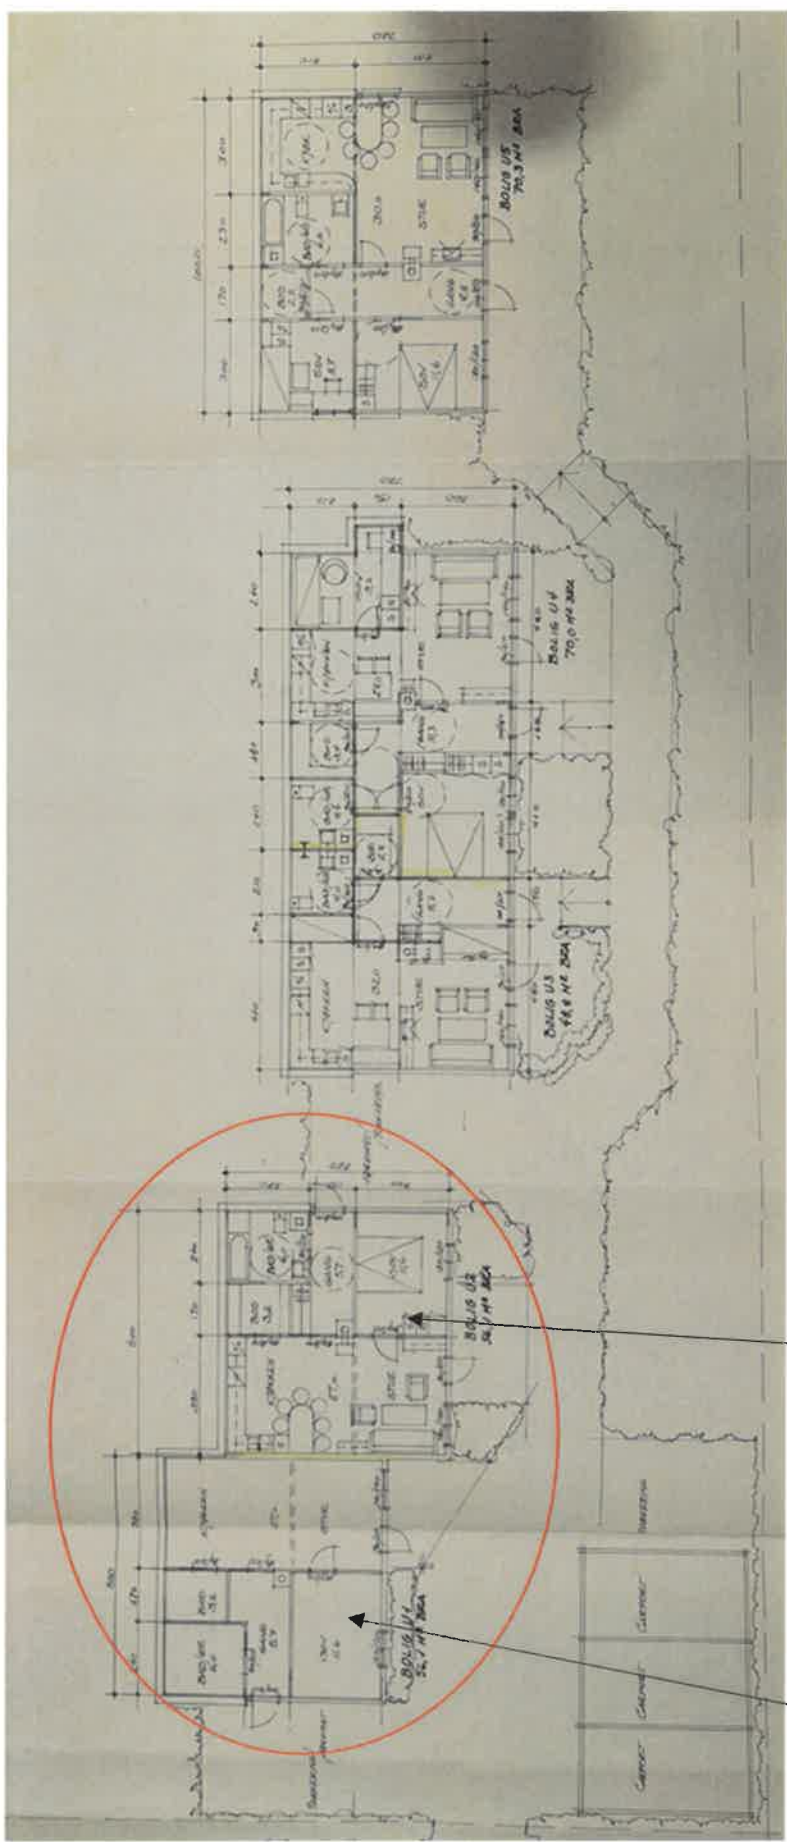

Bolig nr. 1


Leilighet 2 - U etg.

Bolig nr. 2

Leilighet 4 - U etg.


Plantegning for bolig nr. 1

Plantegning av bolig nr. 1 - leilighet nr. 16 i 1. etg – datert 08.05.2024 THH

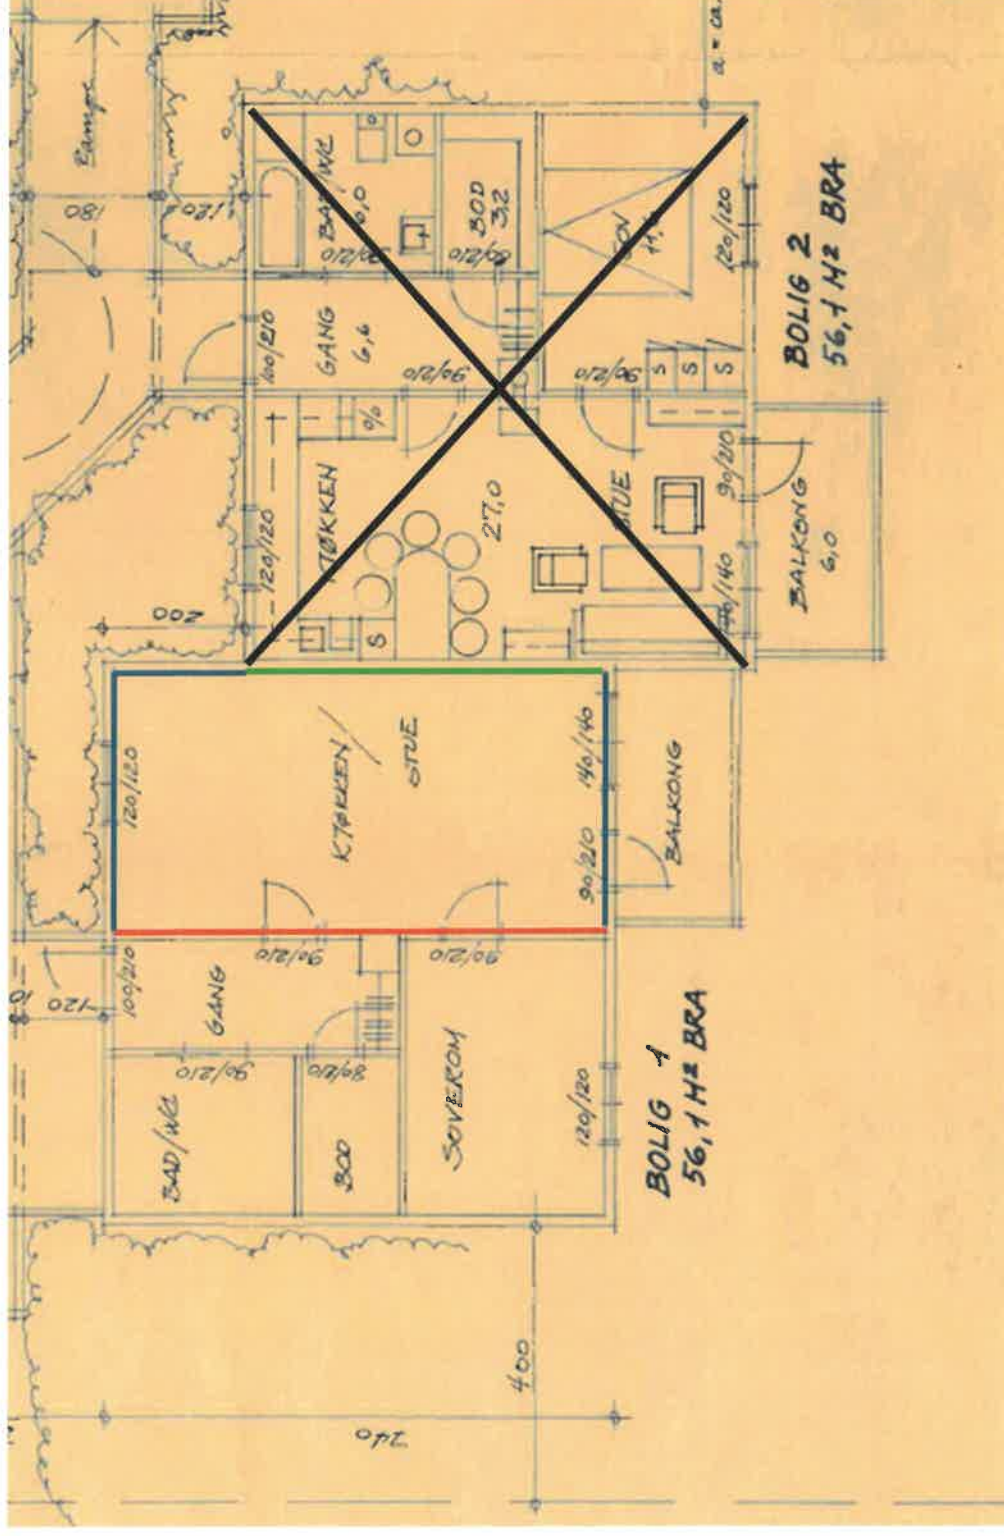

- Yttervegger rives til stender og isolasjon fjernes (inkl spiker rens)
 - Lettvegger rives til stender og isolasjon fjernes (inkl spiker rens)
 - Fellesvegg mot bolig 2 rives til stender og isolasjon fjernes (inkl spiker rens)
- Plantegning er ikke i målestokk.

Plantegning av bolig nr. 1 - leilighet nr. 2 i U. etg - datert 08.05.2024 THH

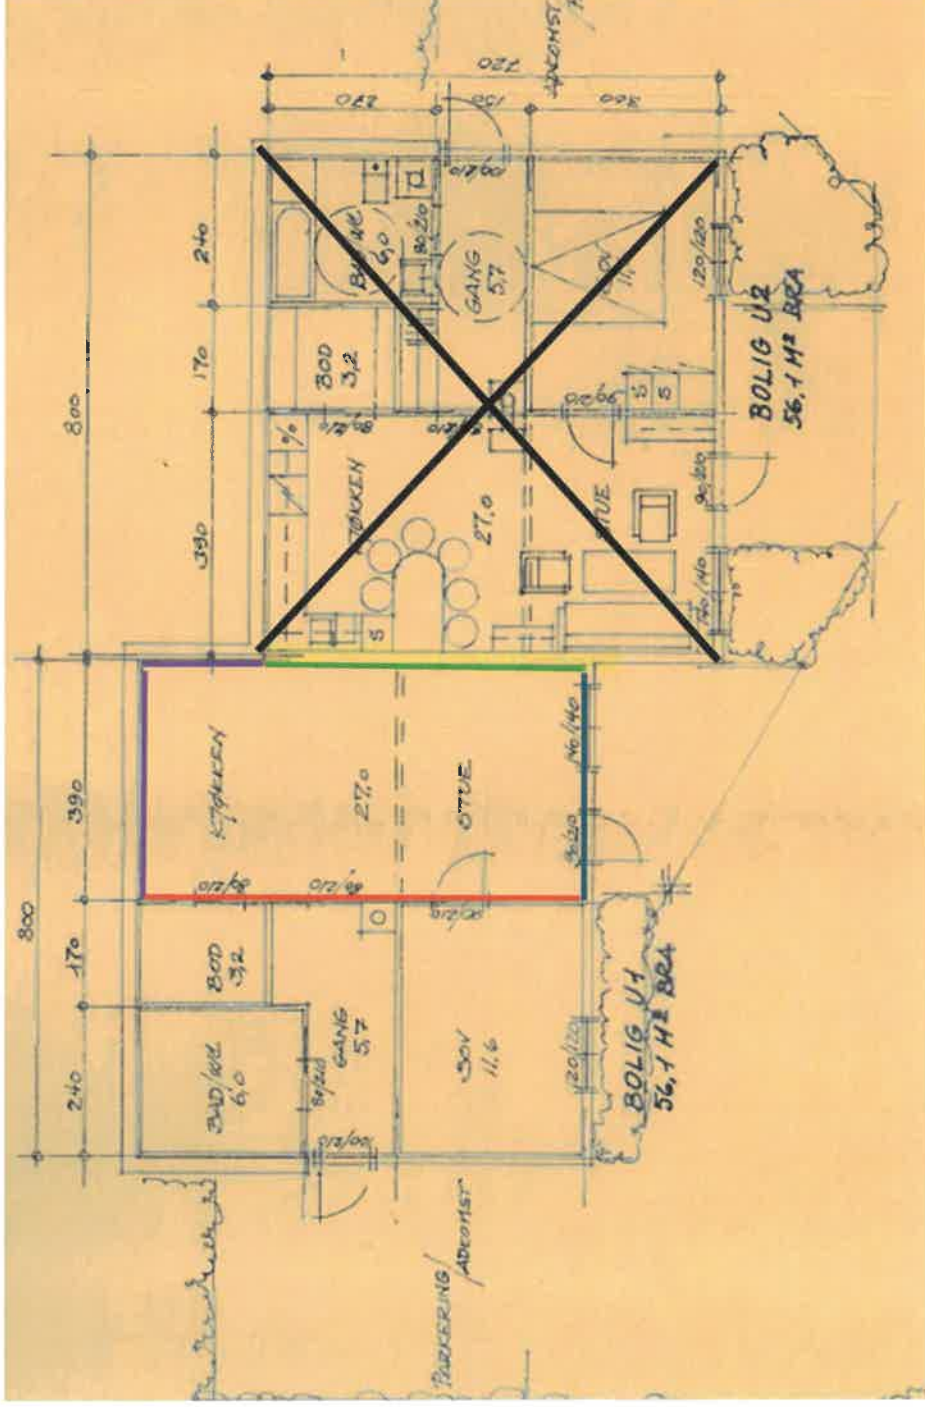


Plantegning er ikke i målestokk.

- Yttervegger rives til stender og isolasjon fjernes (inkl spiker rens)
- Lettvegger rives til stender og isolasjon fjernes (inkl spiker rens)
- Fellesvegg mot bolig 2 rives til stender og isolasjon fjernes (inkl spiker rens)
- Yttervegger rives til betong og isolasjon fjernes (inkl spiker rens)


Plantegning for bolig nr. 2

Plantegning av bolig nr. 2 - leilighet nr. 14 i 1. etg – datert 08.05.2024 THH

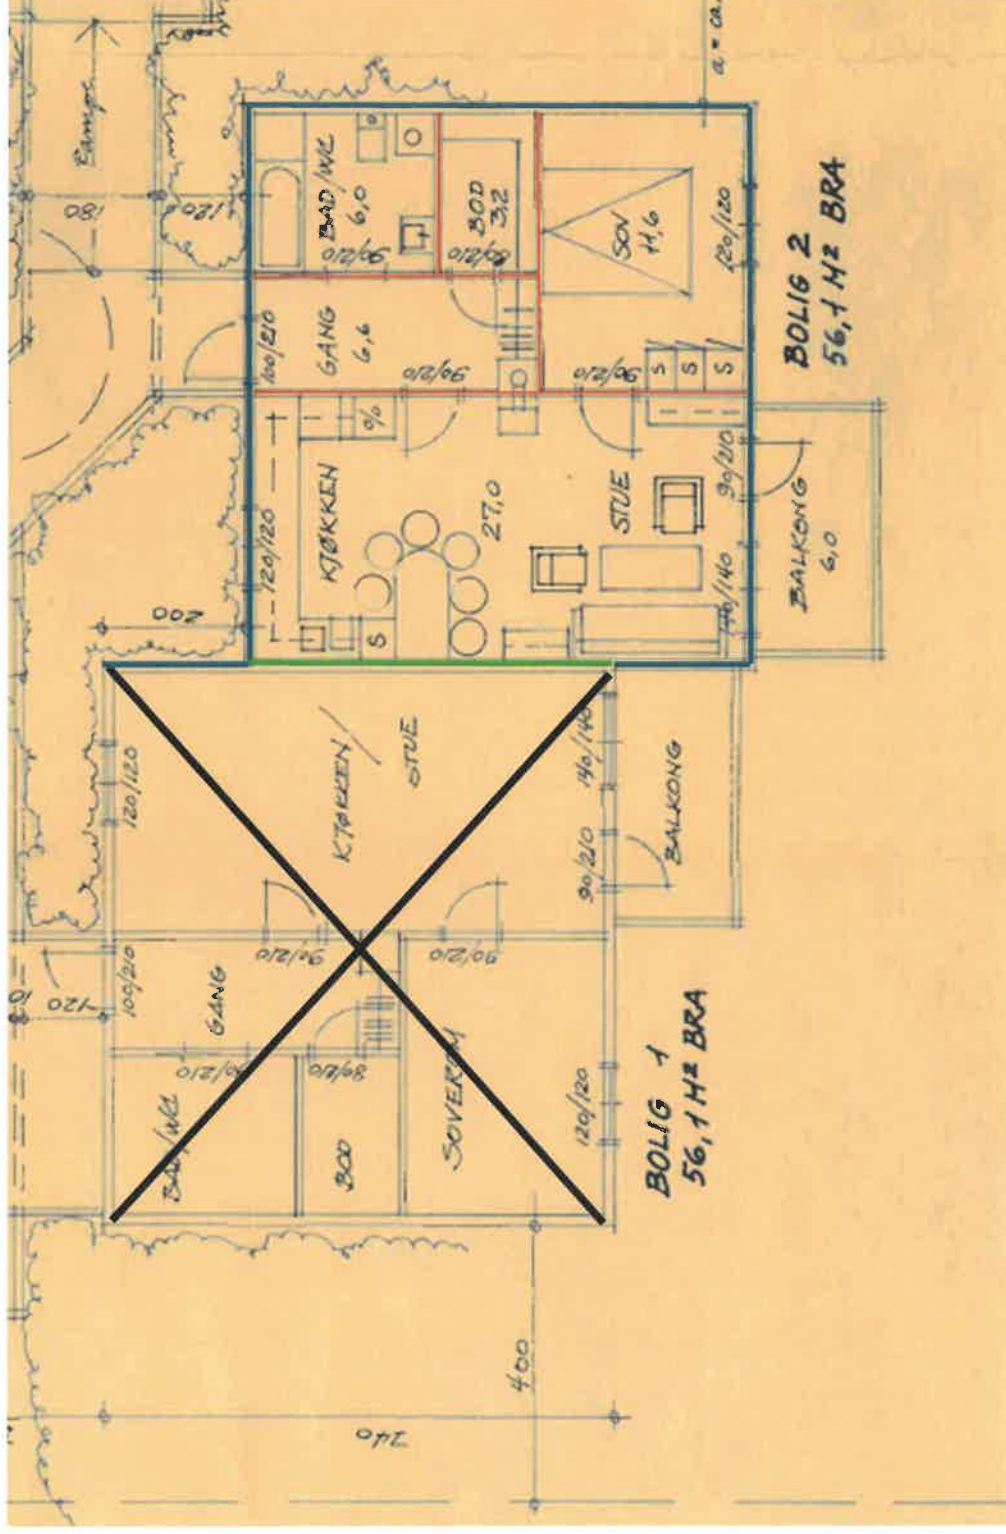

- Yttervegger oppføres iht. krav i TEK 17.
 - Lettvegger bygges komplett med isolasjon og veggplater.
 - Fellesvegg mot bolig 2 oppbygges etter krav til lyd og brann.
- Plantegning er ikke i målestokk.


Plantegning av bolig nr. 2 - leilighet nr. 4 i U etg. – datert 08.05.2024 THH

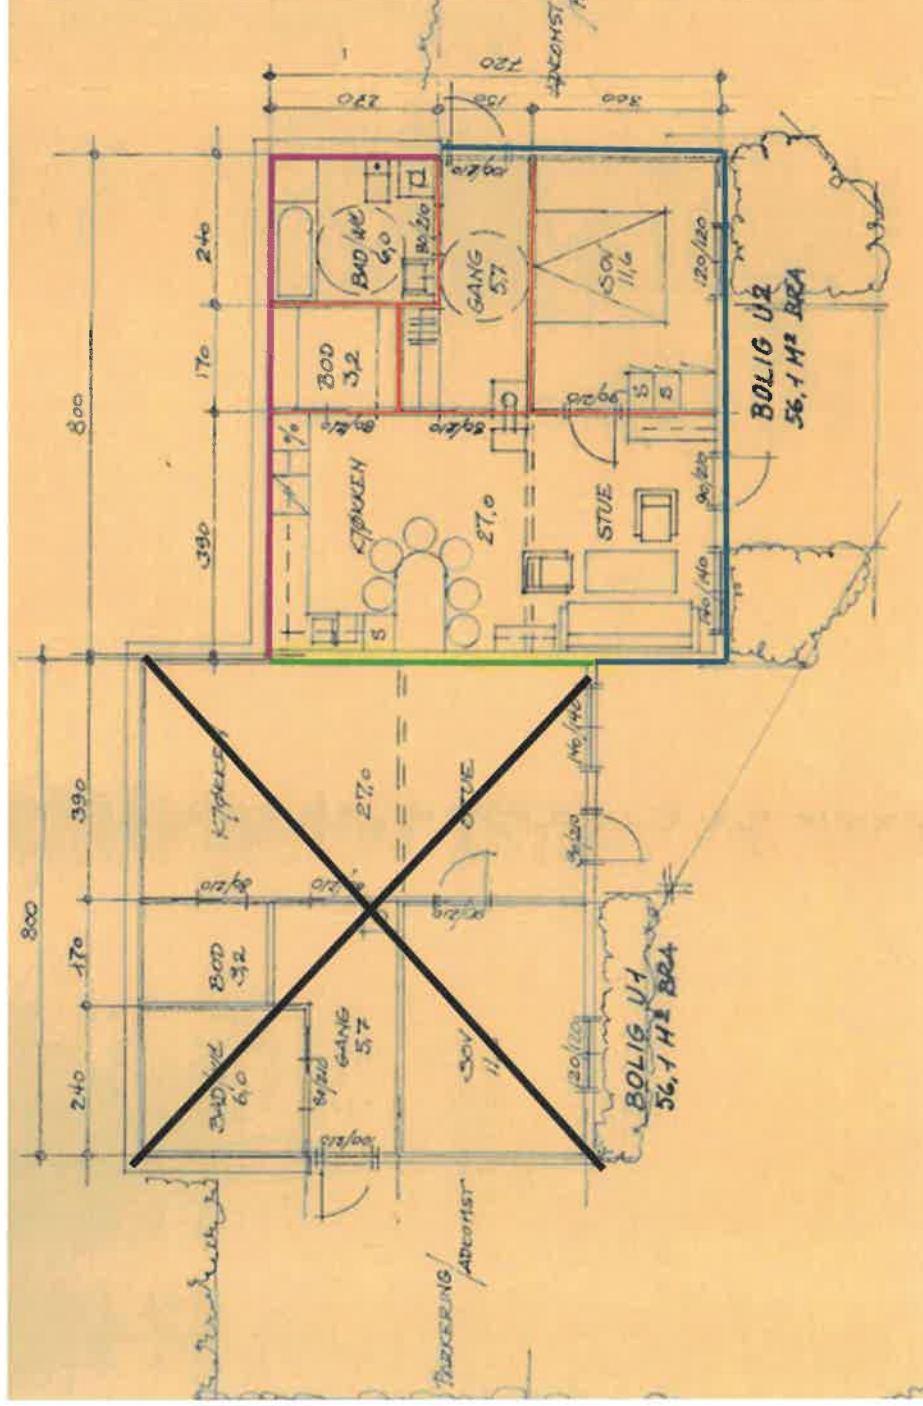

Plantegning er ikke i målestokk.

- Eksisterende yttervegger påføres innvendig og skal være innvendig komplett iht. krav i TEK 17.
- **Lettvegger isoleres og monteres veggplater.**
- Fellesvegg mot bolig 2 bygges etter krav til lyd og brann.
- Yttervegger mot grunnmur skal være komplett med isolasjon og veggplater.


Fasadetegning mot øst

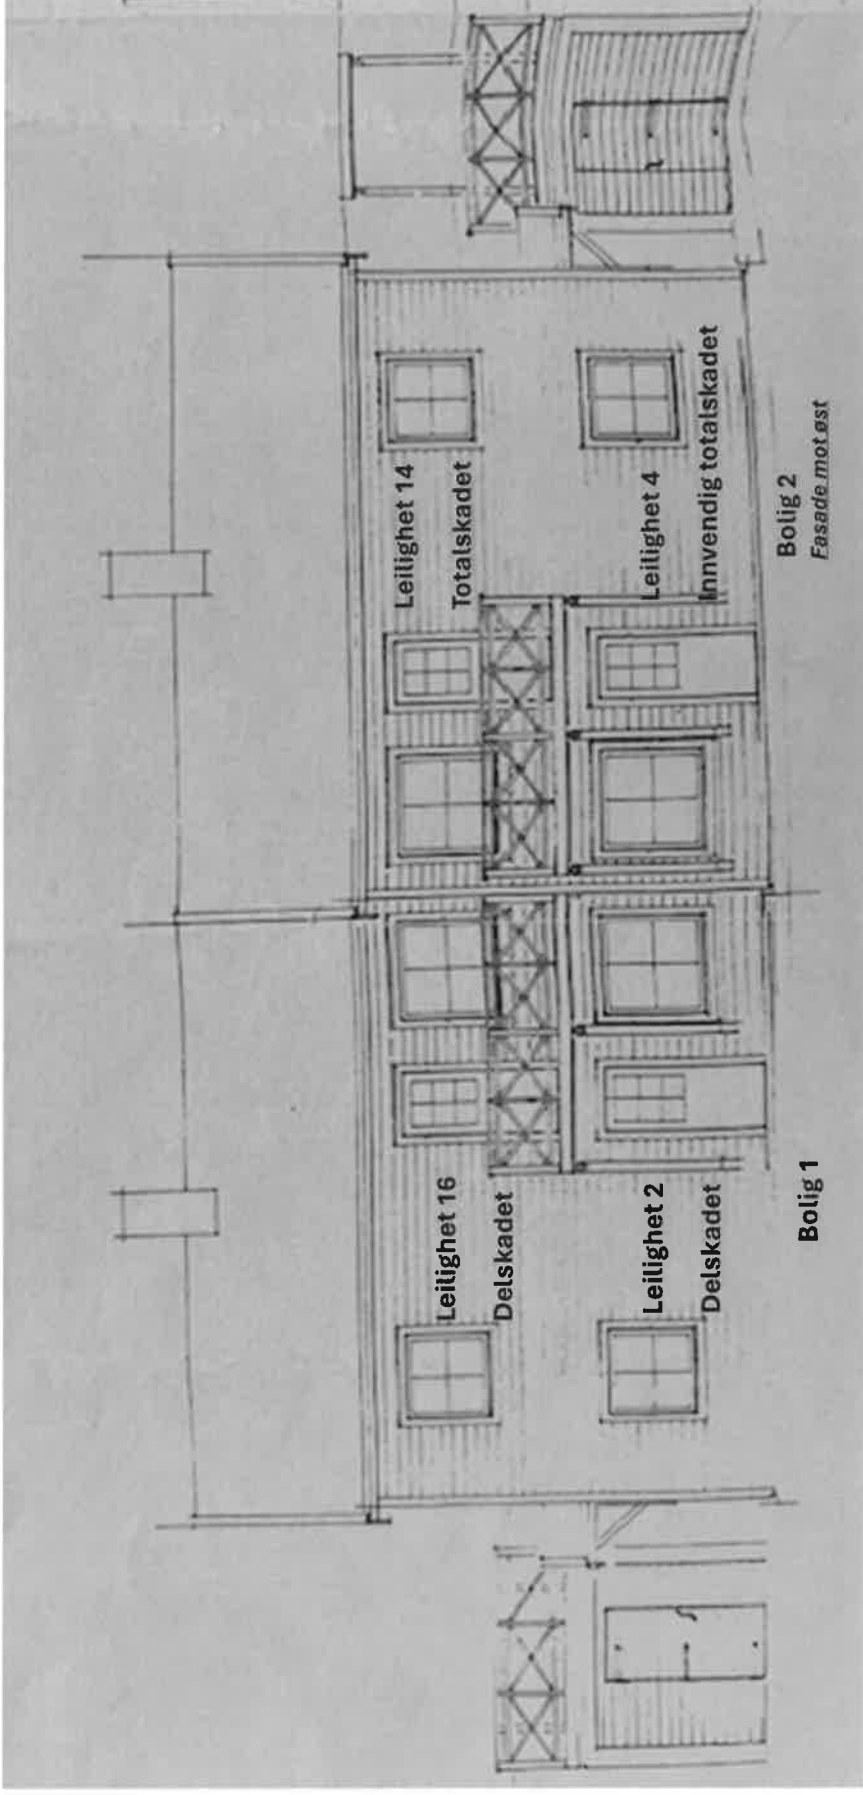

Fasadetegning er ikke i målestokk.

Dato: 08.05.2024 THH

Fasadetegning mot vest

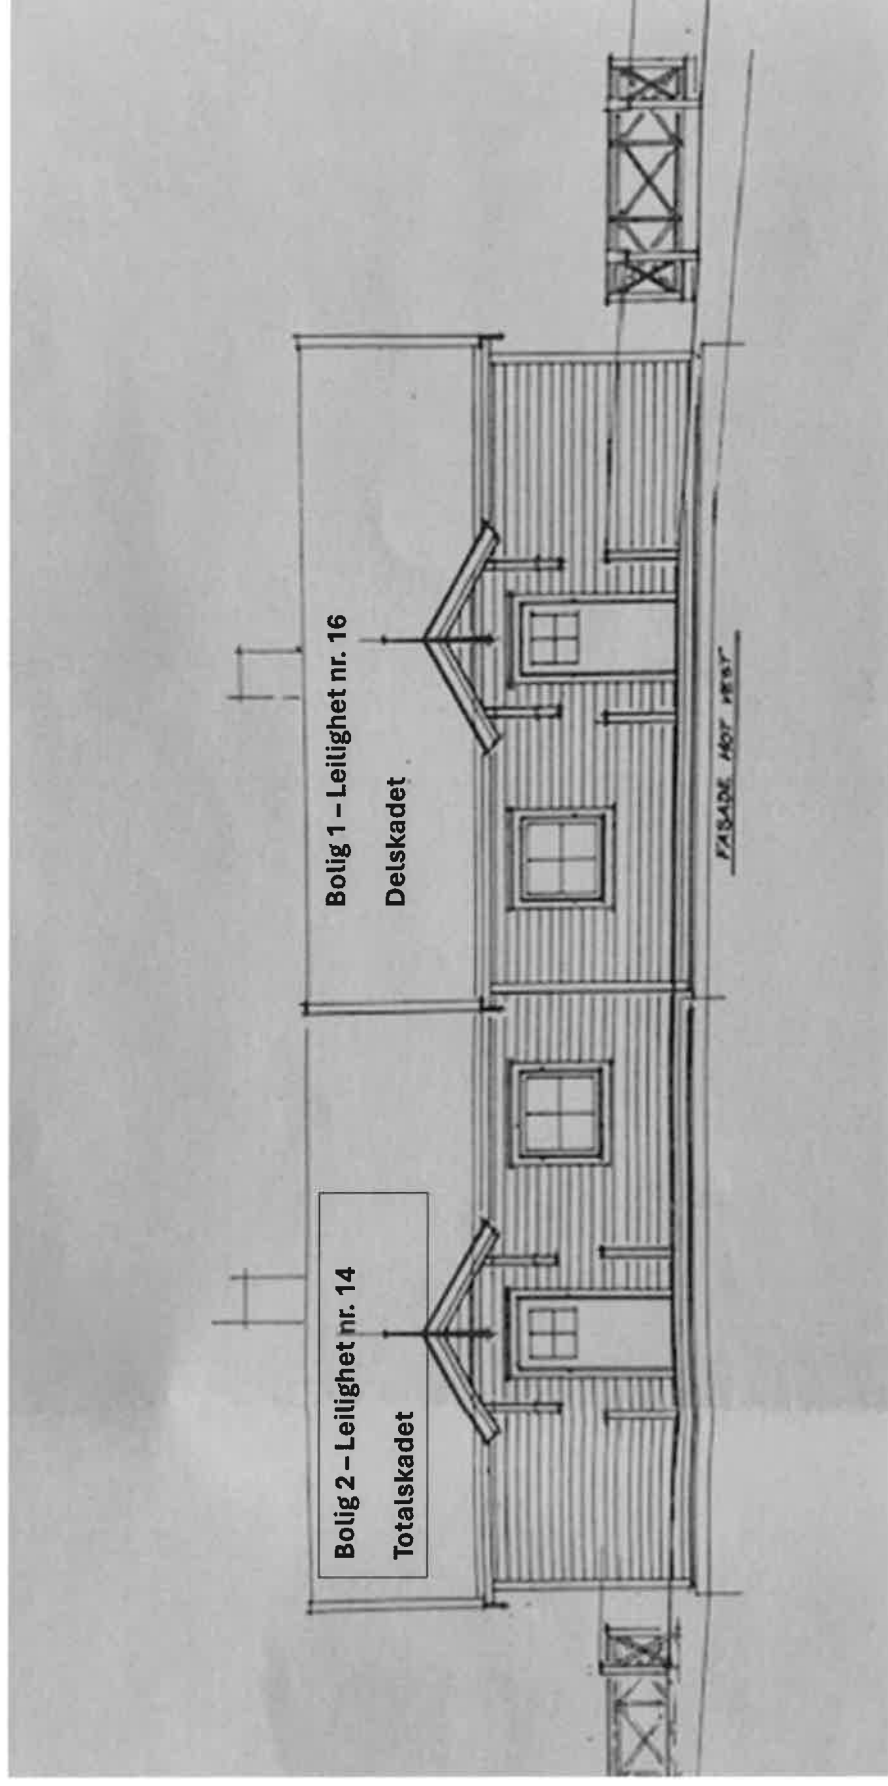

Fasadetegning er ikke i målestokk.

Dato: 08.05.2024 THH

