


Normative AS

6771 Nordford Rd

T1f, 57 86 48 50

 

D5v.7

6770 NORDFJORDEID
Tlf. 57 86 48 50

Oppdragsdag1 ver

Anlegg

Blod 1/11

FILNAVN GARN6 501

Blad nr.	Funksjon
1	
2	
001	Lister
-----	--------

002	Kursfortegnelse
-----	-----------------

002	Kursfortegnelse
-----	-----------------

003	Enliffe hovedstrøm
-----	--------------------

003	Enliffe hovedstrøm
-----	--------------------

004	Flerlinje hovedstrøm
-----	----------------------

004	Flerlinje hovedstrøm
-----	----------------------

005	Styrestrom vent 17
-----	--------------------

005	Styrestrom vent 17
-----	--------------------



006	24V DC Strømforsyning Batter1 og lader
-----	--

006	24V DC Strømforsyning Batter1 og lader
-----	--

007	US1_2 Exomatic 3397
-----	---------------------

007	US1_2 Exomatic 3397
-----	---------------------

008	Digitale utganger
-----	-------------------

008	Digitale utganger
-----	-------------------



010	Digitale Innenger
-----	-------------------

010	Digitale Innenger
-----	-------------------

011	Rekkel
-----	--------


011	Rekkel
-----	--------

Nr. 5247—S. 2.

3.Des. 1999-10:39-

[illegible]

1	2	3	4	5	6	7	8	9	10
---	---	---	---	---	---	---	---	---	----

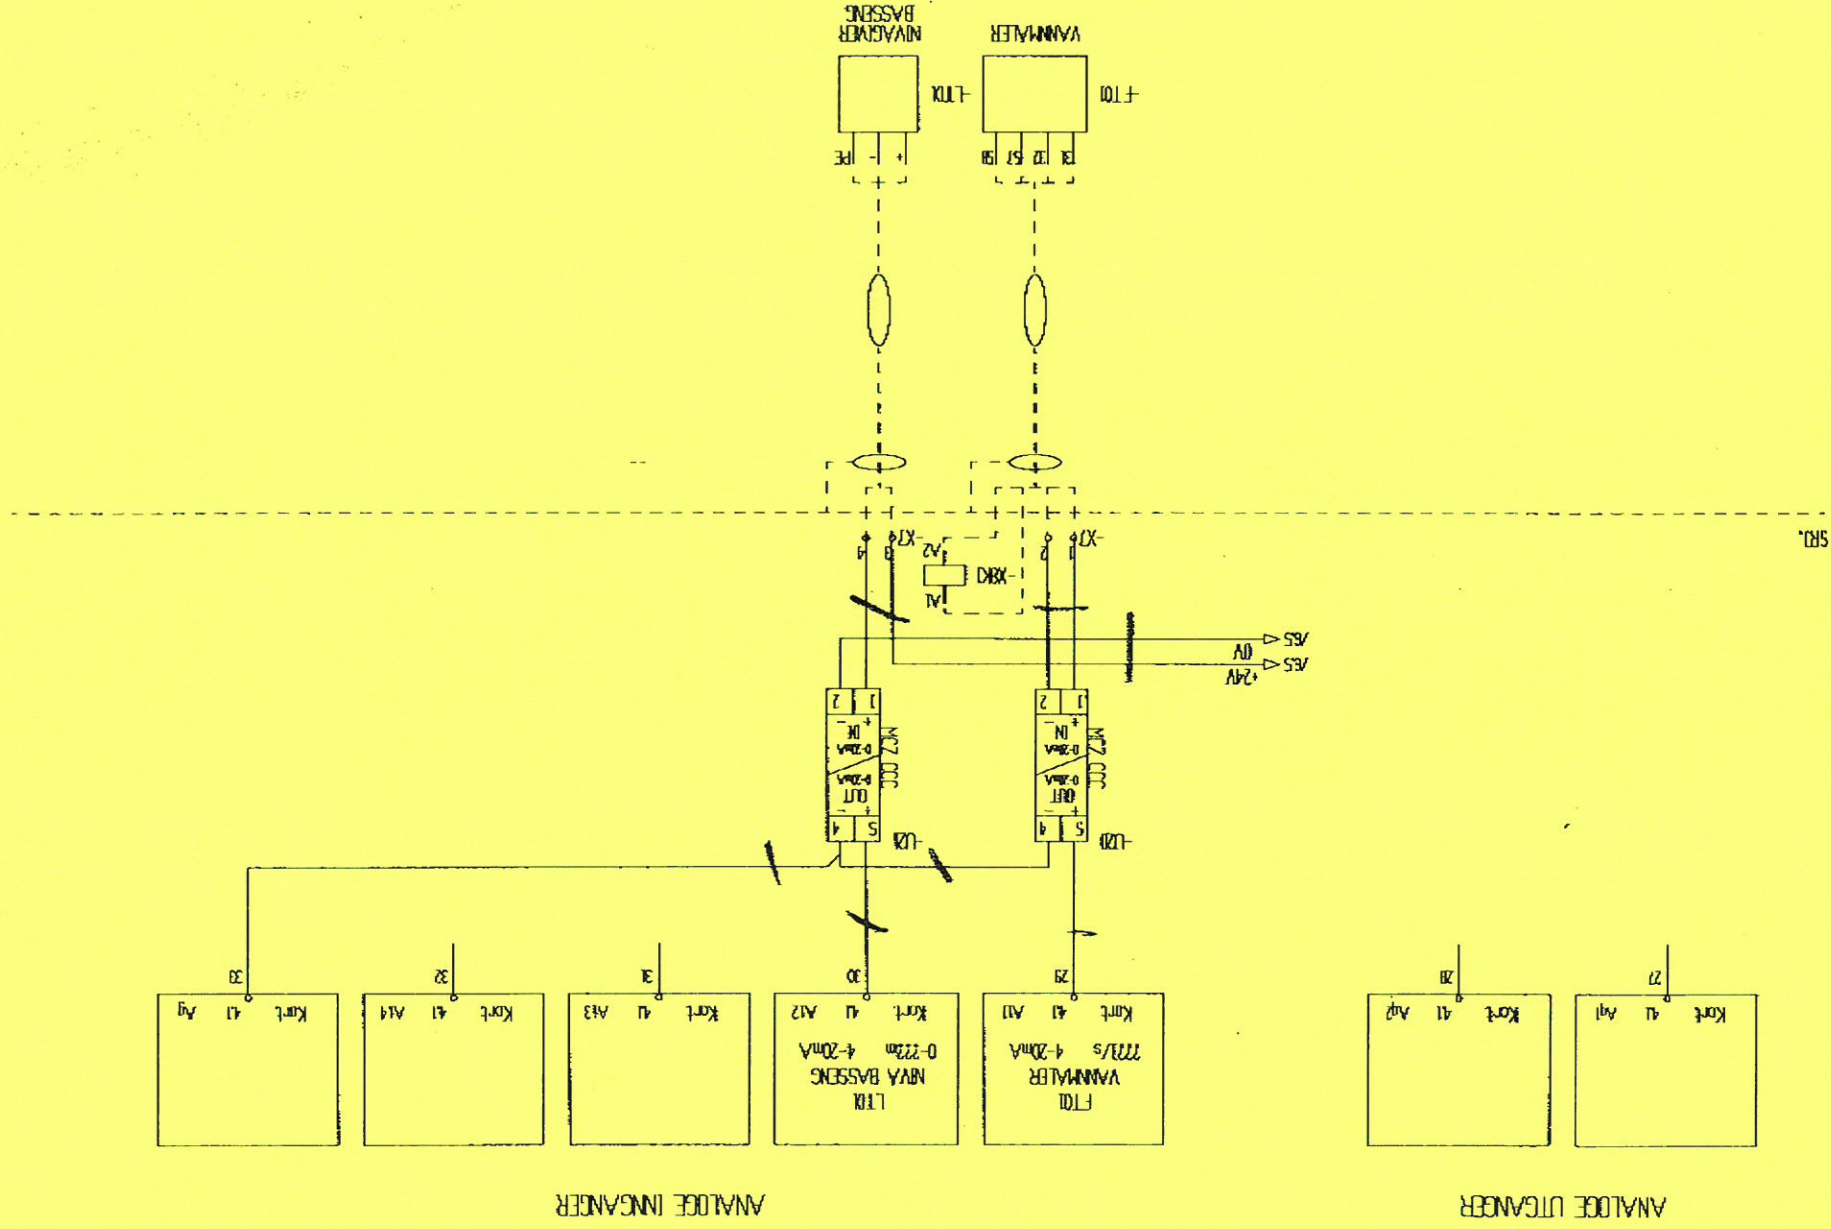

951 90152

BOH 72590060
72590060

Normatic AS
Pb. 132, Osvn. 7
6770 Nordfordeid
NORGE

Organisasjonsnr.: NO979746628MVA
E-post: post@normatic.no
Telefon: +47 57 86 48 50
Telefax: +47 57 86 48 70



BOH 72580174
Fax

TELEFAKS

Til:	Kirkenes elektro AS	Faks:	78995745
Attn.:	Geir Sørøeng		
Fra:	Normatic as v/ Kjell Myklebust	Dato:	3. desember 1999
Emne:	Høybuktmoen HB	Sider:	Forside + 15
Kopi:			
☐ Haster	☐ Gjennomgang	☐ Kommenter	☐ Svar
			☐ Sirkuler

Hei!

Sender som avtalt kopi av tegninger for HB.

Ta kontakt dersom noe er uklart.

Mvh

Kjell Myklebust

47 77684933

POSISJONSLISTE

POS.NR.	Dim. mm	Ant. m	BESKRIVELSE
1	150	5	Flensemuffe for støppestøper
2	150	6	Imbyggingsslykke PZ, bl. 200mm
3	150	4	Gløtloppsstøpsventil, bl. 210mm
4	150/150	4	Flense T-rør bl. 640mm
5	150	1	Tilbakelagsventil, bl. 400mm
6	80	2	Gløtloppsstøpsventil, bl. 210mm
7	150	1	Flenserør, bl. 1025mm
8	150	27 m	Stj. rør K9 m. muffestjål
9	200	16 m	Stj. rør K9 m. muffestjål
10	80	1	Flenserør, bl. 500mm
11	80	1	Elektronisk vannmåler, Daboss W3100/2500, bl. 280mm
12	80	1	Flenserør, bl. 200mm
13	75	3	90° bend PVC-KI-T rør
14	75/100	1	Overgang, PVC-KI-T rør
15	110/160	1	Overgang, PVC-KI-T rør
16	160	5 m	PVC-KI-T rør
17	150	1	Spjeldventil med motorstyring, Auma motorpøddrag, bl. 210mm
18	150	4	Flensebøyd 90°
19	200	2	Flensemuffe for stj. rør
20	200/150	1	Flense T-rør, bl. 600mm
21	200	1	Imbyggingsslykke PZ, bl. 220mm
22	200	1	Flenserør, bl. 1400mm, m. murkrave
23	150	2	Flenserør, bl. 1500mm, m. murkrave
24	150	1	Imtakssl
25	150	2	Flensespiss, bl. 620mm, m. murkrave
26	150	3	Muffebøyd 90°
27	150	1	Bunnell m. murkrave
28	200	2	Flensebøyd 45°
29	1 1/2"	1	Anslutningskrave m. kuleventil
30		1	Trykkmålingspumpe
31	T	6 m	Høytrykk Cur-rør
32	T	1	Støpsventil
33	150/80	1	Overgangsflekk
34	200	1	Tråd m. flens
35	75/150	1	Gulvstok m. bunnstøp
36	150	3	Flenserør, bl. 2025mm
37	200	1	Muffebøyd 90°
38	200/200	1	Flense T-rør, bl. 600mm
39	200	1	Flensespiss m. murkrave, bl. 595mm
40	200	1	Bøydflens
41	80	2	Gløtloppsstøpsventil, bl. 180mm
42	150	1	Spjeldventil for stj. rør
43	200	1	Flenserør, bl. 1300mm
44	200	1	Flenserør, bl. 2000mm
45	200	1	Flensebøyd 90°
46	200	1	Heinco-Flex muffebøyd for stj.
47	200/225	1	Overgangsmuffe for PVC/rørspliss
48	225/200	1	Overgangsmuffe
49	280	3 m	PVC PN-10 rør
50	280	1	Heinco-Flex muffebøyd for PVC rør
51	150	2	Heinco-Flex muffebøyd for stj. rør
52	150/160	2	Overgangsmuffe for PVC/rørspliss
53	160/225	2	Overgangsmuffe
54	225	7 m	PVC PN-10 rør
55	225	2	Heinco-Flex muffebøyd for PVC

ARBEIDSTEGNING

A	ARBEIDSTEGNING		RSS	10.06.99
Nr	Anvisning		Sign	Date
FBT - REGION NORD HØYDEBASSENG GSV			Målestok	Tegnet av
			150	TA
RØRARRANGEMENT VENTILKAMMER OG BASSENG			Størrelse	10104.98
			Prosjekt nr	75406
			Flusene	76.08.1980
			Saksbehandler	ØYSTEIN PEDERSEN
			Etablert lagring	
			KT-136-102	
			Rev	A

GRØNER TROMSØ AS



01/11/1999

12:22

GRONER TROMSO AS → 57864870

NS. 898

D07

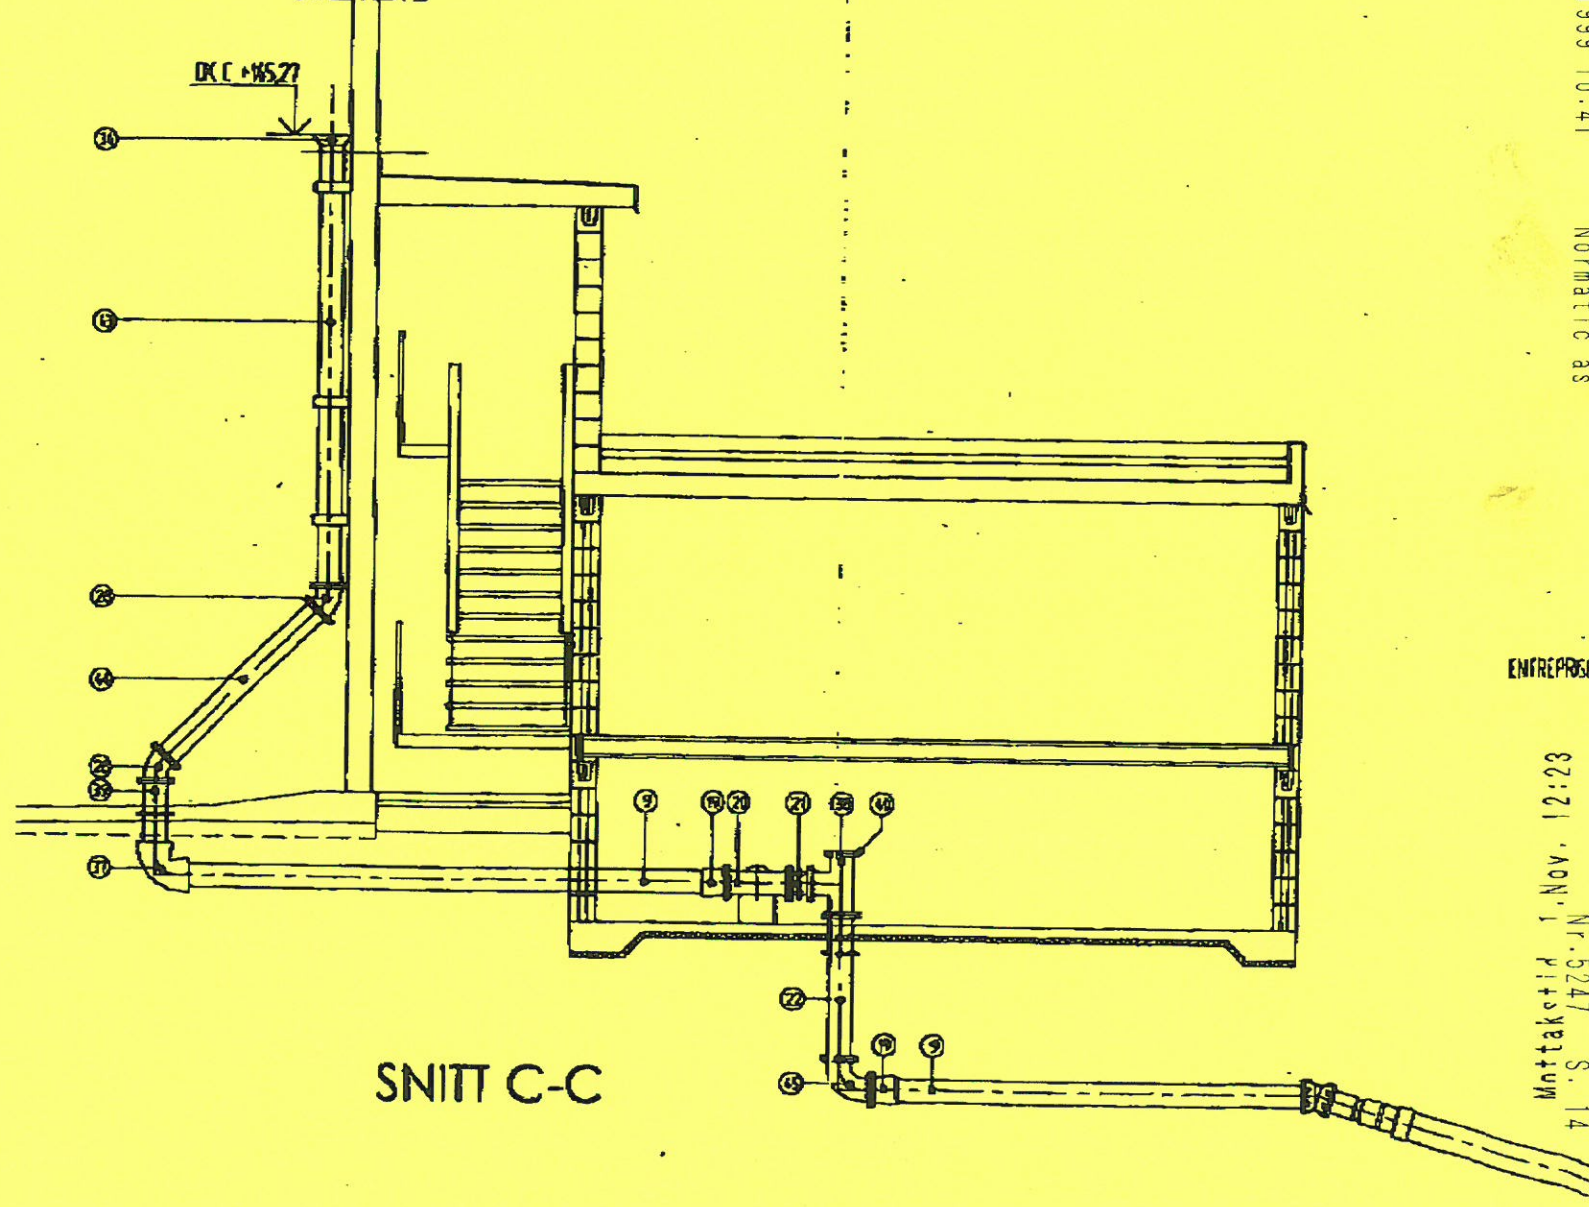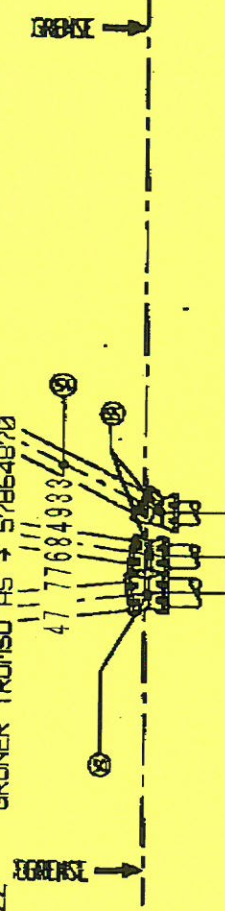


Møttakstid 1. Nov. 12:23
Nr. 5247 S. 14


ENTREPRISE

Normatic as


3. Des. 1999 10:41

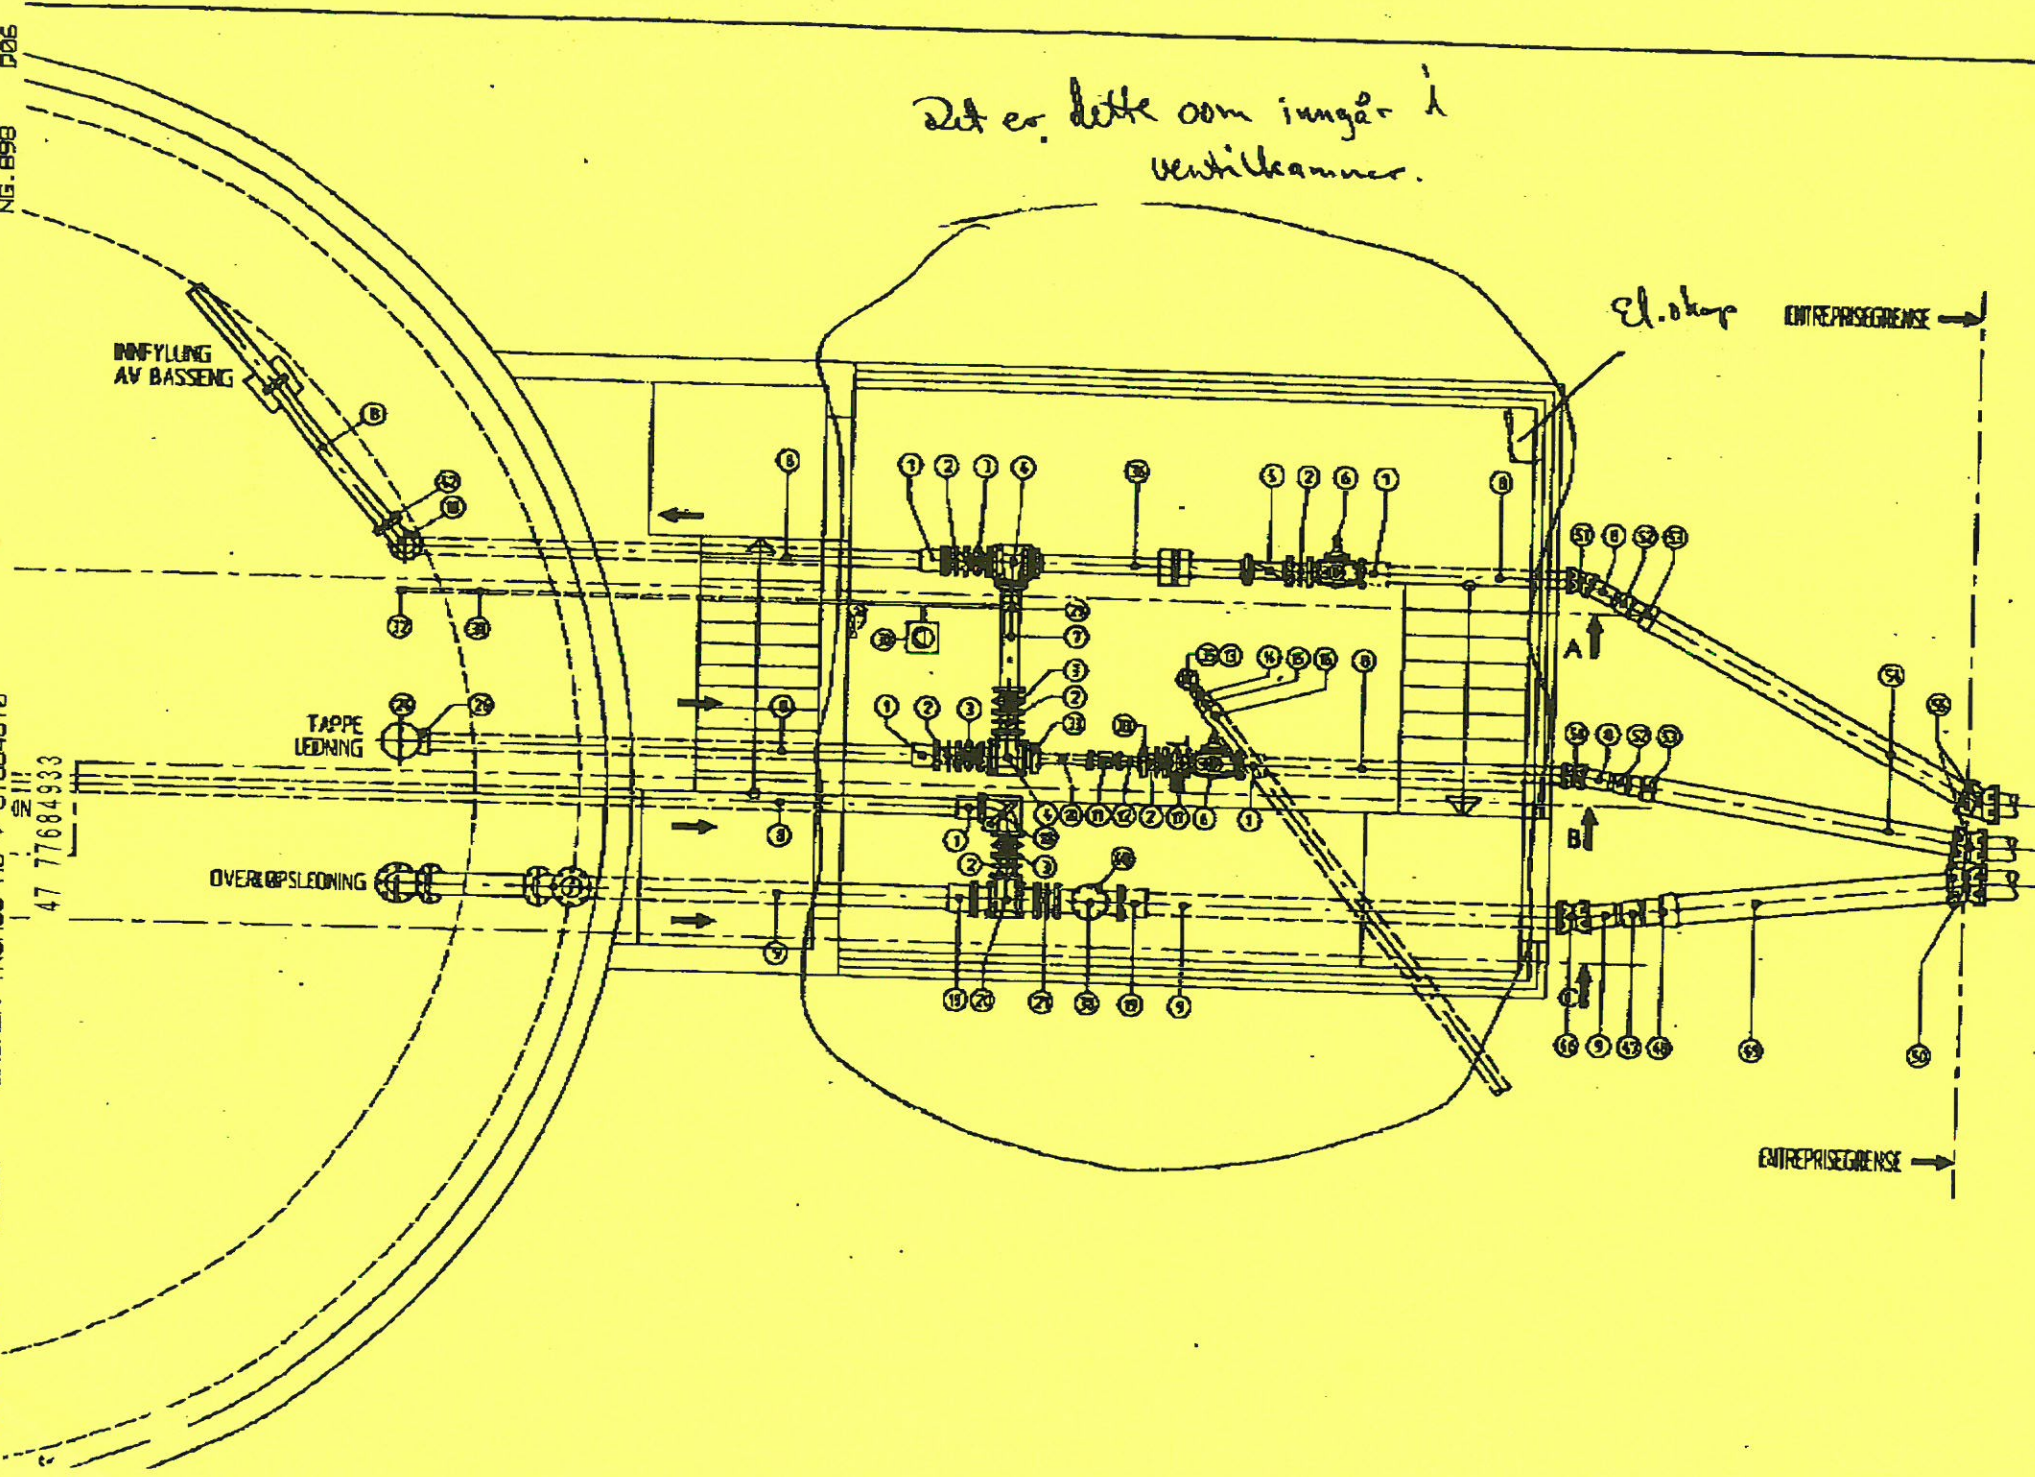

SNITT B-B

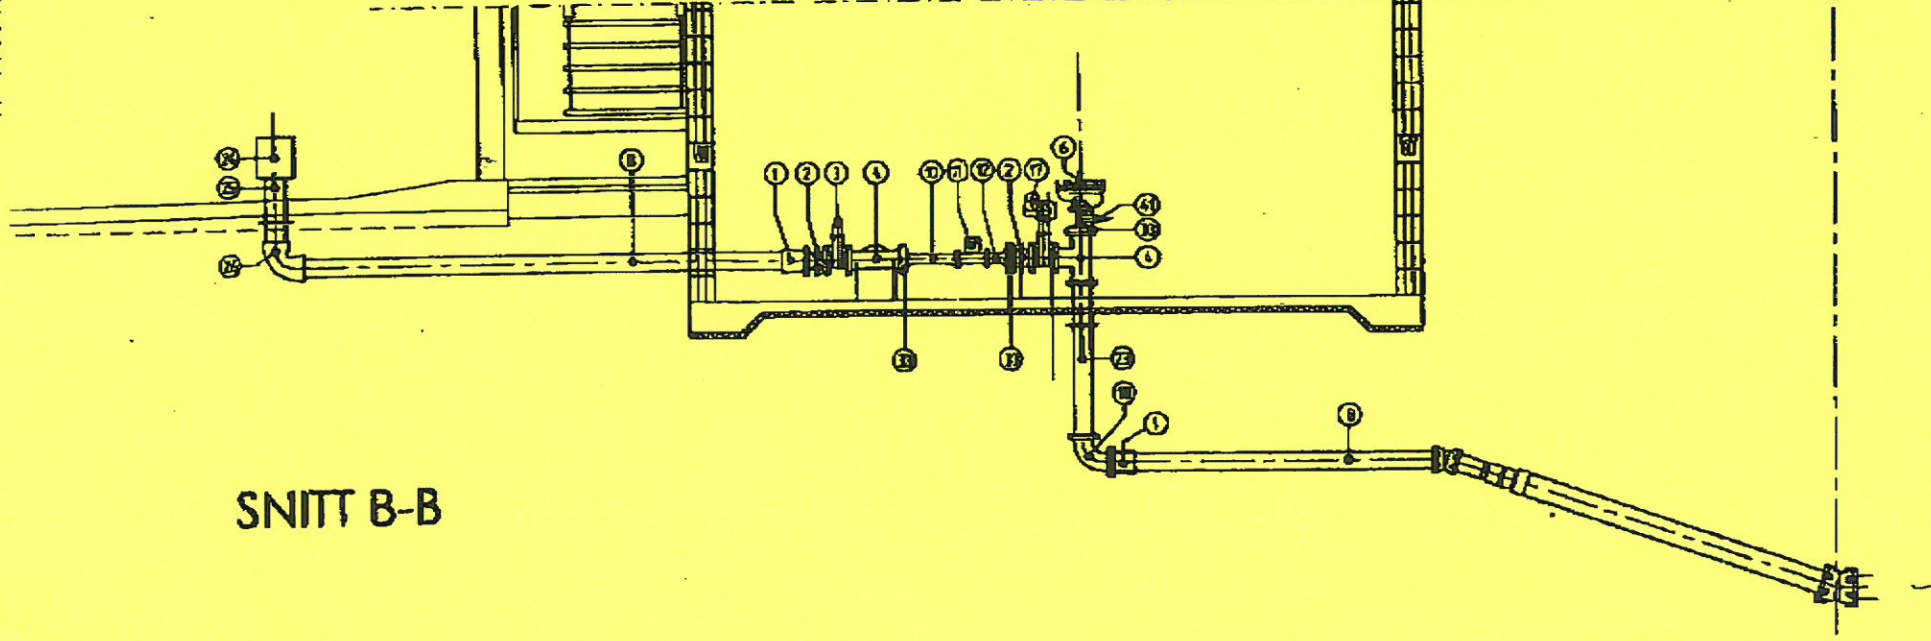

SNITT A-A

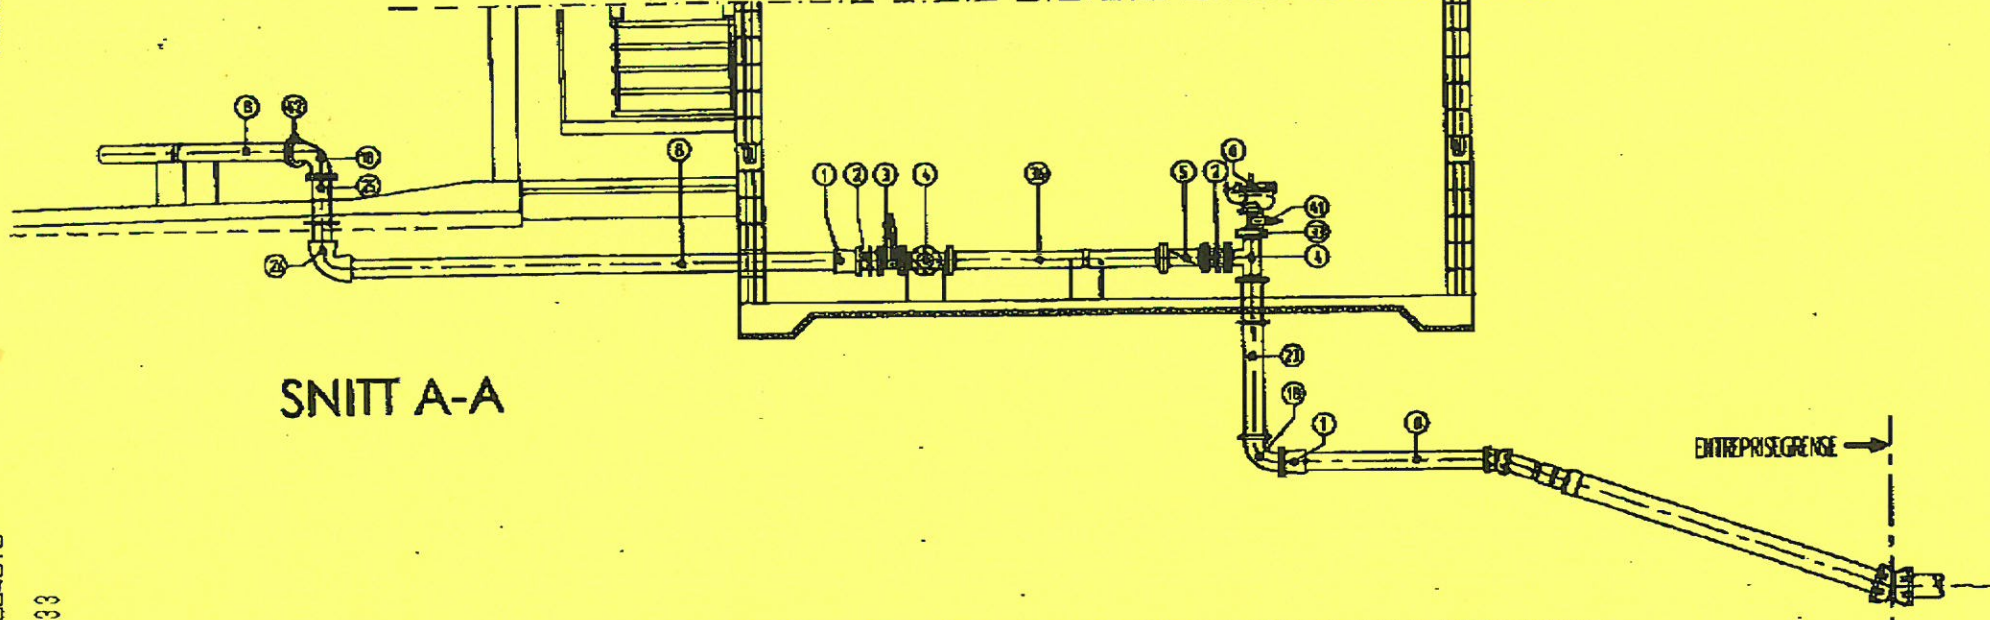

ENTREPRISEGRENSE →

[illegible]