Endringer kfr brannplan 220916

2.1 Har tegnet inn 5st. pardører i korridorer. De skal stå i åpen stilling på magnett til daglig.
2.1 For område ved resepsjon har justert kfr brannplan.

2.2 Har tegnet inn forslag til løsning med pardør foran fryserom. Areal fryserom blir noe mindre pga romi rom løsning kfr brannplan

2.3 Om dører til sentrifugerom 2.612 må være brannklassifisert (avklares), må skyvedører byttes mad slagdører.

2.4 pardør på magnett til lager 2.214

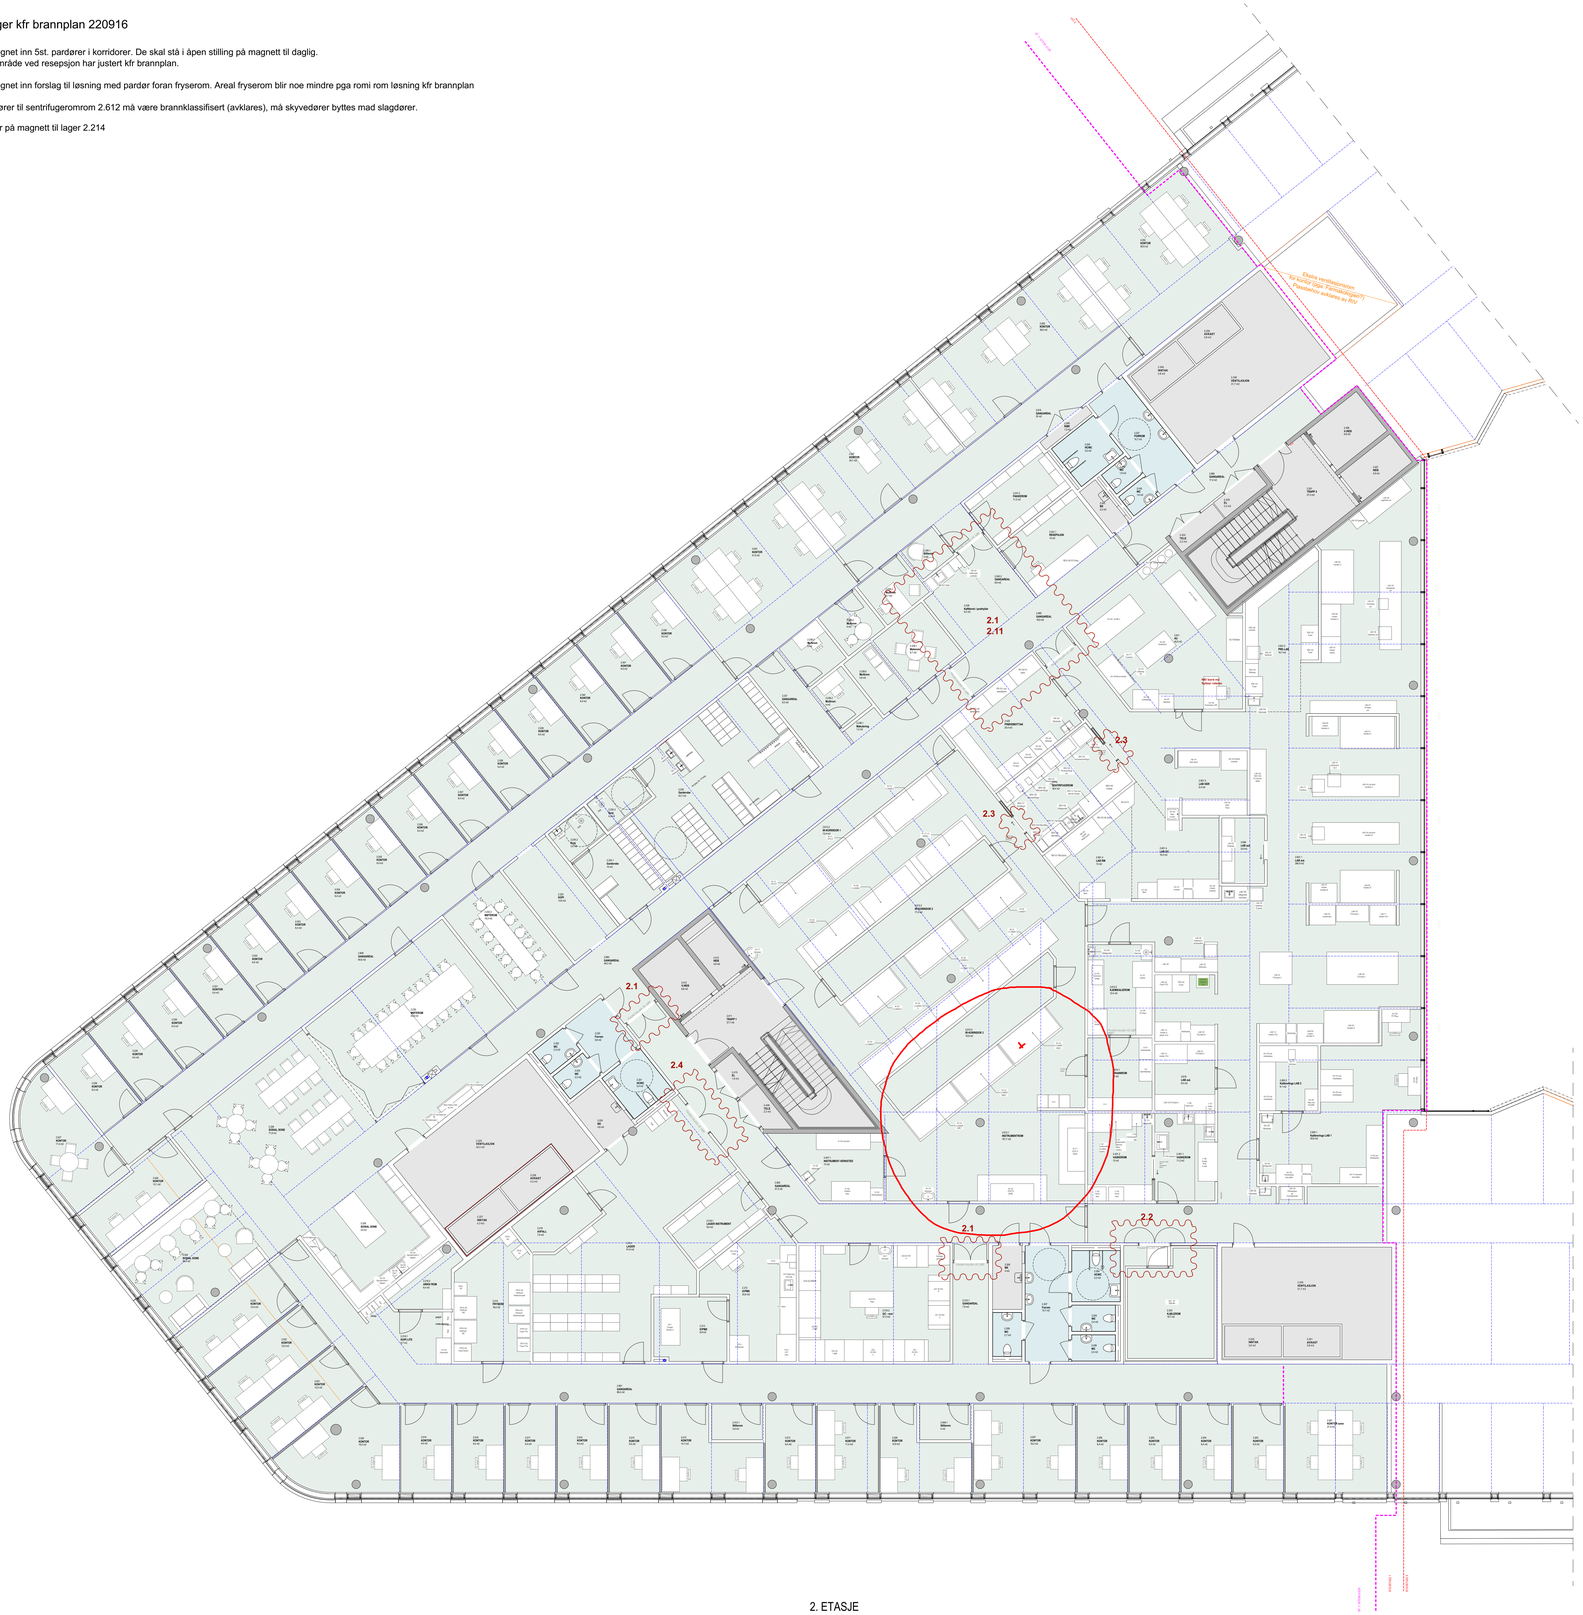

2. ETASJE

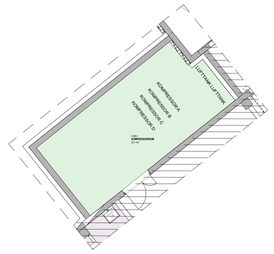

UTSNITT KJELLER
KOMPRESSORROM

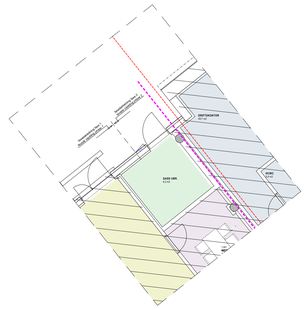

UTSNITT 1. ETASJE
GASSROM

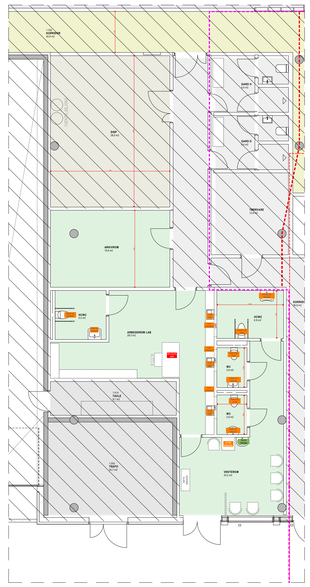

UTSNITT 1. ETASJE:
PRØVETAKINGSENHETEN

REVISJONSDATO:
23.09.2022

Rev.dato	Tegn.	Kontr.	Merknad	Rev.

Totalentreprenør

NCC Norge AS
Brasetveien 164
7069 Trondheim
73 98 51 00
firmapost@ncc.no

Prosjekterende

Pir II AS
SIVILARKITEKTER MNAL
FJORDGATA 21 - 7010 TRONDHEIM
73 98 49 80
firmapost@pir2.no | www.pir2.no

Byggherre / prosjekt

Teknostallen BT5

KLP Teknobyen AS
orgnr 990 598 746
en del av
KLP Eiendom Trondheim AS

Tegningstittel

DETALJPROSJEKT

Tegningsstatus

Leietakertilpasn. / foreløpig

© Tegninger kan ikke benyttes annerledes eller i annen sammenheng enn forutsatt uten skriftlig samtykke. Kun tegninger merket "ARBEIDSTEGNING" kan benyttes som produksjonstegninger.

Lokaliseringsfigur

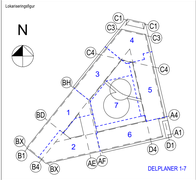

Prosjekt:	Kontrollansvar:	Rådgivende:
2020083	NTM10	NN2000

Format:	Målestokk:	Tegnet:	Kontr:	Dato:	Revisjon:
A0	1:100			23.09.2022	

Tegning nr:

Tegning:
Farmakologien