DATO: DD.MM.ÅÅ

Multiconsult

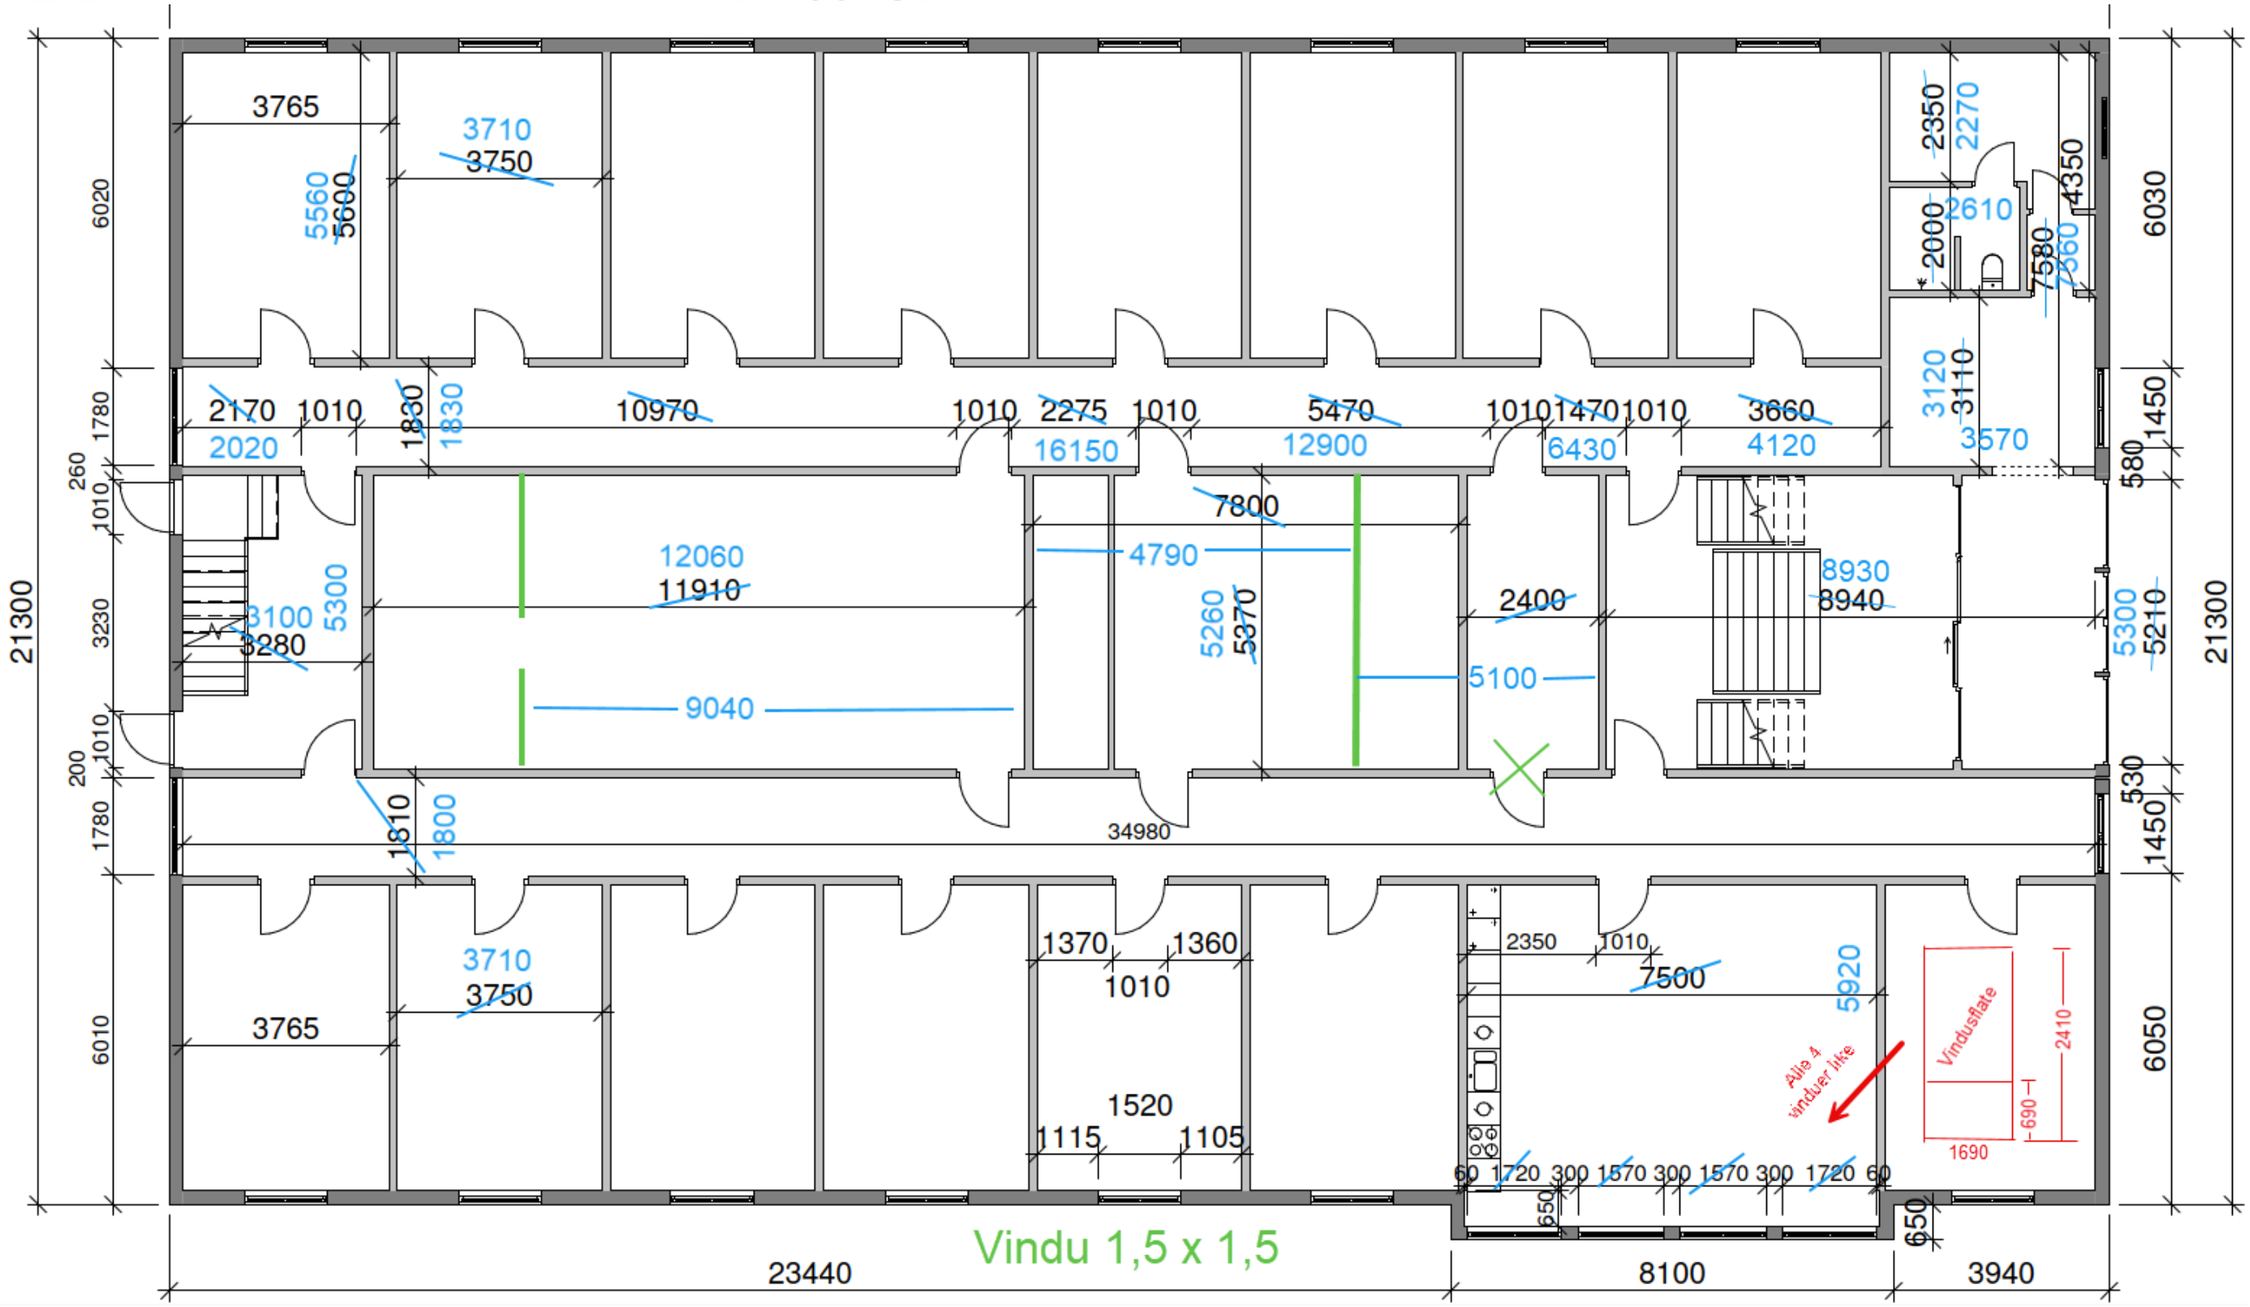

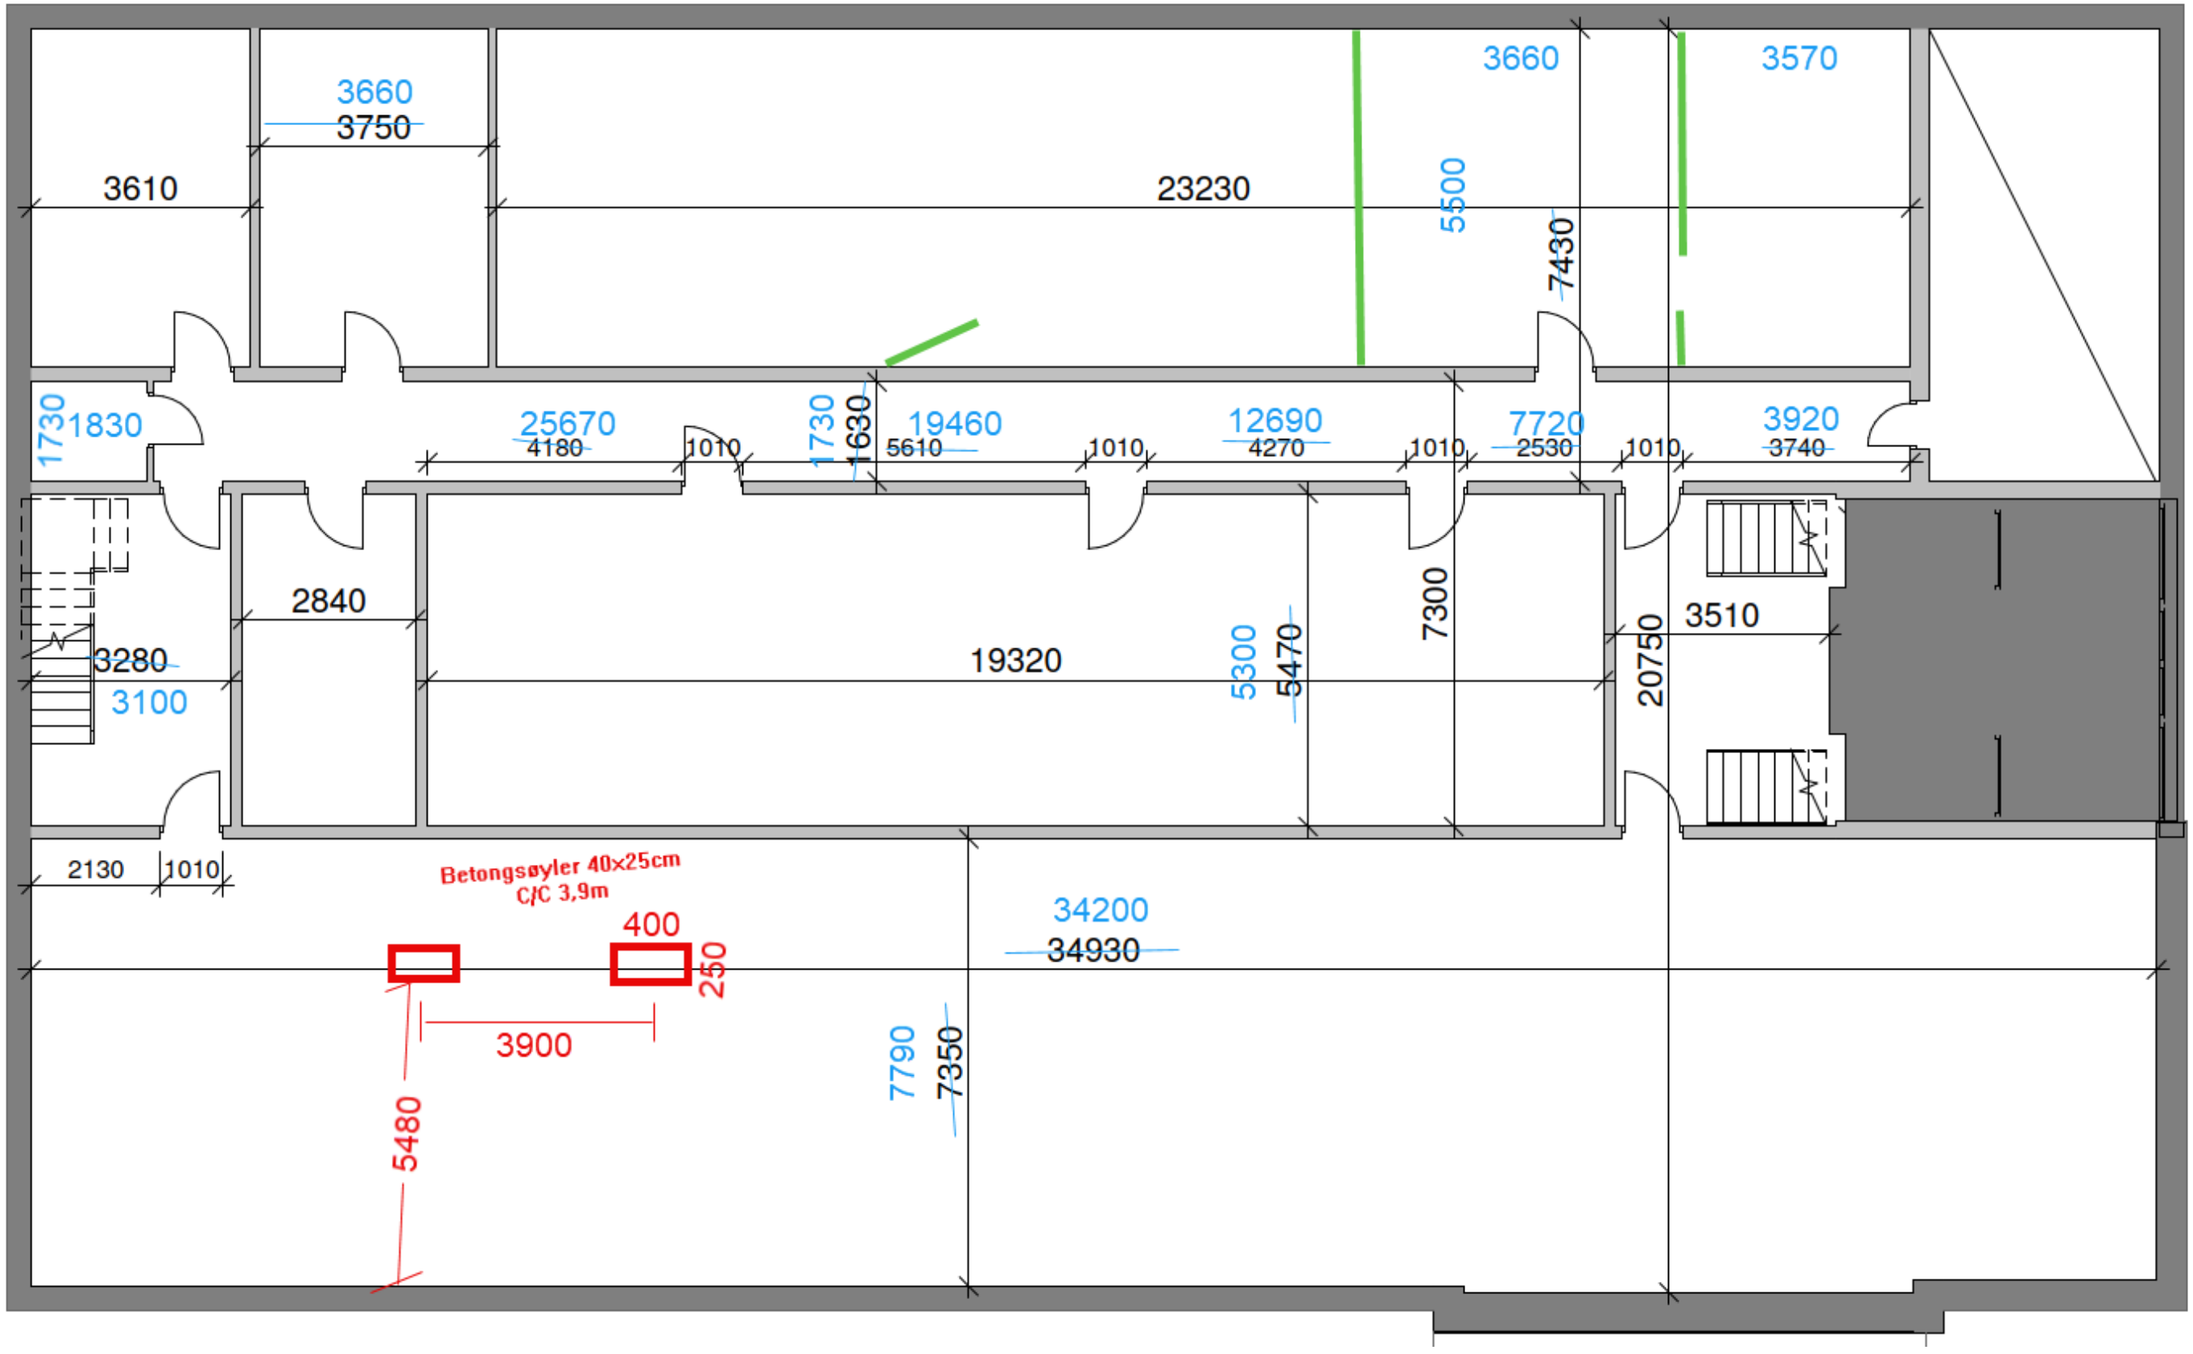
3660
3750
3610
23230
3660
3570
5500
7430
1730
1830
25670
4180
1010
1730
1630
19460
5610
1010
12690
4270
1010
7720
2530
1010
3920
3740
2840
3280
3100
19320
5300
5470
7300
3510
20750
2130
1010
Betongsøyler 40x25cm
C/C 3,9m
400
250
3900
5480
34200
34930
7790
7350

DATO: DD.MM.ÅÅ
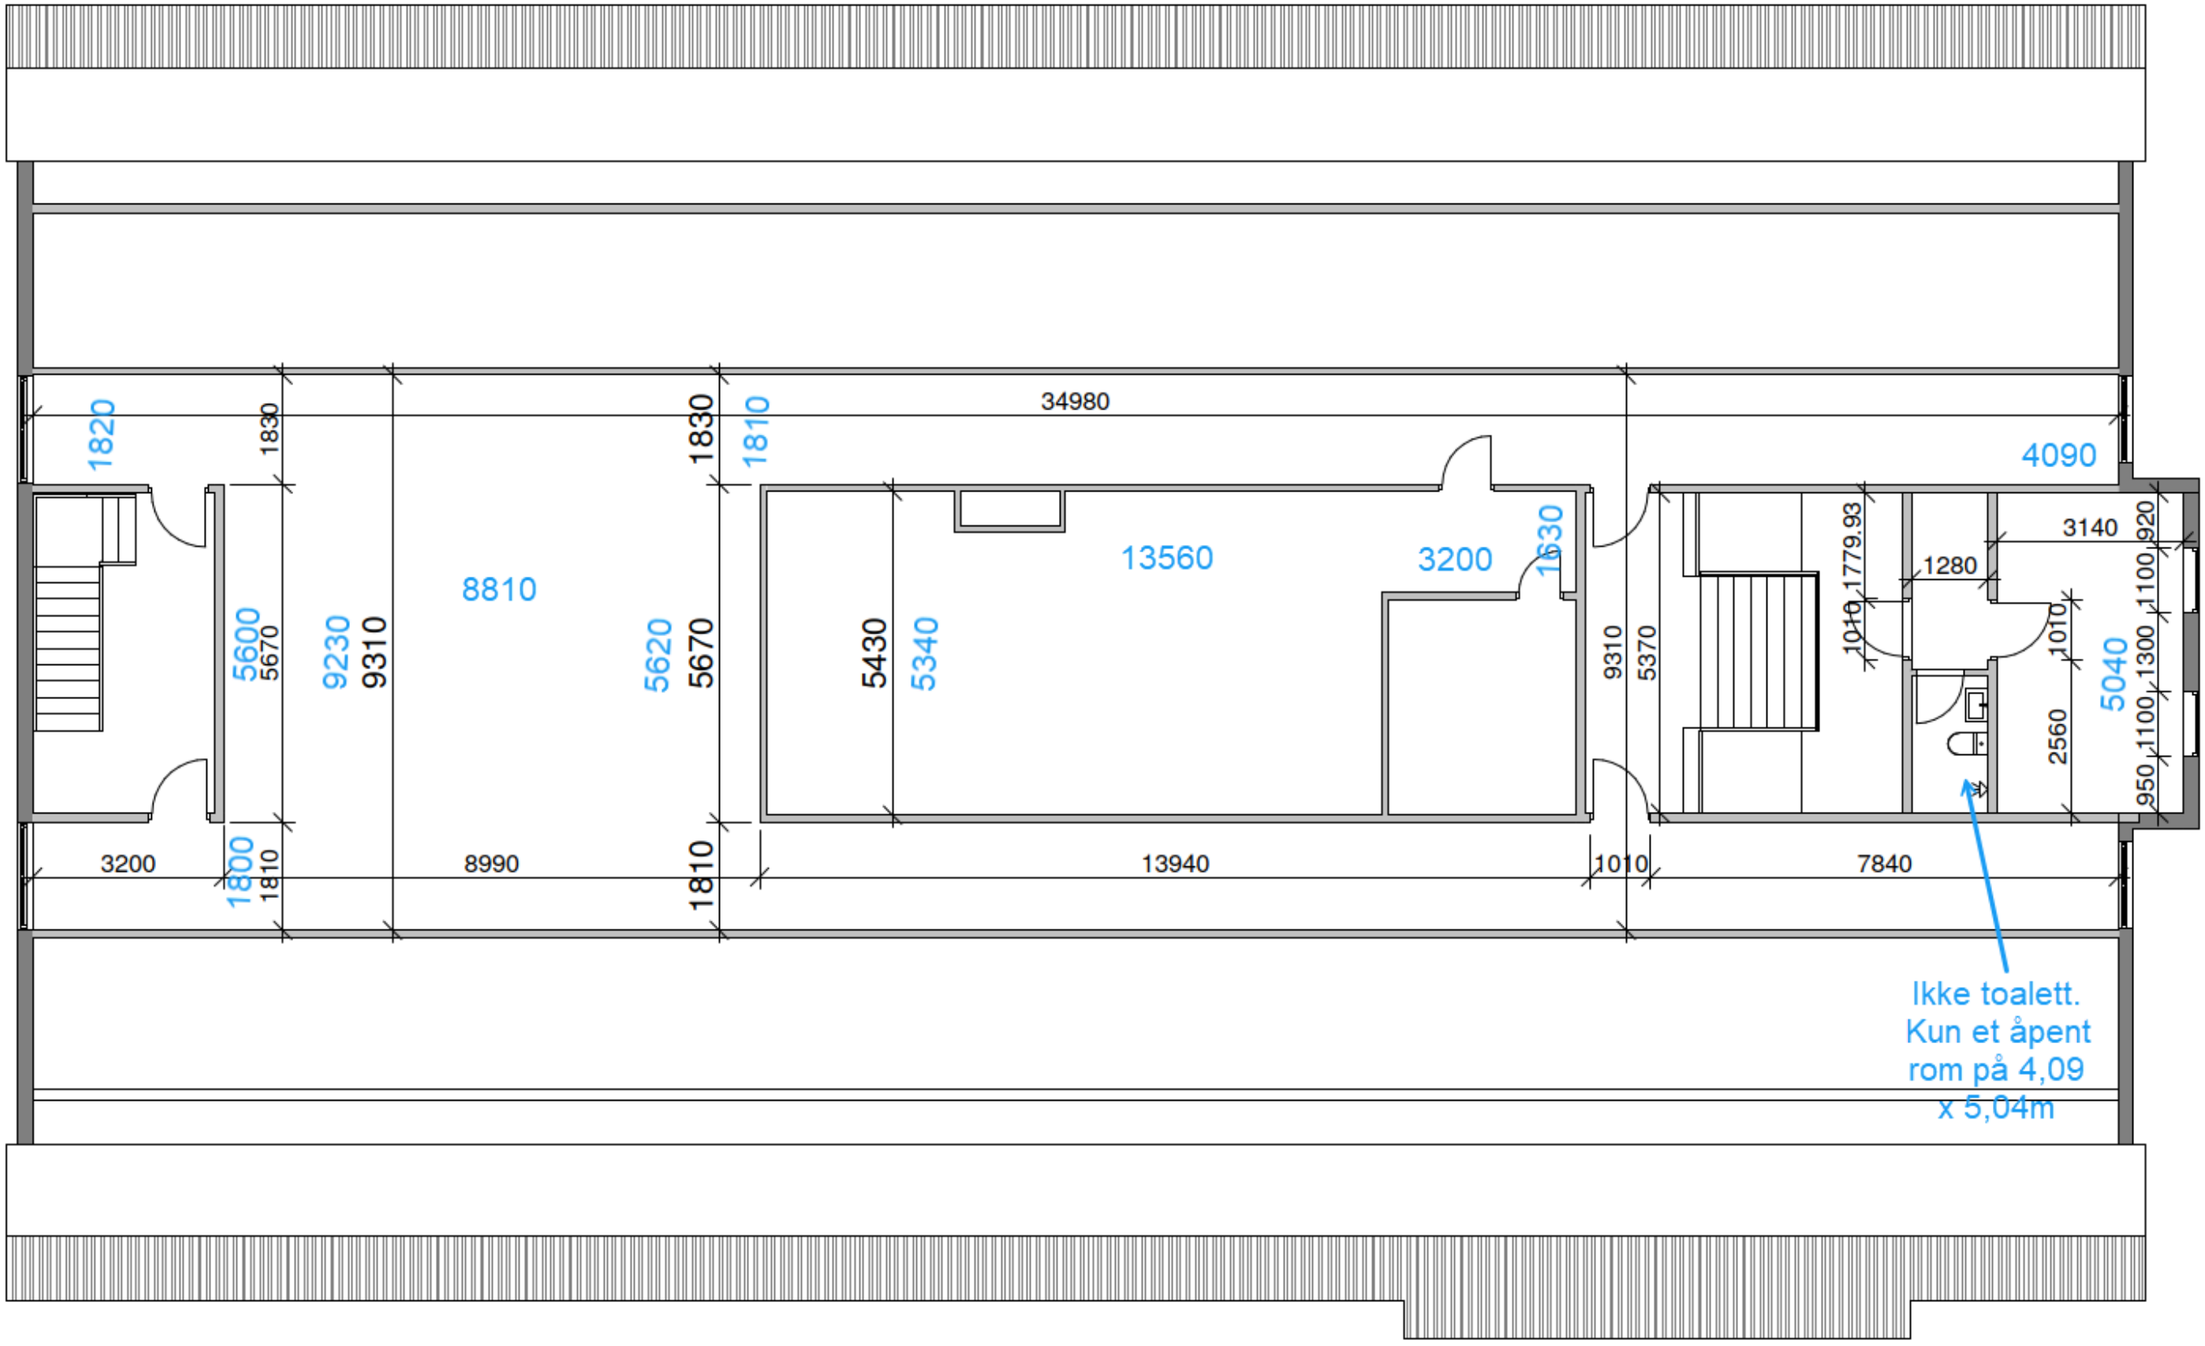
Multiconsult