



**Drammen kommune**  
 Dato: 20.01.2011  
 Målestokk 1:1000



Utomhusplan  
 Bernåsbakken 8  
 Konnerud barnehage

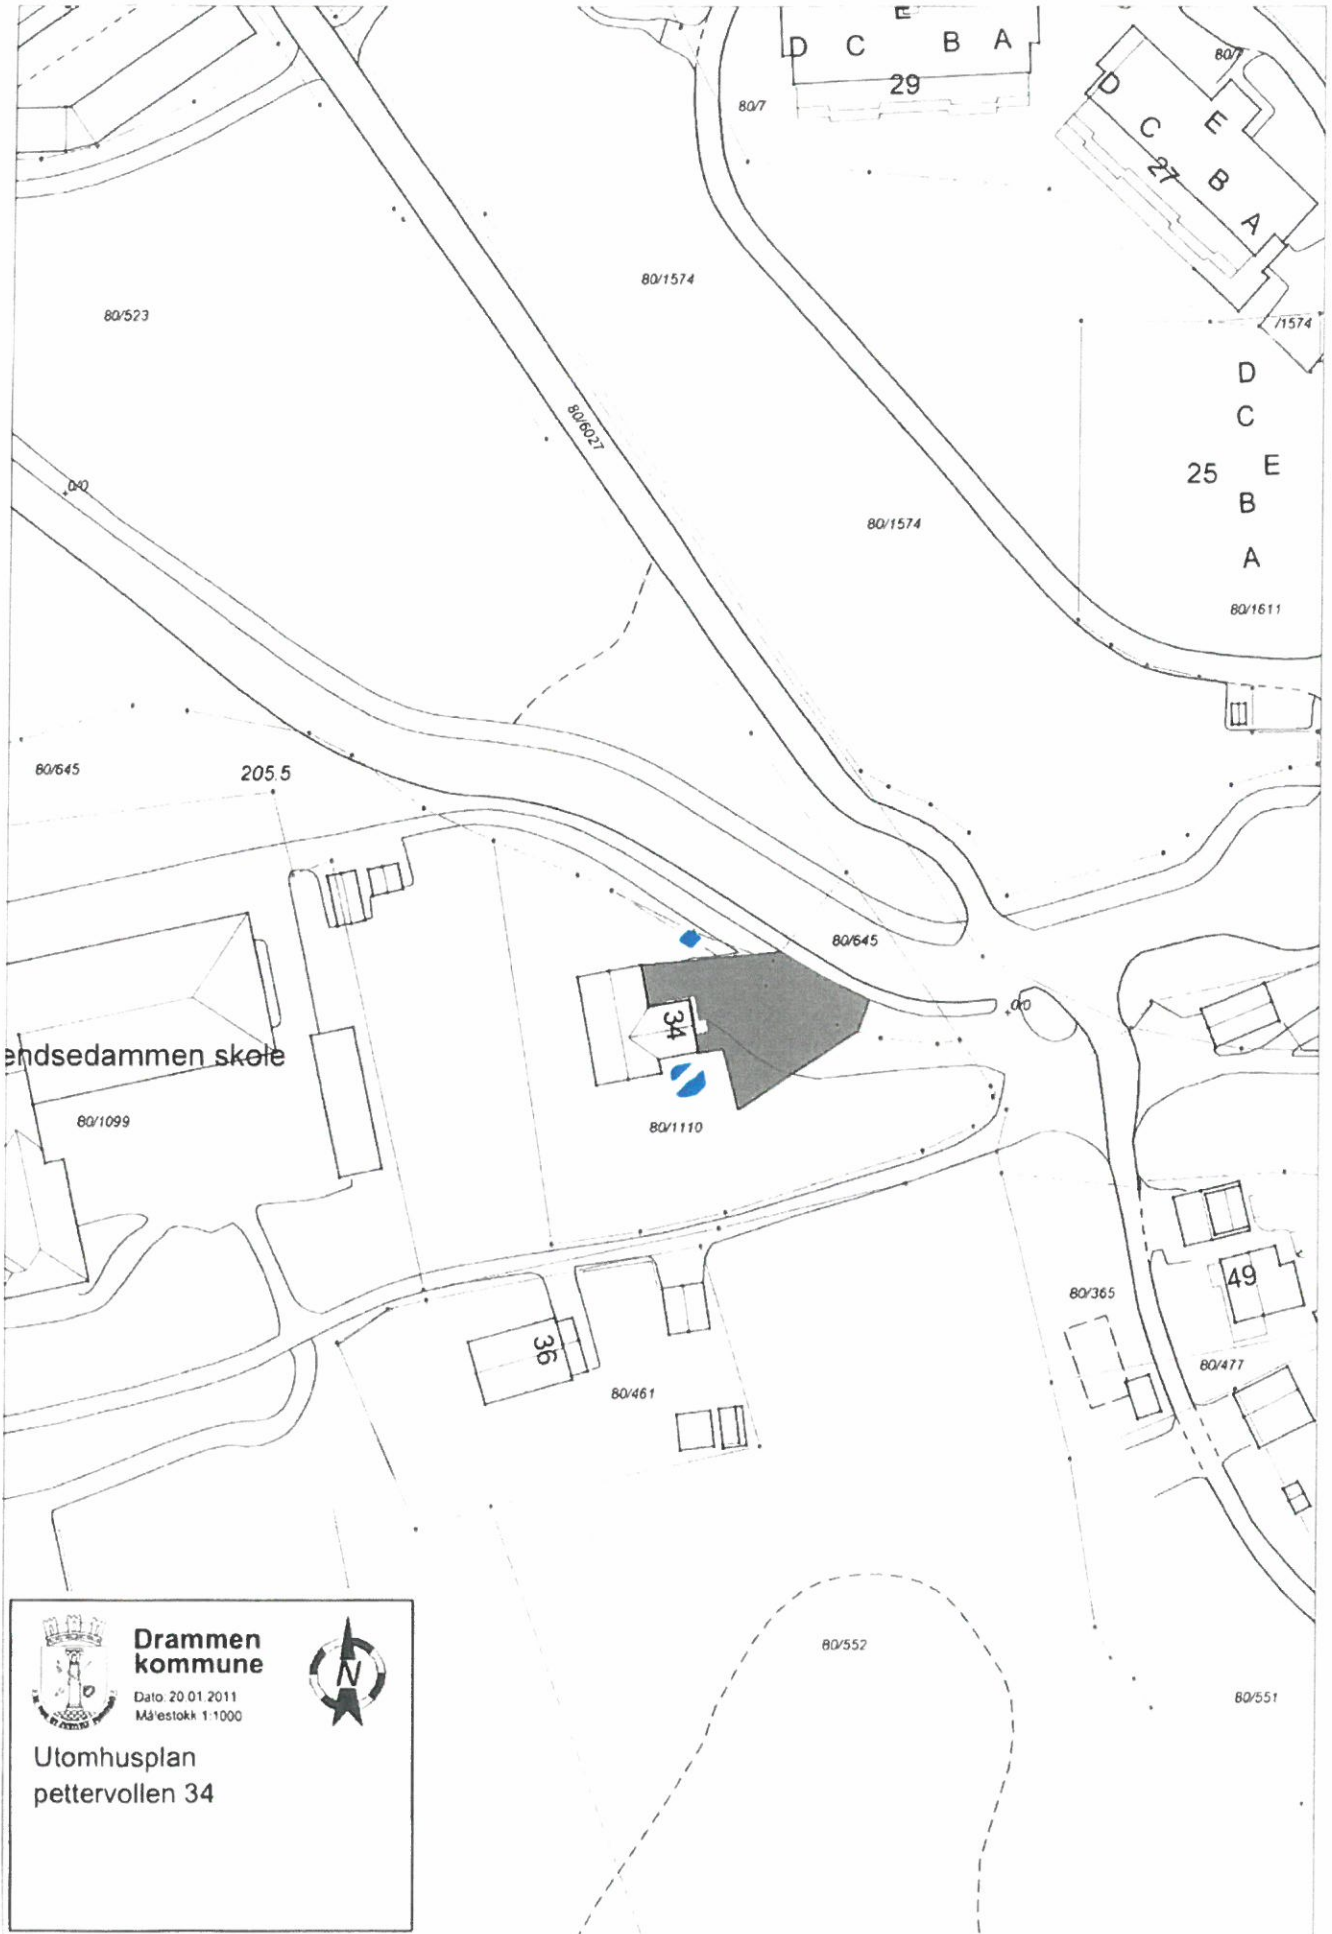

 **Drammen kommune**  
Dato 20.01.2011  
Målestokk 1:1000




**Utomhusplan  
pettervollen 34**




**Drammen kommune**  
 Dato 20.01.2011  
 Målestokk 1:1000




Utomhusplan  
 Rådyrkroken 10  
 PU-Bolig

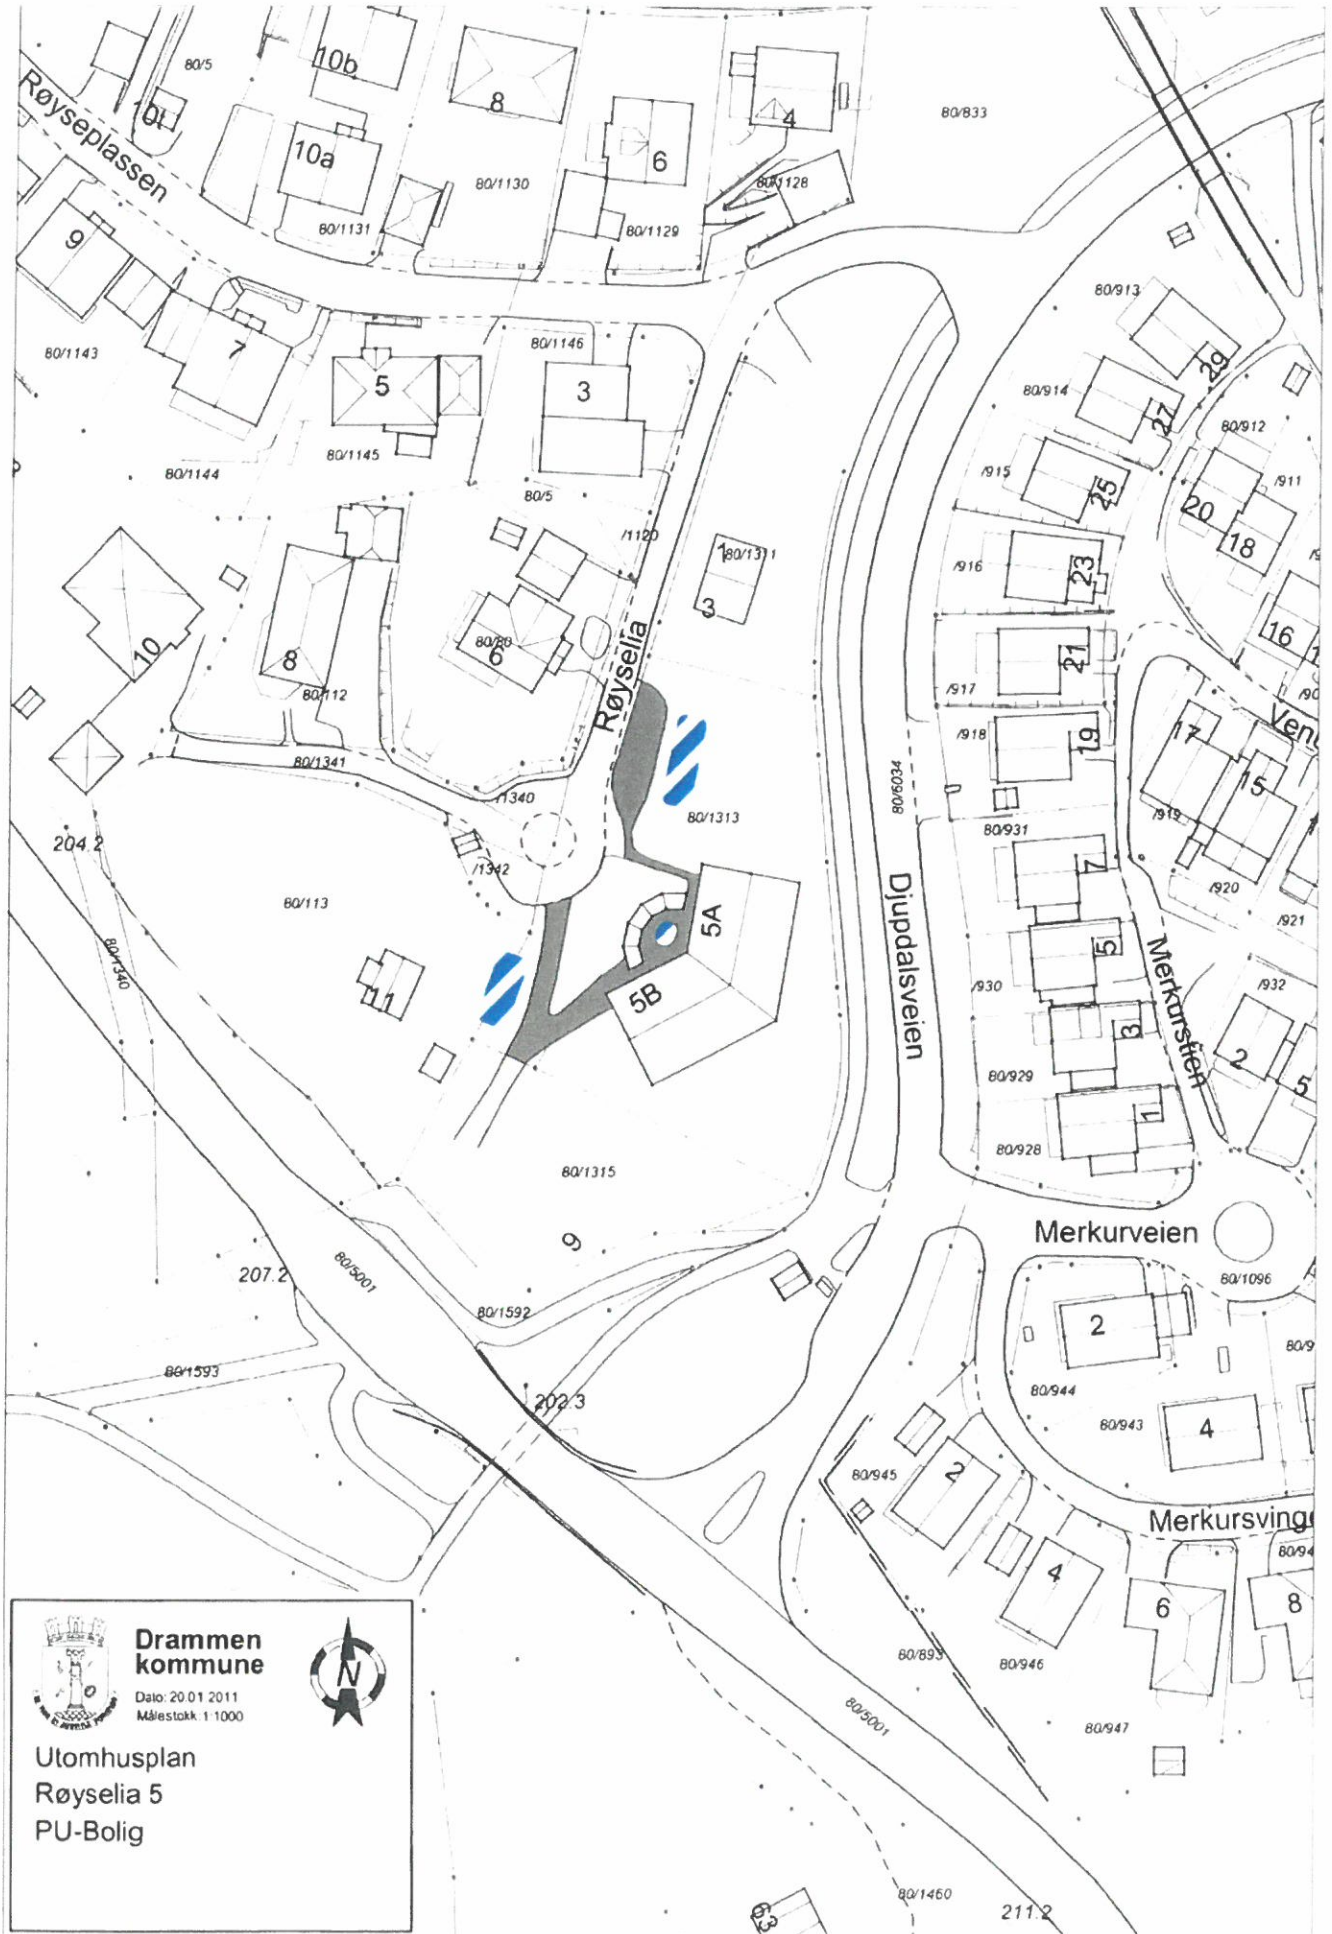


**Drammen kommune**  
 Dato: 20.01.2011  
 Målestokk 1:1000



Utomhusplan  
 Røyselia 5  
 PU-Bolig

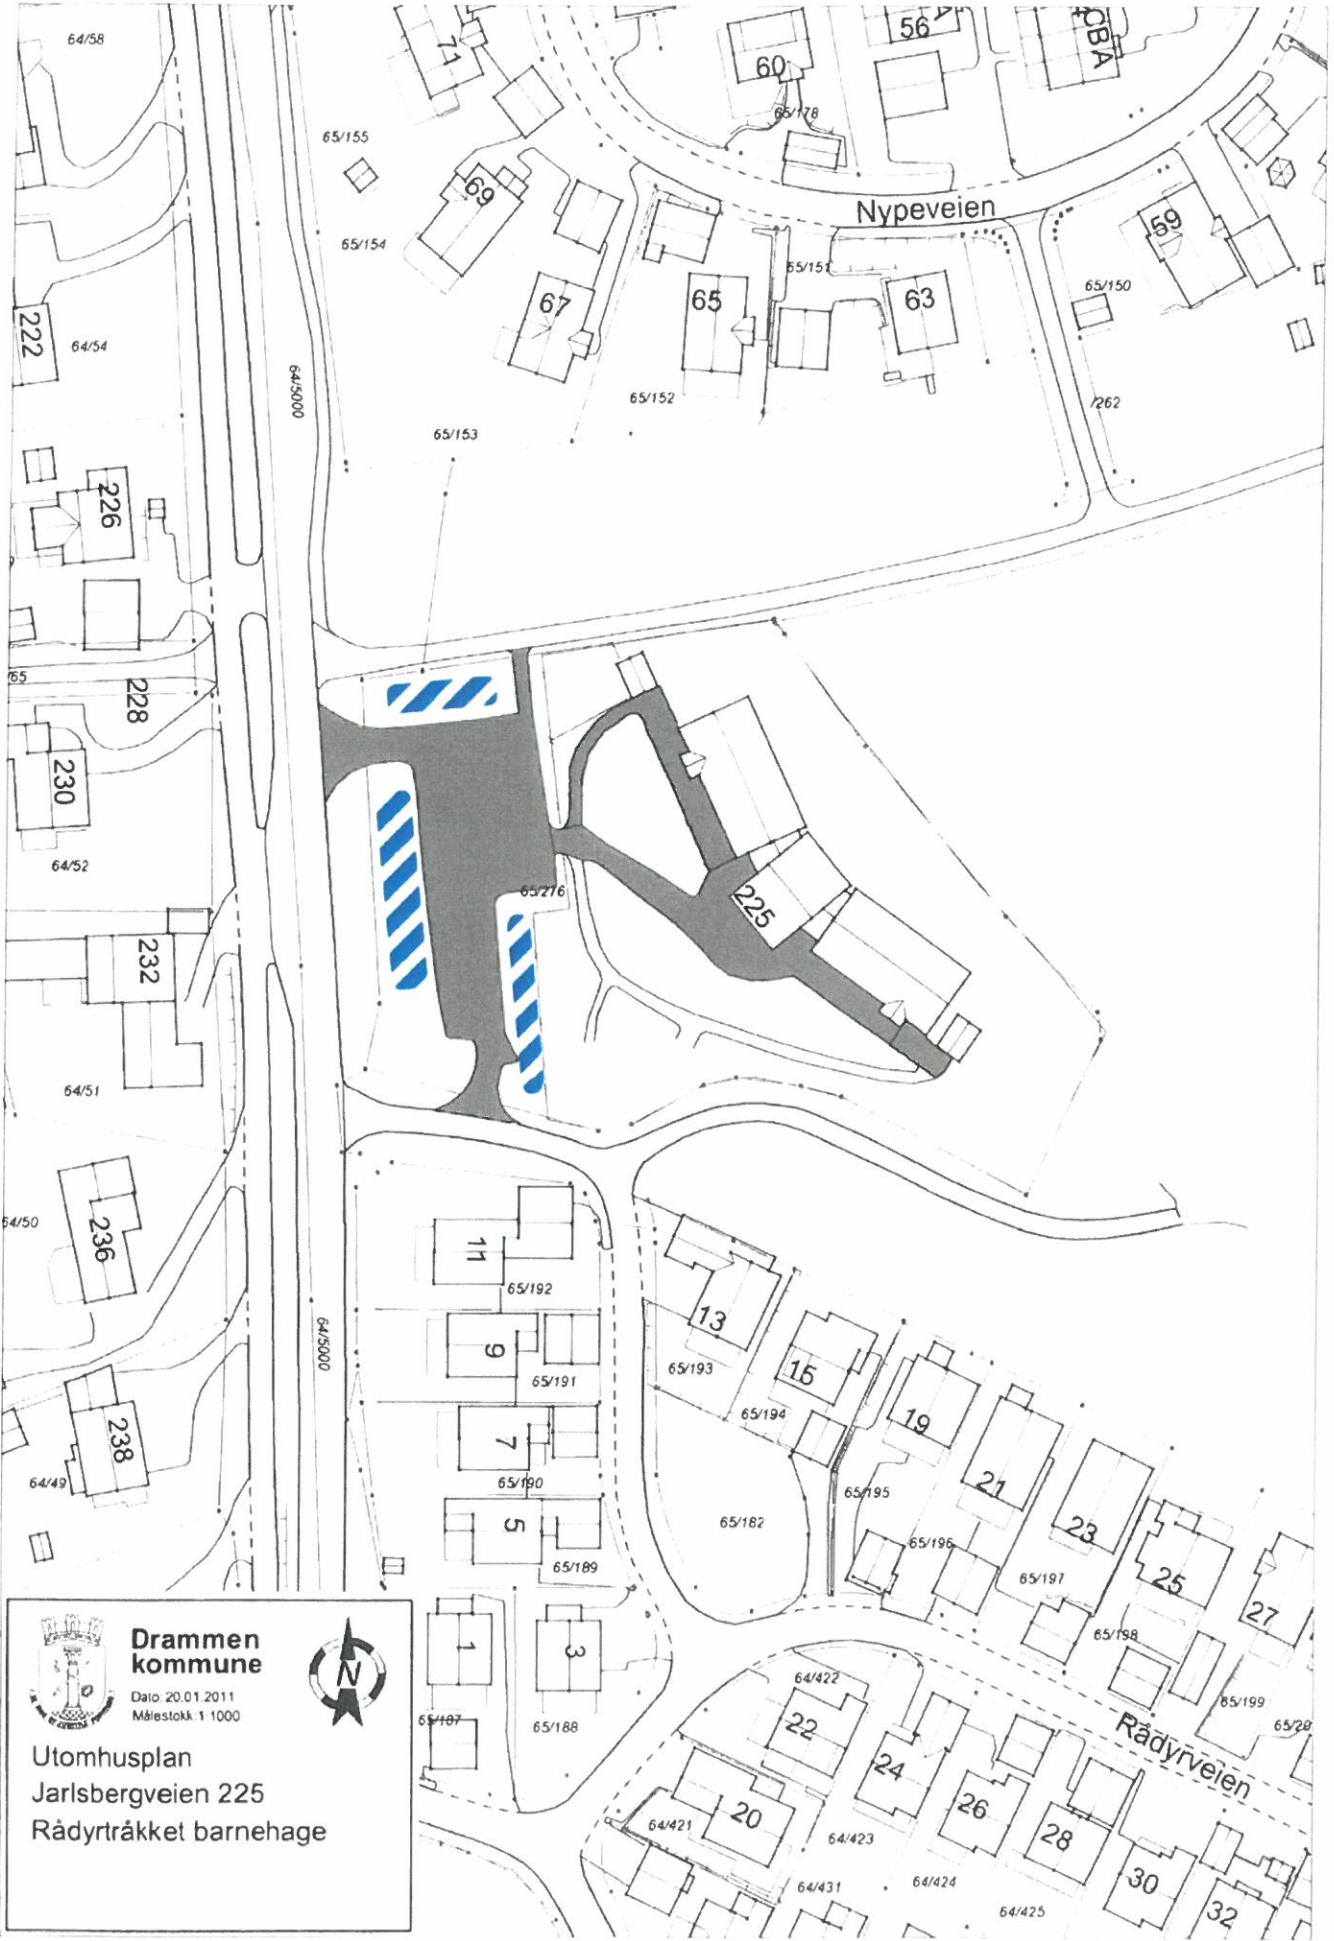




**Drammen kommune**

Dato: 20.01.2011

Målestokk: 1:1000



Utomhusplan  
 Jarlsbergveien 225  
 Rådyrtråkket barnehage

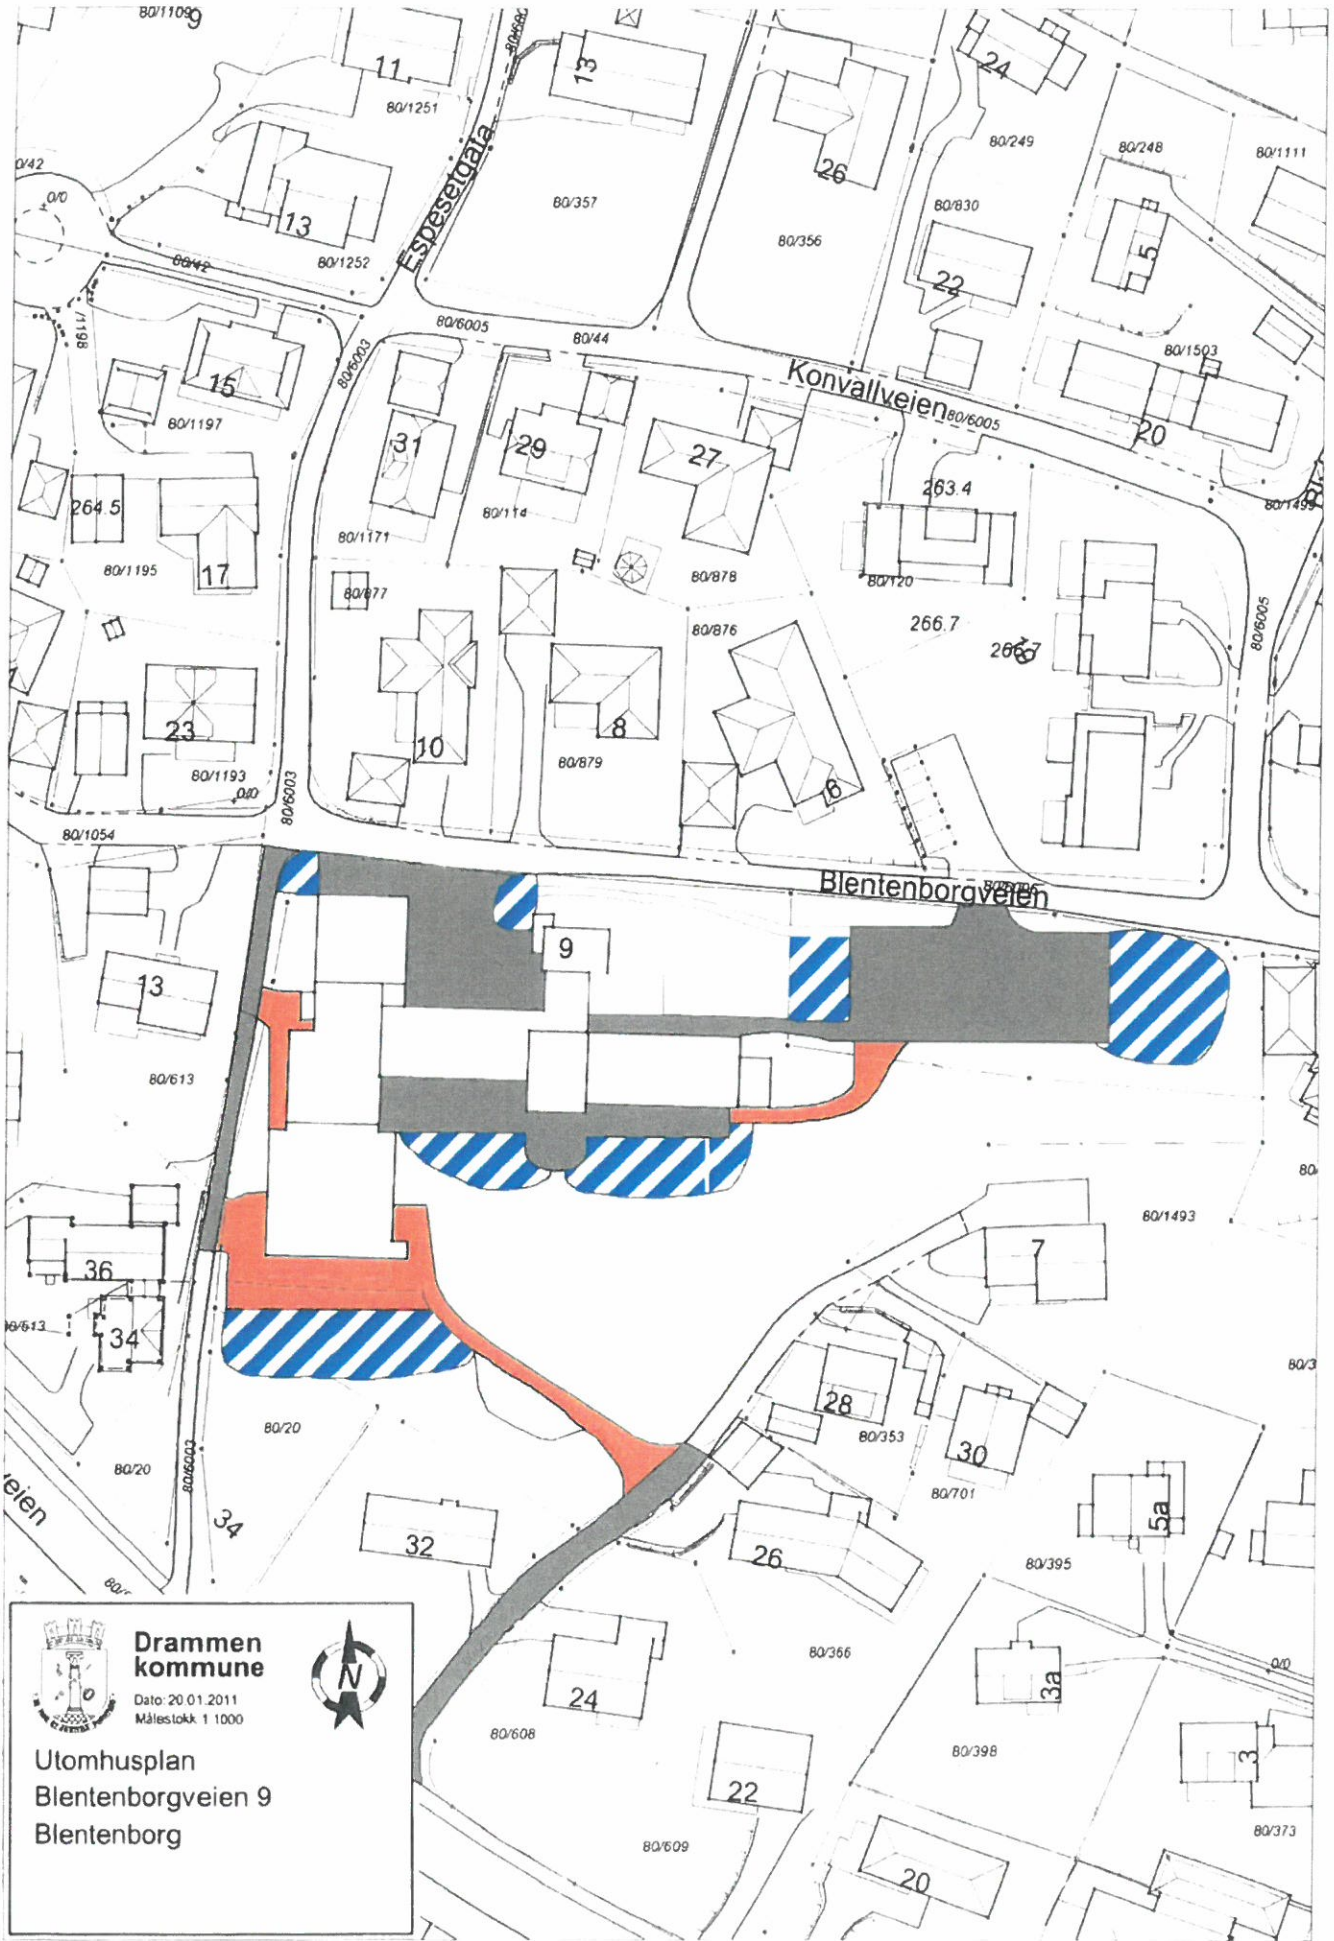

 **Drammen kommune**  
Dato: 20.01.2011  
Målestokk 1:1000



**Utomhusplan**  
**Blentenborgveien 9**  
**Blentenborg**




Oppdatert 10.05.24

80/1568

80/1568

79/207

80/13

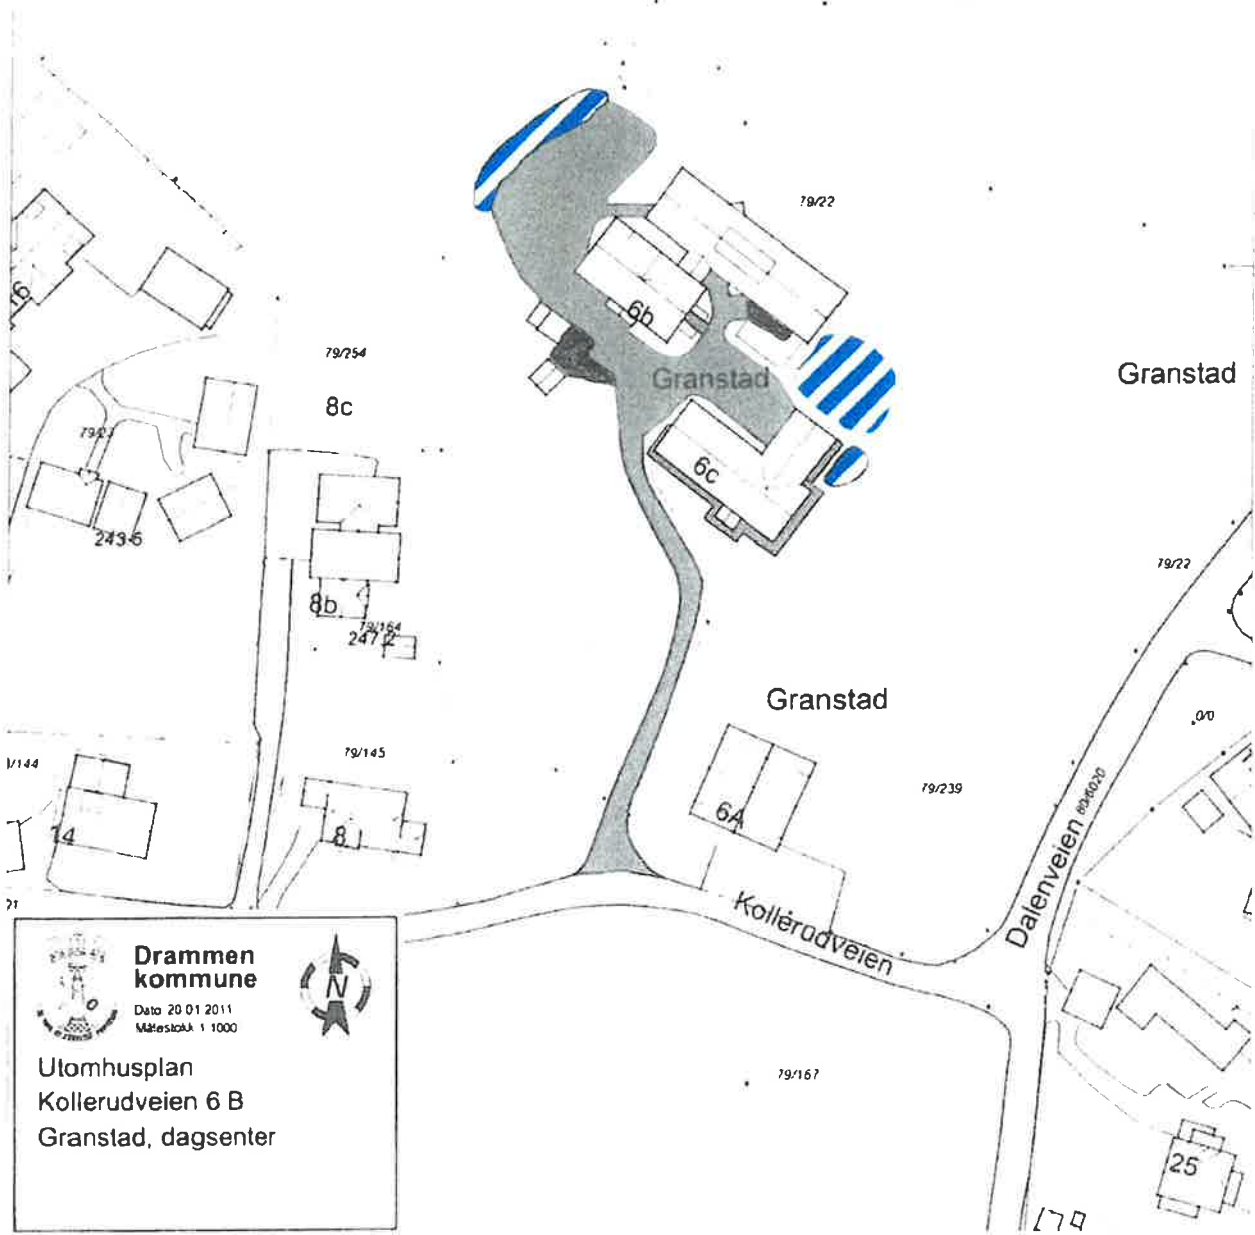


 **Drammen kommune**  
Dato 20.01.2011  
Målestokk 1:1000




Utomhusplan  
Kollerudveien 6 B  
Granstad, dagsenter

Oppdatert 10.05.24



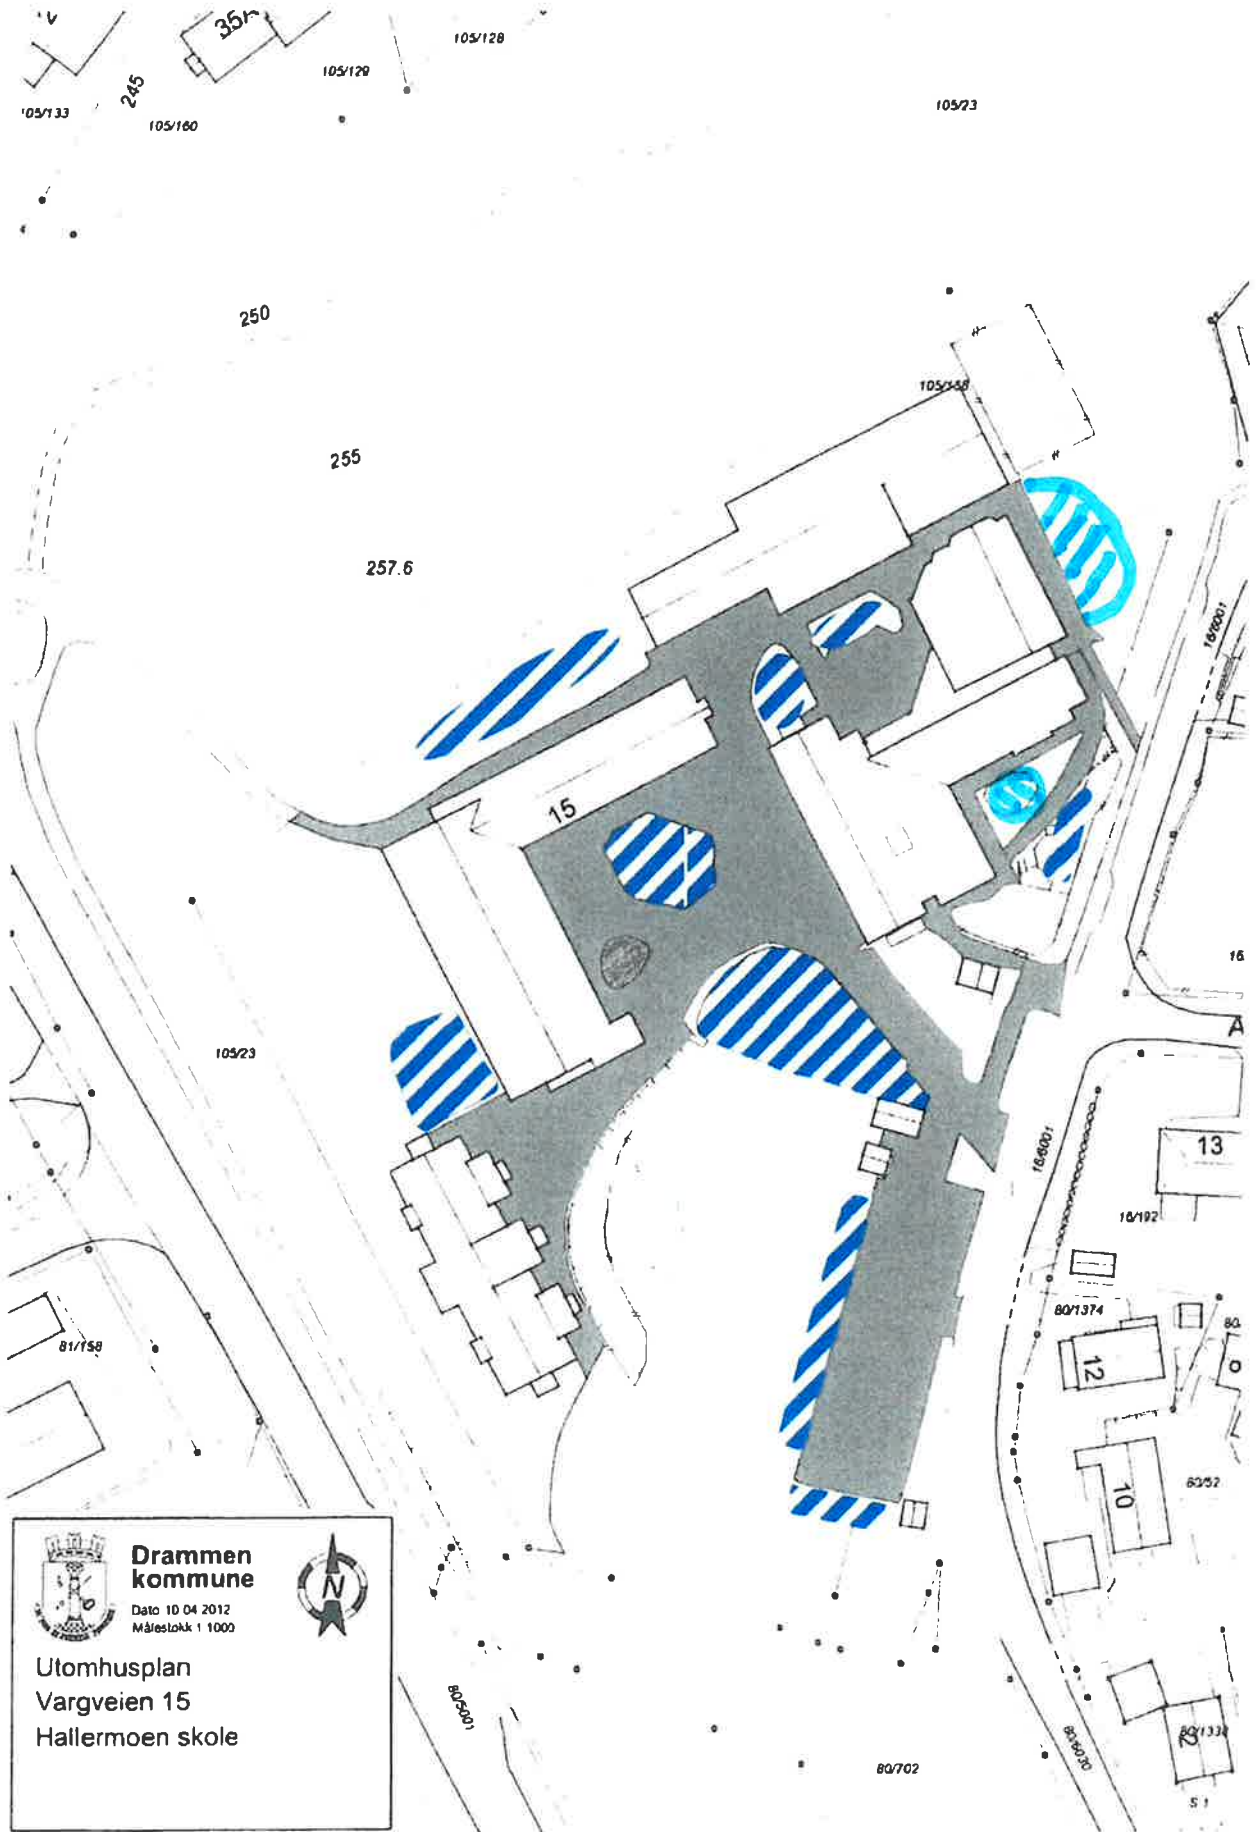

Oppdatert 10.05.24

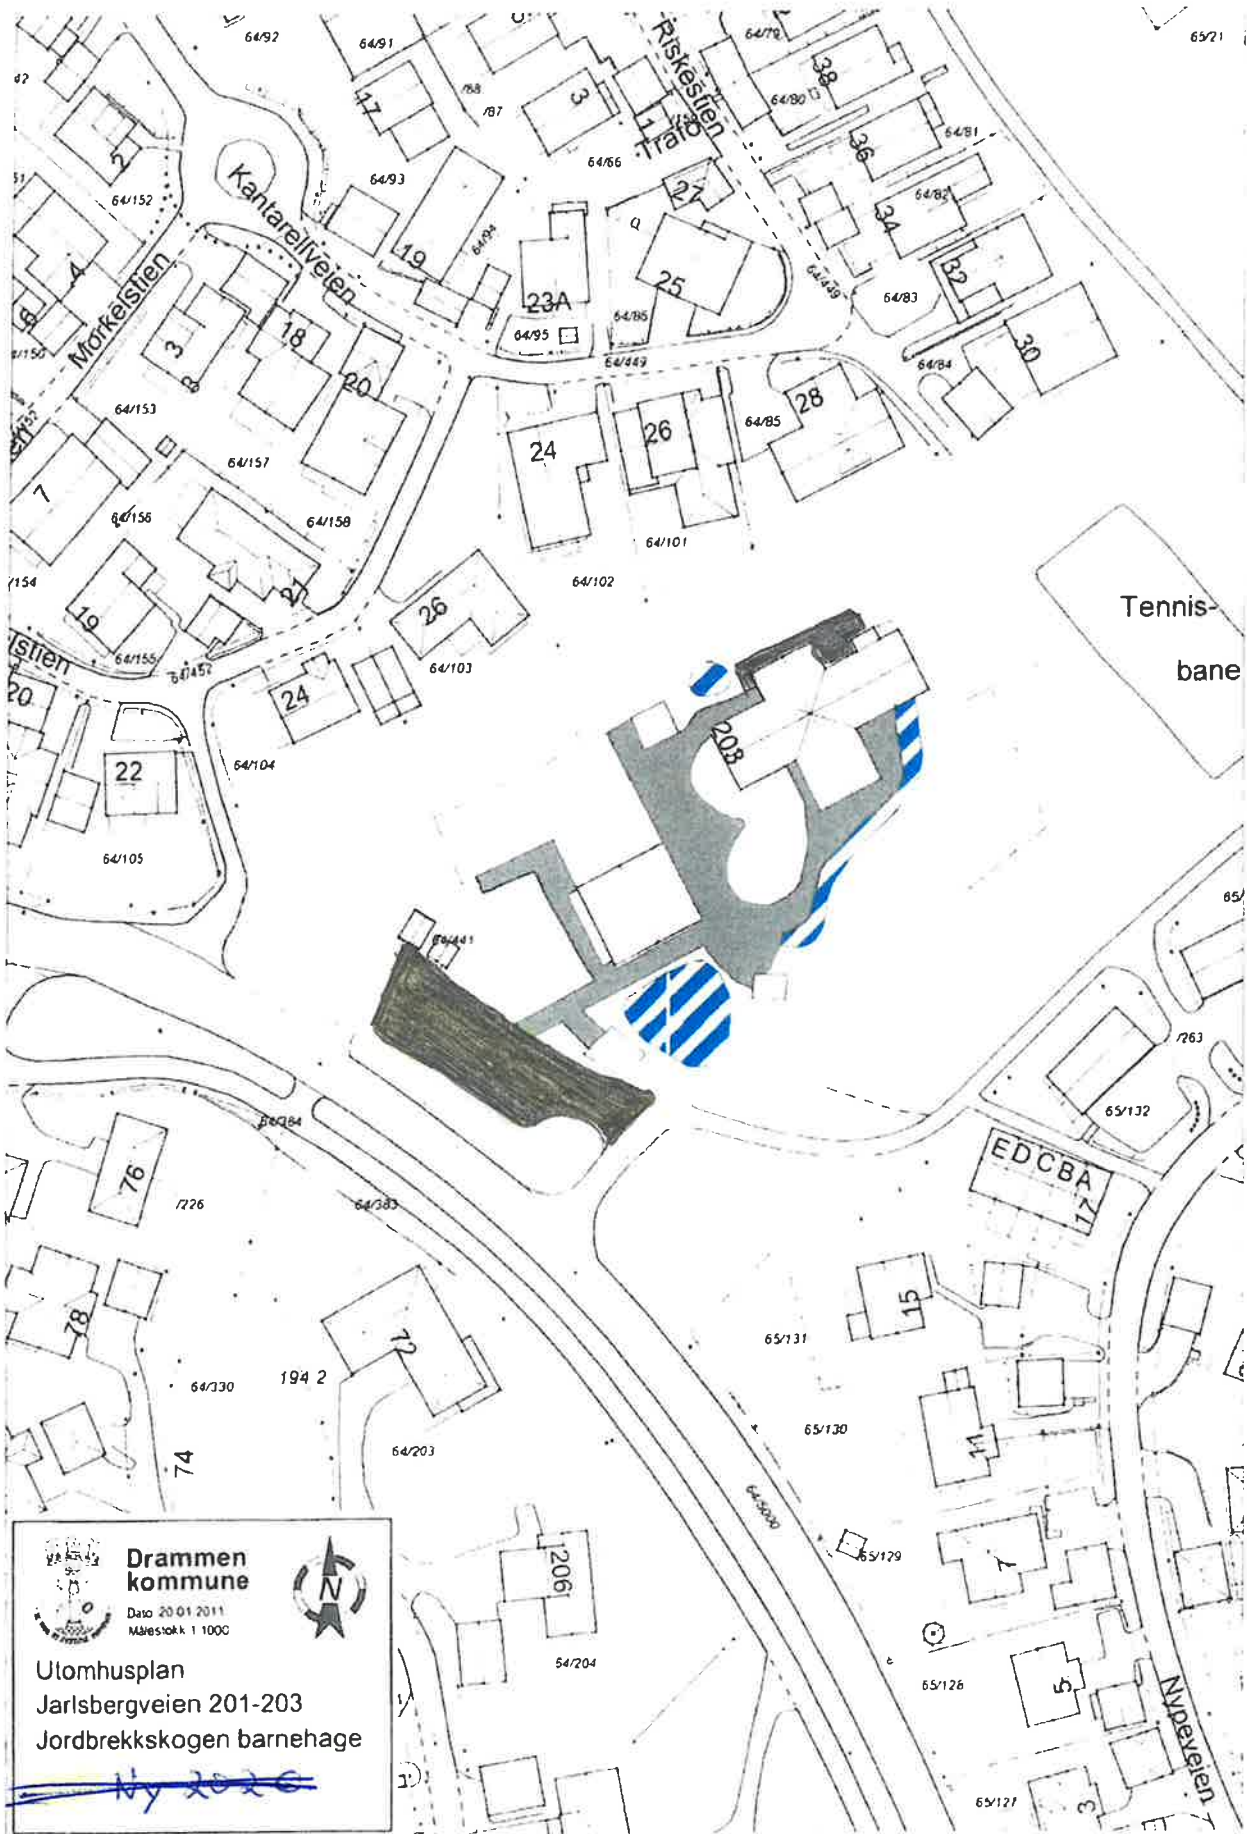



**Drammen kommune**  
 Dato 20.01.2011  
 Målestokk 1:1000




Utomhusplan  
 Jarlsbergveien 201-203  
 Jordbrekkskogen barnehage  
 By 2020

Oppdatert 10.05.24

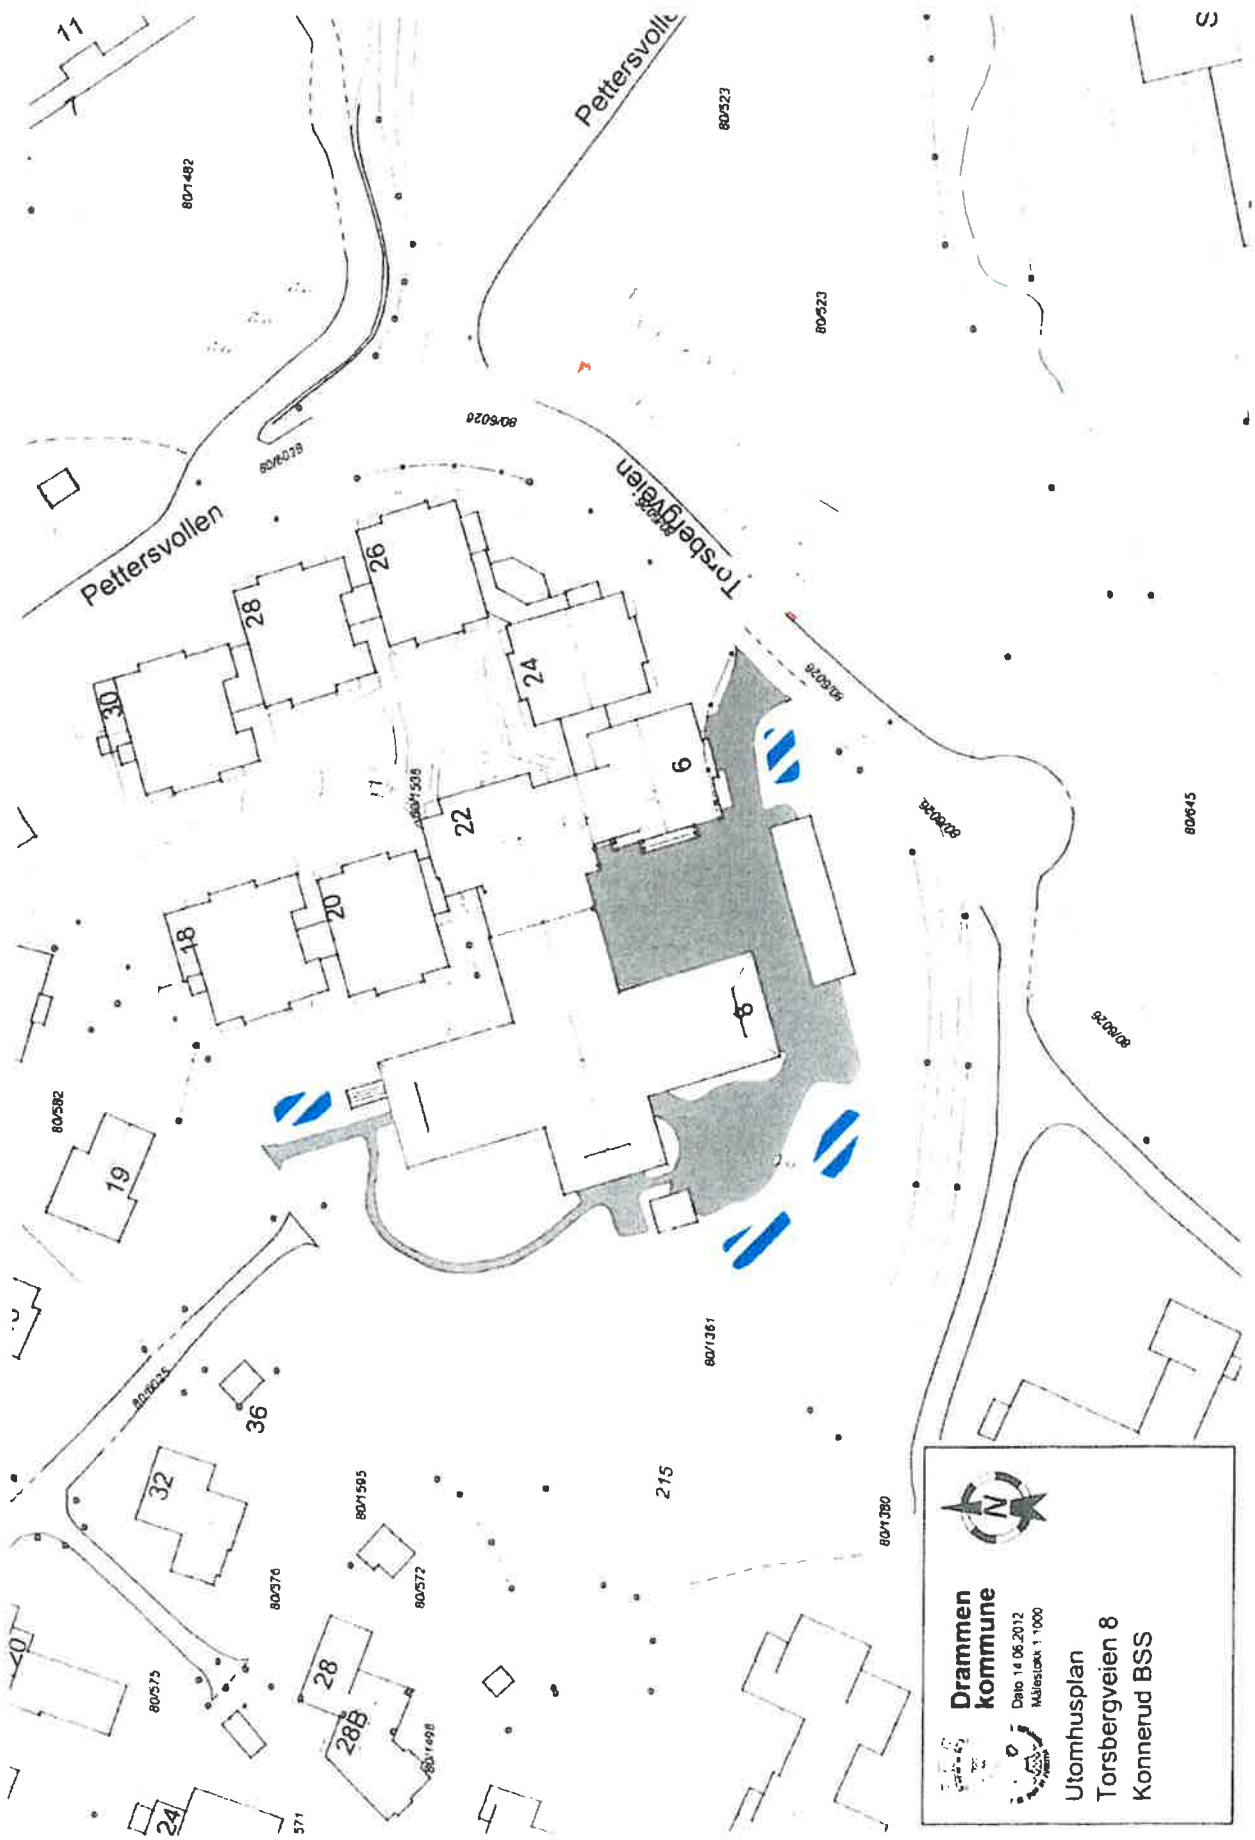

  
**Drammen kommune**  
 Dato 14.06.2012  
 Målestokk 1:1000  
  
**Utomhusplan**  
**Torsbergveien 8**  
**Konnerud BSS**

Oppdatert 10.05.24

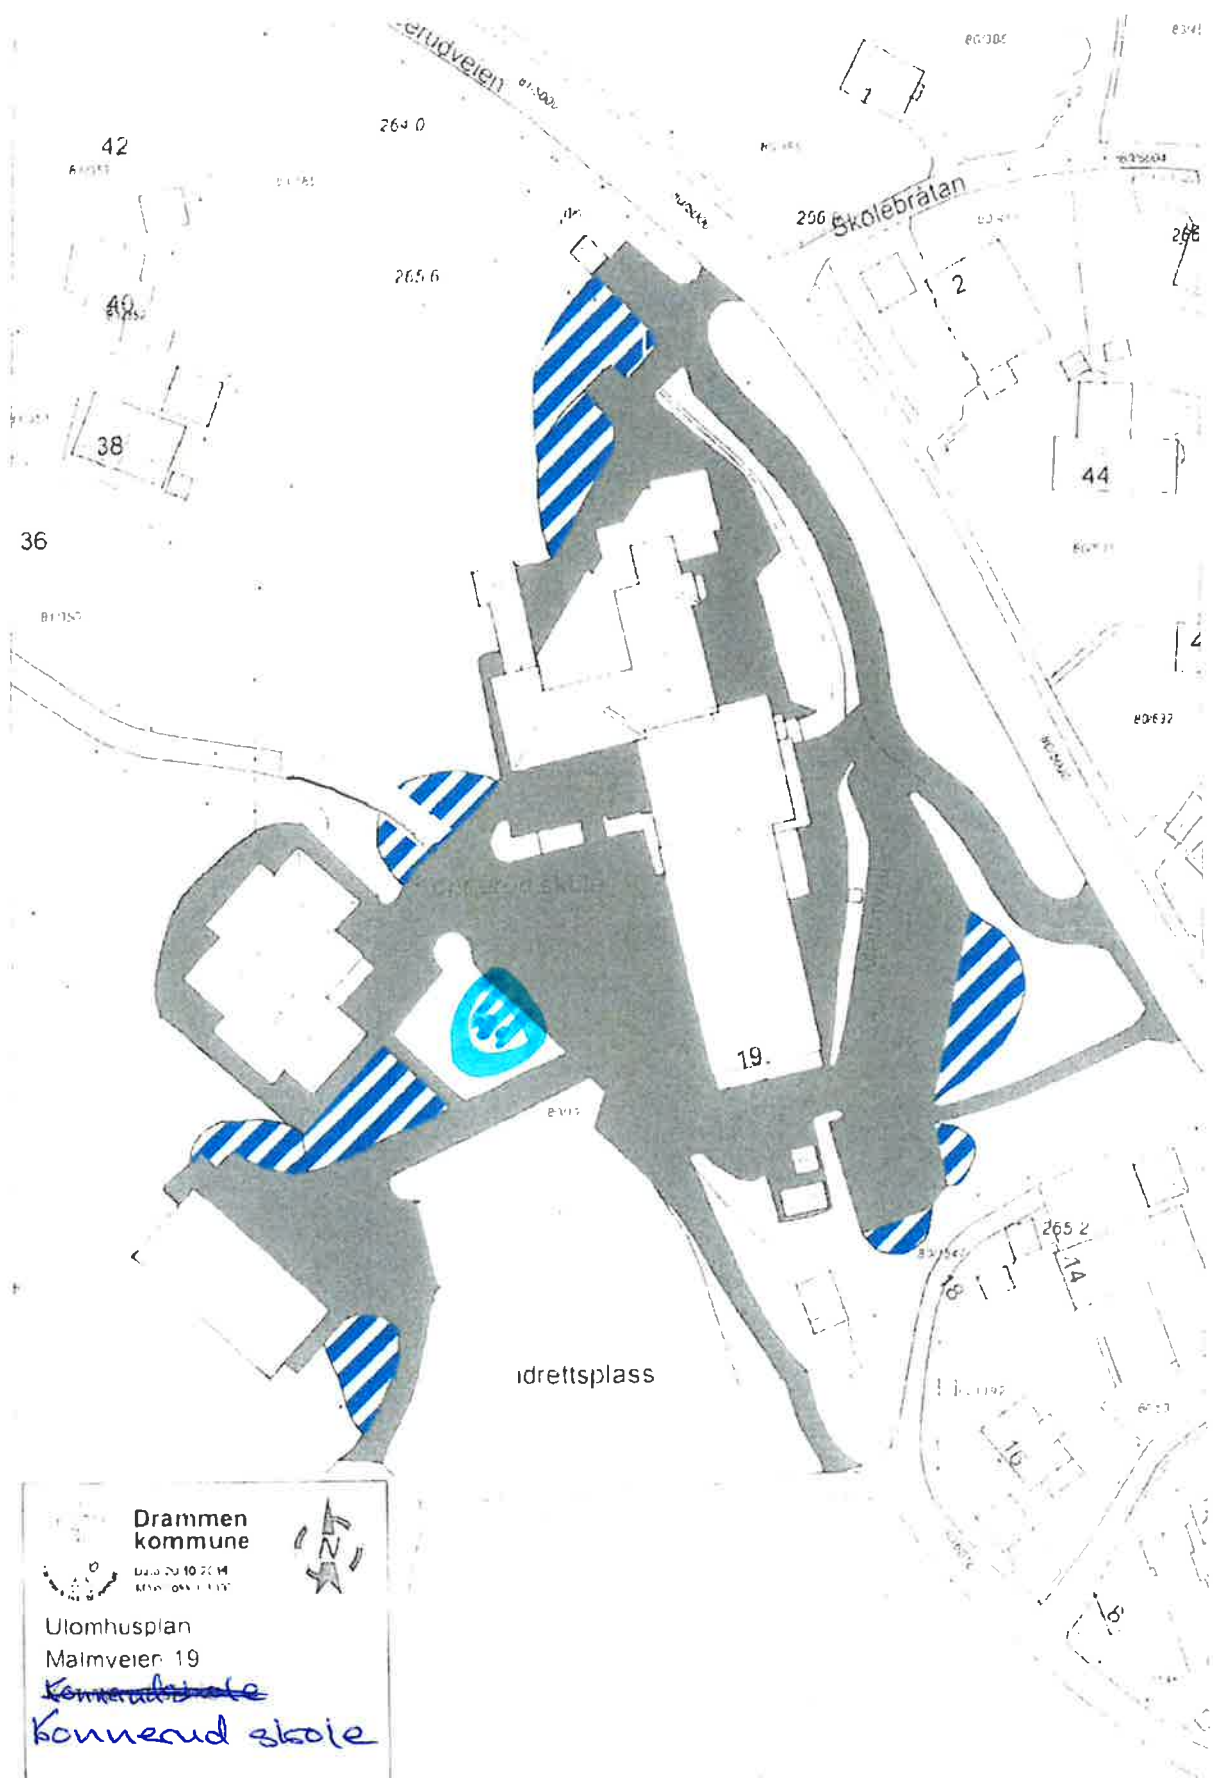

Oppdatert 10.05.24





**Drammen kommune**  
 Dato 10.04.2012  
 Måstokk 1:1000



Utomhusplan  
 Hauanveien 37-39  
 Solhaugen barnehage

Oppdatert 10.05.24

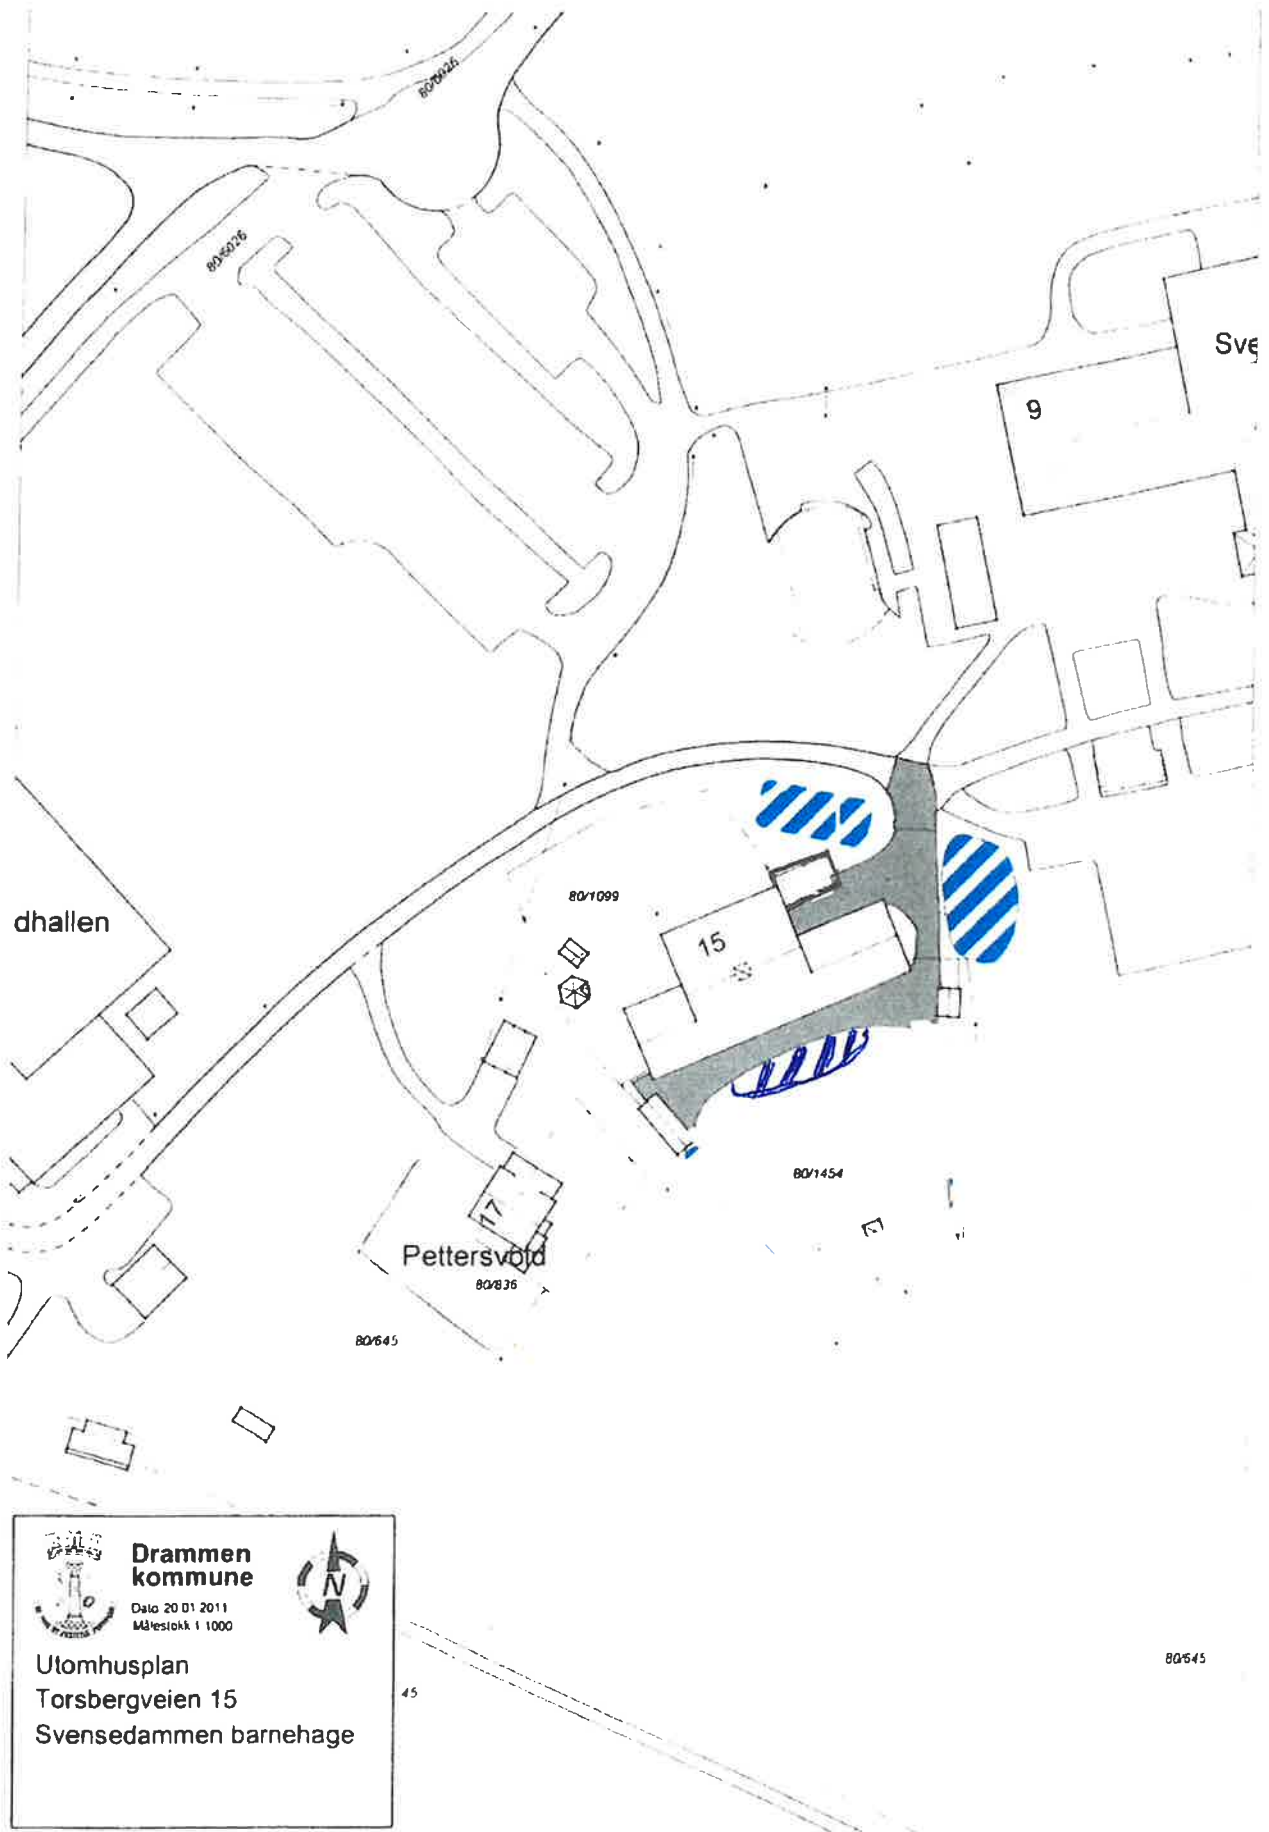




 **Drammen kommune**  
Dato 20.01.2011  
Målestokk 1:1000




Utomhusplan  
Torsbergveien 15  
Svensedammen barnehage

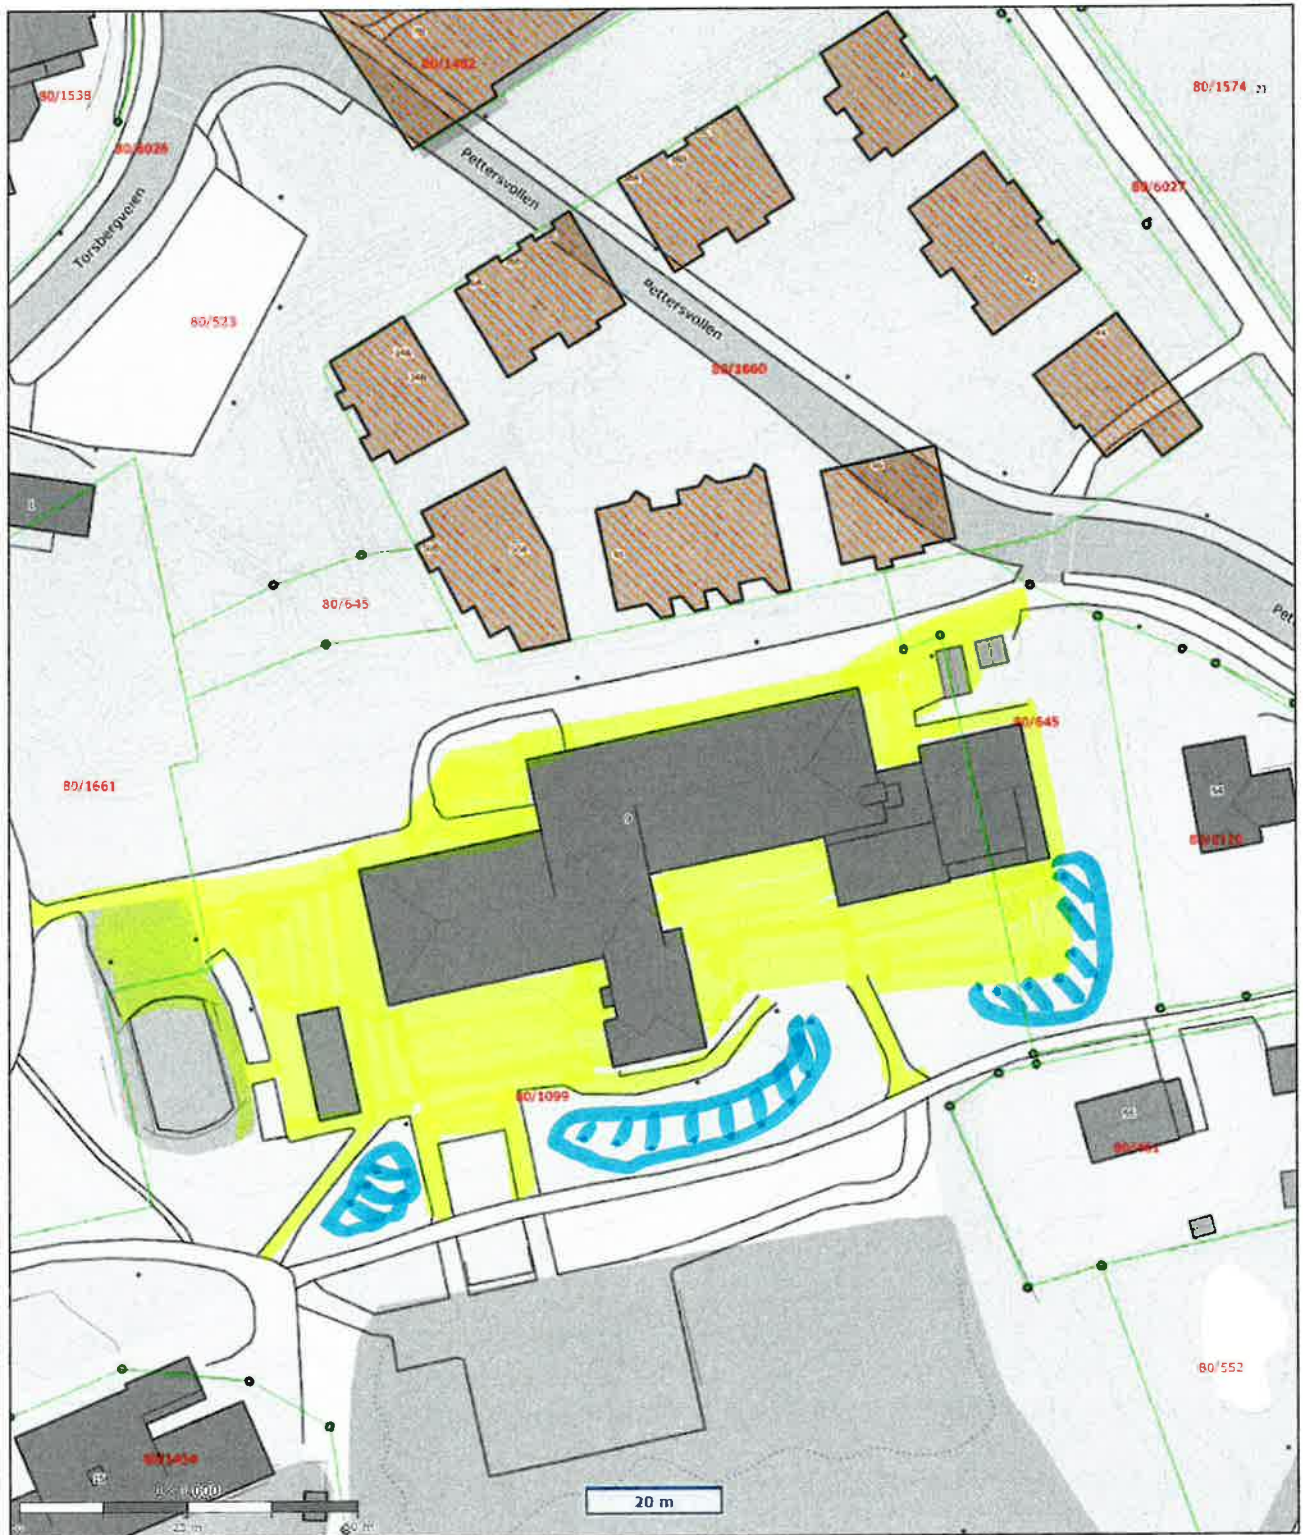Oppdatert 10.05.24



 <p><b>DRAMMEN KOMMUNE</b></p>	<h2 style="text-align: center;">Svensedammen ungdomsskole</h2>	 <p>Målestokk: 1:1000 Dato: 14/5-2024 Format A4</p>
---	--	--

Det tas forbehold om evt. feil/mangler i kartgrunnet. I forbindelse med prosjektering/anleggsarbeid må aktuelle faginstans i kommunen kontaktes.

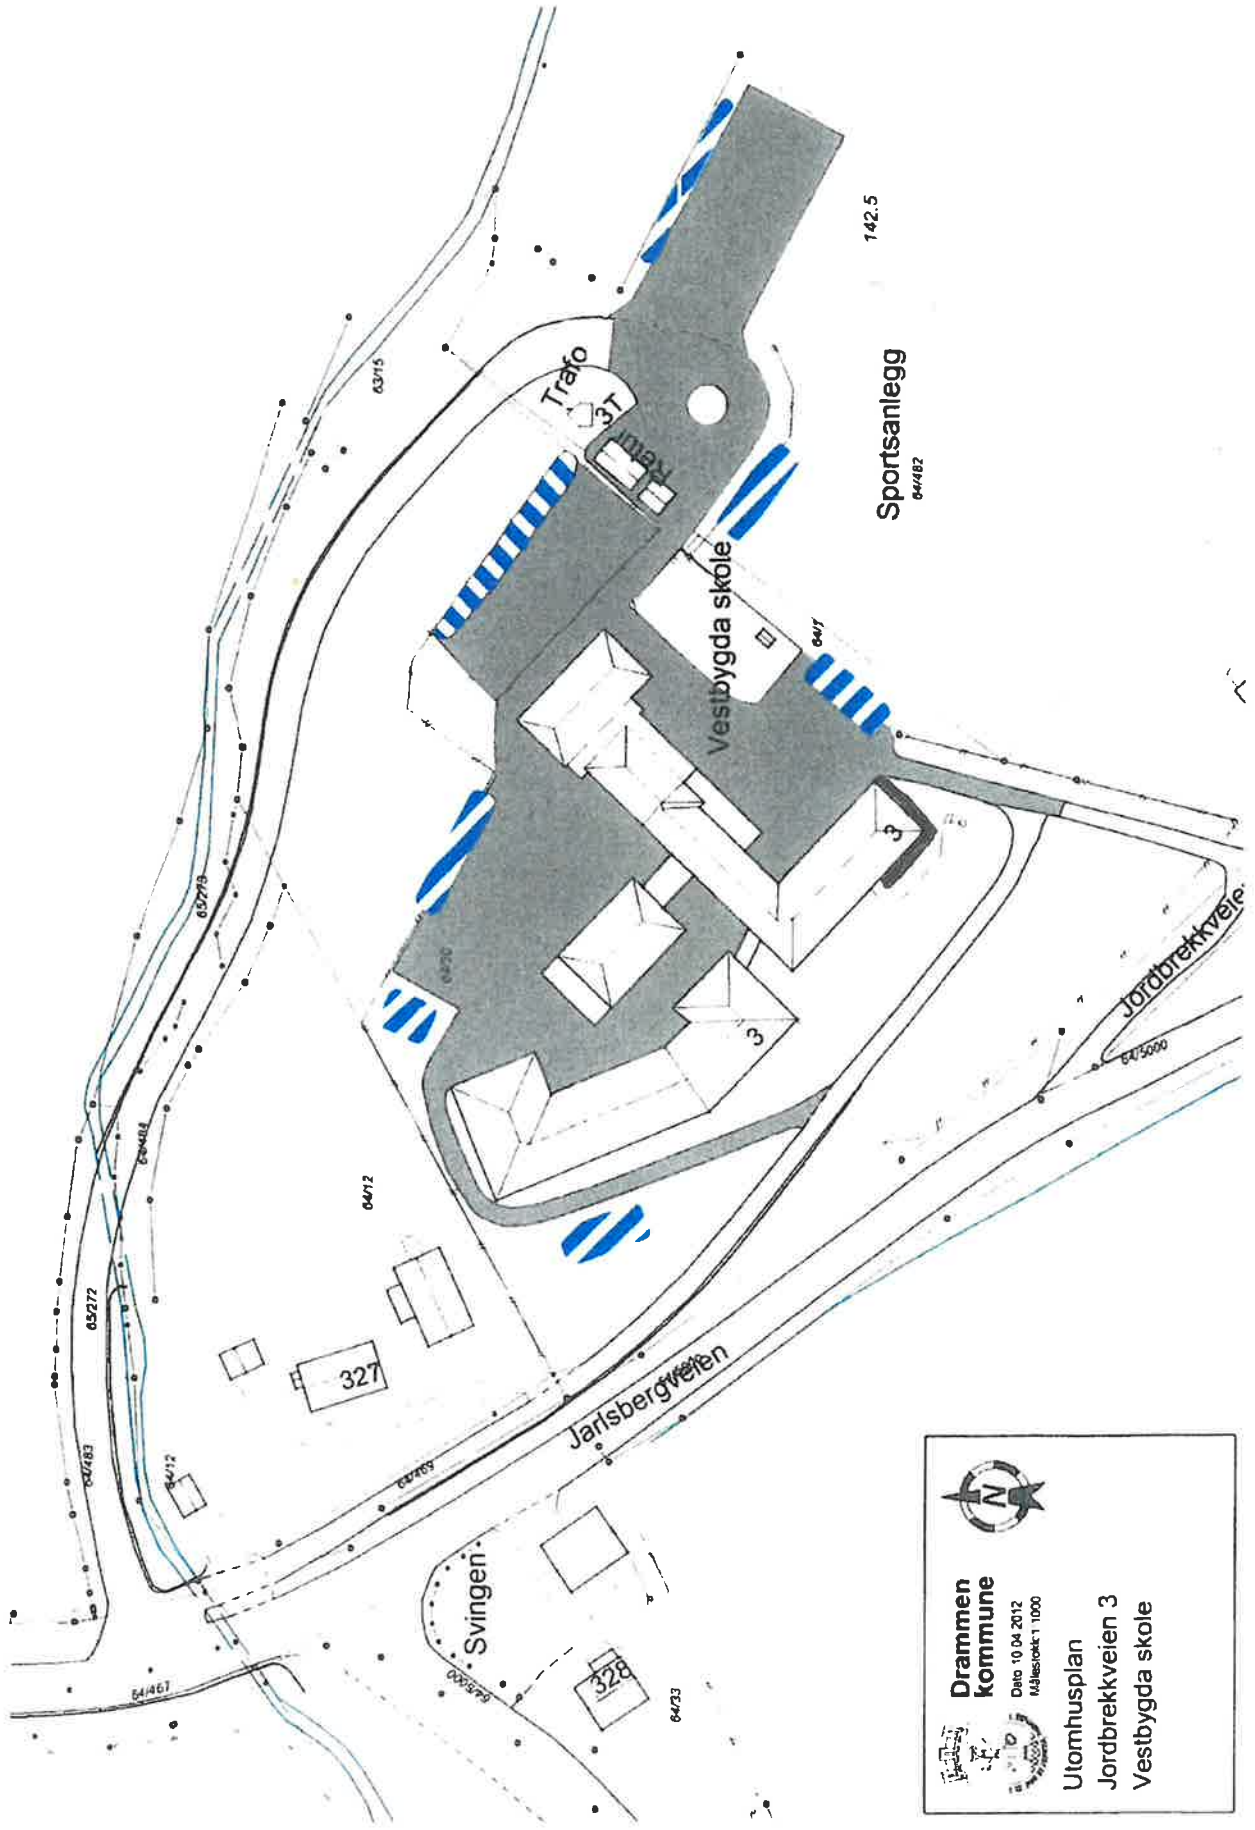

  
**Drammen kommune**  
 Date: 10.04.2012  
 Målestokk: 1:1000  
  
 Utomhusplan  
 Jordbrekkveien 3  
 Vestbygda skole

Oppdatert 10.05.24