


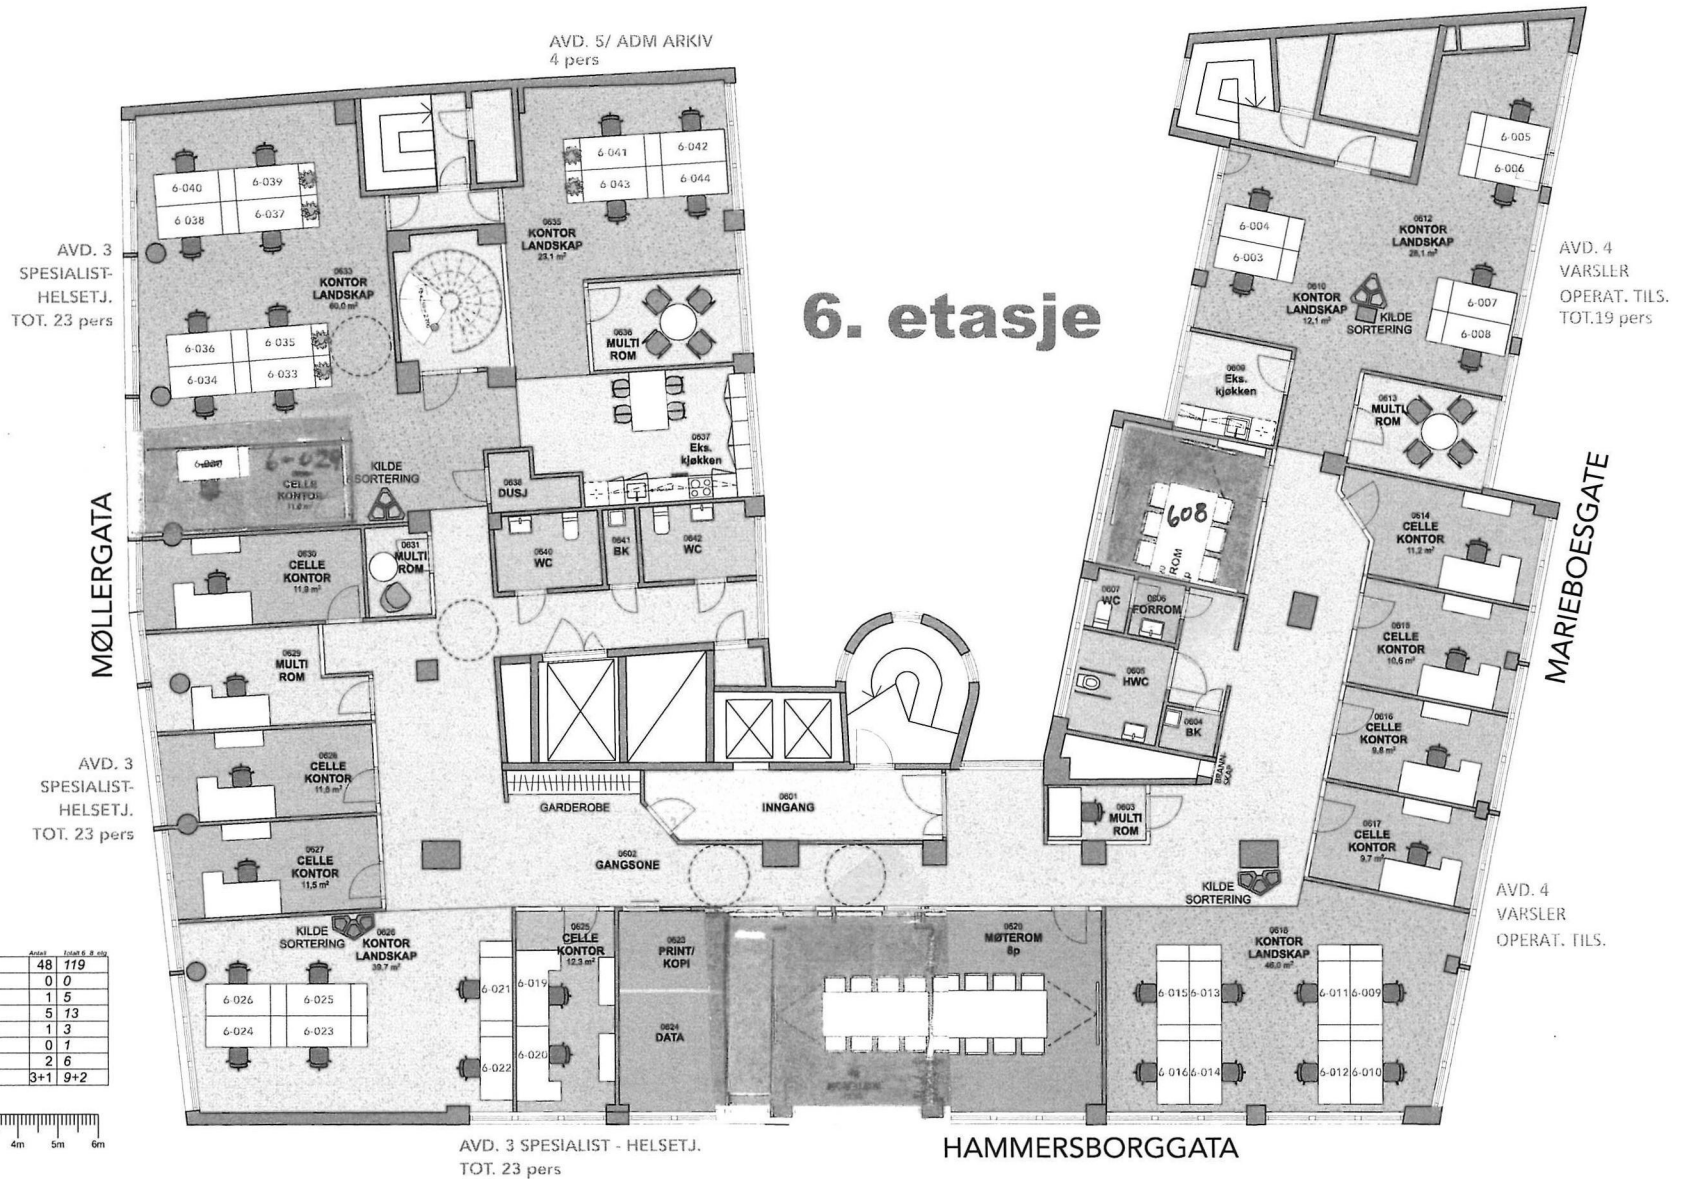


6. etasje



6.etg - avd. 3 & 4

	Antall	Utsett & sty
Arbeidsplass	48	1/19
Arbeidsplass disp.	0	0
Møterom	1	5
Multirom	5	13
Kopi/Print	1	3
Resepsjon	0	1
Minikjøkken/kaffe	2	6
WC/HWC	3+1	9+2

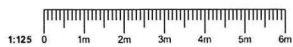

Alle mål må kontrolleres på stedet. Tegningen viser hovedutførelse og prinsippløsninger. Leverandør skal ivareta og innestå for alle krav til styrke og kvalitet. Tilsiere slike hensyn at løsninger vist på tegning bør justeres, må leverandøren kontakte Metropolis arkitektur & design AS.

Rev	Beskrivelse	Dato	Sign	Kontr	Rev	Beskrivelse	Dato	Sign	Kontr
	C				17 10 10	CS	AKE		
	B				17 09 18	CS	AKE		
	A				17 09 11	CS	AKE		




METROPOLIS ARKITEKTUR & DESIGN AS
ROSENBOEGGATA 19 A 0365 OSLO

DATO OPPRETTET	23.08.2017
TEGNINGSNUMMER	I 290 20-A62

Helsetilsynet - Møllergata 24
Layoutplan 6.etg

SKALA PÅ A3 ARK	1:125
REV.	C
SIGN.	CS

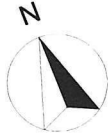

AVD. 2
KOMM. HELSE- OG OMSORGSTJ.
TOT. 33 pers

8. etasje

AVD. 5/ ADM ARKIV
4 pers

AVD. 2
KOMM. HELSE- OG OMSORGSTJ.
TOT. 33 pers


MØLLERGATA

MARIEBOESGATE

DRIFT
2 pers

8.etg - avd. 2 m/resepsjon, drift & disp

	Ansl.	Totale # av #
Arbeids plass	36	119
Arbeids plass disp.	0	0
Møterom	2	5
Multirom	4	73
Kopi/Print	1	3
Resepsjon	1	1
Minikjøkken/kaffe	2	6
WC/HWC	3	9+2

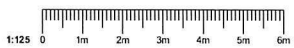

HAMMERSBOGGATA

RESEPSJON

AVD. 2
KOMM. HELSE- OG OMSORGSTJ.
TOT. 33 pers

AVD. 2
KOMM. HELSE- OG OMSORGSTJ.
TOT. 33 pers

Alle mål må kontrolleres på stedet. Tegningen viser hovedutførelse og prinsipplesninger. Leverandør skal ivareta og innestå for alle krav til styrke og kvalitet. Tilsier slike hensyn at løsninger vist på tegning bør justeres, må leverandøren kontakte Metropolis arkitektur & design AS.

Rev	Beskrivelse	Dato	Sign	Kontr	Rev	Beskrivelse	Dato	Sign	Kontr
	C				171010	Gjenbruk møbler	171010	CS	AKE
	B				170918	Møblering, wc	170918	CS	AKE
	A				170911	Endringer etter møte	170911	CS	AKE



METROPOLIS ARKITEKTUR & DESIGN AS
ROSENBOGGATA 19 A 0365 OSLO

DATE OPPRETTE
23.08.2017
TEGNINGSNUMMER
1290 20-A82

Helsetilsynet - Møllergata 24
Layoutplan 8.etg

REV	SIGN
C	CS